แบบเลขที่ | AB-SNO-WS12-08-I-10/22 | แก้ไขครั้งที่

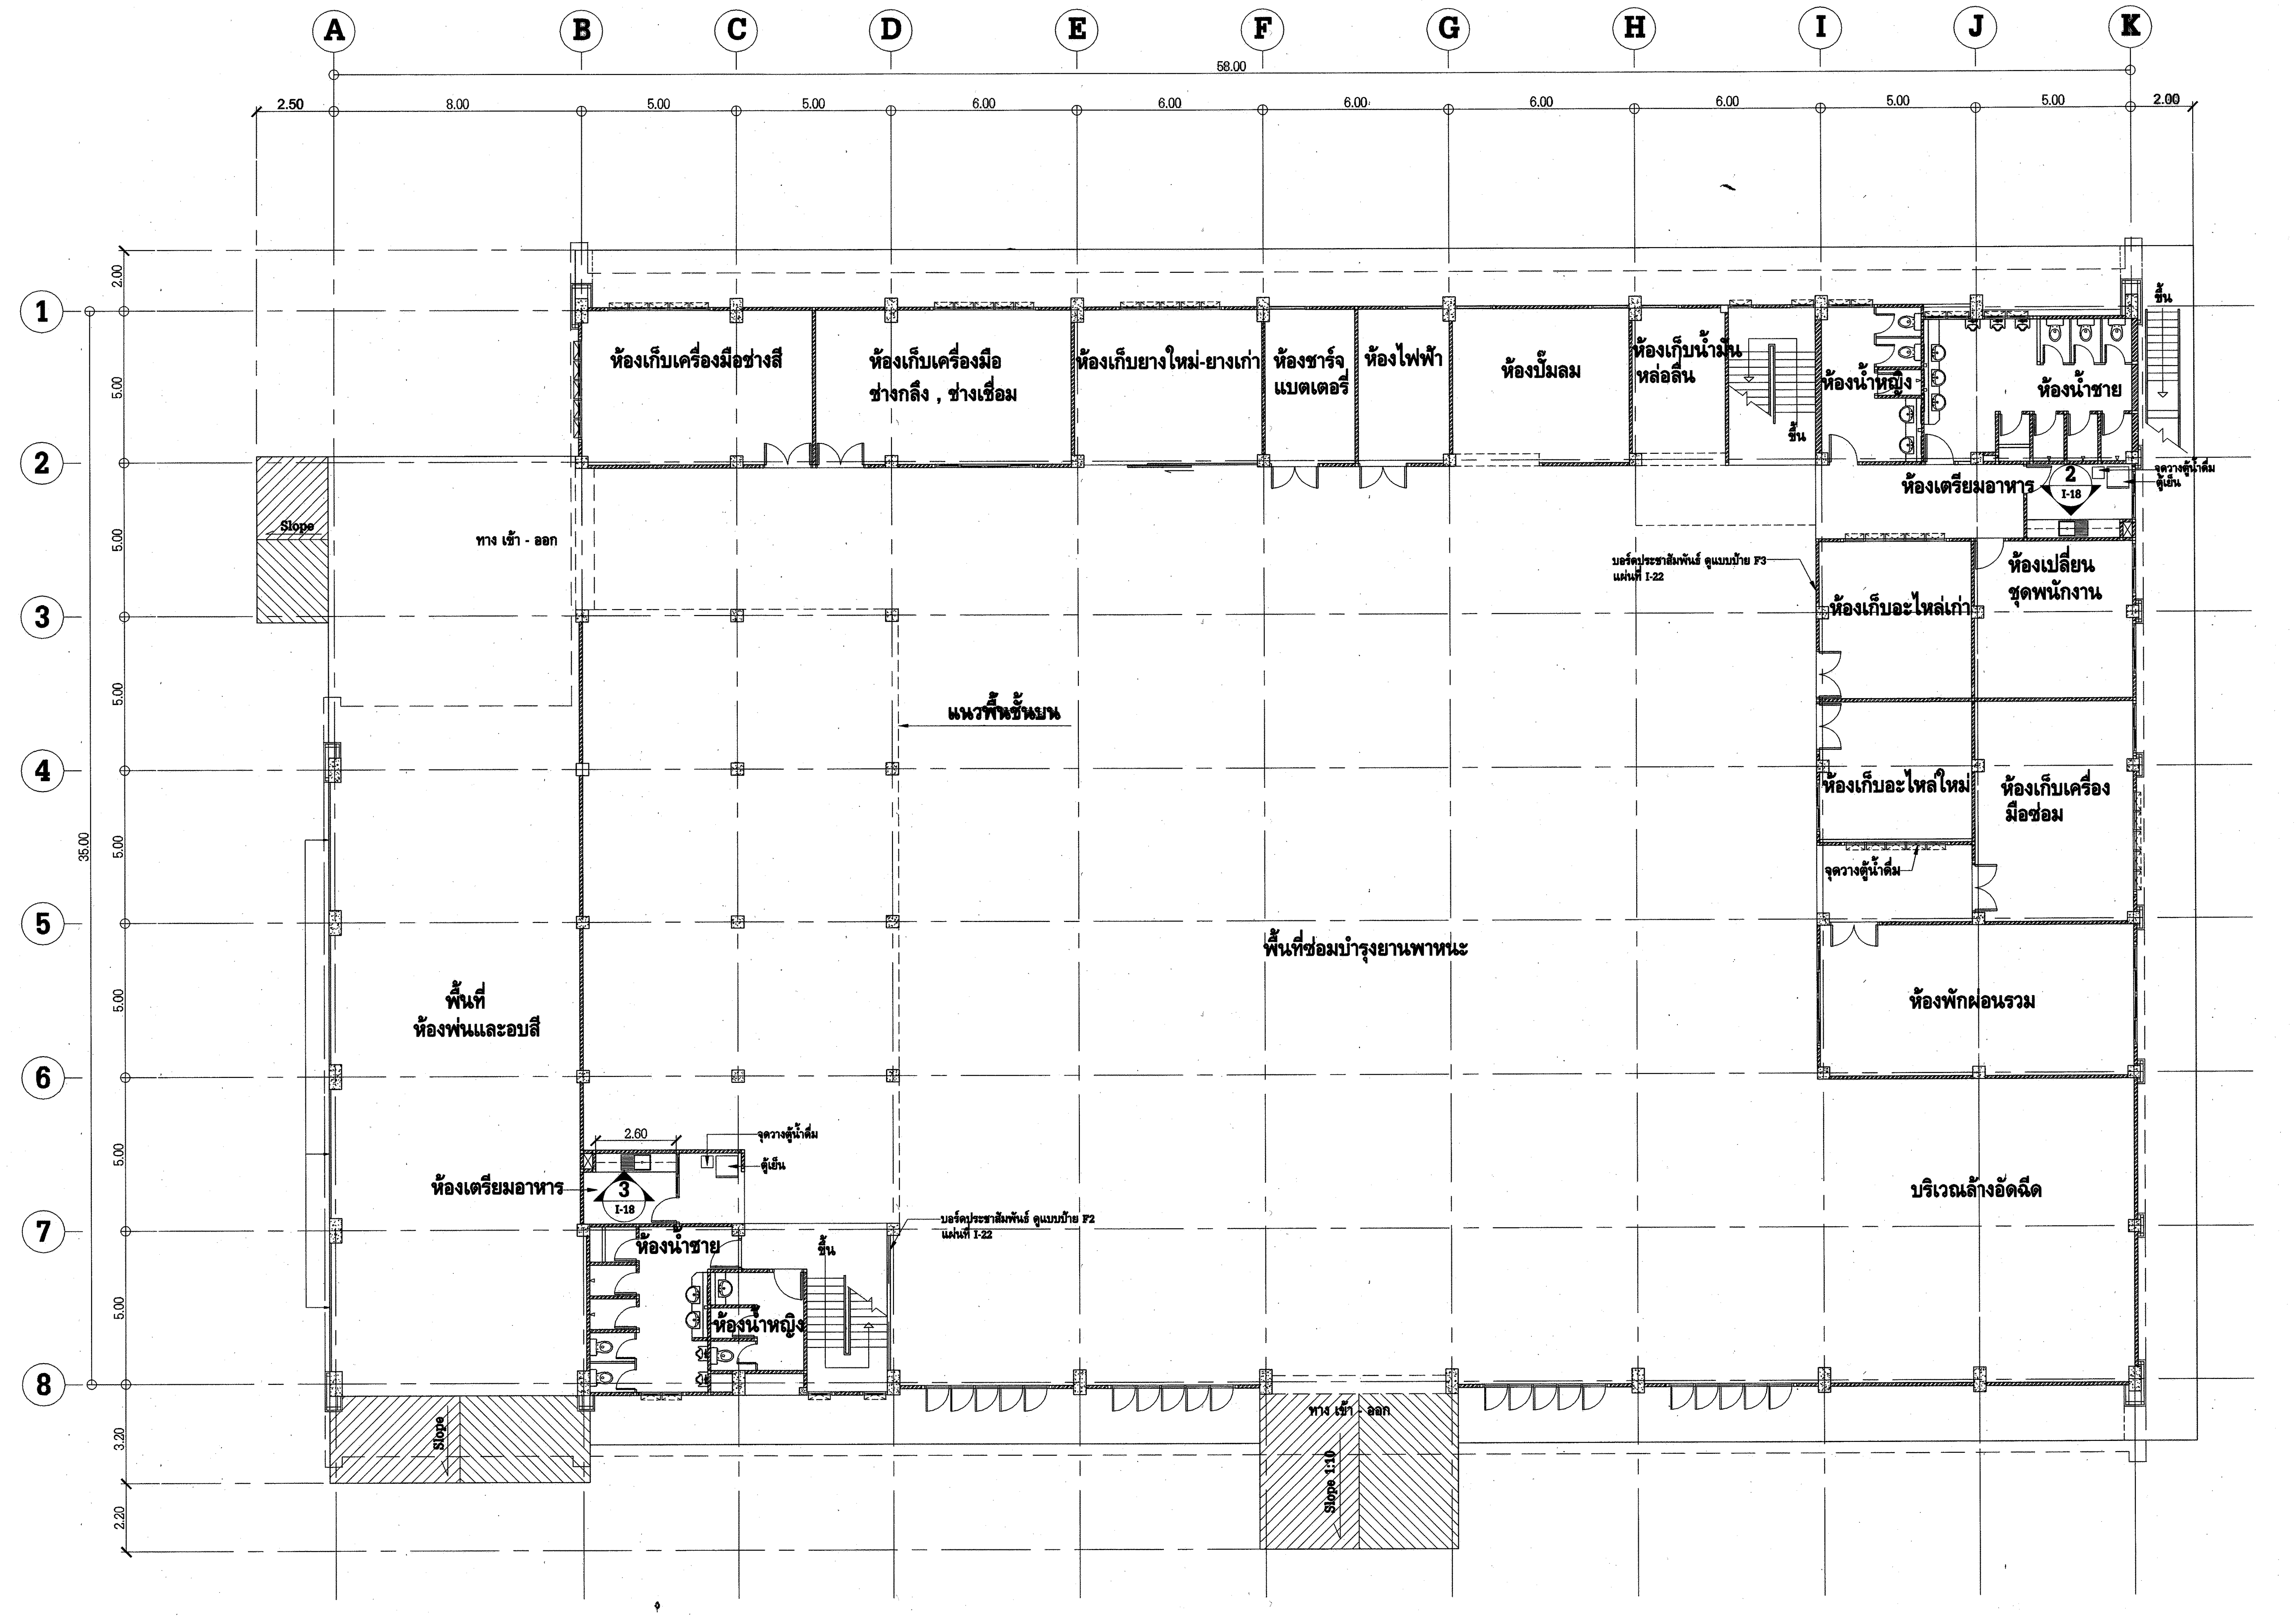
A
B
C
D
E
F
G
H
I
J
K
58.00
2.50
8.00
5.00
5.00
6.00
6.00
6.00
6.00
6.00
5.00
5.00
2.00
1
2
3
4
5
6
7
8
2.00
5.00
5.00
5.00
35.00
5.00
5.00
5.00
5.00
3.20
2.20
ห้องเก็บเครื่องมือช่างสี
ห้องเก็บเครื่องมือ ช่างกลึง , ช่างเชื่อม
ห้องเก็บยางใหม่-ยางเก่า
ห้องชาร์จแบตเตอรี่
ห้องไฟฟ้า
ห้องปั๊มลม
ห้องเก็บน้ำมันหล่อลื่น
ขึ้น
ห้องน้ำหญิง
ห้องน้ำชาย
ขึ้น
จุดวางตู้น้ำดื่ม
ตู้เย็น
ห้องเตรียมอาหาร
2
I-18
Slope
ทาง เข้า - ออก
บอร์ดประชาสัมพันธ์ ดูแบบป้าย F3 แผ่นที่ I-22
ห้องเก็บอะไหล่เก่า
ห้องเปลี่ยนชุดพนักงาน
แนวพื้นชั้นบน
ห้องเก็บอะไหล่ใหม่
ห้องเก็บเครื่องมือซ่อม
จุดวางตู้น้ำดื่ม
พื้นที่ห้องพ่นและอบสี
พื้นที่ซ่อมบำรุงยานพาหนะ
ห้องพักผ่อนรวม
2.60
จุดวางตู้น้ำดื่ม
ตู้เย็น
ห้องเตรียมอาหาร
3
I-18
บอร์ดประชาสัมพันธ์ ดูแบบป้าย F2 แผ่นที่ I-22
ห้องน้ำชาย
ขึ้น
ห้องน้ำหญิง
บริเวณล้างอัดฉีด
ทาง เข้า - ออก
Slope
Slope 1:10

แปลนผนังตกแต่งชั้นล่าง

มาตราส่วน 1 : 125

(อาคารปฏิบัติการ 2)

การไฟฟ้าฝ่ายผลิตแห่งประเทศไทย
ฝ่ายออกแบบและบริหารงานก่อสร้าง
ได้รับการรับรอง ISO 9001:2008
53 หมู่ 2 ถนนจรัญสนิทวงศ์ บางกรวย นนทบุรี 11130 โทร436-1910-3

งานออกแบบ และ เอกสารประกอบแบบถือเป็นสมบัติของ ฝ่ายออกแบบและบริหารงานก่อสร้าง การไฟฟ้าฝ่ายผลิตแห่งประเทศไทย ห้ามผู้ใดนำไปใช้งาน ทำซ้ำ หรือ ดัดแปลง โดยไม่ได้รับอนุญาตเป็นลายลักษณ์อักษร จาก การไฟฟ้าฝ่ายผลิตแห่งประเทศไทย

ออกแบบ

สถาปนิก (นาย อดิศร ศรีสุพรรณ)
สถาปนิกภายใน (นางสาวศานติวร เอื้อประเสริฐ)
(นาย อภิสิทธิ์ ณัฐวรวโรตม์)
วิศวกรโครงสร้าง (นาย ทรงคุณ วิชินโรจน์จรัล)
(นาย กานต์เดช ปั่นเจริญ)
วิศวกรสุขาภิบาล (นาย วัชระ สมโรจน์รัตน์)
วิศวกรไฟฟ้า (นาย ประพัทธ์ ชื่นชุมศรี)
วิศวกรเครื่องกล (นาย อุกฤษฏ์ จำปาชนม์)

ตรวจสอบ

ผู้ควบคุมงาน กฟผ. (นาย บุญชัย ผดุงสมบัติถาวร)
(นาย ดนุพงษ์ สรรพอุดม)
(นาย อภิศักดิ์ รำพึงกิจ)
(นาย นนทชัย สกุลรัศมีไพศาล)
หัวหน้าแผนกบริหารสัญญาก่อสร้างอาคาร (นาย ศรชัย อภิบาลพลธรรม)

เห็นชอบ

(นาย สาโรจน์ จีนโก๊ว)
หัวหน้ากองบริหารงานก่อสร้าง

ผู้รับจ้าง

CAN DO CONSTRUCTION CO.,LTD
222 ถนนเทศบาลรังรักษ์เหนือ แขวงลาดยาว
เขตจตุจักร กรุงเทพมหานคร 10900
TEL. 591-3972 , 591-4906 FAX. 954-3759

เขียนแบบ

(นางสาว กัญญาพัชร แก้วทับทิม)

ตรวจสอบ

(นาย สำราญ เจริญวงศ์)

รับรอง

(นาย สำราญ เจริญวงศ์)
วิศวกรโครงการ

AS-BUILT DRAWING

งานอาคารปฏิบัติการ (อชน.)

แบบแสดง

แปลนผนังตกแต่งชั้นล่าง

อ้างอิงแบบ กฟผ. เลขที่	แบบเลขที่
SNO-WS12-08-I-10/22	AB-SNO-WS12-08-I-10/22
เลขที่งาน	**จำนวนแผ่น**
25711208	22