แบบเลขที่ AB-SNO-WS12-08-I-12/22

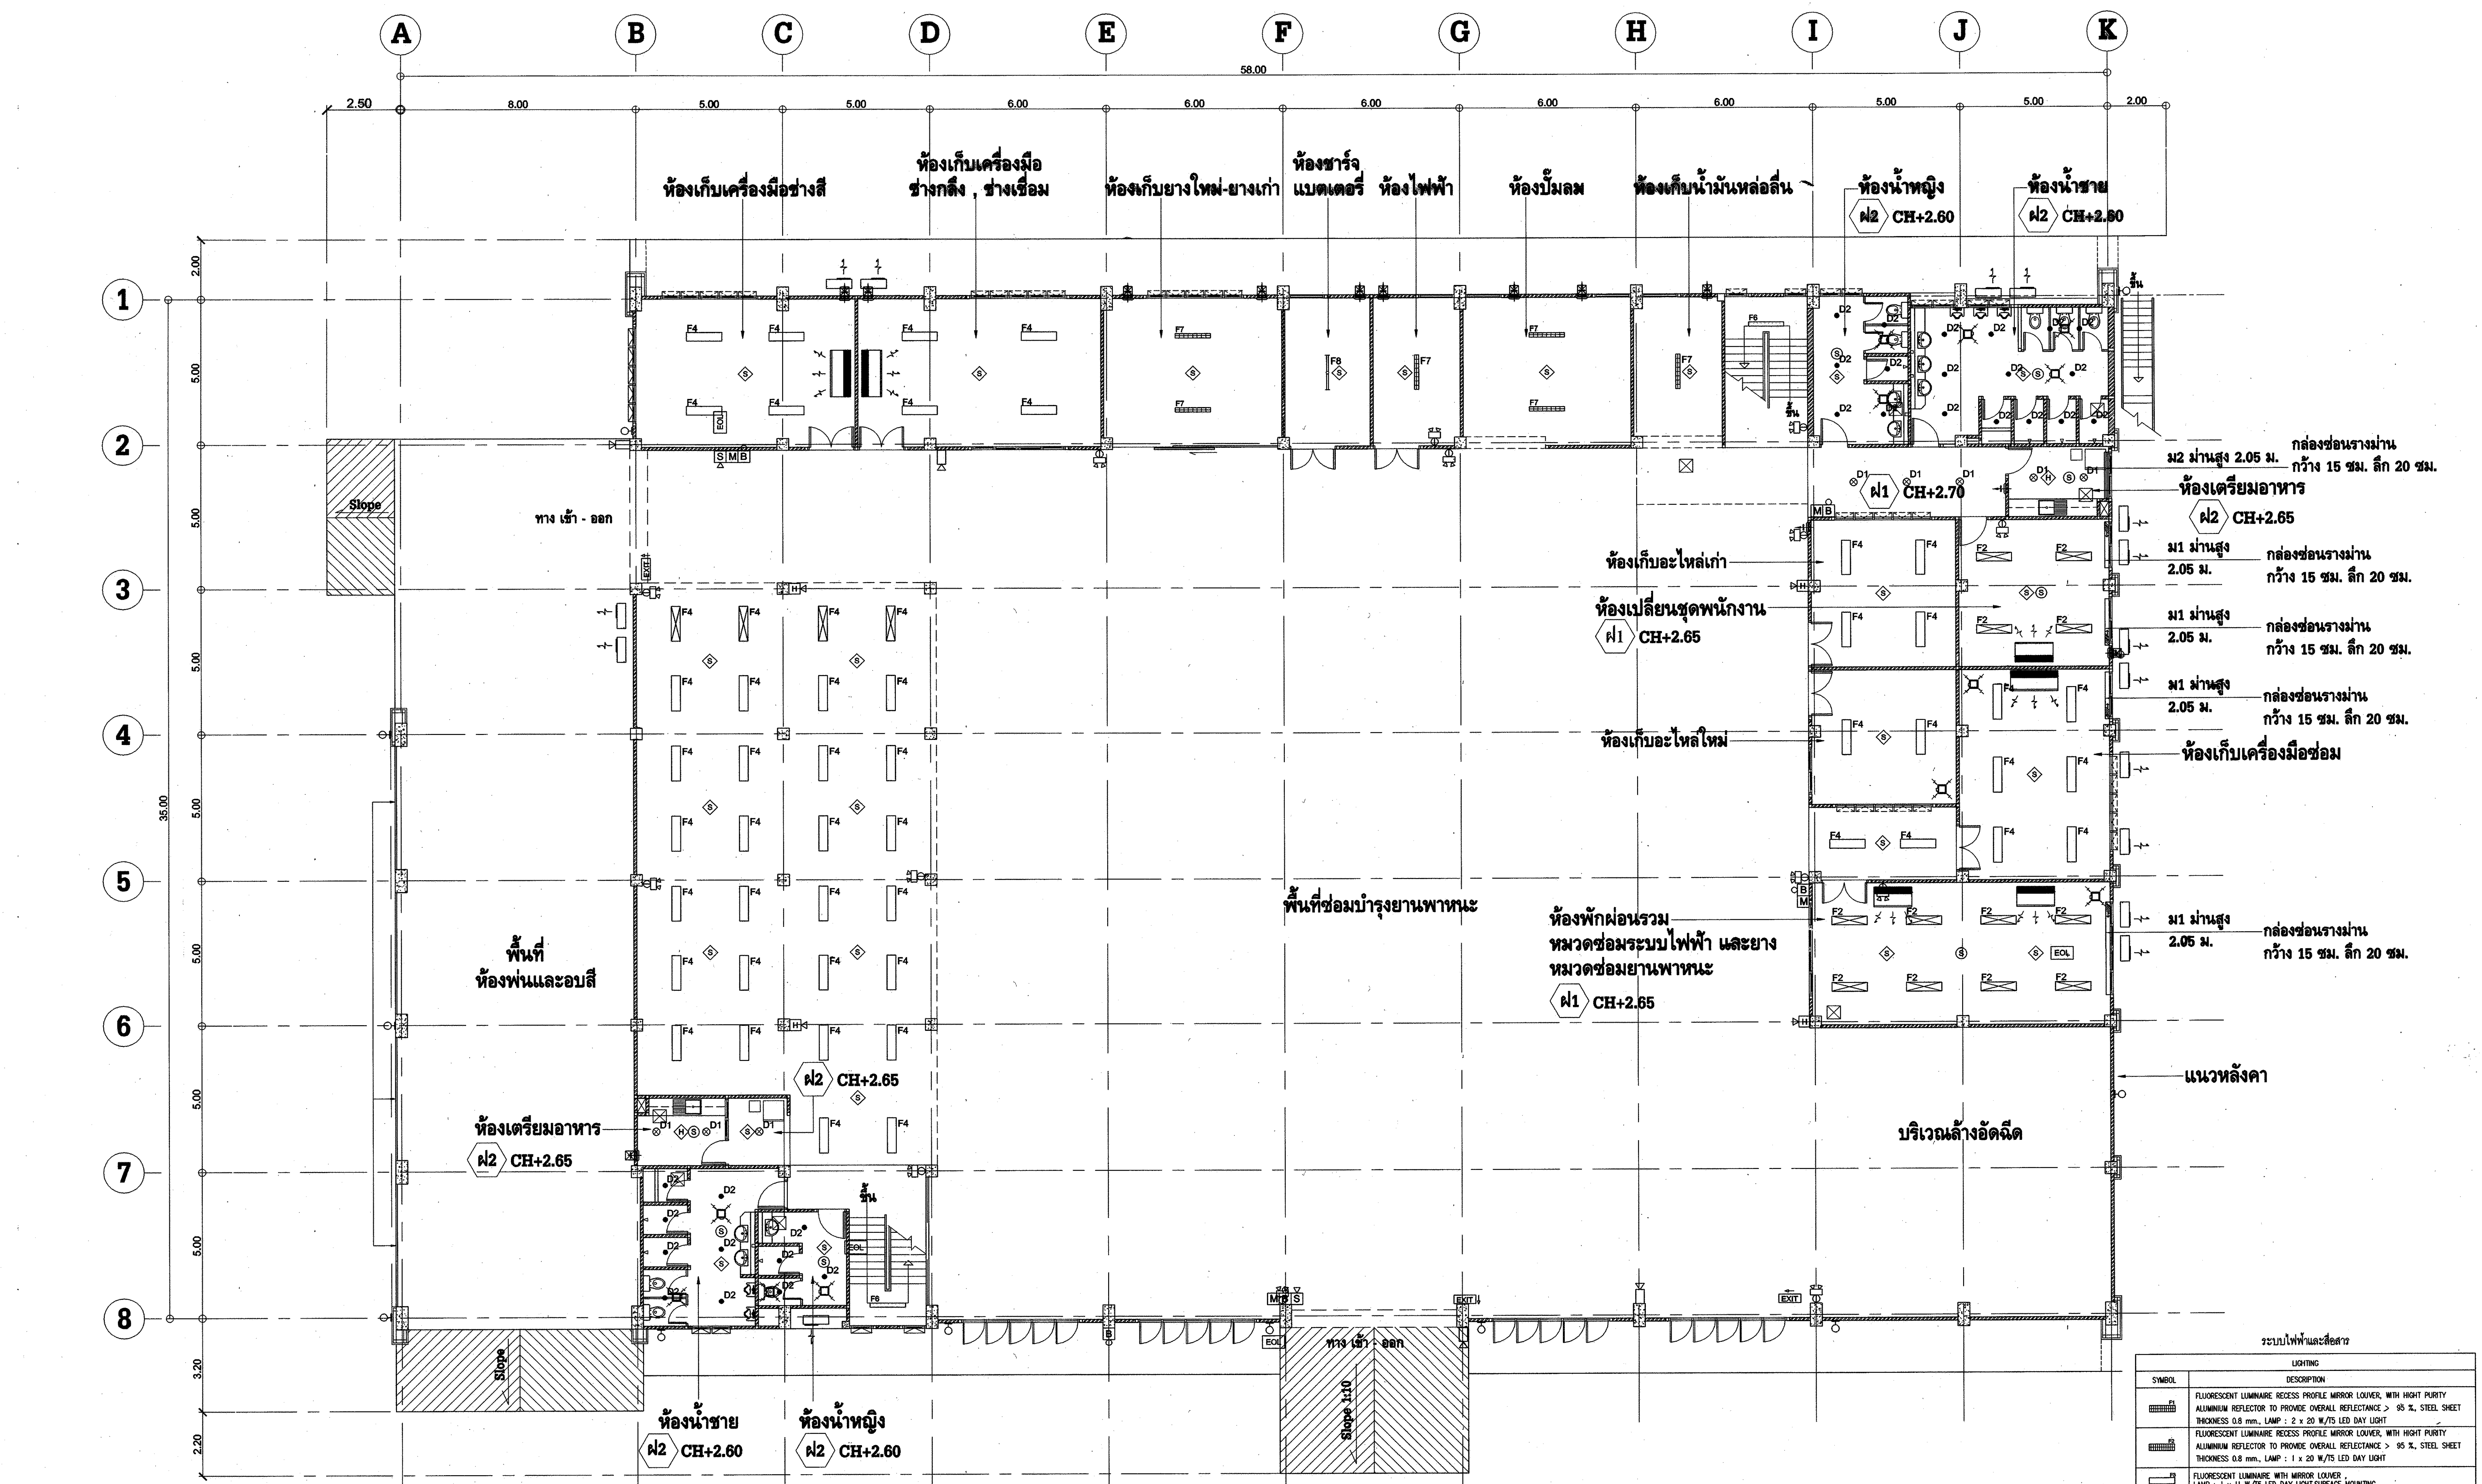

รายการฝ้าเพดาน	
สัญลักษณ์	**รายละเอียด**
ฝ1	แผ่นฝ้ายิปซั่มบอร์อดชนิดอลูมิเนียมฟอยล์ ขนาด 1.20 x 2.40 มม. หนา 9 มม. ของ Gyproc
	ฉาบรอยต่อเรียบทาสี โครงเคร่าเหล็กชุบสังกะสี Gyproc Framing ML50A
ฝ2	ฝ้ายิปซั่มบอร์ดชนิดทนความชื้น ขนาด 1.20 x 2.40 ม. หนา 9 มม. ของ Gyproc
	ฉาบรอยต่อเรียบทาสี โครงเคร่าเหล็กชุบสังกะสี Gyproc Framing ML50A
ฝ3	แผ่นฝ้าเพดานโมเดิร์น อะคูสติก ยิปโทน ไทล์ รุ่น แอคทีฟ แอร์ ลายควอตโตร 20 ขอบบังใบ
	ขนาด 595x595 มม. หนา 10 มม. ของ Gyproc โครงเคร่า T-BAR Gyproc GRID 38T15
	ขอบโดยรอบห้องเป็นฝ้าเพดานฉาบเรียบทาสี
CH	ความสูงจากพื้นถึงฝ้าเพดาน

รายการสีทาฝ้ายิปซั่มฉาบเรียบ ฝ1 ฝ2 ฝ3
รายละเอียด
TOA สี Ceiling white E777

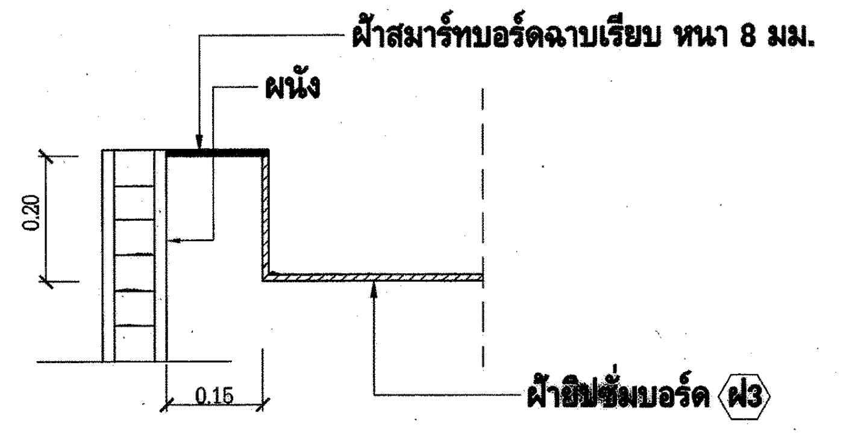

แบบขยายกล่องซ่อนรางม่าน

ม1 ม่านปรับแสงแนวตั้งระบบโซ่ดึง (VERTICLE BLIND)
ม2 ม่านมู่ลี่ปรับแสงแนวนอนระบบแกนปรับมือ (BAMBOO BLIND)

แปลนฝ้าเพดานและม่านชั้นล่าง

มาตราส่วน 1:125

งานอาคารปฏิบัติการ 2 (อขน.)

ระบบปรับอากาศและระบายอากาศ

SYMBOL	DESCRIPTION
■	FAN COIL UNIT
▭	FAN COIL UNIT (FCU), CEILING MOUNTED FOR SPLIT TYPE SYSTEM
☒	EXHAUST FAN CEILING MOUNTED
■	EXHAUST AIR GRILL
■	FRESH AIR GRILL
☒	EXHAUST / FRESH AIR GRILL WITH INSECT-SCREEN & RAIN HOOD

ระบบไฟฟ้าและสื่อสาร

LIGHTING	
SYMBOL	DESCRIPTION
F1	FLUORESCENT LUMINAIRE RECESS PROFILE MIRROR LOUVER, WITH HIGHT PURITY ALUMINIUM REFLECTOR TO PROVIDE OVERALL REFLECTANCE > 95 %, STEEL SHEET THICKNESS 0.8 mm., LAMP : 2 x 20 W./T5 LED DAY LIGHT
F2	FLUORESCENT LUMINAIRE RECESS PROFILE MIRROR LOUVER, WITH HIGHT PURITY ALUMINIUM REFLECTOR TO PROVIDE OVERALL REFLECTANCE > 95 %, STEEL SHEET THICKNESS 0.8 mm., LAMP : 1 x 20 W./T5 LED DAY LIGHT
F3	FLUORESCENT LUMINAIRE WITH MIRROR LOUVER , LAMP : 1 x 11 W./T5 LED DAY LIGHT,SURFACE MOUNTING.
F4	FLUORESCENT LUMINAIRE, BATTEN LUMINAIRE WITH WIRE GUARD LAMP : 1 x 20 W./T5 LED DAY LIGHT SURFACE MOUNTING.
⊗ D1	DOWN LIGHT : LAMP 1 x 14 w./E27 LED. DAY LIGHT
○ D2	DOWN LIGHT : LAMP 1 x 10 w./E27 LED. DAY LIGHT
● D3	DOWN LIGHT : LAMP 2x18 w./E27 LED. DAY LIGHT
W1	WALL SURFACE LIGHT : LED 2 X 1 COB NARROW BEAM 13°
D4	DOWN LIGHT : LAMP LED 8 w. WARM WHITE, DIE-CAST ALUMINIUM HOUSING
L1, L2, L3, L4	ROPELIGHT LED,PCB FLEX CIRCUIT BOARD WITH SILICON TUBE HOUSING, IP65, LAMP: 300 SURFACE MOUNT DEVICE LED per 5 meter (7.2 w./m.), LAMP COLOR 3000 K, BEAM ANGLE 120° L1 : ROPELIGHT LED 5 m., LAMP: 300 LED (SURFACE MOUNT DEVICE) L2 : ROPELIGHT LED 3 m., LAMP: 180 LED (SURFACE MOUNT DEVICE) L3 : ROPELIGHT LED 2 m., LAMP: 120 LED (SURFACE MOUNT DEVICE) L4 : ROPELIGHT LED 1 m., LAMP: 60 LED (SURFACE MOUNT DEVICE)
	FIRE ALARM , EXIT SIGN AND EMERGENCY LIGHT
◈ S	SMOKE DETECTOR
◈ H	HEAT DETECTOR
M	MANAUL PULL STATION, SURFACE MOUNTED AT + 1.30 M.AFF.
B	VIBRATION ALARM BELL, SURFACE MOUNTED AT 0.30 M. UNDER CEILING
EXIT ↓	SINGLE SIDE EXIT SIGN, LED 1x10W. BOTTOM OF PANEL AT +2.7 M.AFF.
↓ EXIT ↓	DOUBLE SIDE EXIT SIGN, LED 1x10W. BOTTOM OF PANEL AT +2.7 M.AFF.
	EMERGENCY LIGHT UNIT, 2x9 W. LED, SEALED LEAD ACID BATTERY, 12 V.
	SOUND PUBLIC ADDRESS
Ⓢ	CEILING LOUND SPEAKER RATED POWER 6 WATTS SELECT TAPED 3 W. WITH COVER
Ⓢ**	CEILING LOUND SPEAKER RATED POWER 6 WATTS SELECT TAPED 6 W. WITH COVER
	CCTV. SYSTEM
	COLOUR IP. CCTV. FIX TYPE CAMERA AND HOUSING
	COLOUR IP. CCTV. PAN/TILT/ZOOM AND HOUSING

การไฟฟ้าฝ่ายผลิตแห่งประเทศไทย

ฝ่ายออกแบบและบริหารงานก่อสร้าง

ได้รับการรับรอง ISO 9001:2008

53 หมู่ 2 ถนนจรัญสนิทวงศ์ บางกรวย นนทบุรี 11130 โทร436-1910-3

งานออกแบบ และ เอกสารประกอบแบบถือเป็นสมบัติของ ฝ่ายออกแบบและบริหารงานก่อสร้าง การไฟฟ้าฝ่ายผลิตแห่งประเทศไทย ห้ามผู้ใดนำไปใช้งาน ทำซ้ำ หรือ ดัดแปลง โดยไม่ได้รับอนุญาตเป็นลายลักษณ์อักษร จาก การไฟฟ้าฝ่ายผลิตแห่งประเทศไทย

ออกแบบ

สถาปนิก (นาย อดิศร ศรีสุพรรณ)
สถาปนิกภายใน (นางสาวศานติวร เอื้อประเสริฐ)
(นาย อภิสิทธิ์ ณัฐวรวโรตม์)
วิศวกรโครงสร้าง (นาย ทรงคุณ วิชินโรจน์จรัล)
(นาย กานต์เดช ปั่นเจริญ)
วิศวกรสุขาภิบาล (นาย วัชระ สมโรจน์รัตน์)
วิศวกรไฟฟ้า (นาย ประพัทธ์ ชื่นชุมศรี)
วิศวกรเครื่องกล (นาย อุกฤษฏ์ จำปาชนม์)

ตรวจสอบ

ผู้ควบคุมงาน กฟผ. บุญชัย ผดุงสมบัติถาวร
(นาย บุญชัย ผดุงสมบัติถาวร)
(นาย ดนุพงษ์ สรรพอุดม)
(นาย อภิศักดิ์ รำพึงกิจ)
(นาย นนทชัย สกุลรัศมีไพศาล)
หัวหน้าแผนกบริหารสัญญาก่อสร้างอาคาร
(นาย ศรชัย อภิบาลพลธรรม)

เห็นชอบ

(นาย สาโรจน์ จีนโก๊ว)
หัวหน้ากองบริหารงานก่อสร้าง

ผู้รับจ้าง

CAN DO CONSTRUCTION CO.,LTD
222 ถนนเทศบาลรังรักษ์เหนือ แขวงลาดยาว
เขตจตุจักร กรุงเทพมหานคร 10900
TEL. 591-3972 , 591-4906 FAX. 954-3759

เขียนแบบ

(นางสาว กัญญาพัชร แก้วทับทิม)

ตรวจสอบ

(นาย สำราญ เจริญวงศ์)

รับรอง

(นาย สำราญ เจริญวงศ์)
วิศวกรโครงการ

AS-BUILT DRAWING

งานอาคารปฏิบัติการ (อขน.)

แบบแสดง

แปลนฝ้าเพดานและม่านชั้นล่าง (อาคารปฏิบัติการ 2)

อ้างอิงแบบ กฟผ. เลขที่	แบบเลขที่
SNO-WS12-08-I-12/22	AB-SNO-WS12-08-I-12/22
เลขที่งาน	**จำนวนแผ่น**
25711208	22