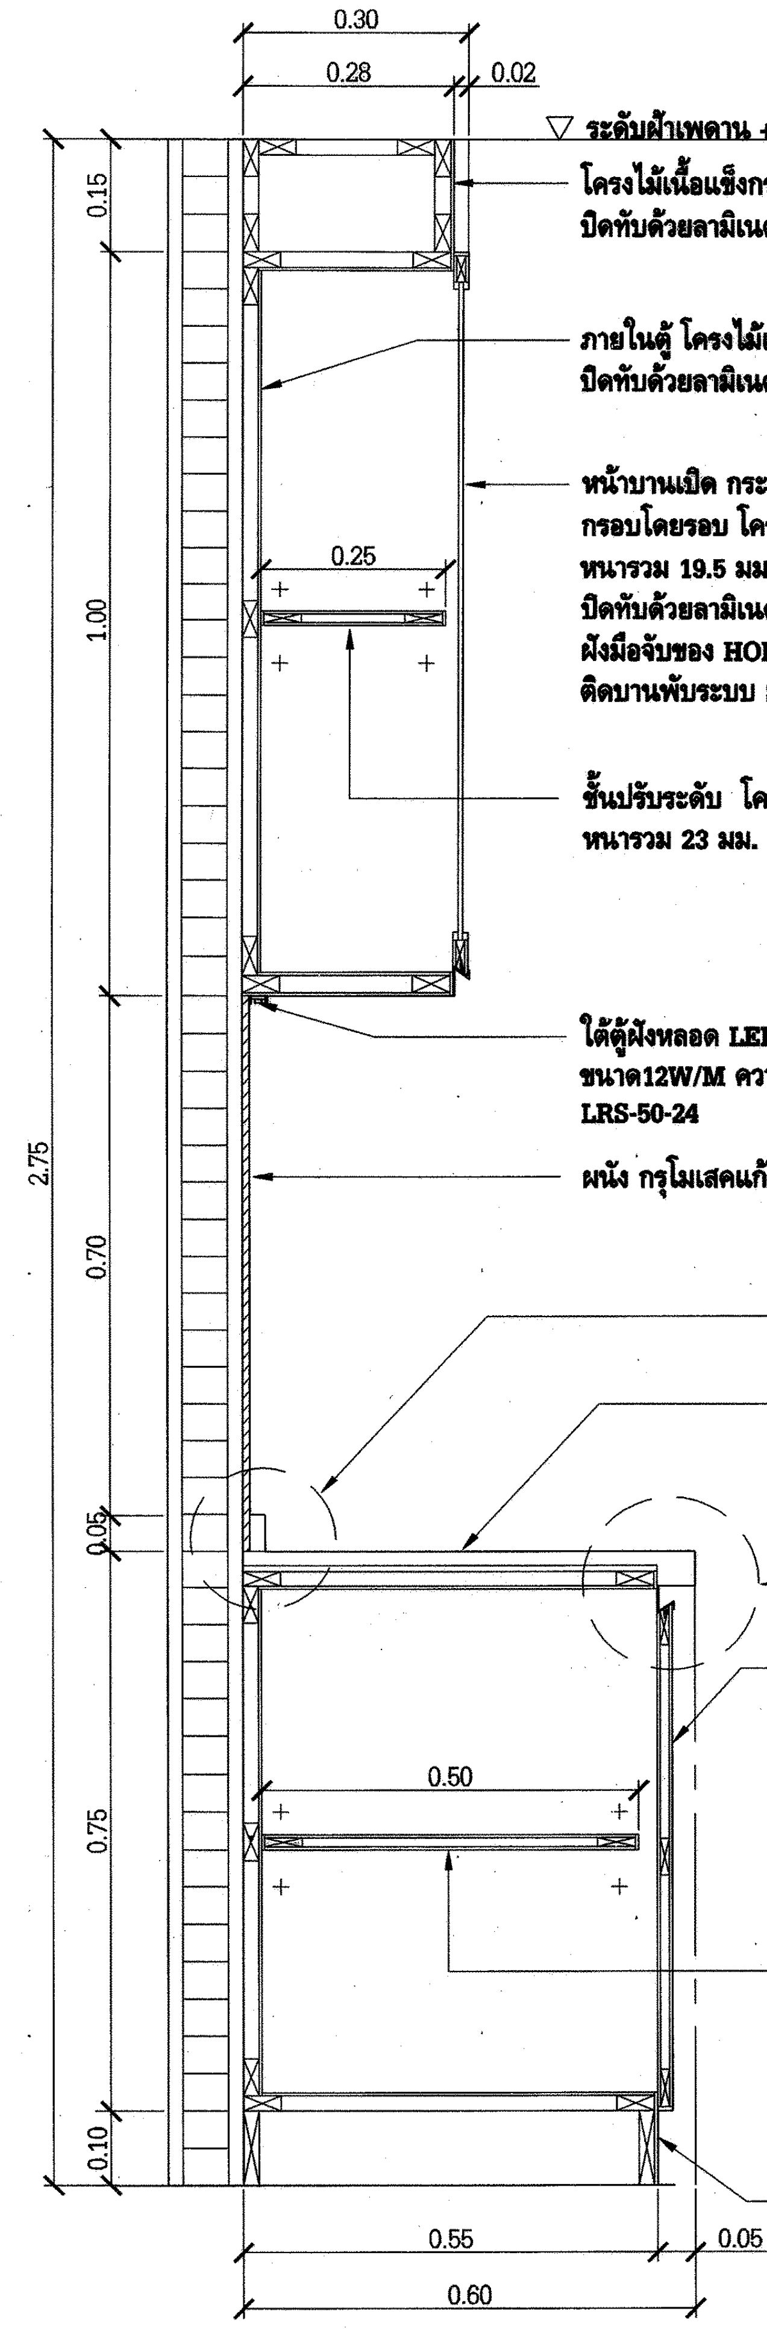
0.30
0.28
0.02
0.25
0.50
0.15
1.00
2.75
0.70
0.05
0.75
0.10
0.55
0.05
0.60
ระดับฝ้าเพดาน +2.75
โครงไม้เนื้อแข็งกรุไม้อัดสังเคราะห์ไฟเบอร์ซีเมนต์คอมโพสิตหนา 4 มม. ของ SHERA PLY ปิดทับด้วยลามิเนต
ภายในตู้ โครงไม้เนื้อแข็งกรุไม้อัดสังเคราะห์ไฟเบอร์ซีเมนต์คอมโพสิตหนา 4 มม. ของ SHERA PLY ปิดทับด้วยลามิเนต
หน้าบานเปิด กระจกฝ้าหนา 6 มม. ลายฝ้าอยู่ด้านหลังบานเปิด
กรอบโดยรอบ โครงไม้เนื้อแข็งกรุไม้อัดสังเคราะห์ไฟเบอร์ซีเมนต์คอมโพสิตหนา 4 มม. ของ SHERA PLY
หนารวม 19.5 มม. (เท่ากับความกว้างของมือจับ)
ปิดทับด้วยลามิเนต ปิดขอบด้วย ABS หนาไม่น้อยกว่า 0.8 มม.
ฝังมือจับของ HOME รุ่น CC-H-2813/3
ติดบานพับระบบ SOFT CLOSE ของ HOME รุ่น DR-IN-51
ชั้นปรับระดับ โครงไม้เนื้อแข็งกรุไม้อัดสังเคราะห์ไฟเบอร์ซีเมนต์คอมโพสิตหนา 4 มม. ของ SHERA PLY หนารวม 23 มม. ปิดทับด้วยลามิเนต ปิดขอบด้วย ABS หนาไม่น้อยกว่า 0.8 มม. ติดปุ่มปรับระดับ
ใต้ตู้ฝังหลอด LED STRIP สี WARM WHITE ของ LAMPTITUDE รุ่น L&E รุ่น SLX6120 ขนาด12W/M ความยาวตลอดแนวรูปด้าน ติดตั้งในรางอลูมิเนียม รุ่น U-Channel พร้อมหม้อแปลงรุ่น LRS-50-24
ผนัง กรุโมเสคแก้ว ขนาด 12x12 นิ้ว ของ IMEX รุ่น IN BLACK RED TG-59IN
บัวกันเปื้อน ดูแบบขยาย ข I-18
TOP โครงไม้เนื้อแข็งกรุไม้อัดสังเคราะห์ไฟเบอร์ซีเมนต์คอมโพสิตหนา 10 มม. ของ SHERA PLY กรุทับด้วยหินสังเคราะห์หนา 12 มม. ของ LG สี P001 Perna White
ขอบบัวเบิ้ล ดูแบบขยาย ก I-18
หน้าบานตู้ โครงไม้เนื้อแข็งกรุไม้อัดสังเคราะห์ไฟเบอร์ซีเมนต์คอมโพสิตหนา 4 มม. ของ SHERA PLY หนารวม 19.5 มม.(เท่ากับความกว้างของมือจับ) ปิดทับด้วยลามิเนต ปิดขอบด้วย ABS หนาไม่น้อยกว่า 0.8 มม. ฝังมือจับ ของ HOME รุ่น CC-H-2813/3 ติดบานพับระบบ SOFT CLOSE ของ HOME รุ่น DR-IN-51
ชั้นปรับระดับ โครงไม้เนื้อแข็งกรุไม้อัดสังเคราะห์ไฟเบอร์ซีเมนต์คอมโพสิตหนา 4 มม. ของ SHERA PLY หนารวม 23 มม. ปิดทับด้วยลามิเนต ปิดขอบด้วย ABS หนาไม่น้อยกว่า 0.8 มม. ติดปุ่มปรับระดับ
โครง ไม้เนื้อแข็งกรุไม้อัดสังเคราะห์ไฟเบอร์ซีเมนต์คอมโพสิตหนา 4 มม. ของ SHERA PLY ปิดทับด้วยลามิเนต

รูปตัด A I-18
มาตราส่วน 1 : 10

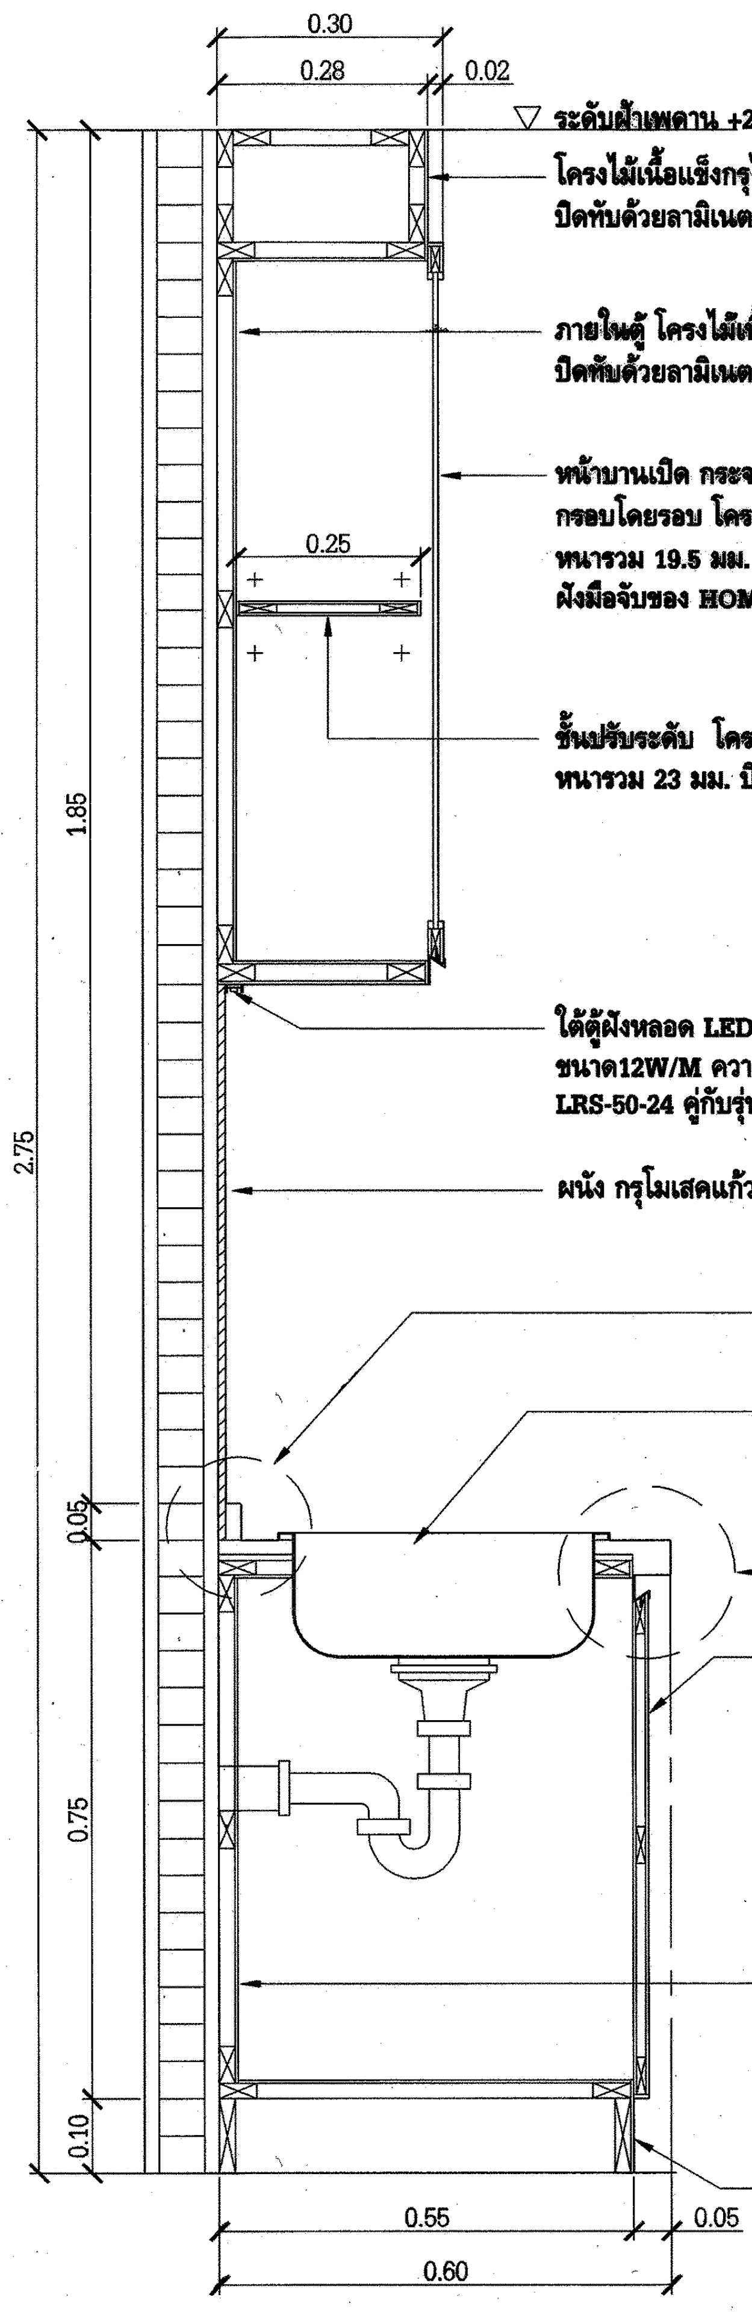
0.30
0.28
0.02
0.25
1.85
2.75
0.05
0.75
0.10
0.55
0.05
0.60
ระดับฝ้าเพดาน +2.75
โครงไม้เนื้อแข็งกรุไม้อัดสังเคราะห์ไฟเบอร์ซีเมนต์คอมโพสิตหนา 4 มม. ของ SHERA PLY ปิดทับด้วยลามิเนต
ภายในตู้ โครงไม้เนื้อแข็งกรุไม้อัดสังเคราะห์ไฟเบอร์ซีเมนต์คอมโพสิตหนา 4 มม. ของ SHERA PLY ปิดทับด้วยลามิเนต
หน้าบานเปิด กระจกฝ้าหนา 6 มม. ลายฝ้าอยู่ด้านหลังบานเปิด
กรอบโดยรอบ โครงไม้เนื้อแข็งกรุไม้อัดสังเคราะห์ไฟเบอร์ซีเมนต์คอมโพสิตหนา 4 มม. ของ SHERA PLY
หนารวม 19.5 มม. (เท่ากับความกว้างของมือจับ)ปิดทับด้วยลามิเนต ปิดขอบด้วย ABS หนาไม่น้อยกว่า 0.8 มม.
ฝังมือจับของ HOME รุ่น CC-H-2813/3 ติดบานพับระบบ SOFT CLOSE ของ HOME รุ่น DR-IN-51
ชั้นปรับระดับ โครงไม้เนื้อแข็งกรุไม้อัดสังเคราะห์ไฟเบอร์ซีเมนต์คอมโพสิตหนา 4 มม. ของ SHERA PLY หนารวม 23 มม. ปิดทับด้วยลามิเนต ปิดขอบด้วย ABS หนาไม่น้อยกว่า 0.8 มม. ติดปุ่มปรับระดับ
ใต้ตู้ฝังหลอด LED STRIP สี WARM WHITE ของ L&E รุ่น SLX6120 ขนาด12W/M ความยาวตลอดแนวรูปด้าน ติดตั้งในรางอลูมิเนียม รุ่น U-Channel พร้อมหม้อแปลงรุ่น LRS-50-24 คู่กับรุ่น RS-25-24
ผนัง กรุโมเสคแก้ว ขนาด 12x12 นิ้ว ของ IMFX รุ่น IN BLACK RED TG-59IN
บัวกันเปื้อน ดูแบบขยาย ข I-18
อ่างล้างจานสเตนเลสชนิด 1 หลุม 1 ที่พักจานพร้อมชุดสะดือ ลูกยาง และดึงล็อค ของ HOME รุ่น AC Aegean 1/1 ก๊อกน้ำซิงค์ COTTO รุ่น CT1117A(HM)
ขอบบัวเบิ้ล ดูแบบขยาย ก I-18
หน้าบานตู้ โครงไม้เนื้อแข็งกรุไม้อัดสังเคราะห์ไฟเบอร์ซีเมนต์คอมโพสิตหนา 4 มม. ของ SHERA PLY (เท่ากับความกว้างของมือจับ) ปิดทับด้วยลามิเนต ปิดขอบด้วย ABS หนาไม่น้อยกว่า 0.8 มม. ฝังมือจับ ของ HOME รุ่น CC-H-2813/3 ฝังมือจับ ของ HOME รุ่น CC-H-2813/3 ติดบานพับระบบ SOFT CLOSE ของ HOME รุ่น DR-IN-51
ภายในตู้ โครงไม้เนื้อแข็งกรุไม้อัดสังเคราะห์ไฟเบอร์ซีเมนต์คอมโพสิตหนา 4 มม. ของ SHERA PLY ปิดทับด้วยลามิเนต
โครง ไม้เนื้อแข็งกรุไม้อัดสังเคราะห์ไฟเบอร์ซีเมนต์คอมโพสิตหนา 4 มม. ของ SHERA PLY ปิดทับด้วยลามิเนต

รูปตัด B I-15
มาตราส่วน 1 : 10

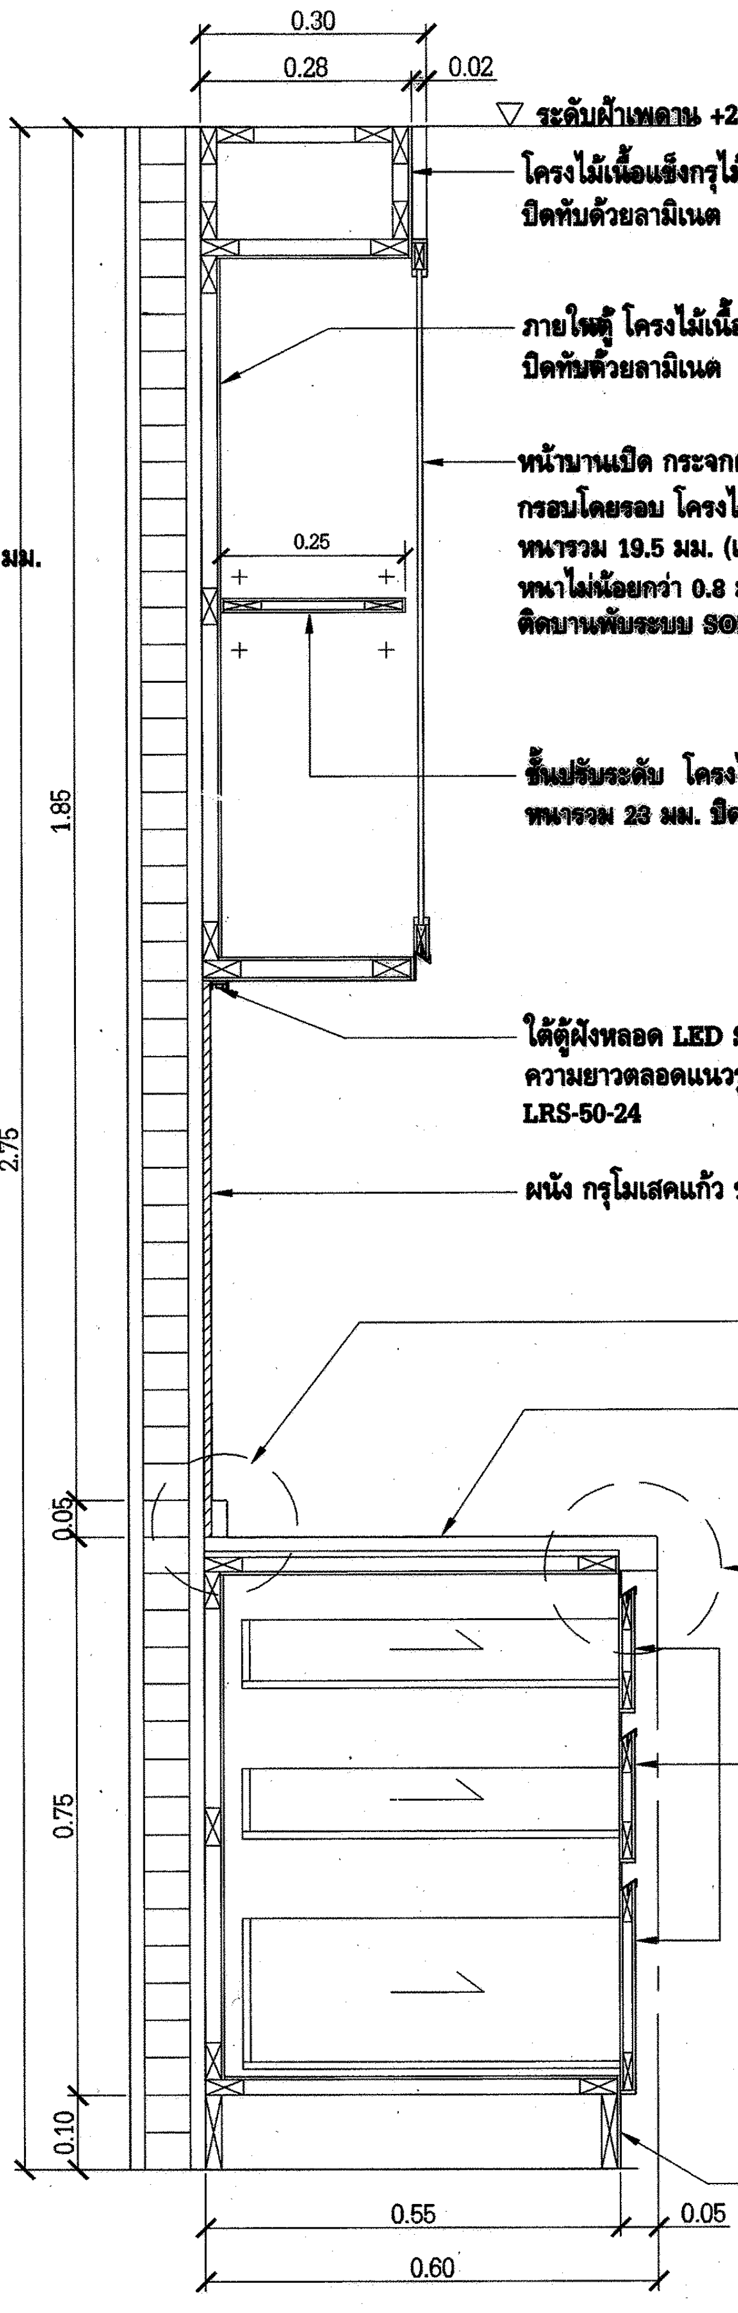
0.30
0.28
0.02
0.25
1.85
2.75
0.05
0.75
0.10
0.55
0.05
0.60
ระดับฝ้าเพดาน +2.75
โครงไม้เนื้อแข็งกรุไม้อัดสังเคราะห์ไฟเบอร์ซีเมนต์คอมโพสิตหนา 4 มม. ของ SHERA PLY ปิดทับด้วยลามิเนต
ภายในตู้ โครงไม้เนื้อแข็งกรุไม้อัดสังเคราะห์ไฟเบอร์ซีเมนต์คอมโพสิตหนา 4 มม. ของ SHERA PLY ปิดทับด้วยลามิเนต
หน้าบานเปิด กระจกฝ้าหนา 6 มม. ลายฝ้าอยู่ด้านหลังบานเปิด
กรอบโดยรอบ โครงไม้เนื้อแข็งกรุไม้อัดสังเคราะห์ไฟเบอร์ซีเมนต์คอมโพสิตหนา 4 มม. ของ SHERA PLY หนารวม 19.5 มม. (เท่ากับความกว้างของมือจับ) ปิดทับด้วยลามิเนต ปิดขอบด้วย ABS หนาไม่น้อยกว่า 0.8 มม. ฝังมือจับของ HOME รุ่น CC-H-2813/3
ติดบานพับระบบ SOFT CLOSE ของ HOME รุ่น DR-IN-51
ชั้นปรับระดับ โครงไม้เนื้อแข็งกรุไม้อัดสังเคราะห์ไฟเบอร์ซีเมนต์คอมโพสิตหนา 4 มม. ของ SHERA PLY หนารวม 23 มม. ปิดทับด้วยลามิเนต ปิดขอบด้วย ABS หนาไม่น้อยกว่า 0.8 มม. ติดปุ่มปรับระดับ
ใต้ตู้ฝังหลอด LED STRIP สี WARM WHITE ของ L&E รุ่น SLX6120 ขนาด12W/M ความยาวตลอดแนวรูปด้าน ติดตั้งในรางอลูมิเนียม รุ่น U-Channel พร้อมหม้อแปลงรุ่น LRS-50-24
ผนัง กรุโมเสคแก้ว ขนาด 12x12 นิ้ว ของ IMEX รุ่น IN BLACK RED TG-59IN
บัวกันเปื้อน ดูแบบขยาย ข I-18
TOP โครงไม้เนื้อแข็งกรุไม้อัดสังเคราะห์ไฟเบอร์ซีเมนต์คอมโพสิตหนา 10 มม. ของ SHERA PLY กรุทับด้วยหินสังเคราะห์หนา 12 มม. ของ LG สี P001 Perna White
ขอบบัวเบิ้ล ดูแบบขยาย ก I-18
หน้าบานลิ้นชัก โครงไม้เนื้อแข็งกรุไม้อัดสังเคราะห์ไฟเบอร์ซีเมนต์คอมโพสิตหนา 4 มม. ของ SHERA PLY หนารวม 19.5 (เท่ากับความกว้างของมือจับ) ปิดทับด้วยลามิเนต ปิดขอบด้วย ABS หนาไม่น้อยกว่า 0.8 มม. ฝังมือจับของ HOME รุ่น CC-H-2813/3 ติดรางเลื่อน 2 ตอน ระบบราวลูกปืนรับใต้ระบบ SOFT CLOSE ของ HOME รุ่น MP DP ด้านข้างและด้านล่างลิ้นชักไม้อัดหนา 10 มม. ปิดทับด้วยลามิเนต
โครงไม้เนื้อแข็งกรุไม้อัดสังเคราะห์ไฟเบอร์ซีเมนต์คอมโพสิตหนา 4 มม. ของ SHERA PLY ปิดทับด้วยลามิเนต

รูปตัด C I-15
มาตราส่วน 1 : 10

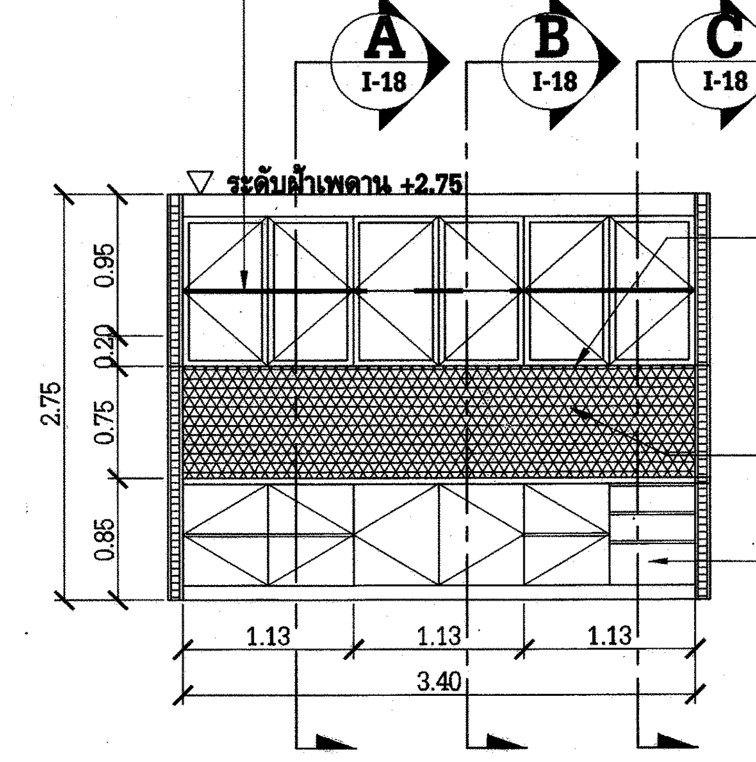
หน้าบานเปิด กระจกฝ้าหนา 6 มม. ลายฝ้าอยู่ด้านหลังบานเปิด กรอบโดยรอบ โครงไม้เนื้อแข็งกรุไม้อัดสังเคราะห์ไฟเบอร์ซีเมนต์หนา 4 มม. ของ SHERA PLY ปิดทับด้วยลามิเนตของ
A I-18
B I-18
C I-18
ระดับฝ้าเพดาน +2.75
2.75
0.95
0.20
0.75
0.85
1.13
1.13
1.13
3.40
ใต้ตู้ฝังหลอด LED STRIP สี WARM WHITE ของ L&E รุ่น SLX 6120 ขนาด 12W/M ความยาวตลอดแนวรูปด้าน ติดตั้งในรางอลูมิเนียม รุ่น U-Channel พร้อมหม้อแปลง รุ่น LRS-50-24
ผนัง กรุโมเสคแก้ว ขนาด 12x12 นิ้ว ของ IMEX รุ่น IN BLACK RED TG-59IN
หน้าบานลิ้นชัก โครงไม้เนื้อแข็งกรุไม้อัดสังเคราะห์ ไฟเบอร์ซีเมนต์คอมโพสิตหนา 4 มม. ของ SHERA PLY ปิดทับด้วยลามิเนต ติดรางเลื่อน 2 ตอน ระบบรางลูกปืนรับใต้ระบบ SOFT CLOSE ของ HOME รุ่น MP DP

รูปด้าน 1 I-18
มาตราส่วน 1 : 50

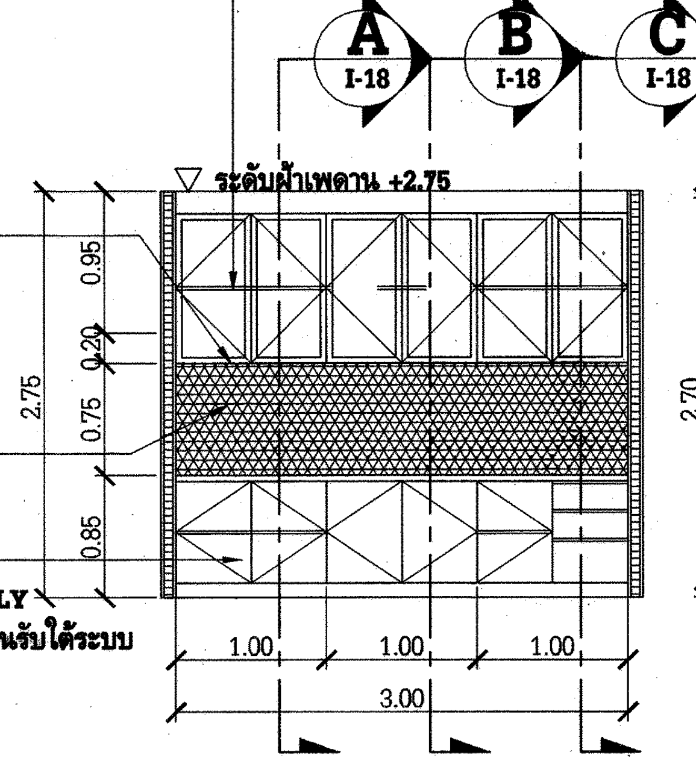
หน้าบานเปิด กระจกฝ้าหนา 6 มม. ลายฝ้าอยู่ด้านหลังบานเปิด กรอบโดยรอบ โครงไม้เนื้อแข็งกรุไม้อัดสังเคราะห์ไฟเบอร์ซีเมนต์คอมโพสิตหนา 4 มม. ของ SHERA PLY ปิดทับด้วยลามิเนต
A I-18
B I-18
C I-18
ระดับฝ้าเพดาน +2.75
2.75
0.95
0.20
0.75
0.85
1.00
1.00
1.00
3.00

รูปด้าน 2 I-18
มาตราส่วน 1 : 50

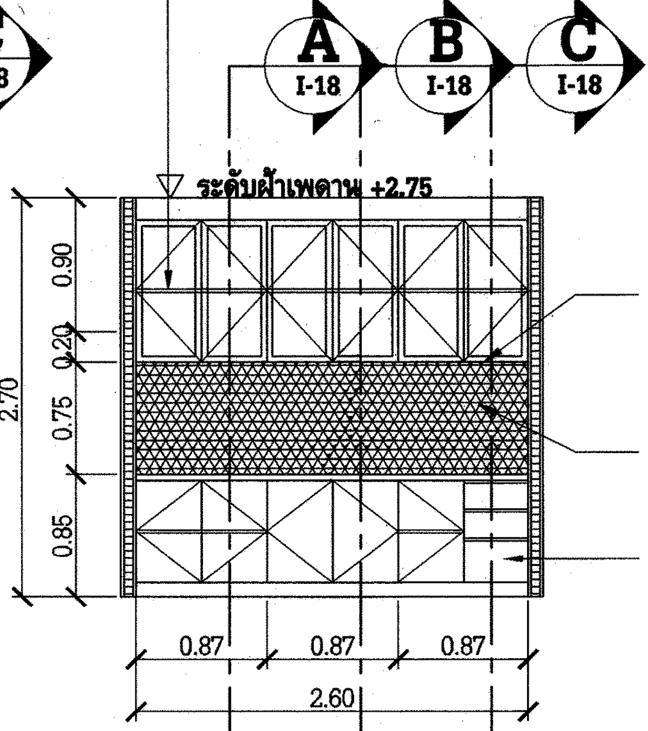
A I-18
B I-18
C I-18
ระดับฝ้าเพดาน +2.75
2.70
0.90
0.20
0.75
0.85
0.87
0.87
0.87
2.60
ใต้ตู้ฝังหลอด LED STRIP สี WARM WHITE ของ L&E รุ่น SLX 6120 ขนาด 12W/M ความยาวตลอดแนวรูปด้าน ติดตั้งในรางอลูมิเนียม รุ่น U-Channel พร้อมหม้อแปลง รุ่น LRS-50-24
ผนัง กรุโมเสคแก้ว ขนาด 12x12 นิ้ว ของ IMEX รุ่น IN BLACK RED TG-59IN
หน้าบานลิ้นชัก โครงไม้เนื้อแข็งกรุไม้อัดสังเคราะห์ไฟเบอร์ซีเมนต์คอมโพสิต หนา 4 มม.ของ SHERA PLY ปิดทับด้วยลามิเนต ติดรางเลื่อน 2 ตอน ระบบรางลูกปืนรับใต้ระบบ SOFT CLOSE ของ HOME รุ่น MP DP

รูปด้าน 3 I-18
มาตราส่วน 1 : 50

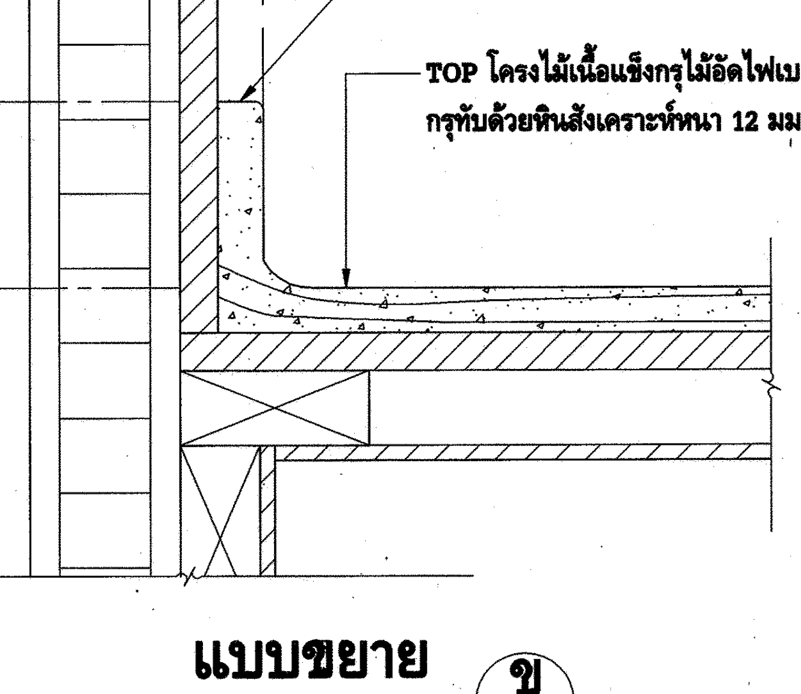
0.012
0.05
ผนังกรุโมเสคแก้ว ขนาด 12x12 นิ้ว ของ IMEX รุ่น IN BLACK RED TG-59IN
บัวกันเปื้อน หินสังเคราะห์หนา 12 มม. ลบมุมโค้งของ LG สี P001 Perna White
TOP โครงไม้เนื้อแข็งกรุไม้อัดไฟเบอร์ซีเมนต์คอมโพสิต หนา 10 มม. ของ SHERA PLY กรุทับด้วยหินสังเคราะห์หนา 12 มม. ของ LG สี P001 Perna White

แบบขยาย ข I-18
มาตราส่วน 1 : 2

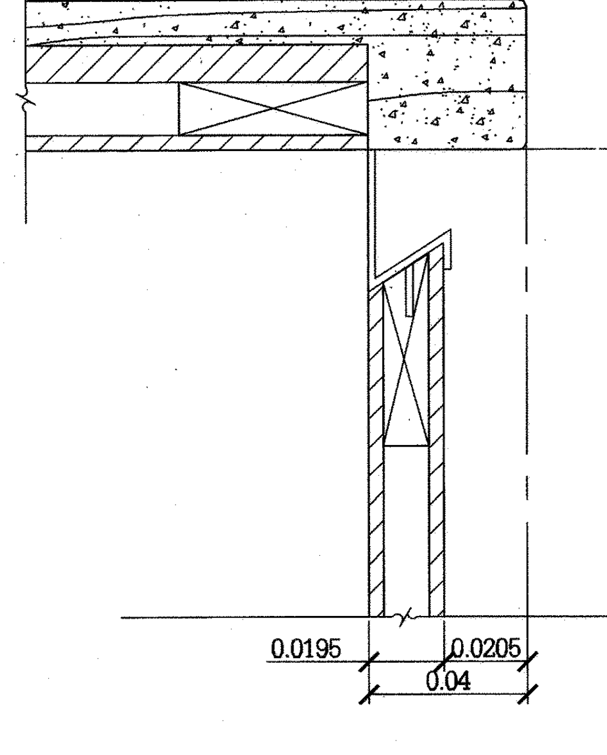
ขอบหน้า หินสังเคราะห์หนา 12 มม. ลบมุมโค้ง ของ LG สี P001 Perna White
0.036
0.0195
0.0205
0.04

หมายเหตุ อาคารปฏิบัติการ 1 ลามิเนต WP 5301 VB
อาคารปฏิบัติการ 2 ลามิเนต WVB 9618

แบบขยาย ก I-18
มาตราส่วน 1 : 2

การไฟฟ้าฝ่ายผลิตแห่งประเทศไทย
ฝ่ายออกแบบและบริหารงานก่อสร้าง
ได้รับการรับรอง ISO 9001:2008

53 หมู่ 2 ถนนจรัญสนิทวงศ์ บางกรวย นนทบุรี 11130 โทร436-1910-3

งานออกแบบ และ เอกสารประกอบแบบถือเป็นสมบัติของ ฝ่ายออกแบบและบริหารงานก่อสร้าง การไฟฟ้าฝ่ายผลิตแห่งประเทศไทย ห้ามผู้ใดนำไปใช้งาน ทำซ้ำ หรือ ดัดแปลง โดยไม่ได้รับอนุญาตเป็นลายลักษณ์อักษร จาก การไฟฟ้าฝ่ายผลิตแห่งประเทศไทย

ออกแบบ

สถาปนิก	(นาย อดิศร ศรีสุพรรณ)
สถาปนิกภายใน	(นางสาวศานติวร เอื้อประเสริฐ)
	(นาย อภิสิทธิ์ ณัฐวรวโรตม์)
วิศวกรโครงสร้าง	(นาย ทรงคุณ วิชินโรจน์จรัล)
	(นาย กานต์เดช ปั่นเจริญ)
วิศวกรสุขาภิบาล	(นาย วัชระ สมโรจน์รัตน์)
วิศวกรไฟฟ้า	(นาย ประพัทธ์ ชื่นชุมศรี)
วิศวกรเครื่องกล	(นาย อุกฤษฏ์ จำปาชนม์)

ตรวจสอบ

ผู้ควบคุมงาน กฟผ.
บุญชัย ผดุงสมบัติถาวร
(นาย บุญชัย ผดุงสมบัติถาวร)
(นาย ดนุพงษ์ สรรพอุดม)
(นาย อภิศักดิ์ รำพึงกิจ)
(นาย นนทชัย สกุลรัศมีไพศาล)
หัวหน้าแผนกบริหารสัญญาก่อสร้างอาคาร
(นาย ศรชัย อภิบาลพลธรรม)

เห็นชอบ

(นาย สาโรจน์ จีนโก๊ว)
หัวหน้ากองบริหารงานก่อสร้าง

ผู้รับจ้าง

CAN DO CONSTRUCTION CO.,LTD
222 ถนนเทศบาลรังรักษ์เหนือ แขวงลาดยาว
เขตจตุจักร กรุงเทพมหานคร 10900
TEL. 591-3972 , 591-4906 FAX. 954-3759

เขียนแบบ
(นางสาว กัญญาพัชร แก้วทับทิม)

ตรวจสอบ
(นาย สำราญ เจริญวงค์)

รับรอง
(นาย สำราญ เจริญวงค์)
วิศวกรโครงการ

AS-BUILT DRAWING

งานอาคารปฏิบัติการ (อขน.)

แบบแสดง
รูปด้าน ①, ②, ③ รูปตัด Ⓐ, Ⓑ, Ⓒ แบบขยาย (ก), (ข)

อ้างอิงแบบ กฟผ. เลขที่	แบบเลขที่
SNO-WS12-08-I-18/22	AB-SNO-WS12-08-I-18/22
เลขที่งาน	**จำนวนแผ่น**
257112-08	22