แบบเลขที่ AB-SNO-WS12-08-I-21/22

แบบป้ายชนิด C

แบบป้าย C1

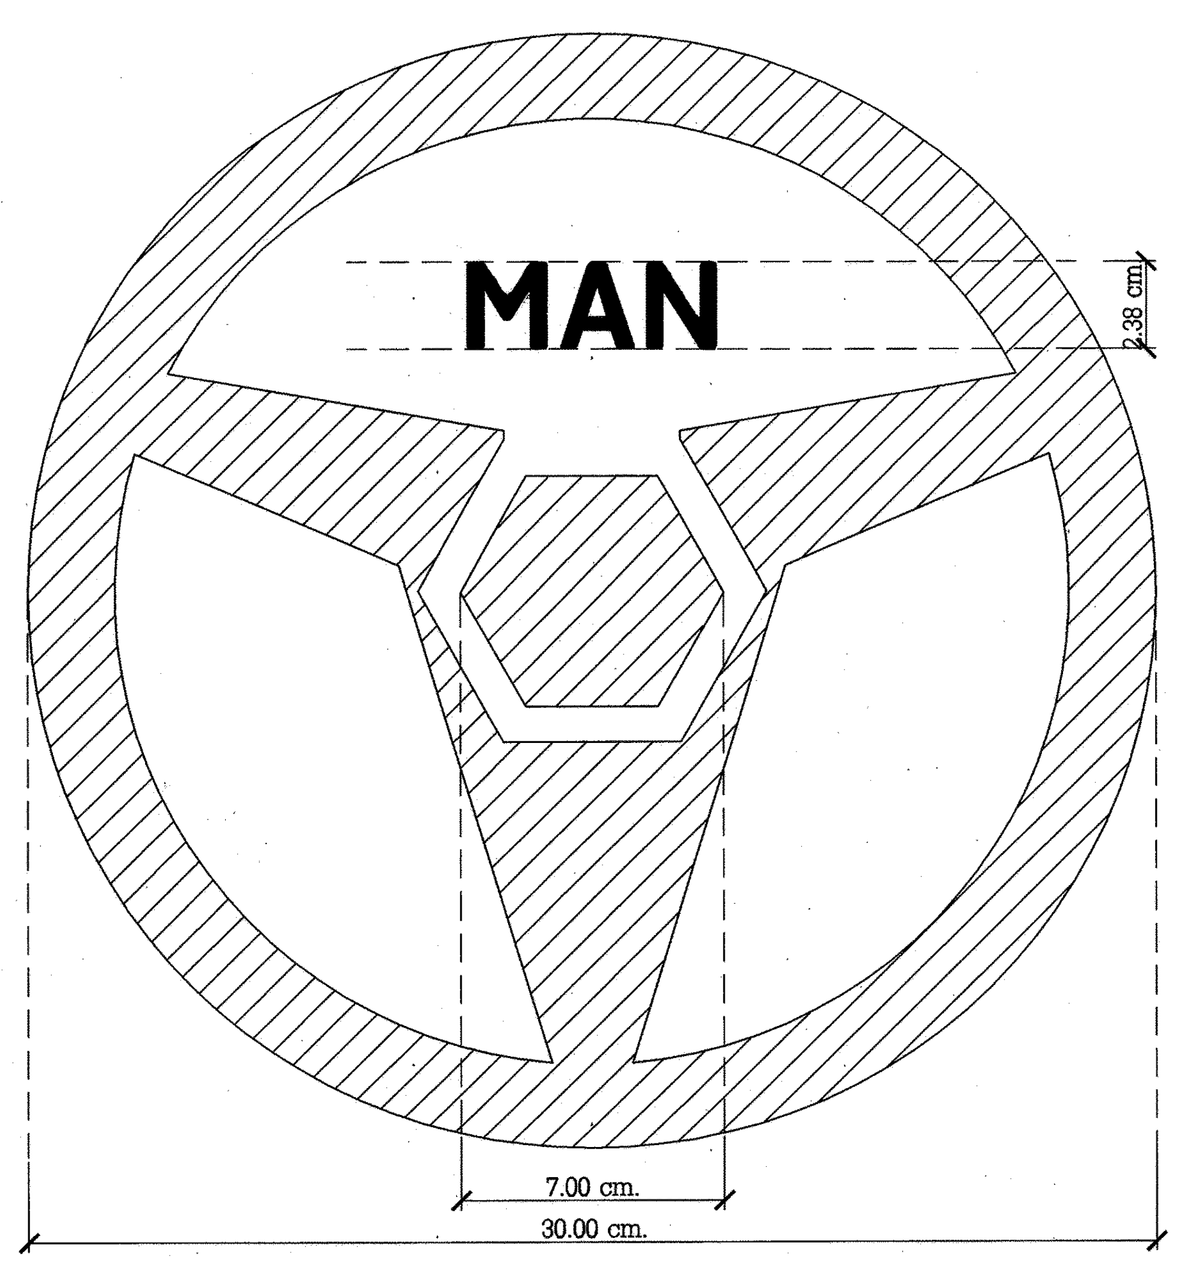

รูปด้านหน้า
มาตราส่วน 1 : 2

แบบป้าย C2

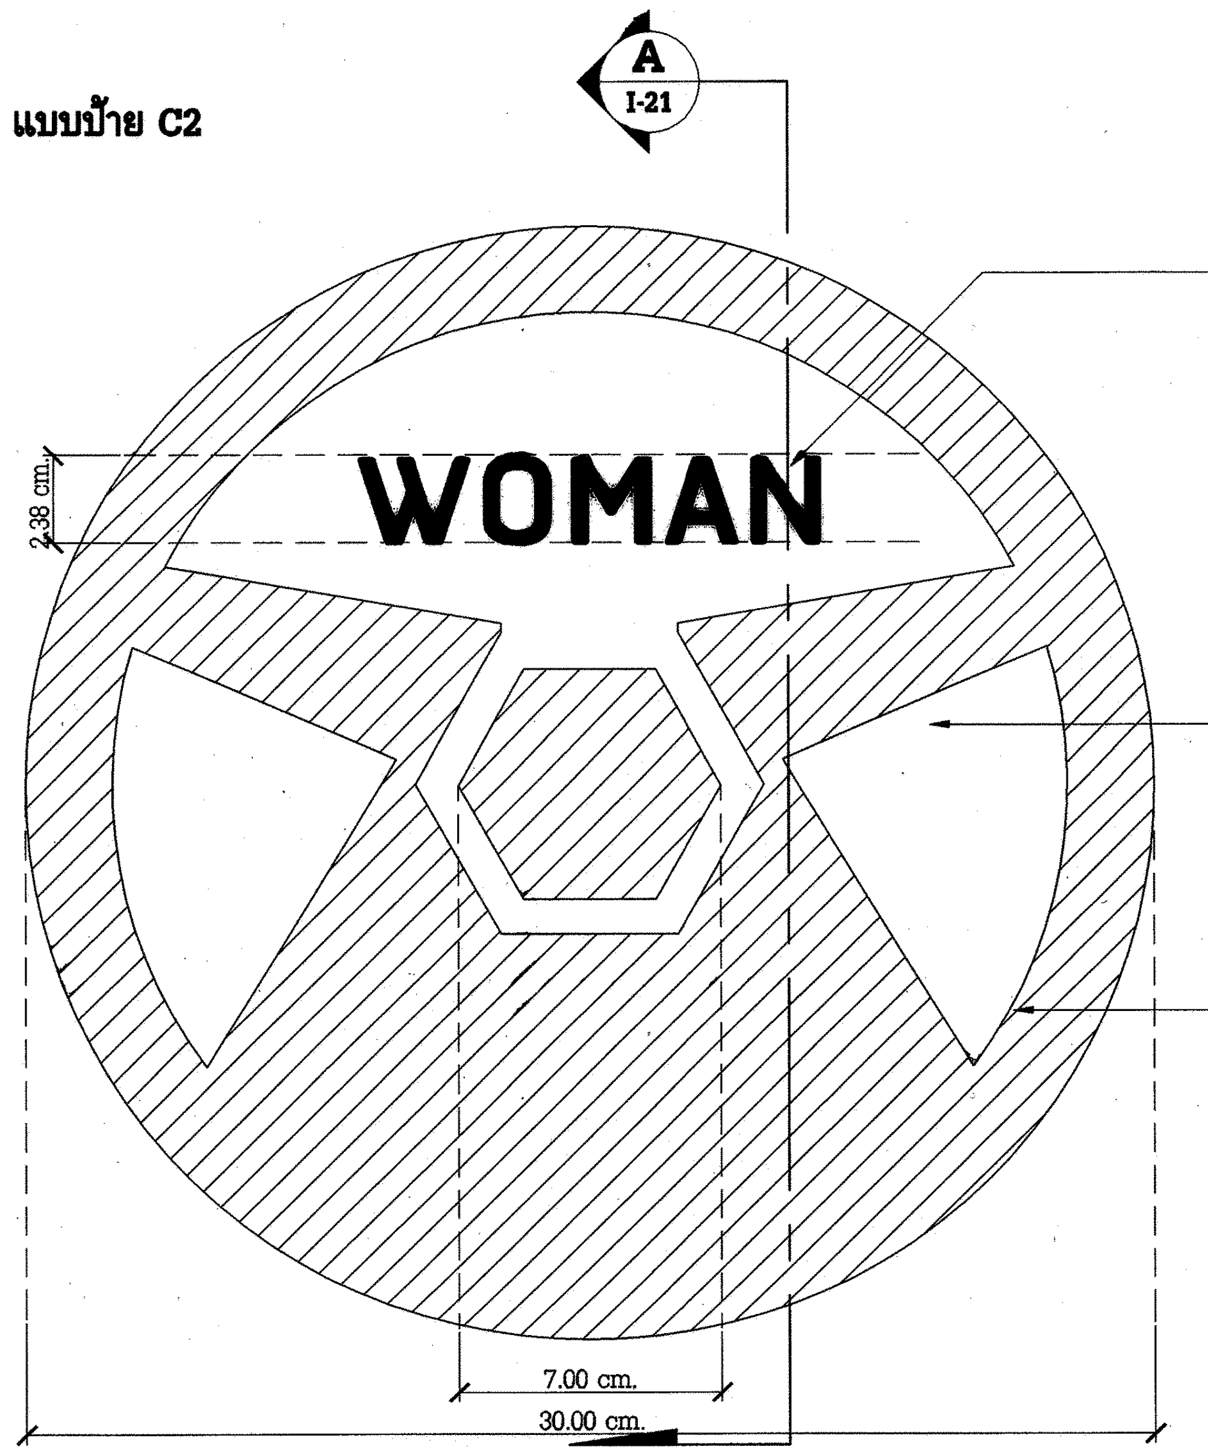

รูปด้านหน้า
มาตราส่วน 1 : 2

สเตนเลส หนา 1.2 มม. ลายตามขวาง ไดคัท
เป็นตัวอักษร Font : RSU

สเตนเลส หนา 1.2 มม. ลายตามขวาง ไดคัท
เป็นตัวอักษร Font : RSU

อะครีลิคใสหนา 3 มม. ของ Alfaplus No.000
และติดสติ๊กเกอร์ฝ้า No.050 ด้านหลัง

อะครีลิคใสหนา 3 มม.Alfaplus No.000
และติดสติ๊กเกอร์ฝ้า No.050 ด้านหลัง

สเตนเลส hairline หนา 1.2 มม.
ลายตามขวาง ยกขอบสูง 2.5 ซม.
พร้อมไส้ plaswood หนา 10 มม.

สเตนเลส hairline หนา 1.2 มม.
ลายตามขวาง ยกขอบสูง 2.5 ซม.
พร้อมไส้ plaswood หนา 10 มม.

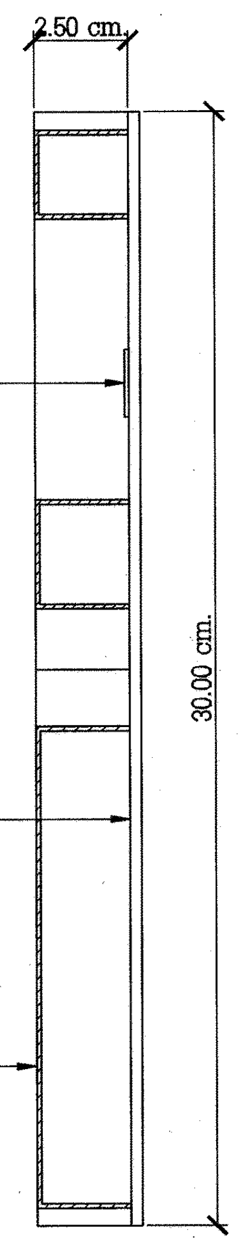

รูปตัด A I-21
มาตราส่วน 1 : 2

แบบป้ายชนิด D

แบบป้าย D1

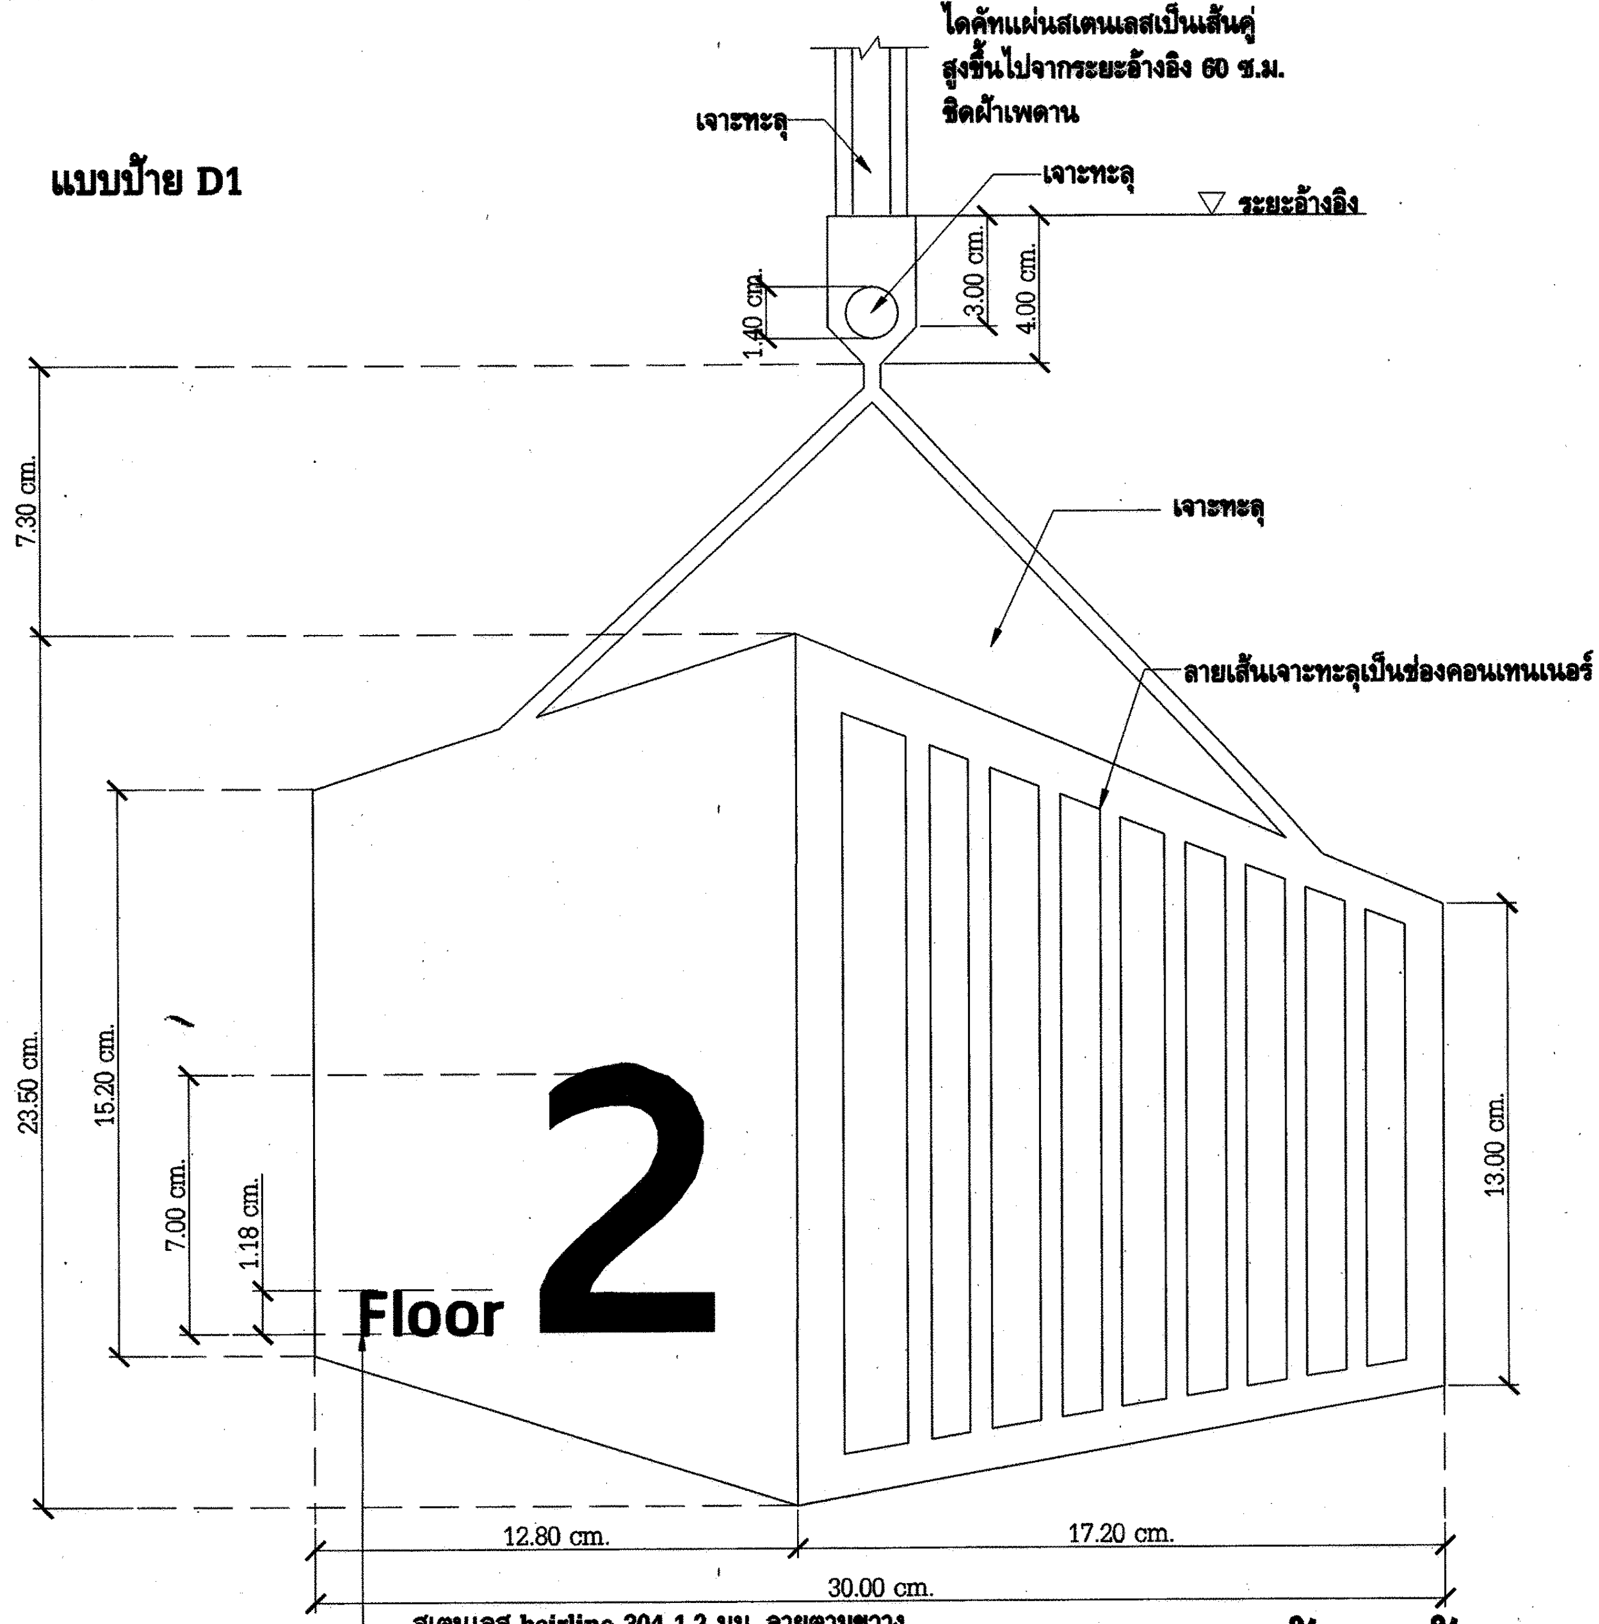

ไดคัทแผ่นสเตนเลสเป็นเส้นคู่
สูงขึ้นไปจากระยะอ้างอิง 60 ซ.ม.
ชิดฝ้าเพดาน

ลายเส้นเจาะทะลุเป็นช่องคอนเทนเนอร์

สเตนเลส hairline 304 1.2 มม. ลายตามขวาง
ข้อความ "Floor" ใช้ Font : RSU และ "2" ใช้ Font : ThaiSans Neue
โดยวิธีเจาะทะลุ

รูปด้านหน้า
มาตราส่วน 1 : 2

แบบป้ายชนิด A

แผ่นแม่เหล็ก 1 แผ่น ด้านหนึ่งเป็นสีแดง
อีกด้านเป็นสีเขียว

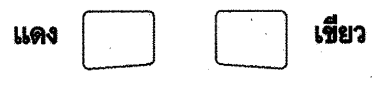

แบบขยาย ก I-21
มาตราส่วน 1:2

แบบป้าย A2

กัดกรดถมสีเทาเข้มเป็นลายเส้น เทียบสี TOA No.8287

ดูแบบขยาย ก

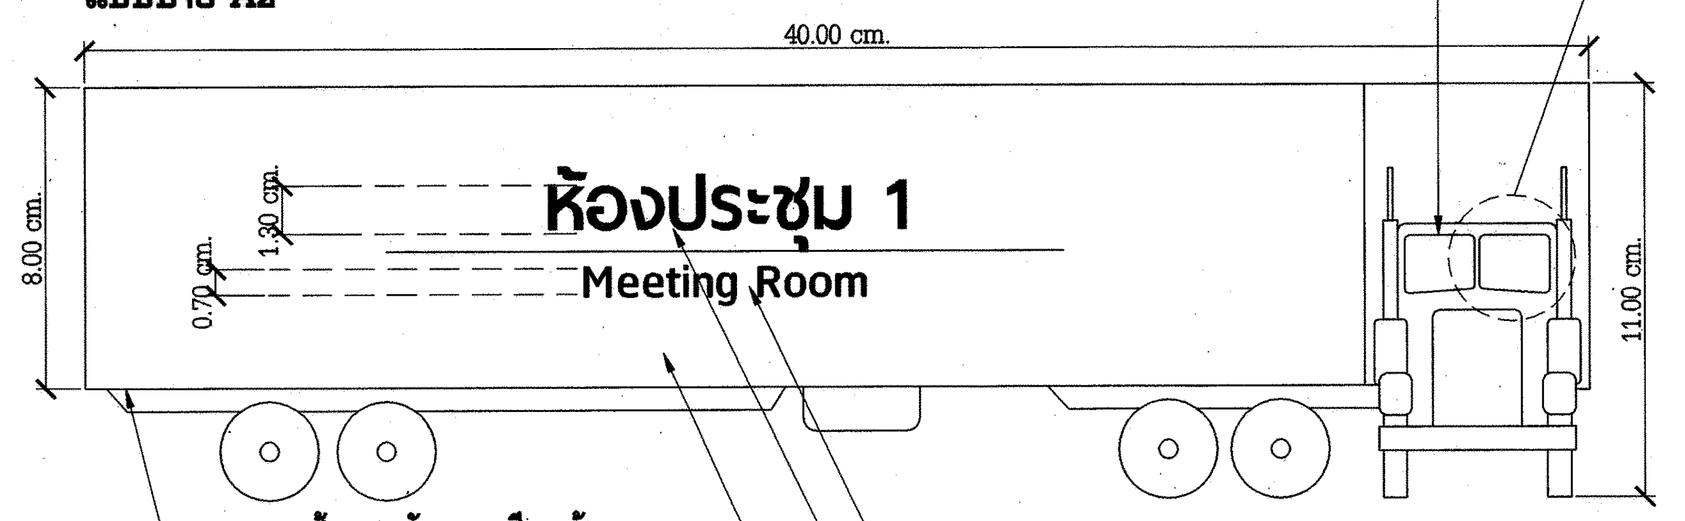

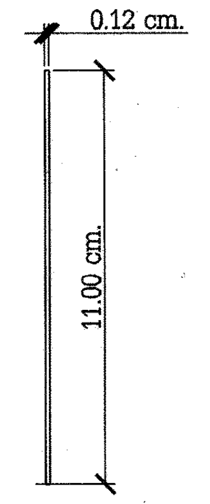

เส้นกรอบกัดกรดลงสีเทาเข้ม
เทียบสี TOA No.8287

ตัวอักษรติดสติกเกอร์สดำทึบแสง 3M No.3225-53 Black
ตัวอักษร ภาษาไทย Font : Thaisans Neue
ตัวอักษร ภาษาอังกฤษ Font : RSU

สเตนเลส hairline 304 หนา 1.2 มม. ลายตามขวาง

รูปด้านหน้า
มาตราส่วน 1 : 2

รูปด้านข้าง
มาตราส่วน 1 : 2

แบบป้าย A1

กัดกรดถมสีเทาเข้มเป็นลายเส้น เทียบสี TOA No.8287

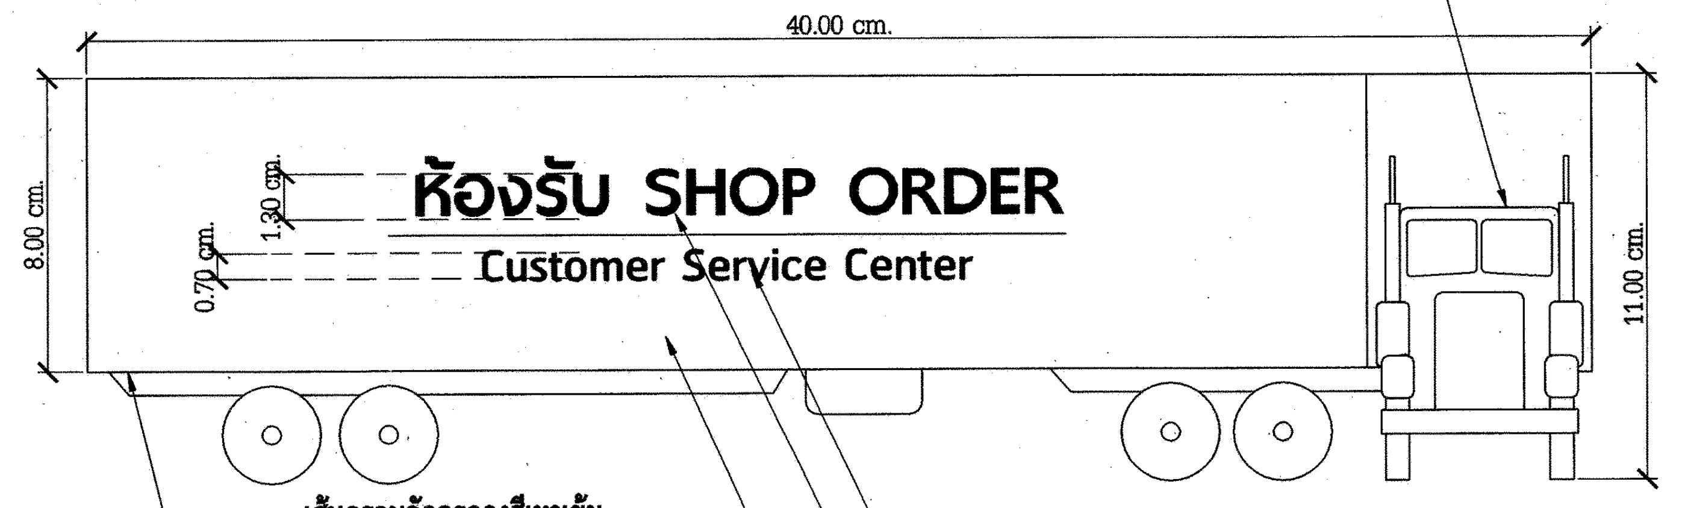

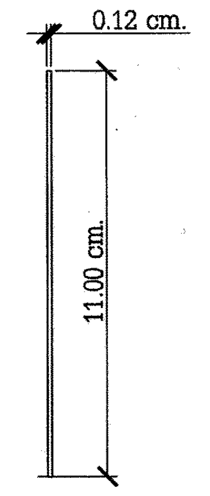

เส้นกรอบกัดกรดลงสีเทาเข้ม
เทียบสี TOA No.8287

ตัวอักษรติดสติกเกอร์สีดำทึบแสง 3M No.3225-53 Black
ตัวอักษร ภาษาไทย Font : Thaisans Neue
ตัวอักษร ภาษาอังกฤษ Font : RSU

สเตนเลส hairline 304 หนา 1.2 มม. ลายตามขวาง

รูปด้านหน้า
มาตราส่วน 1 : 2

รูปด้านข้าง
มาตราส่วน 1 : 2

แบบป้ายชนิด B

แบบป้าย B1
ป้ายชื่อบุคคล ระดับ แผนก, ระดับ10, กอง, ระดับ11

สเตนเลส hairline 304 หนา 1.2 มม. ลายตามขวาง เลเซอร์ไดคัท

ตัวอักษรติดสติกเกอร์ไดคัทสีดำทึบแสง
3M No.3225-53 Blacksans
Font : Thaisans Neue

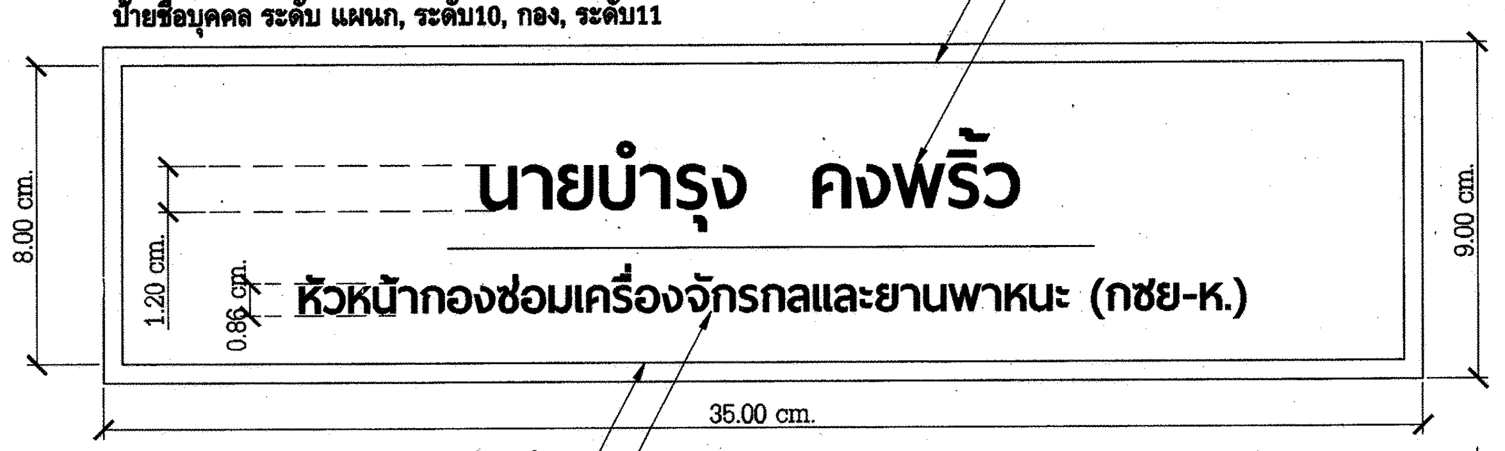

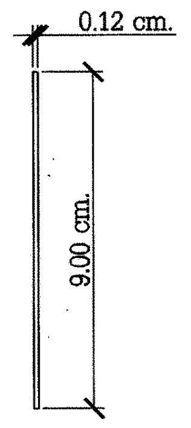

ลายเส้นกัดกรดถมสีเทาเข้ม

ตัวอักษรติดสติกเกอร์ไดคัทสีดำทึบแสง
3M No.3225-53 Black
Font : ThaiSans Neue

รูปด้านหน้า
มาตราส่วน 1 : 2

รูปด้านข้าง
มาตราส่วน 1 : 2

การไฟฟ้าฝ่ายผลิตแห่งประเทศไทย
ฝ่ายออกแบบและบริหารงานก่อสร้าง
ได้รับการรับรอง ISO 9001:2008
53 หมู่ 2 ถนนจรัญสนิทวงศ์ บางกรวย นนทบุรี 11130 โทร436-1910-3

งานออกแบบ และ เอกสารประกอบแบบถือเป็นสมบัติของ ฝ่ายออกแบบและบริหารงานก่อสร้าง การไฟฟ้าฝ่ายผลิตแห่งประเทศไทย ห้ามผู้ใดนำไปใช้งาน ทำซ้ำ หรือ ดัดแปลง โดยไม่ได้รับอนุญาตเป็นลายลักษณ์อักษร จาก การไฟฟ้าฝ่ายผลิตแห่งประเทศไทย

ออกแบบ

สถาปนิก	(นาย อดิศร ศรีสุพรรณ)
สถาปนิกภายใน	(นางสาวศานติวร เอื้อประเสริฐ)
	(นาย อภิสิทธิ์ ณัฐวรวโรดม์)
วิศวกรโครงสร้าง	(นาย ทรงคุณ วิชินโรจน์จรัล)
	(นาย กานต์เดช ปั่นเจริญ)
วิศวกรสุขาภิบาล	(นาย วัชระ สมโรจน์รัตน์)
วิศวกรไฟฟ้า	(นาย ประพัทธ์ ชื่นชุมศรี)
วิศวกรเครื่องกล	(นาย อุกฤษฏ์ จำปาชนม์)

ตรวจสอบ
ผู้ควบคุมงาน กฟผ.
(นาย บุญชัย ผดุงสมบัติถาวร)
(นาย ดนุพงษ์ สรรพอุดม)
(นาย อภิศักดิ์ รำพึงกิจ)
(นาย นนทชัย สกุลรัตน์มีไพศาล)
หัวหน้าแผนกบริหารสัญญาก่อสร้างอาคาร
(นาย ศรชัย อภิบาลพลธรรม)

เห็นชอบ
(นาย สาโรจน์ จีนโก๊ว)
หัวหน้ากองบริหารงานก่อสร้าง

ผู้รับจ้าง

CAN DO CONSTRUCTION CO.,LTD
222 ถนนเทศบาลรังรักษ์เหนือ แขวงลาดยาว
เขตจตุจักร กรุงเทพมหานคร 10900
TEL. 591-3972 , 591-4906 FAX. 954-3759

เขียนแบบ
(นางสาว กัญญาพัชร แก้วทับทิม)

ตรวจสอบ
(นาย สำราญ เจริญวงศ์)

รับรอง
(นาย สำราญ เจริญวงศ์)
วิศวกรโครงการ

AS-BUILT DRAWING

งานอาคารปฏิบัติการ (อขน.)

แบบแสดง
แบบป้ายชนิด Ⓐ , Ⓑ , Ⓒ , Ⓓ

อ้างอิงแบบ กฟผ. เลขที่ SNO-WS12-08-I-21/22	แบบเลขที่ AB-SNO-WS12-08-I-21/22
เลขที่งาน 257112-08	จำนวนแผ่น 22