AB-SNO-WS12-08-I-22/22

ภาพแสดงตำแหน่งติดตั้งป้าย

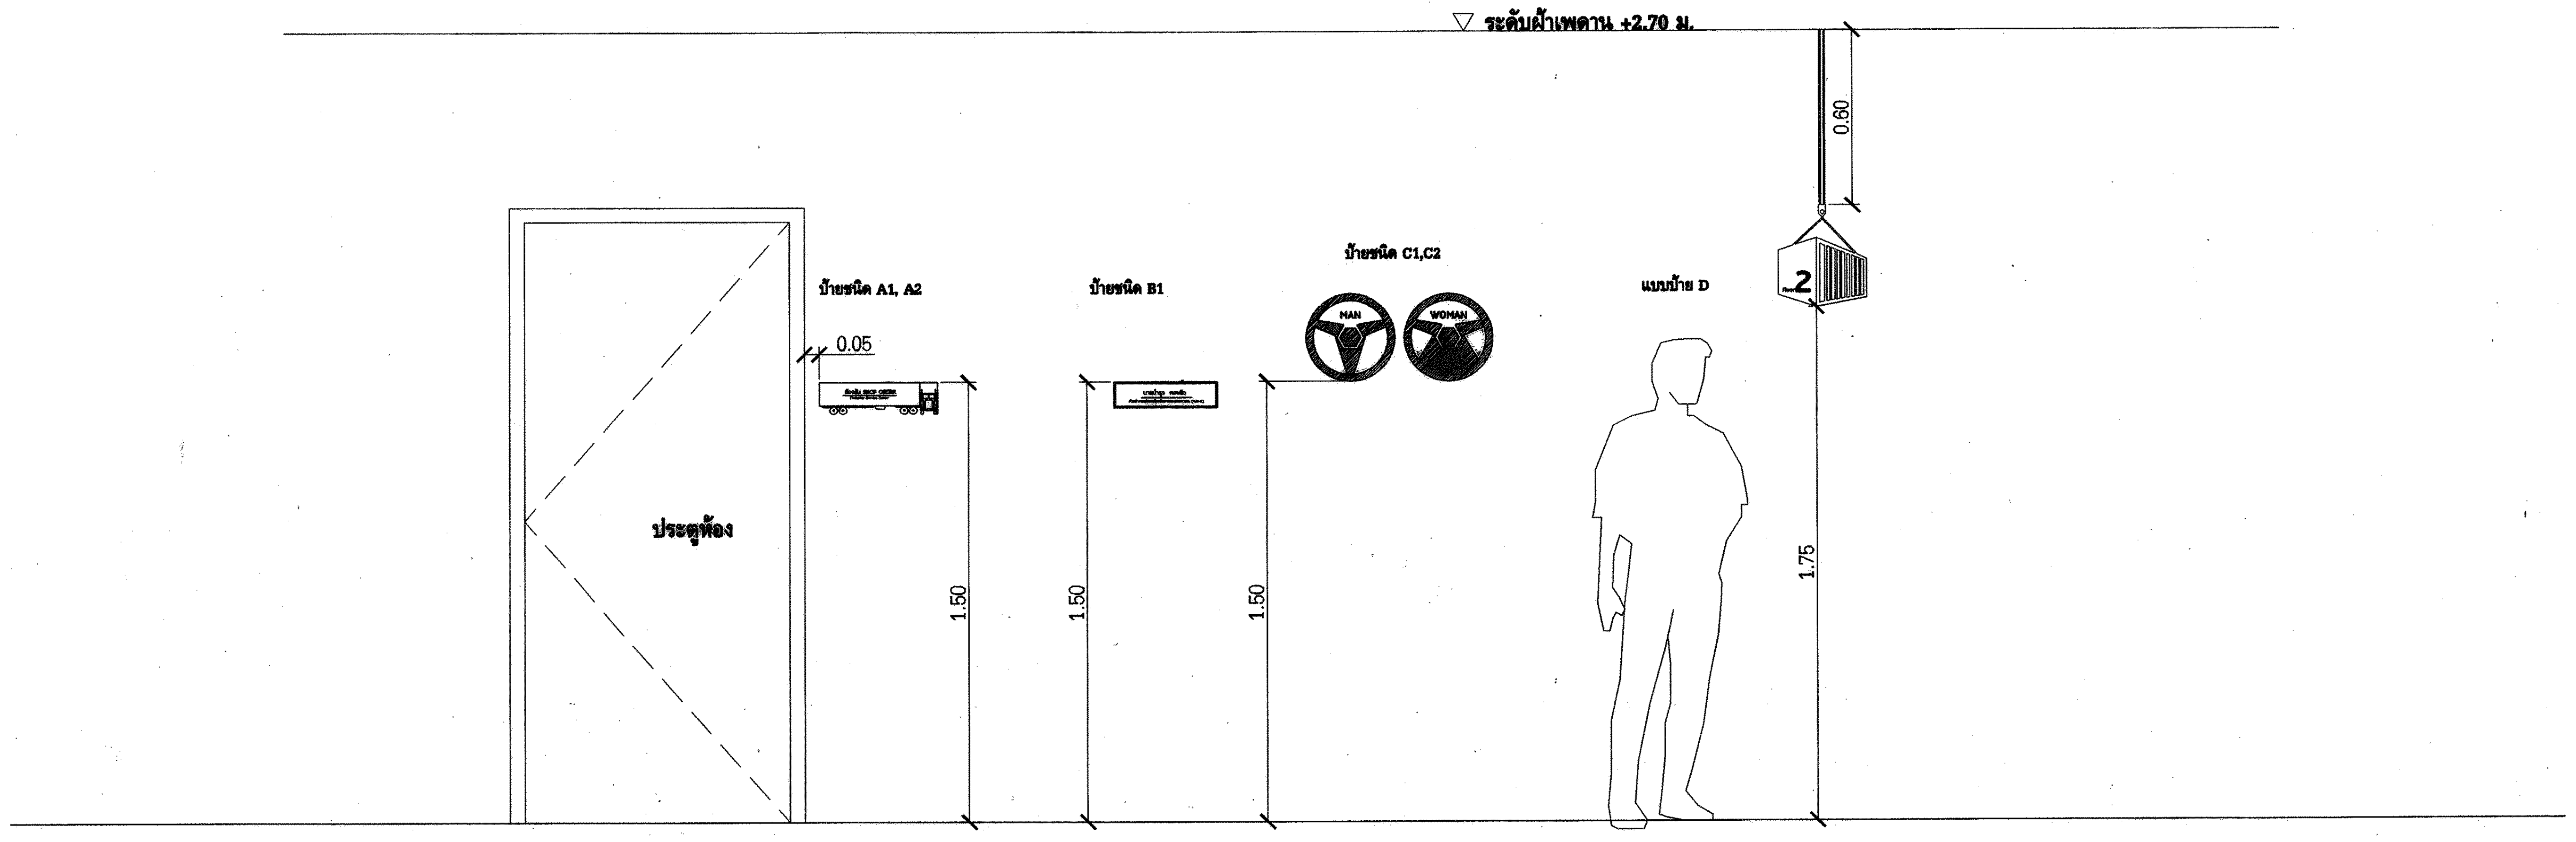
▽ ระดับฝ้าเพดาน +2.70 ม.
0.60
ป้ายชนิด A1, A2
ป้ายชนิด B1
ป้ายชนิด C1,C2
แบบป้าย D
MAN
WOMAN
2
0.05
ประตูห้อง
1.50
1.50
1.50
1.75

รูปด้านหน้า
มาตราส่วน 1 : 20

แบบป้ายชนิด F

แบบป้ายชนิด F1 F3

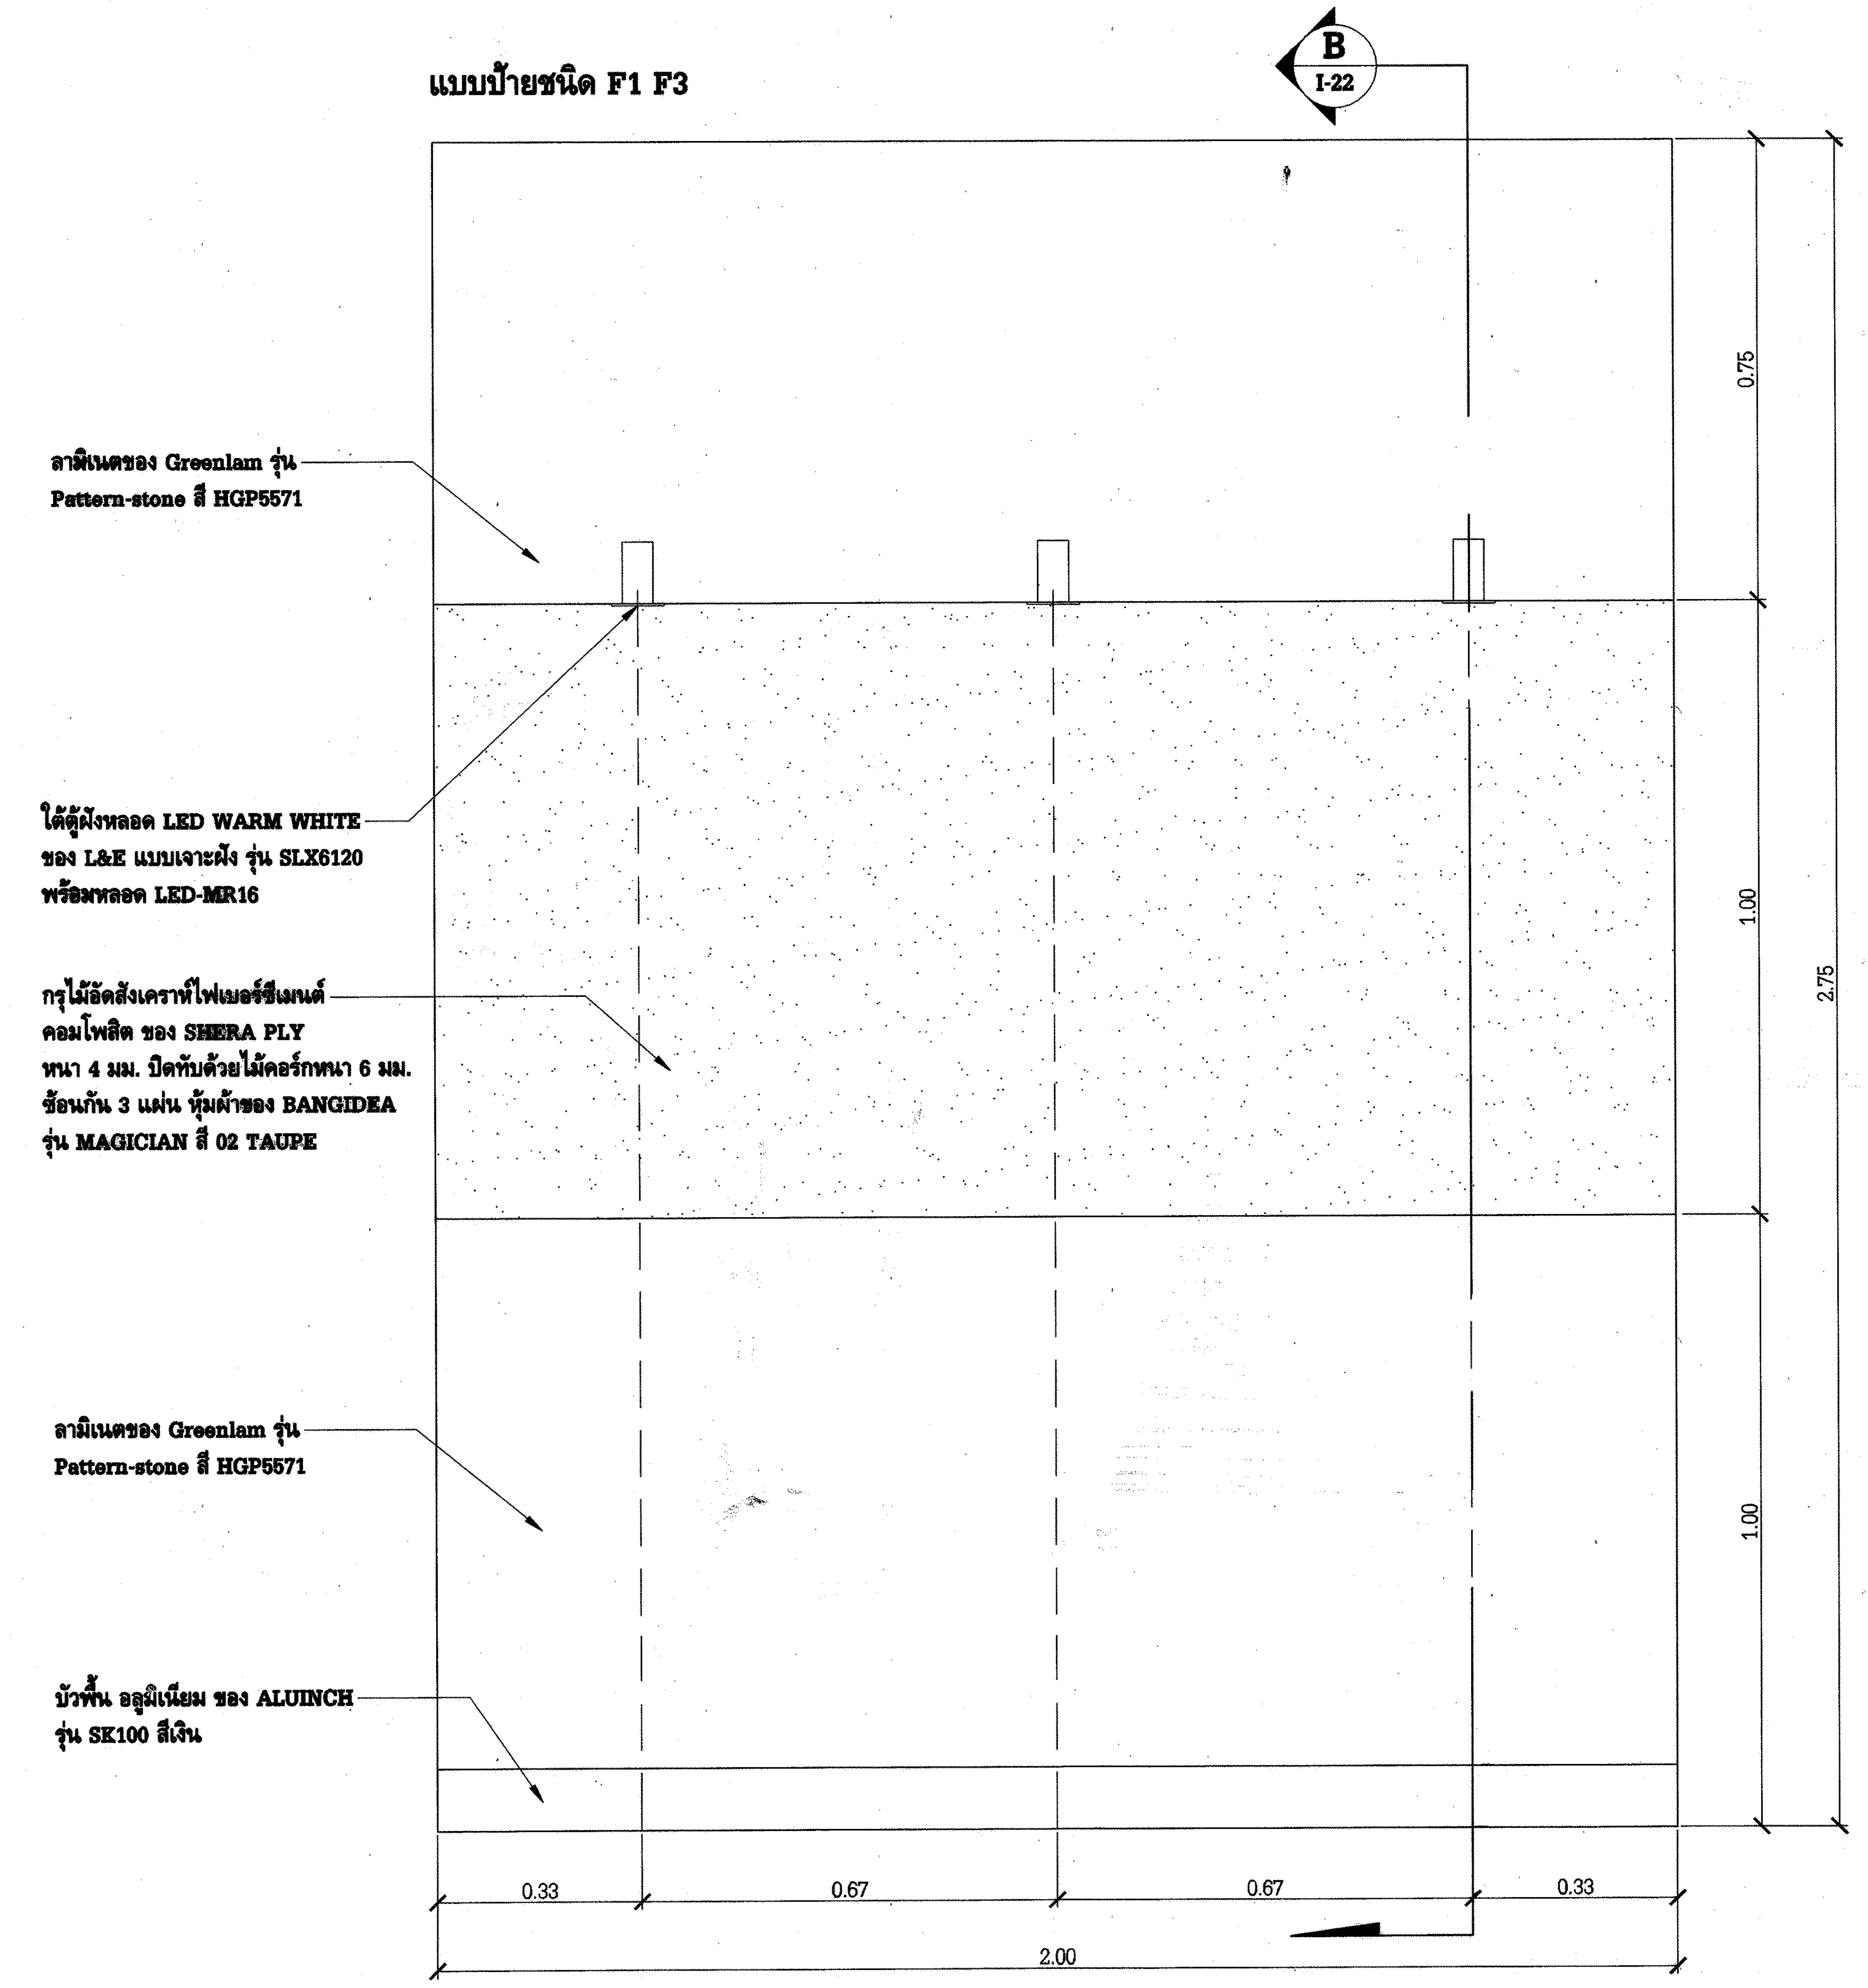
B
I-22
ลามิเนตของ Greenlam รุ่น
Pattern-stone สี HGP5571
ใต้ตู้ฝังหลอด LED WARM WHITE
ของ L&E แบบเจาะฝัง รุ่น SLX6120
พร้อมหลอด LED-MR16
กรุไม้อัดสังเคราะห์ไฟเบอร์ซีเมนต์
คอมโพสิต ของ SHERA PLY
หนา 4 มม. ปิดทับด้วยไม้คอร์กหนา 6 มม.
ซ้อนกัน 3 แผ่น หุ้มผ้าของ BANGIDEA
รุ่น MAGICIAN สี 02 TAUPE
ลามิเนตของ Greenlam รุ่น
Pattern-stone สี HGP5571
บัวพื้น อลูมิเนียม ของ ALUINCH
รุ่น SK100 สีเงิน
0.75
1.00
1.00
2.75
0.33
0.67
0.67
0.33
2.00

รูปด้านหน้า
มาตราส่วน 1 : 10

แบบป้ายชนิด F2

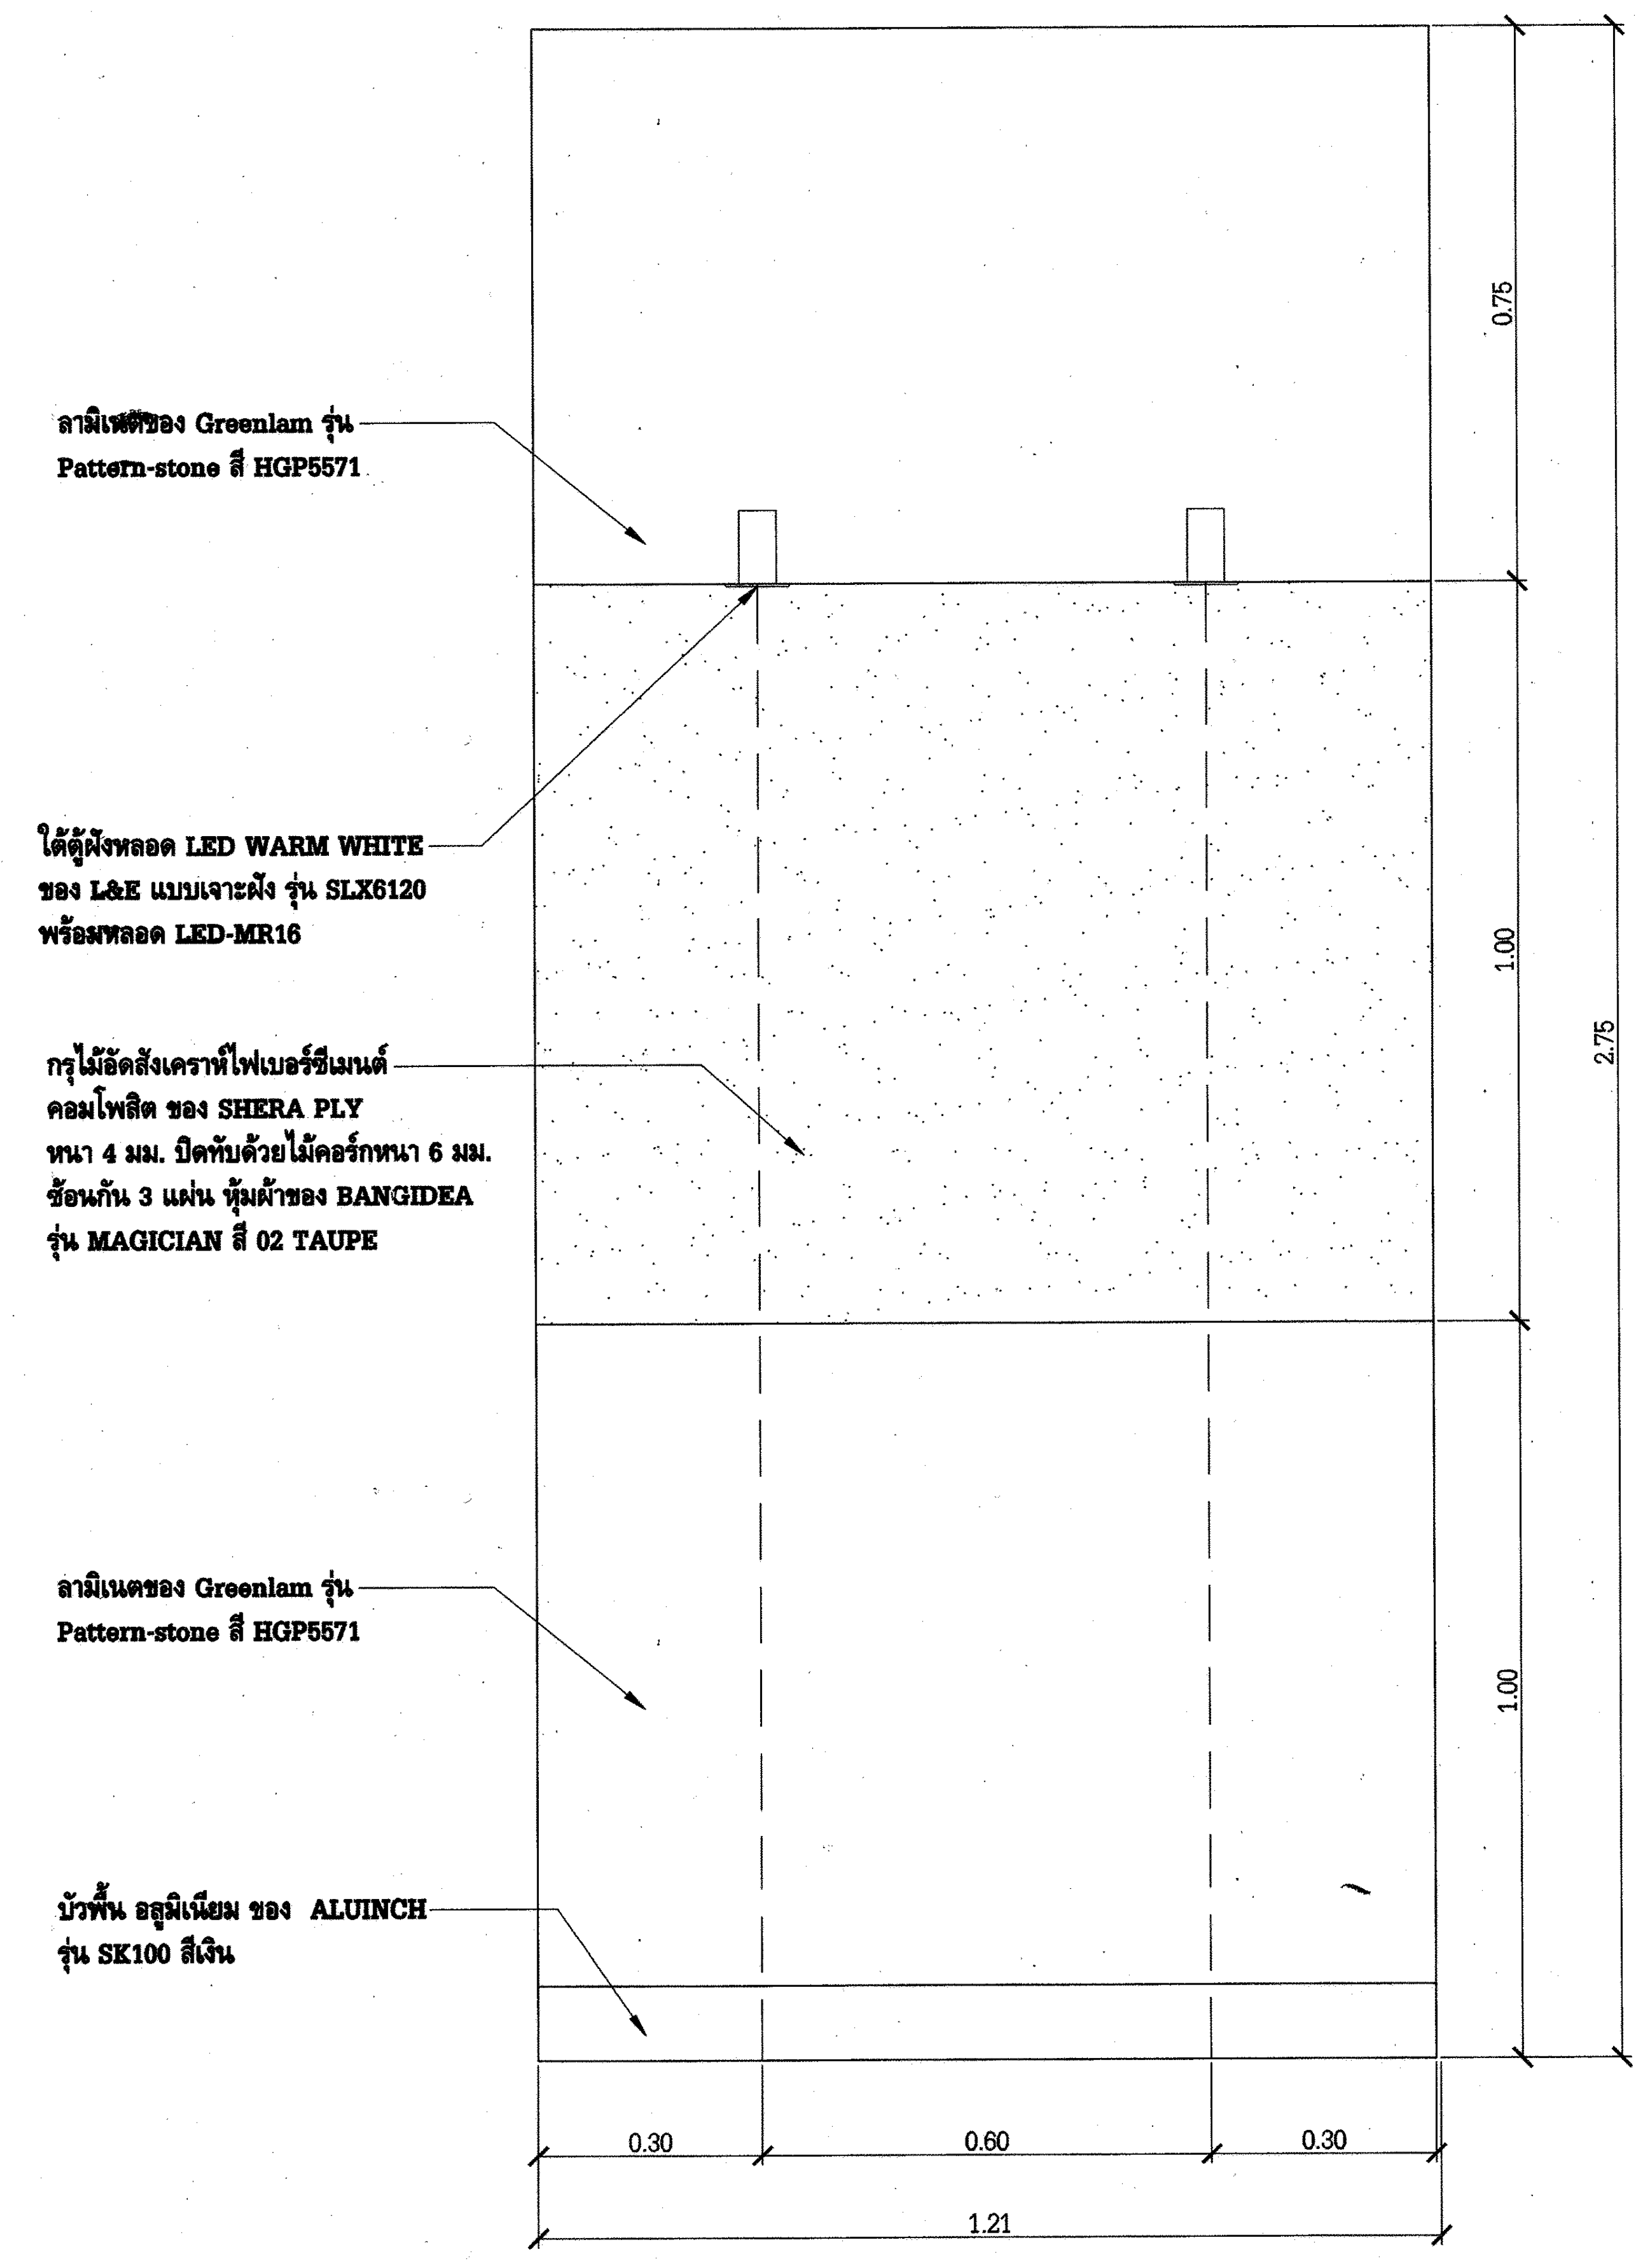
ลามิเนตของ Greenlam รุ่น
Pattern-stone สี HGP5571
ใต้ตู้ฝังหลอด LED WARM WHITE
ของ L&E แบบเจาะฝัง รุ่น SLX6120
พร้อมหลอด LED-MR16
กรุไม้อัดสังเคราะห์ไฟเบอร์ซีเมนต์
คอมโพสิต ของ SHERA PLY
หนา 4 มม. ปิดทับด้วยไม้คอร์กหนา 6 มม.
ซ้อนกัน 3 แผ่น หุ้มผ้าของ BANGIDEA
รุ่น MAGICIAN สี 02 TAUPE
ลามิเนตของ Greenlam รุ่น
Pattern-stone สี HGP5571
บัวพื้น อลูมิเนียม ของ ALUINCH
รุ่น SK100 สีเงิน
0.75
1.00
1.00
2.75
0.30
0.60
0.30
1.21

รูปด้านหน้า
มาตราส่วน 1 : 10

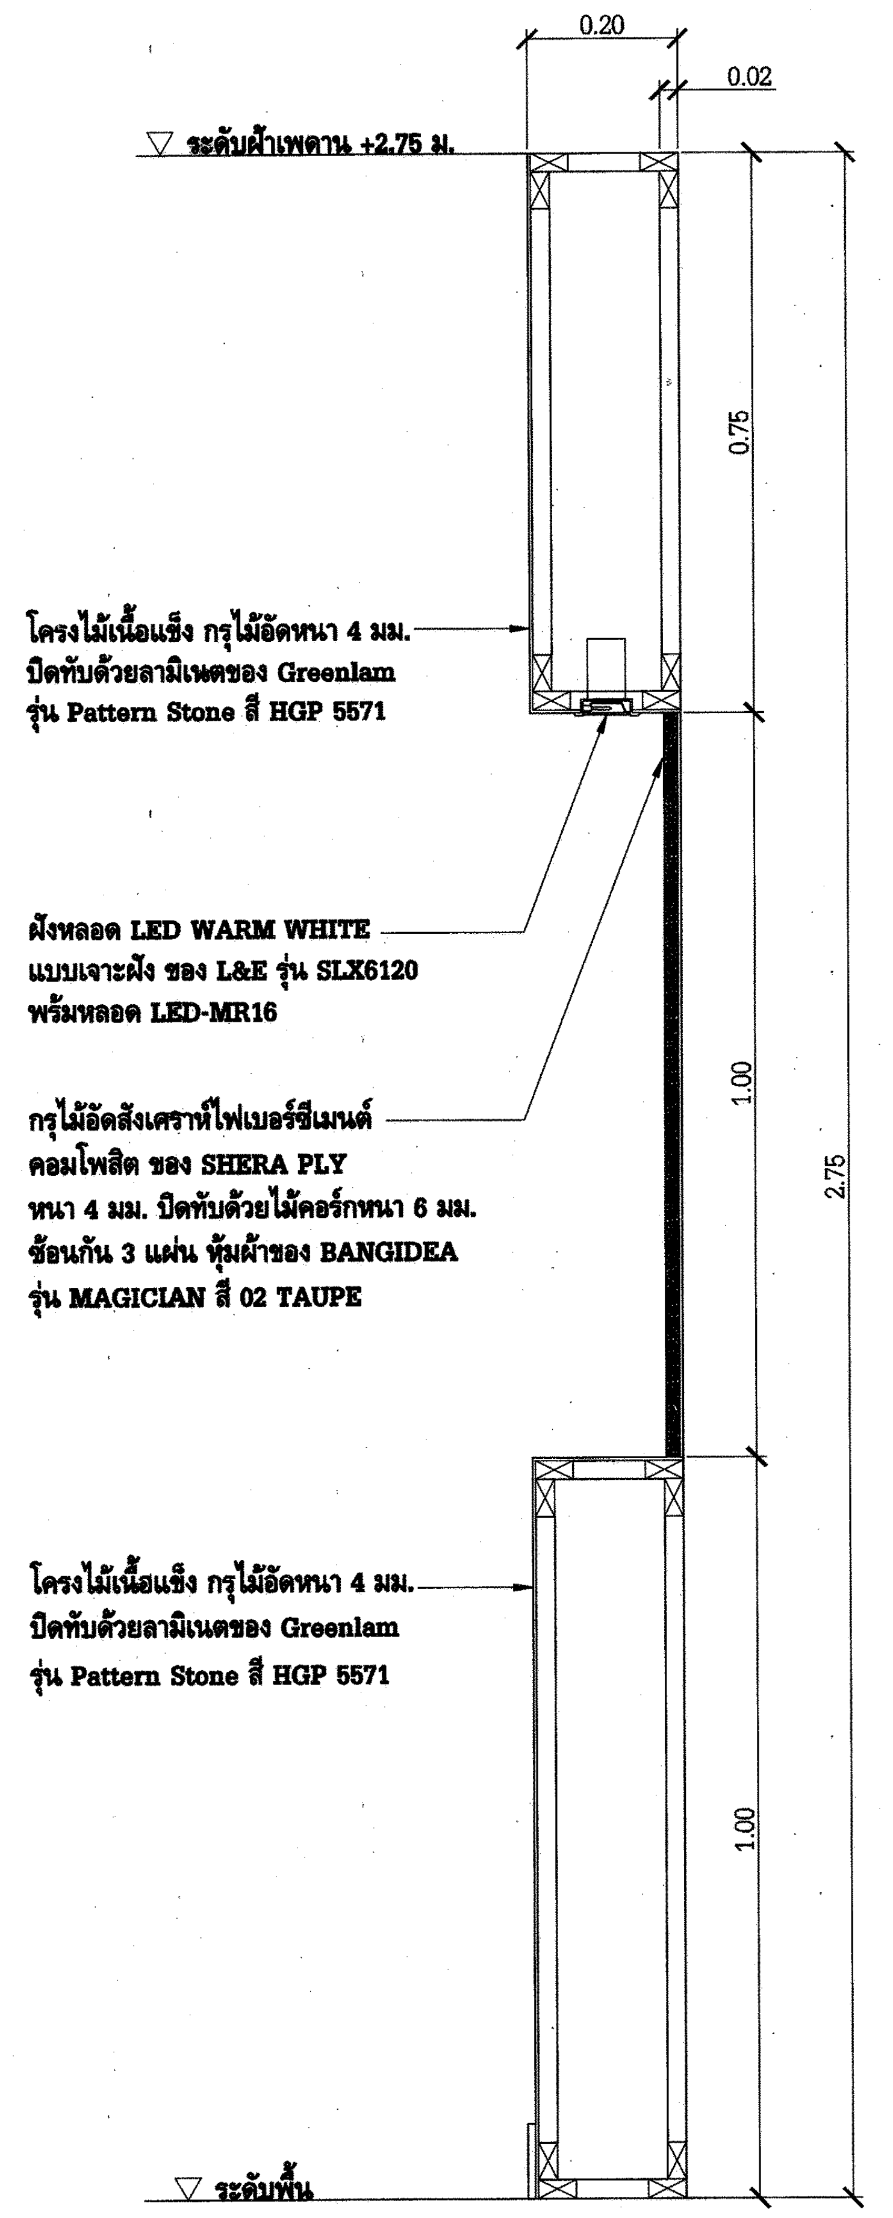
0.20
0.02
▽ ระดับฝ้าเพดาน +2.75 ม.
โครงไม้เนื้อแข็ง กรุไม้อัดหนา 4 มม.
ปิดทับด้วยลามิเนตของ Greenlam
รุ่น Pattern Stone สี HGP 5571
ฝังหลอด LED WARM WHITE
แบบเจาะฝัง ของ L&E รุ่น SLX6120
พร้มหลอด LED-MR16
กรุไม้อัดสังเคราะห์ไฟเบอร์ซีเมนต์
คอมโพสิต ของ SHERA PLY
หนา 4 มม. ปิดทับด้วยไม้คอร์กหนา 6 มม.
ซ้อนกัน 3 แผ่น หุ้มผ้าของ BANGIDEA
รุ่น MAGICIAN สี 02 TAUPE
โครงไม้เนื้อแข็ง กรุไม้อัดหนา 4 มม.
ปิดทับด้วยลามิเนตของ Greenlam
รุ่น Pattern Stone สี HGP 5571
▽ ระดับพื้น
0.75
1.00
1.00
2.75

รูปตัด B I-18
มาตราส่วน 1 : 10

การไฟฟ้าฝ่ายผลิตแห่งประเทศไทย
ฝ่ายออกแบบและบริหารงานก่อสร้าง
ได้รับการรับรอง ISO 9001:2008
53 หมู่ 2 ถนนจรัญสนิทวงศ์ บางกรวย นนทบุรี 11130 โทร436-1910-3

งานออกแบบ และ เอกสารประกอบแบบถือเป็นสมบัติของ ฝ่ายออกแบบและบริหารงานก่อสร้าง การไฟฟ้าฝ่ายผลิตแห่งประเทศไทย ห้ามผู้ใดนำไปใช้งาน ทำซ้ำ หรือ ดัดแปลง โดยไม่ได้รับอนุญาตเป็นลายลักษณ์อักษร จาก การไฟฟ้าฝ่ายผลิตแห่งประเทศไทย

ออกแบบ

สถาปนิก (นาย อดิศร ศรีสุพรรณ)
สถาปนิกภายใน (นางสาวศานติวร เอื้อประเสริฐ)
(นาย อภิสิทธิ์ ณัฐวรวโรตม์)
วิศวกรโครงสร้าง (นาย ทรงคุณ วิชินโรจน์จรัล)
(นาย กานต์เดช ปั่นเจริญ)
วิศวกรสุขาภิบาล (นาย วัชระ สมโรจน์รัตน์)
วิศวกรไฟฟ้า (นาย ประพัทธ์ ชื่นชุมศรี)
วิศวกรเครื่องกล (นาย อุกฤษฏ์ จำปาชนม์)

ตรวจสอบ

ผู้ควบคุมงาน กฟผ.
(นาย บุญชัย ผดุงสมบัติถาวร)
(นาย ดนุพงษ์ สรรพอุดม)
(นาย อภิศักดิ์ รำพึงกิจ)
(นาย นนทชัย สกุลรัศมีไพศาล)
หัวหน้าแผนกบริหารสัญญาก่อสร้างอาคาร (นาย ศรชัย อภิบาลพลธรรม)

เห็นชอบ

(นาย สาโรจน์ จีนโก๊ว)
หัวหน้ากองบริหารงานก่อสร้าง

ผู้รับจ้าง

CAN DO CONSTRUCTION CO.,LTD
222 ถนนเทศบาลรังรักษ์เหนือ แขวงลาดยาว
เขตจตุจักร กรุงเทพมหานคร 10900
TEL. 591-3972 , 591-4906 FAX. 954-3759

เขียนแบบ
(นางสาว กัญญาพัชร แก้วทับทิม)

ตรวจสอบ
(นาย สำราญ เจริญวงค์)

รับรอง
(นาย สำราญ เจริญวงค์)
วิศวกรโครงการ

AS-BUILT DRAWING

งานอาคารปฏิบัติการ (อขน.)

แบบแสดง
แบบป้ายชนิด Ⓕ , ภาพแสดงตำแหน่งติดป้าย

อ้างอิงแบบ กฟผ. เลขที่ SNO-WS12-08-I-22/22	**แบบเลขที่** AB-SNO-WS12-08-I-22/22
เลขที่งาน 257112-08	**จำนวนแผ่น** 22