
แผ่นที่	AB-SNO-WS12-04/08-EE-12/40	แผ่นที่รวม

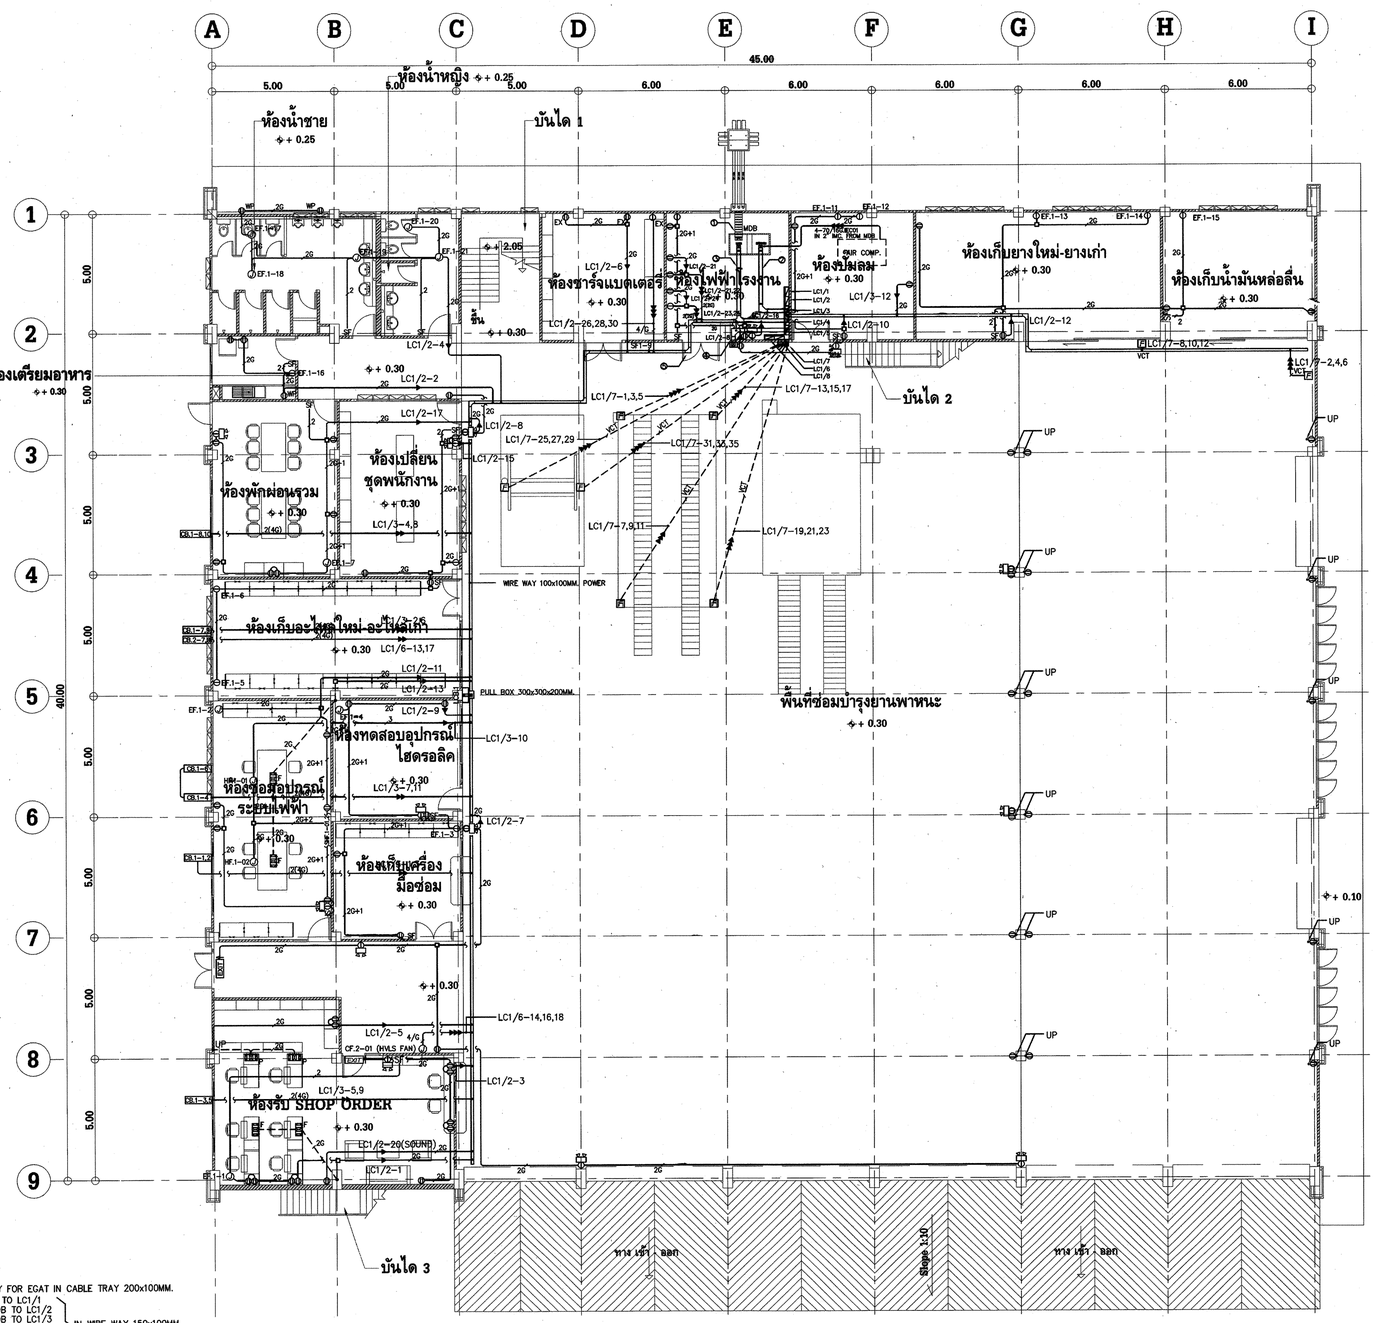

NOTE

① SPARE 300x100MM. CABLE TRAY FOR EGAT IN CABLE TRAY 200x100MM.

② 4-6/4G.SQ.MM.IEC01.FROM MDB TO LC1/1
4-25/16G.SQ.MM.IEC01.FROM MDB TO LC1/2
4-25/10G.SQ.MM.IEC01.FROM MDB TO LC1/3
4-10/4G.SQ.MM.IEC01.FROM MDB TO LC1/4
4-25/10G.SQ.MM.IEC01.FROM MDB TO LC1/5
4-16/6G.SQ.MM.IEC01.FROM MDB TO LCB1
} IN WIRE WAY 150x100MM.

③ 4-50/10G.SQ.MM.IEC01.FROM MDB TO LC1/6
4-50/10G.SQ.MM.IEC01.FROM MDB TO LC1/7
4-16/6G.SQ.MM.IEC01.FROM MDB TO LC1/8
4-70/16G.SQ.MM.IEC01.FROM MDB TO CRANE
} IN WIRE WAY 150x100MM.

④ POWER (BRANCH) IN FL.2
4-70/16G.SQ.MM.IEC01.FROM MDB TO CRANE } IN WIRE WAY 150x100MM.

⑤ POWER (BRANCH) IN FL.1
4-16/6G.SQ.MM.IEC01.FROM MDB TO LCB1 } IN WIRE WAY 100x100MM.

POWER, RECEPTACLE, EMERGENCY LIGHT, EXIT SIGN AND VENTILATING SYSTEM PLAN 1st FLOOR (อาคารปฏิบัติการ 1)

SCALE 1 : 125

REMARK

2G	2-1x2.5/01-1x2.5 SQ.mm., IEC01 IN #1/2"EMT.
2G	2-1x2.5/01-1x2.5 SQ.mm., IEC01 IN #1/2"IMC.
2/G	4-1x2.5/01-1x2.5 SQ.mm., IEC01 IN #3/4"EMT.
2(2G)	2(2-1x2.5/01-1x2.5 SQ.mm., IEC01) IN #1/2"EMT.
2(2G)	2(2-1x2.5/01-1x2.5 SQ.mm., IEC01) IN #1/2"IMC.
3(2G)	3(2-1x2.5/01-1x2.5 SQ.mm., IEC01) IN #1/2"EMT.
3(2G)	3(2-1x2.5/01-1x2.5 SQ.mm., IEC01) IN #1/2"IMC.
VCT	4-1x2.5/01-1x2.5 SQ.mm., VCTG IN #1/2"IMC.
4G	2-1x4/01-1x2.5 SQ.mm., IEC01 IN #1/2"EMT.
4G+1	3-1x2.5/01-1x2.5 SQ.mm., IEC01 IN #3/4"EMT.
2(4G)	2(2-1x4/01-1x2.5 SQ.mm., IEC01) IN #3/4"EMT.
4/G	4-1x4/01-1x2.5 SQ.mm., IEC01 IN #1/2"EMT.

การไฟฟ้าฝ่ายผลิตแห่งประเทศไทย
ฝ่ายออกแบบและบริหารงานก่อสร้าง
ได้รับการรับรอง ISO 9001:2008
53 หมู่ 2 ถนนรัญจนทิพวงศ์ บางกรวย นนทบุรี 11130 โทร436-1910-3

งานออกแบบ และ เอกสารประกอบแบบถือเป็นสมบัติของ ฝ่ายออกแบบและบริหารงานก่อสร้าง การไฟฟ้าฝ่ายผลิตแห่งประเทศไทย ห้ามผู้ใดนำไปใช้งาน ทำซ้ำ หรือ ดัดแปลง โดยไม่ได้รับอนุญาตเป็นลายลักษณ์อักษร จาก การไฟฟ้าฝ่ายผลิตแห่งประเทศไทย

ออกแบบ

สถาปนิก	(นาย อดิศร ศรีสุพรรณ)
สถาปนิกภายใน	(นางสาวศานติวร เอื้อประเสริฐ)
	(นาย อภิสิทธิ์ ณัฐวรวโรหน์)
วิศวกรโครงสร้าง	(นาย ทรงคุณ วิชินโรจน์เรือง)
	(นาย กานต์เดช ปั้นเจริญ)
วิศวกรสุขาภิบาล	(นาย วัชระ สมโรจน์รัตน์)
วิศวกรไฟฟ้า	(นาย ประพัทธ์ ชื่นสุนศรี)
วิศวกรเครื่องกล	(นาย อุกฤษฎ์ จำปาทนน์)

ตรวจสอบ

ผู้ควบคุมงาน กฟผ. (นาย บุญชัย ผลงสมบัติการ)
(นาย ดนุพงษ์ สรรพอุดม)
(นาย อภิศักดิ์ รัำพึงกิจ)
(นาย นนทชัย สกุลรัตน์ไพศาล)

หัวหน้าแผนกบริหารสัญญาก่อสร้างอาคาร (นาย ศรชัย อภิบาลพลธรรม)

เห็นชอบ

(นาย สาโรจน์ จีนโก้ว)
หัวหน้ากองบริหารงานก่อสร้าง

ผู้รับจ้าง

CAN DO CONSTRUCTION CO.,LTD
222 ถนนเทศบาลรังรักษ์เหนือ แขวงลาดยาว
เขตจตุจักร กรุงเทพมหานคร 10900
TEL. 591-3972 , 591-4906 FAX. 954-3759

เขียนแบบ (นาย สุธีรพันธ์ ภู่ไหม)

ตรวจสอบ (นาย ทศพร จันทร์สัน)

รับรอง (นาย สำราญ เจริญวงศ์)
วิศวกรโครงการ

AS-BUILT DRAWING

งานอาคารปฏิบัติการ (อขน.)

แบบแสดง
POWER, RECEPTACLE, EMERGENCY LIGHT, EXIT SIGN AND VENTILATING SYSTEM PLAN 1st FLOOR (อาคารปฏิบัติการ 1)

อ้างอิงแบบ กฟผ. เลขที่	แบบเลขที่
SNO-WS12-05-EE-11/37	AB-SNO-WS12-04/08-EE-12/40

เลขที่งาน	จำนวนแผ่น
257112-04 257112-08	40