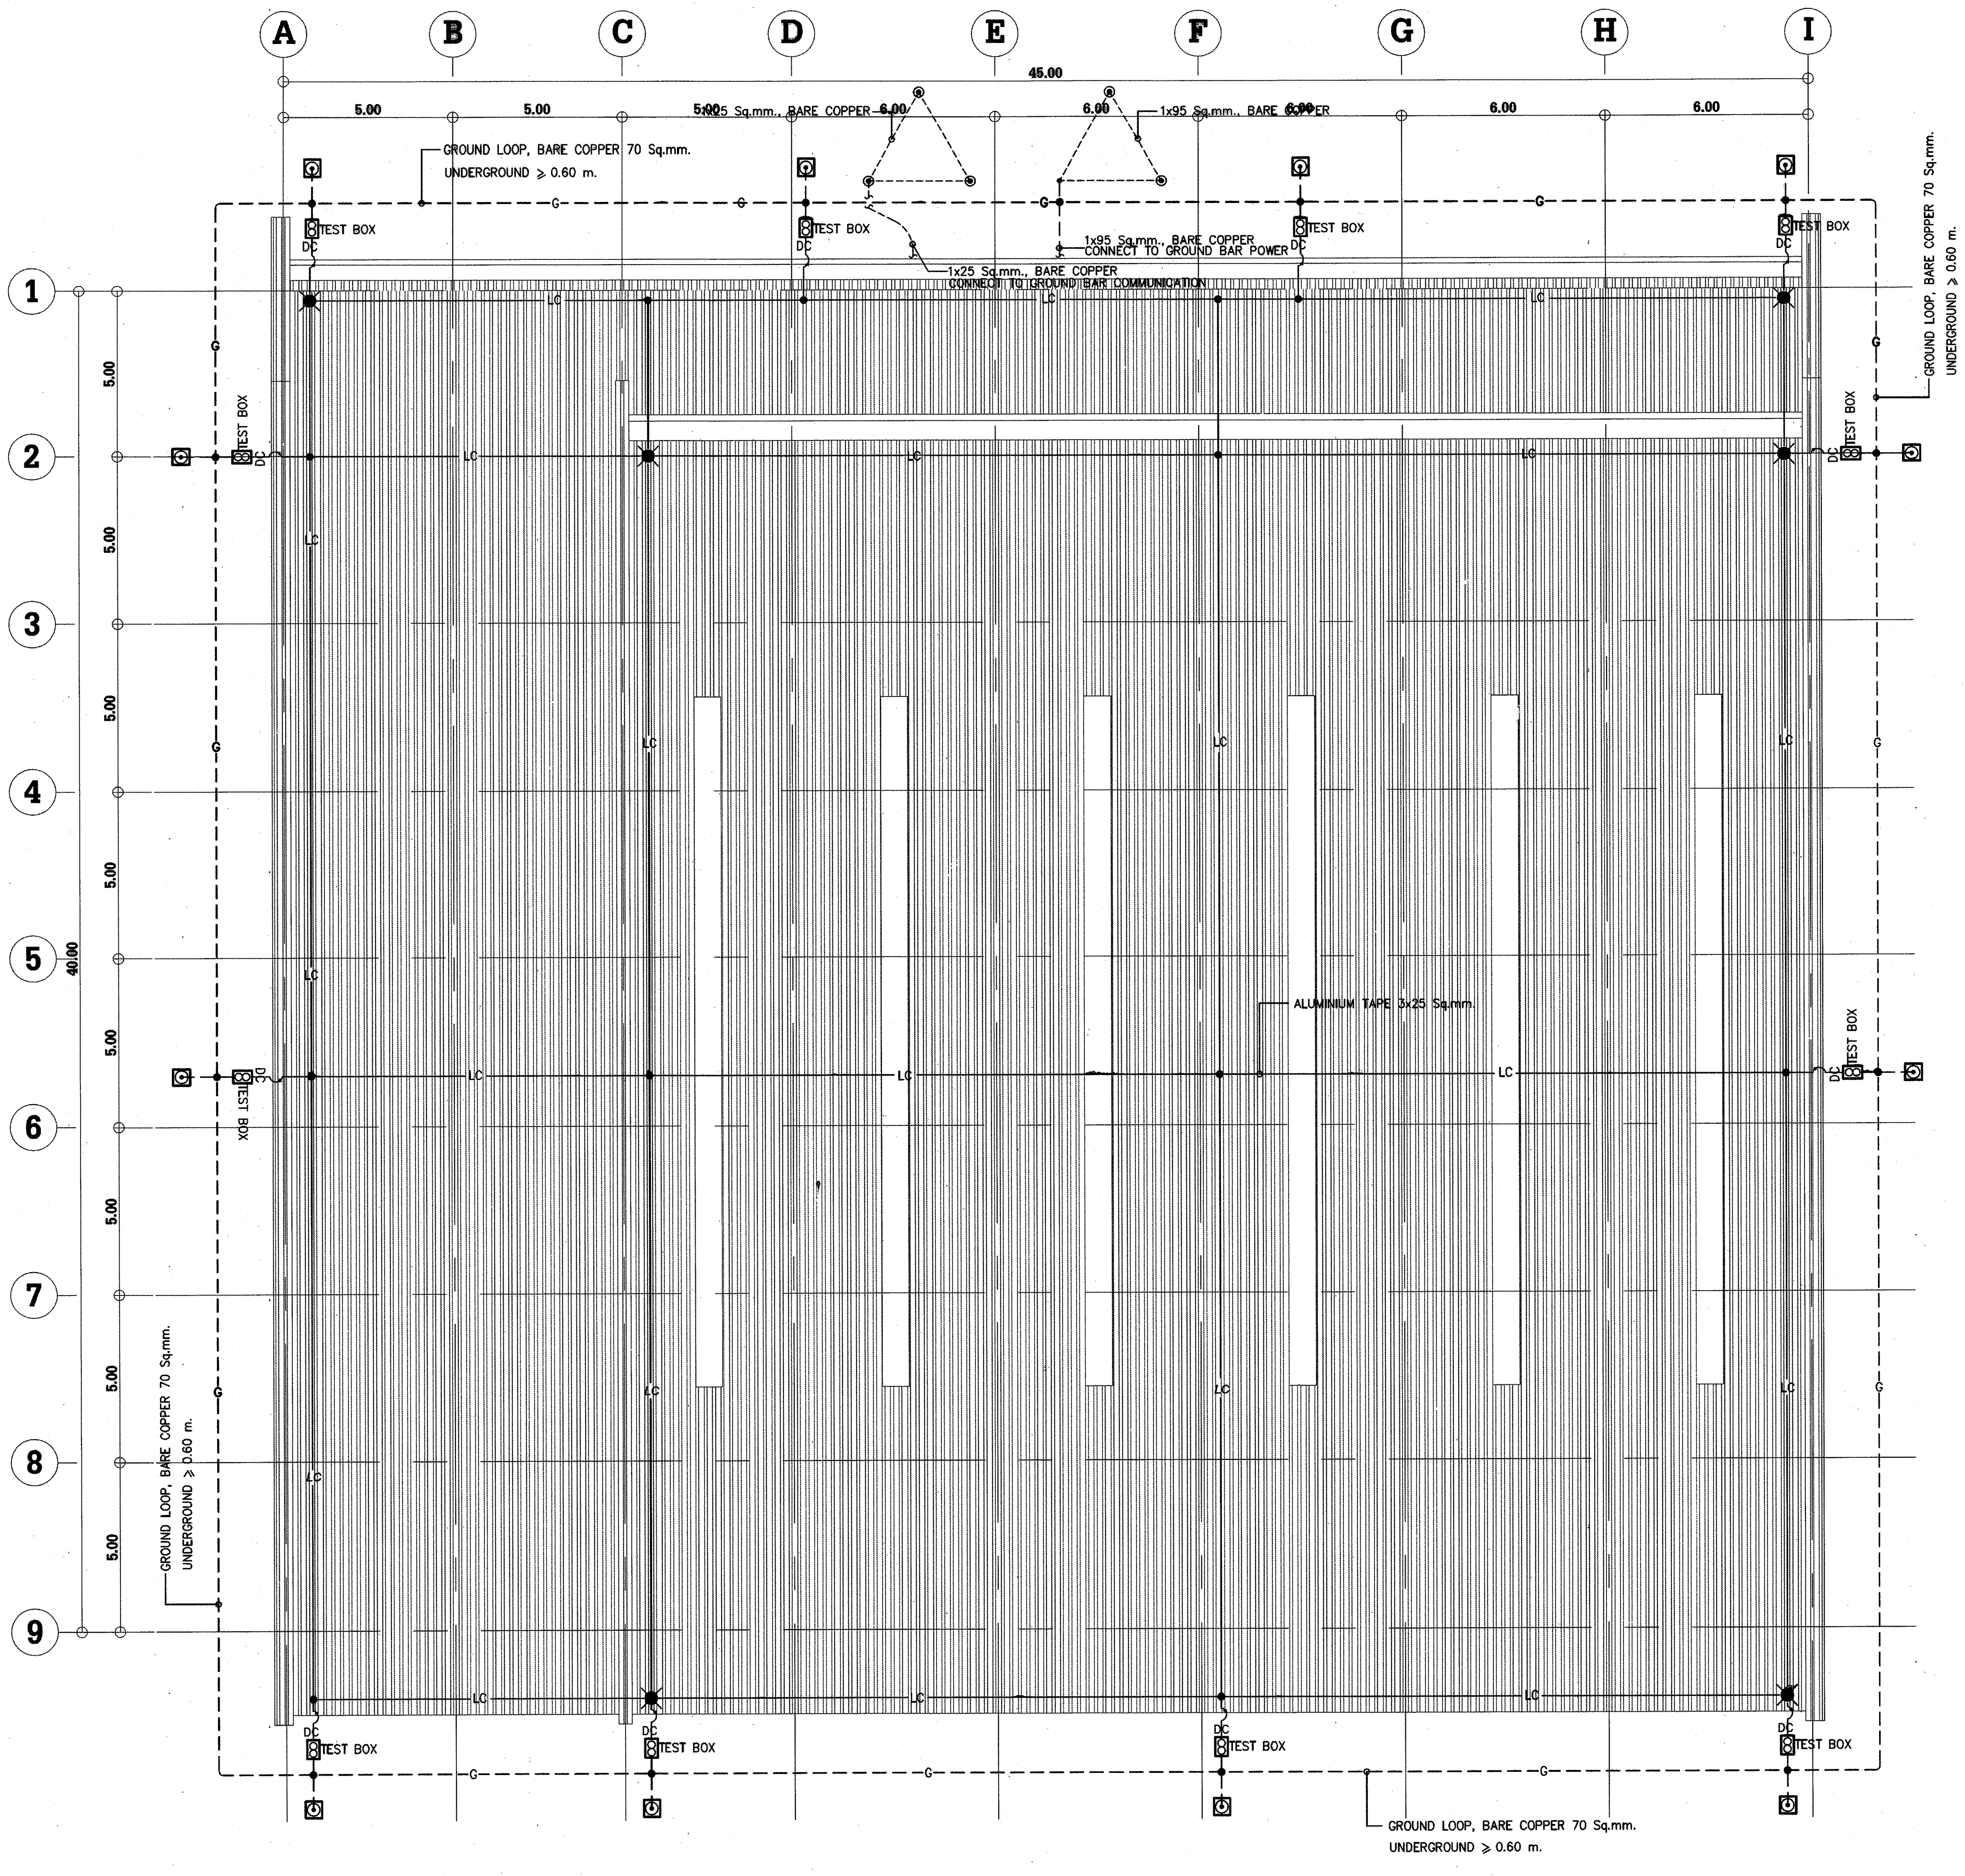

LIGHTNING SYSTEM PLAN (อาคารปฏิบัติการ 1)

SCALE 1 : 125

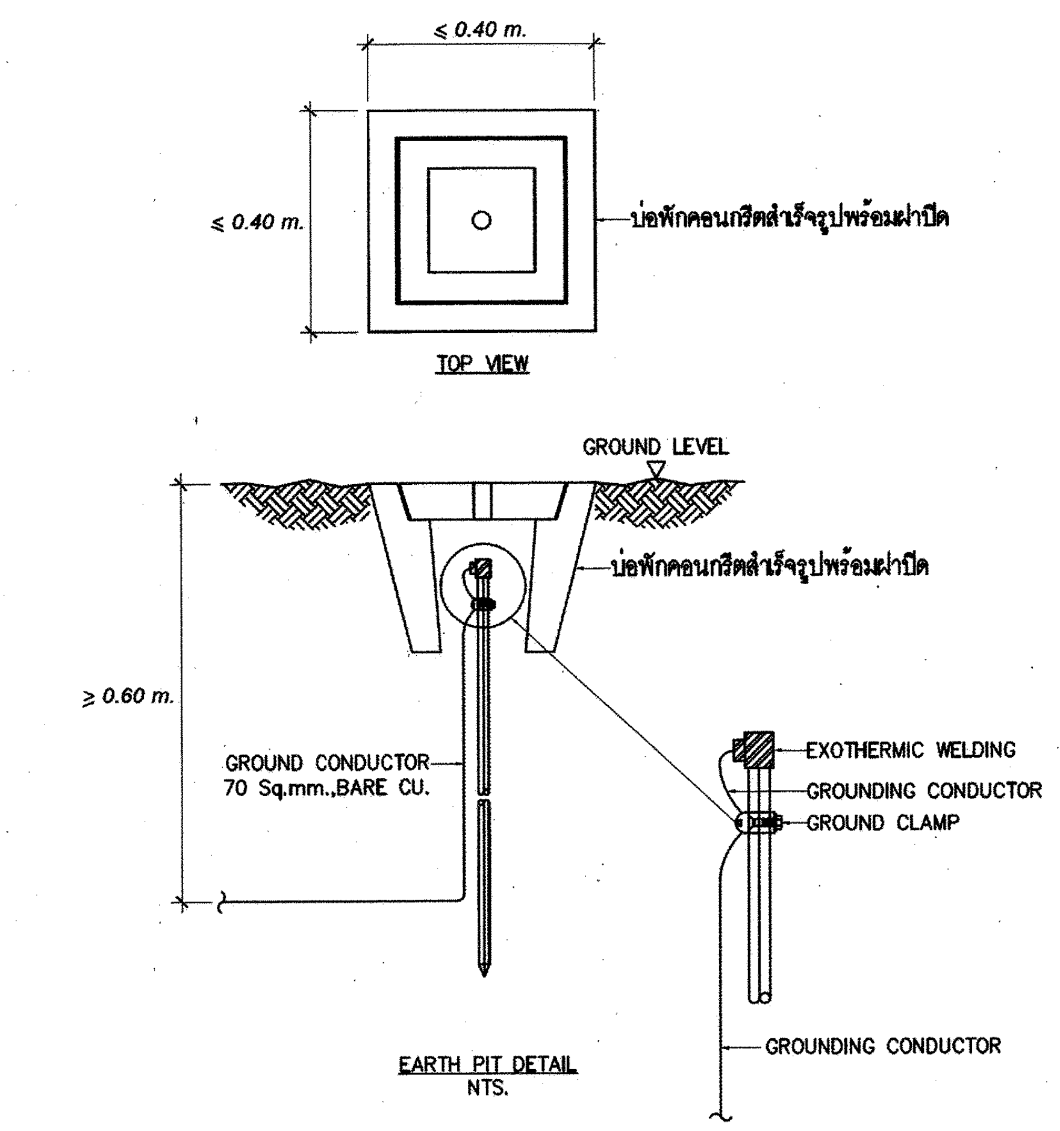

EARTH PIT DETAIL
NTS.

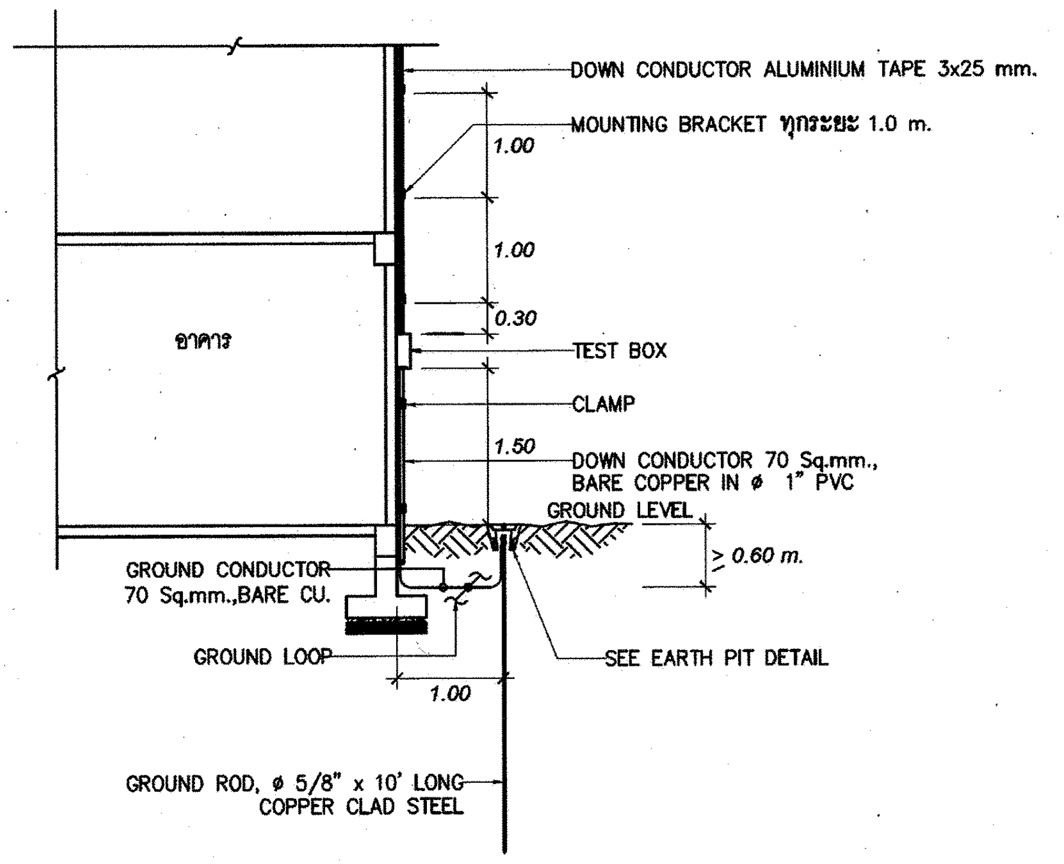
DOWN CONDUCTOR ALUMINIUM TAPE 3x25 mm.
MOUNTING BRACKET ทุกระยะ 1.0 m.
1.00
1.00
0.30
อาคาร
TEST BOX
CLAMP
1.50
DOWN CONDUCTOR 70 Sq.mm., BARE COPPER IN ø 1" PVC
GROUND LEVEL
≥ 0.60 m.
GROUND CONDUCTOR 70 Sq.mm.,BARE CU.
GROUND LOOP
SEE EARTH PIT DETAIL
1.00
GROUND ROD, ø 5/8" x 10' LONG COPPER CLAD STEEL

DETAIL "การติดตั้ง DOWNCONDUCTOR"

NOT TO SCALE

หมายเหตุ RE ≤ 5 Ohm ถ้าเกินให้ปัก GROUND ROD เพิ่ม

LEGEND	
SYMBOL	DESCRIPTION
⊙	COPPER GROUND ROD ø 5/8" 10' LONG
⊡	EARTH PIT (SEE DETAIL)
✕	ALUMINIUM AIR TERMINAL MULTIPOINT ขนาด DIA. ø 20 mm. HEIGHT 1.00 m
DC	DOWN CONDUCTOR ALUMINIUM TAPE 3x25 mm. ติดตั้งยึดติดกับเสาโครงสร้าง ยึดด้วยแคลมป์ทุกระยะ 1.0 m.
⊕	LIGHTNING TEST BOX WITH ALUMINIUM – COPPER CONNECTION ติดตั้งยึดติดกับเสาโครงสร้างสูงจากพื้น 1.50 m.
—G—	SLAB OR BURIED UNDERGROUND ≥ 0.60 m.
—LC—	
—DC—	DOWN CONDUCTOR ALUMINIUM TAPE 3x25 mm.
—┼—	CONDUCTOR BONDING BY THERMO WELD

กฟผ

การไฟฟ้าฝ่ายผลิตแห่งประเทศไทย

ฝ่ายออกแบบและบริหารงานก่อสร้าง

ได้รับการรับรอง ISO 9001:2008

53 หมู่ 2 ถนนจรัญสนิทวงศ์ บางกรวย นนทบุรี 11130 โทร436-1910-3

งานออกแบบ และ เอกสารประกอบแบบถือเป็นสมบัติของ ฝ่ายออกแบบและบริหารงานก่อสร้าง การไฟฟ้าฝ่ายผลิตแห่งประเทศไทย ห้ามผู้ใดนำไปใช้งาน ทำซ้ำ หรือ ดัดแปลง โดยไม่ได้รับอนุญาตเป็นลายลักษณ์อักษร จาก การไฟฟ้าฝ่ายผลิตแห่งประเทศไทย

ออกแบบ

สถาปนิก	(นาย อดิศร ศรีสุพรรณ)
สถาปนิกภายใน	(นางสาวศานติวร เอื้อประเสริฐ)
	(นาย อภิสิทธิ์ ณัฐวรวโรดม์)
วิศวกรโครงสร้าง	(นาย ทรงคุณ วิชินโรจน์จรัล)
	(นาย กานต์เดช ปั่นเจริญ)
วิศวกรสุขาภิบาล	(นาย วัชระ สมโรจน์รัตน์)
วิศวกรไฟฟ้า	(นาย ประพัทธ์ ชื่นชุมศรี)
วิศวกรเครื่องกล	(นาย อุกฤษฎ์ จำปาชนม์)

ตรวจสอบ

ผู้ควบคุมงาน กฟผ.

บุญชัย ผดุงสมบัติถาวร

(นาย บุญชัย ผดุงสมบัติถาวร)

(นาย ดนุพงษ์ สรรพอุดม)

(นาย อภิศักดิ์ รำพึงกิจ)

(นาย นนทชัย สกุลรัศมีไพศาล)

หัวหน้าแผนกบริหารสัญญาก่อสร้างอาคาร

(นาย ศรชัย อภิบาลพลธรรม)

เห็นชอบ

(นาย สาโรจน์ จีนโก๊ว)

หัวหน้ากองบริหารงานก่อสร้าง

ผู้รับจ้าง

CAN DO CONSTRUCTION CO.,LTD

222 ถนนเทศบาลรังรักษ์เหนือ แขวงลาดยาว
เขตจตุจักร กรุงเทพมหานคร 10900
TEL. 591-3972 , 591-4906 FAX. 954-3759

เขียนแบบ

(นาย สุธีรพันธ์ ภู่ไหม)

ตรวจสอบ

(นาย ทศพร จันทร์สน)

รับรอง

(นาย สำราญ เจริญวงค์)

วิศวกรโครงการ

AS-BUILT DRAWING

งานอาคารปฏิบัติการ (อชน.)

แบบแสดง

LIGHTNING SYSTEM PLAN (อาคารปฏิบัติการ 1)

อ้างอิงแบบ กฟผ. เลขที่	แบบเลขที่
SNO-WS12-05-EE-19/37	AB-SNO-WS12-04/08-EE-20/40
เลขที่งาน	**จำนวนแผ่น**
257112-04 257112-08	40