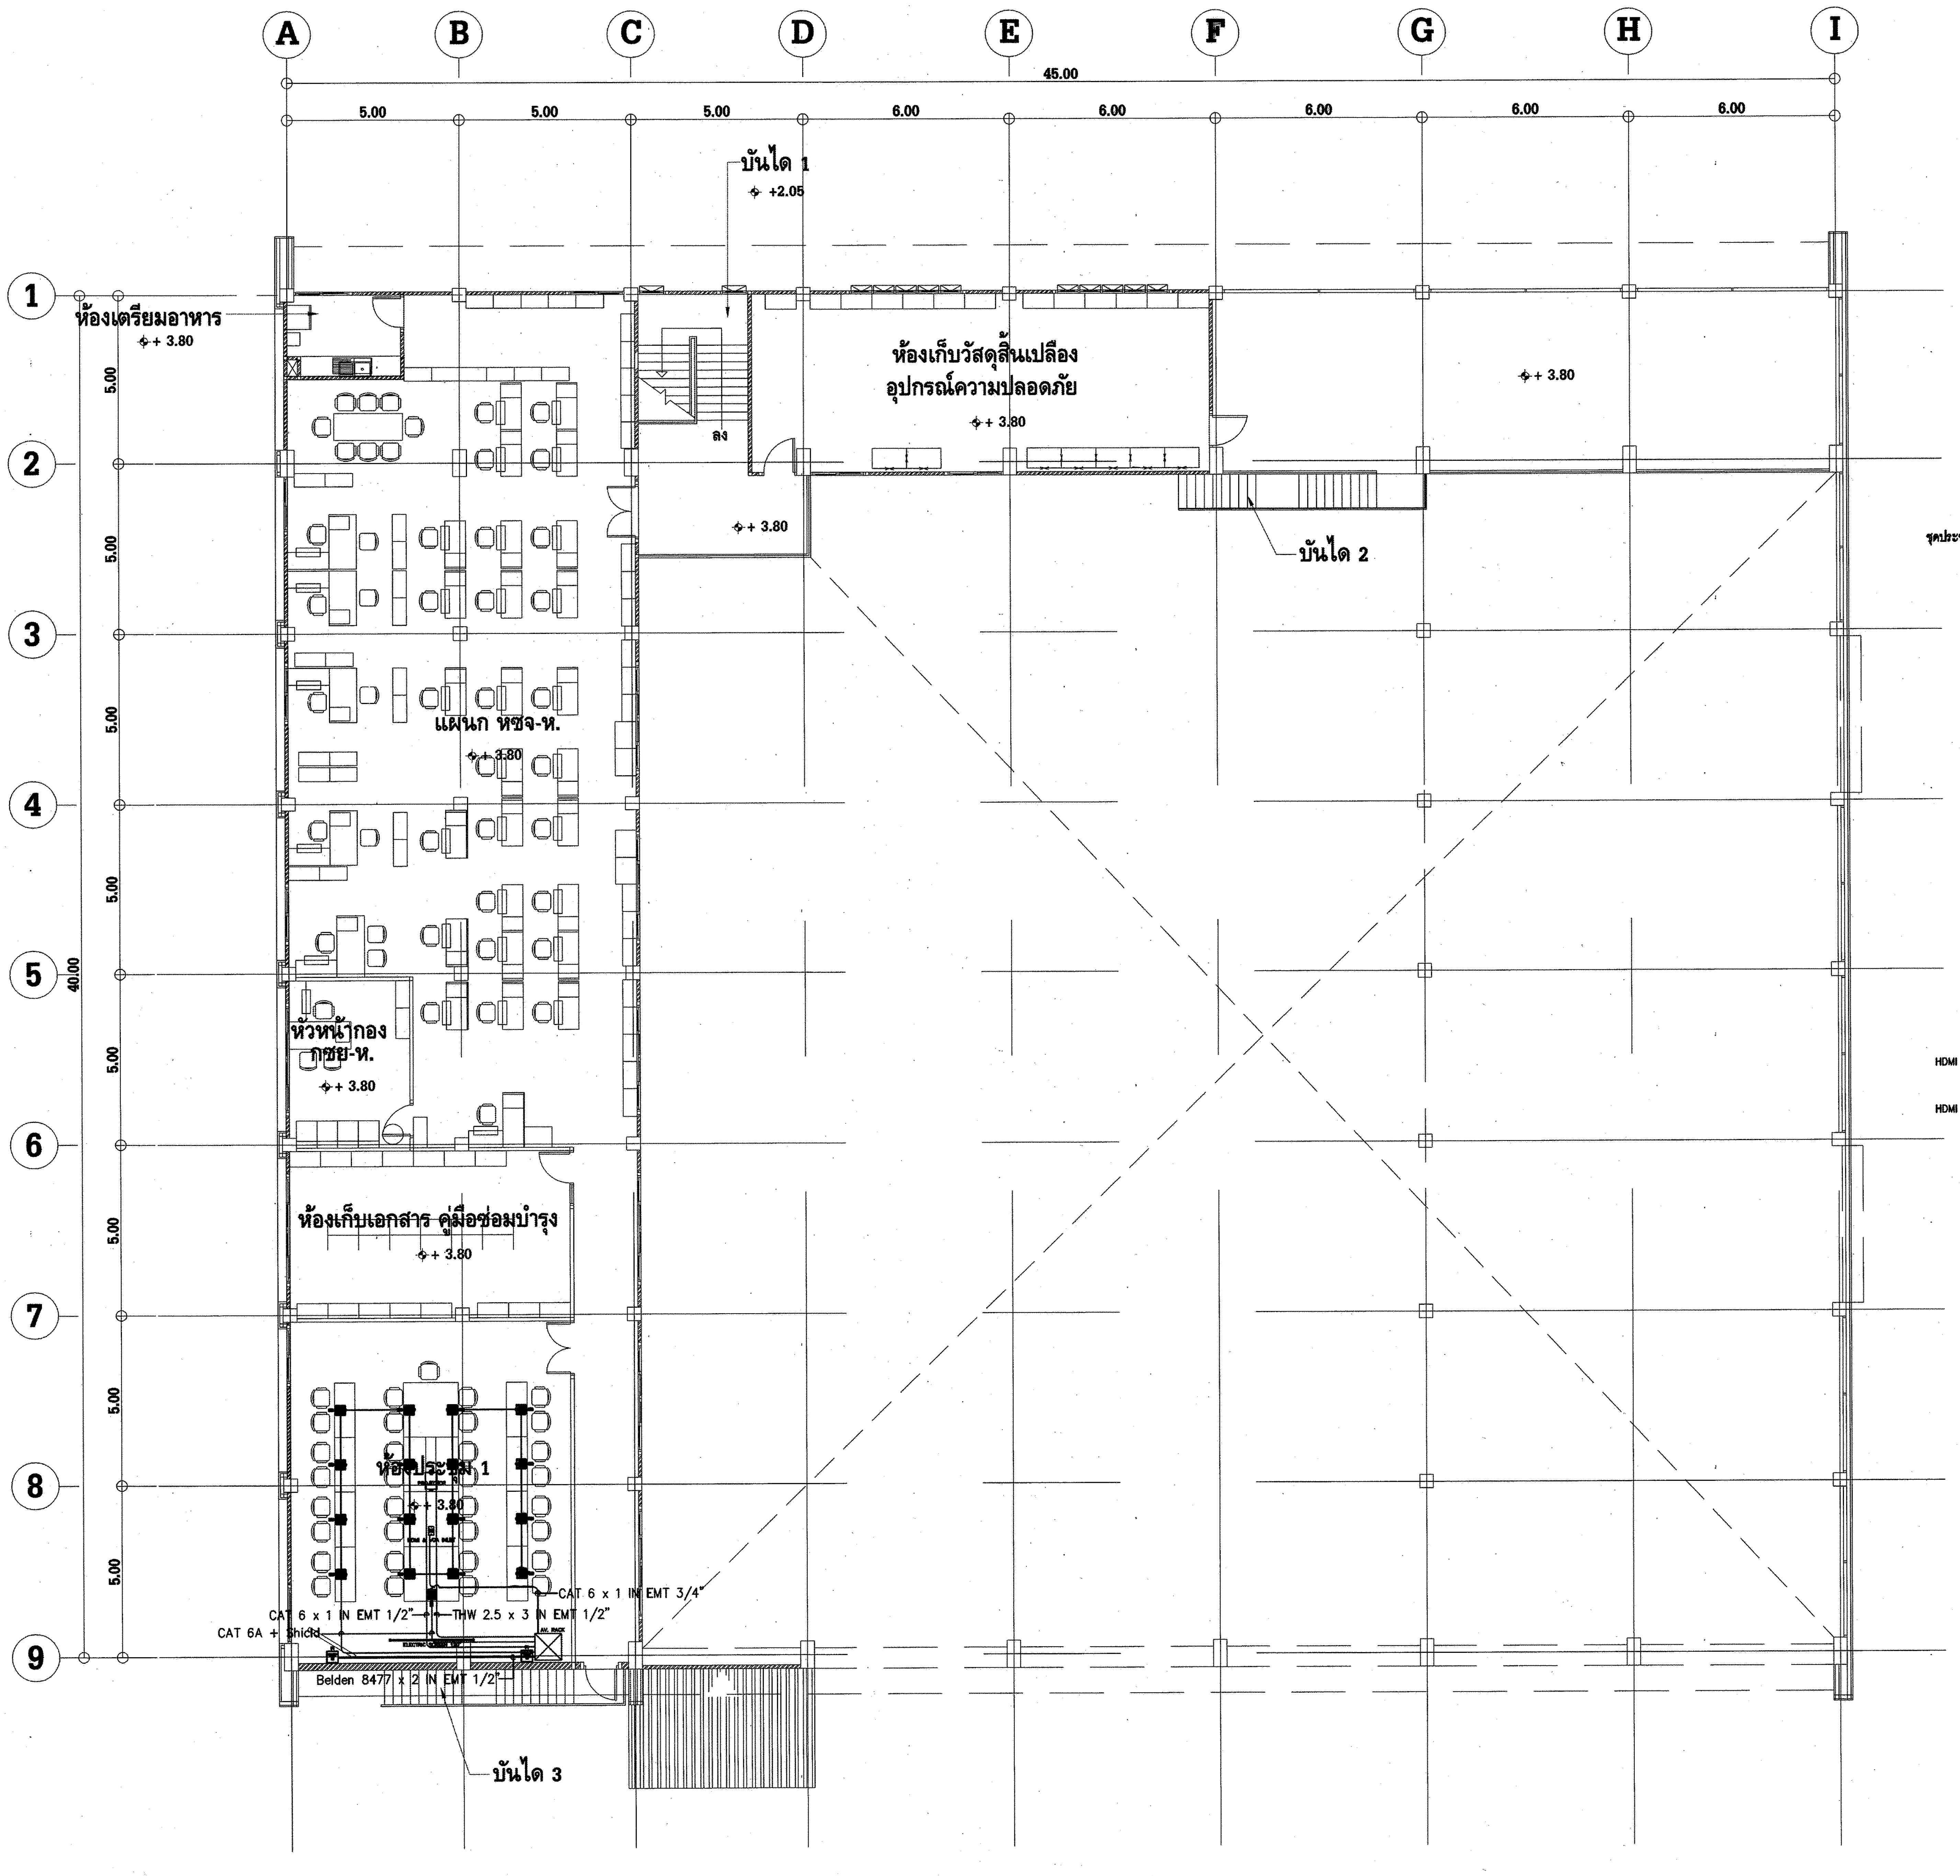

LEGEND	
SYMBOL	DESCRIPTION
☒	AV RACK
◼	ลำโพงหลัก MAIN SPEAKER
☐	LCD. PROJECTOR
■	ไมโครโฟนชุดประชุม

VISUAL & SOUND SYSTEM PLAN 2nd FLOOR (อาคารปฏิบัติการ 1)

SCALE 1 : 125

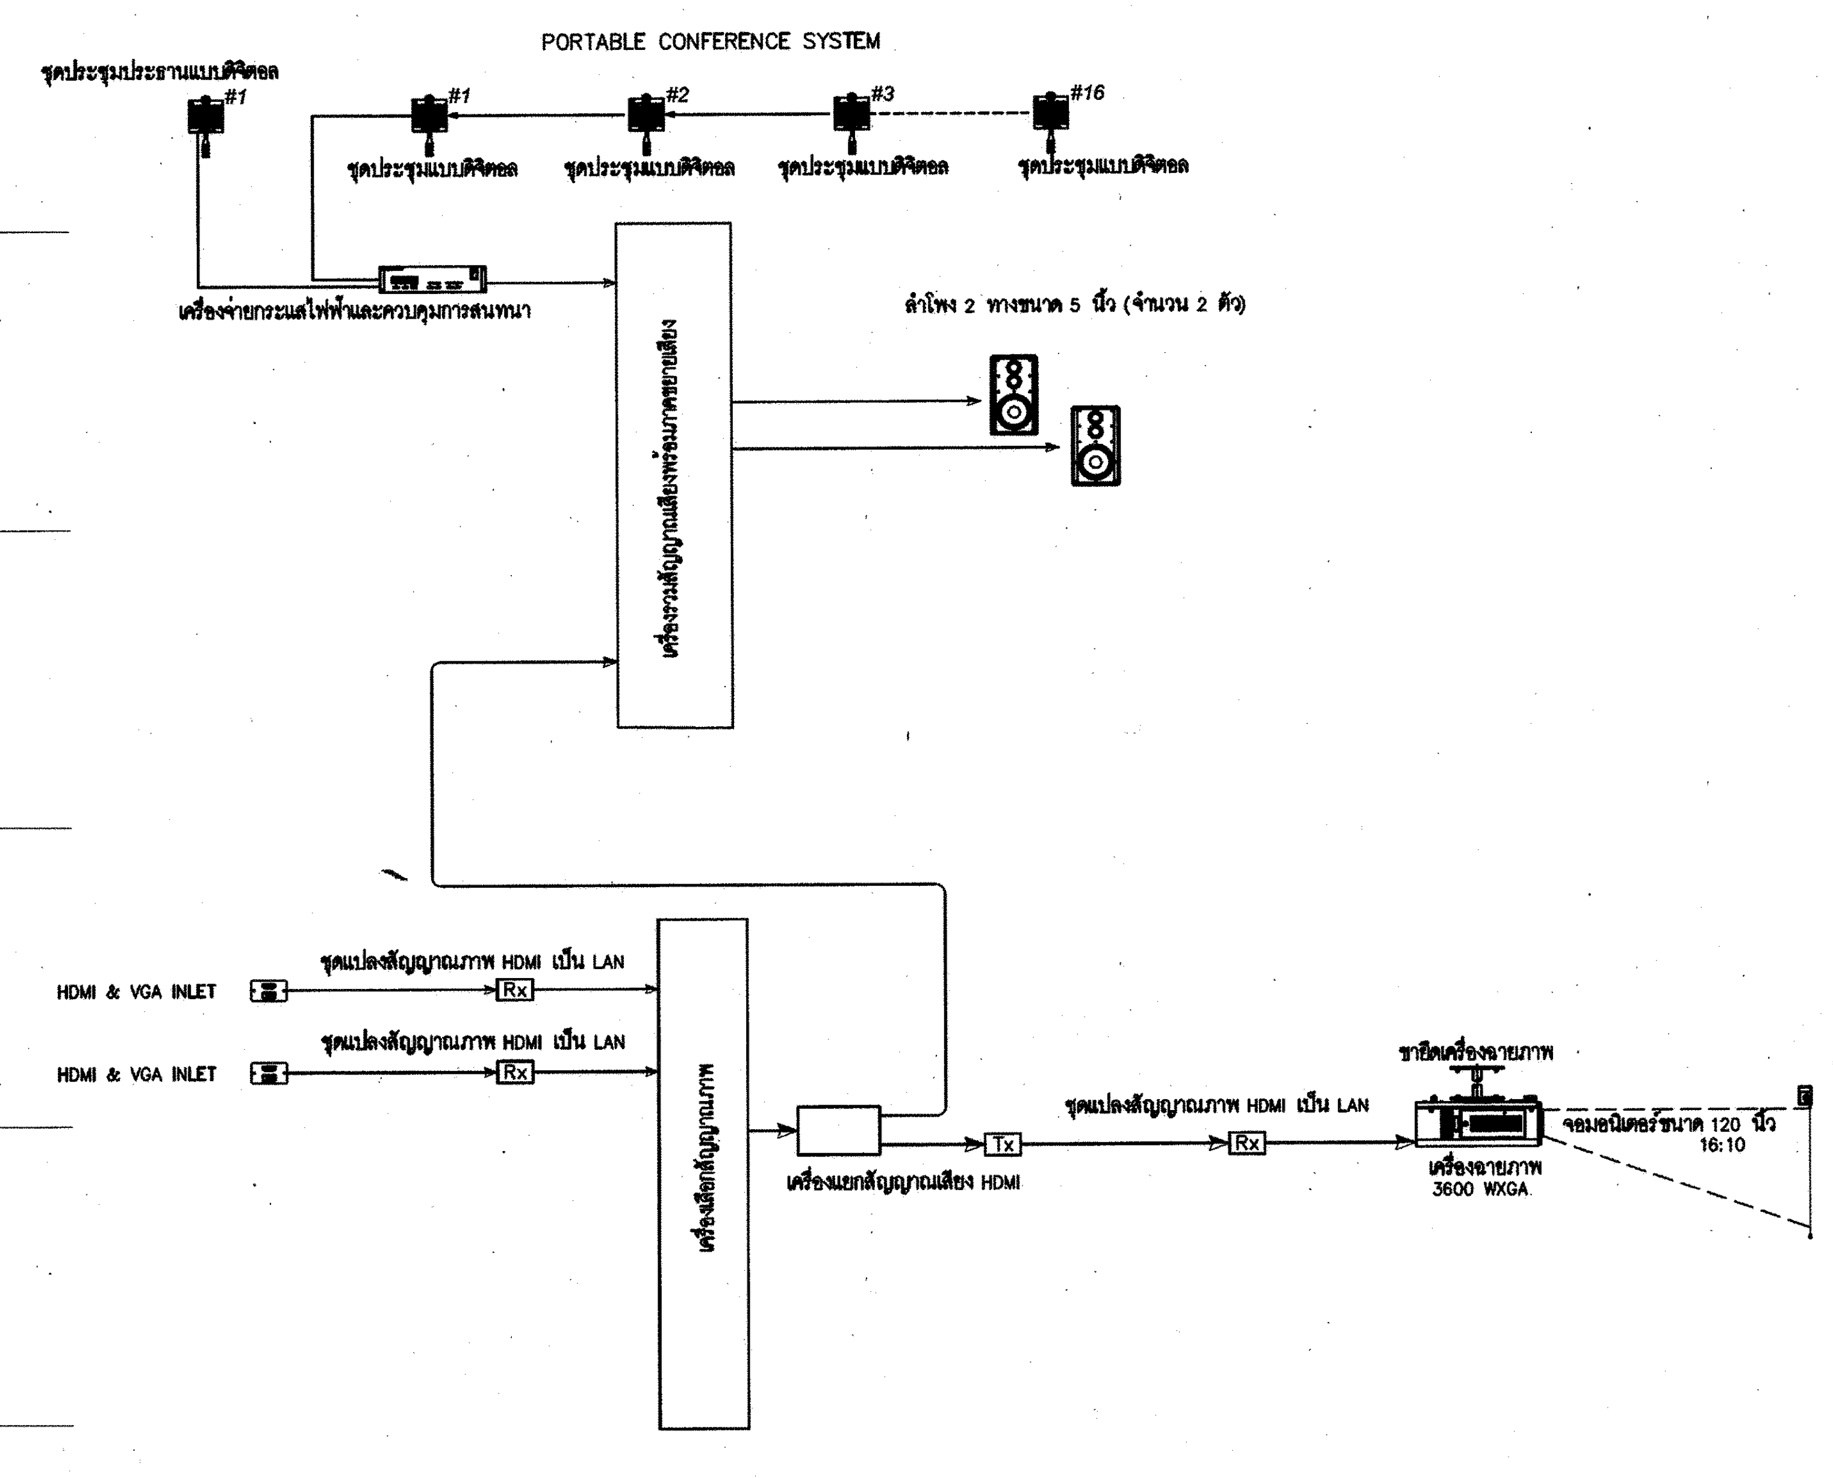
PORTABLE CONFERENCE SYSTEM
ชุดประชุมประธานแบบดิจิตอล
#1
#1
#2
#3
#16
ชุดประชุมแบบดิจิตอล
ชุดประชุมแบบดิจิตอล
ชุดประชุมแบบดิจิตอล
ชุดประชุมแบบดิจิตอล
เครื่องจ่ายกระแสไฟฟ้าและควบคุมการสนทนา
เครื่องรวมสัญญาณเสียงพร้อมภาคขยายเสียง
ลำโพง 2 ทางขนาด 5 นิ้ว (จำนวน 2 ตัว)
HDMI & VGA INLET
HDMI & VGA INLET
ชุดแปลงสัญญาณภาพ HDMI เป็น LAN
ชุดแปลงสัญญาณภาพ HDMI เป็น LAN
Rx
Rx
เครื่องเลือกสัญญาณภาพ
เครื่องแยกสัญญาณเสียง HDMI
Tx
ชุดแปลงสัญญาณภาพ HDMI เป็น LAN
Rx
ขายึดเครื่องฉายภาพ
เครื่องฉายภาพ
3600 WXGA
จอมอนิเตอร์ขนาด 120 นิ้ว
16:10

VISUAL & SOUND SYSTEM BLOCK DIAGRAM ห้องประชุม 1

การไฟฟ้าฝ่ายผลิตแห่งประเทศไทย
ฝ่ายออกแบบและบริหารงานก่อสร้าง
ได้รับการรับรอง ISO 9001:2008
53 หมู่ 2 ถนนจรัญสนิทวงศ์ บางกรวย นนทบุรี 11130 โทร436-1910-3

งานออกแบบ และ เอกสารประกอบแบบถือเป็นสมบัติของ ฝ่ายออกแบบและบริหารงานก่อสร้าง การไฟฟ้าฝ่ายผลิตแห่งประเทศไทย ห้ามผู้ใดนำไปใช้งาน ทำซ้ำ หรือ ดัดแปลง โดยไม่ได้รับอนุญาตเป็นลายลักษณ์อักษร จาก การไฟฟ้าฝ่ายผลิตแห่งประเทศไทย

ออกแบบ

สถาปนิก	(นาย อดิศร ศรีสุพรรณ)
สถาปนิกภายใน	(นางสาวศานติวร เอื้อประเสริฐ)
	(นาย อภิสิทธิ์ ณัฐวรวโรตม์)
วิศวกรโครงสร้าง	(นาย ทรงคุณ วิชินโรจน์จรัล)
	(นาย กานต์เดช ปั่นเจริญ)
วิศวกรสุขาภิบาล	(นาย วัชระ สมโรจน์รัตน์)
วิศวกรไฟฟ้า	(นาย ประพัทธ์ ชื่นชุมศรี)
วิศวกรเครื่องกล	(นาย อุกฤษฏ์ จำปาชนม์)

ตรวจสอบ

ผู้ควบคุมงาน กฟผ.

บุญชัย ผดุงสมบัติถาวร

(นาย บุญชัย ผดุงสมบัติถาวร)

(นาย ดนุพงษ์ สรรพอุดม)

(นาย อภิศักดิ์ รำพึงกิจ)

(นาย นนทชัย สกุลรัศมีไพศาล)

หัวหน้าแผนกบริหารสัญญาก่อสร้างอาคาร

(นาย ศรชัย อภิบาลพลธรรม)

เห็นชอบ

(นาย สาโรจน์ จีนโก๊ว)
หัวหน้ากองบริหารงานก่อสร้าง

ผู้รับจ้าง

CAN DO CONSTRUCTION CO.,LTD
222 ถนนเทศบาลรังรักษ์เหนือ แขวงลาดยาว
เขตจตุจักร กรุงเทพมหานคร 10900
TEL. 591-3972 , 591-4906 FAX. 954-3759

เขียนแบบ

(นาย สุธีรพันธ์ ภู่ไหม)

ตรวจสอบ

(นาย ทศพร จันทร์สน)

รับรอง

(นาย สำราญ เจริญวงค์)
วิศวกรโครงการ

AS-BUILT DRAWING

งานอาคารปฏิบัติการ (อขน.)

แบบแสดง
VISUAL & SOUND SYSTEM PLAN 2nd FLOOR
(อาคารปฏิบัติการ 1)

อ้างอิงแบบ กฟผ. เลขที่	แบบเลขที่
SNO-WS12-05-EE-20/37	AB-SNO-WS12-$\frac{04}{08}$-EE-21/40
เลขที่งาน	**จำนวนแผ่น**
257112-04 257112-08	40