


แก้ไขครั้งที่	AB-SNO-WS12-04/08-EE-22/40	แผ่นที่

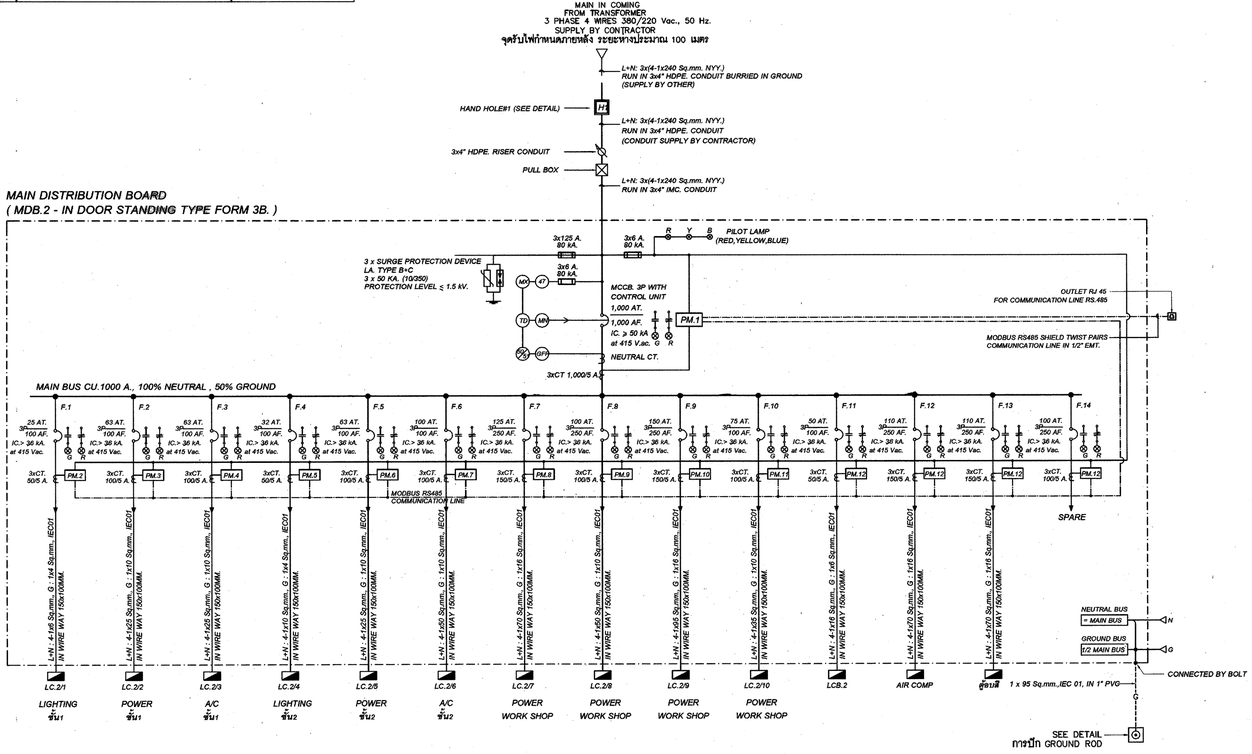

MDB.2 SINGLE LINE DIAGRAM

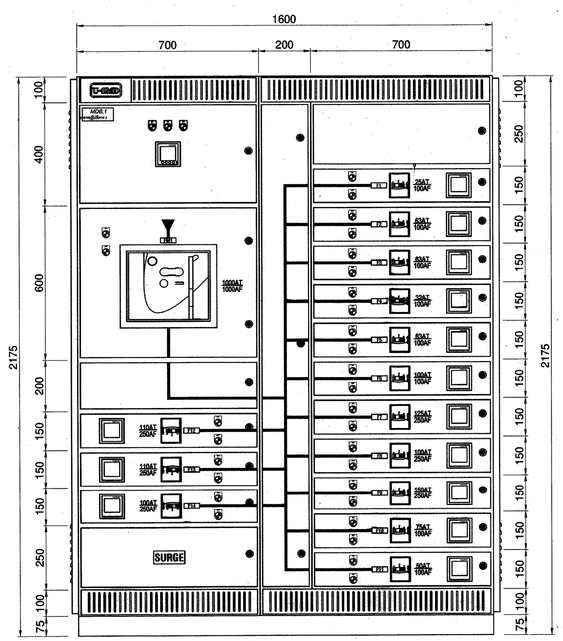

MDB.2 LAYOUT (FRONT VIEW)

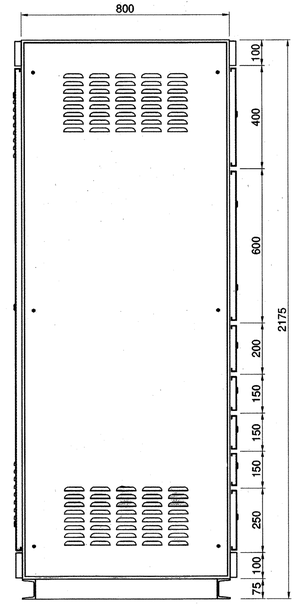

MDB.2 LAYOUT (SIDE VIEW)

FEEDER SCHEDULE

FEEDER	FROM	TO	CONNECTED LOAD (VA.) PHASE A	PHASE B	PHASE C	TOTAL	CIRCUIT BREAKER	WIRE SIZE	WIRE TYPE	RACE WAY SIZE	RACE WAY TYPE	REMARK
1	MDB.2	LC.2/1	3,195	3,440	2,795	9,430	MCCB.3P 25 AT./100 AF.	L+N : 4-1x6 G : 1-1x4	IEC 01	150x100	WW.	
2	MDB.2	LC.2/2	9,015	8,735	9,215	26,965	MCCB.3P 63 AT./100 AF.	L+N : 4-1x25 G : 1-1x10	IEC 01	150x100	WW.	
3	MDB.2	LC.2/3	7,200	10,780	8,100	26,080	MCCB.3P 63 AT./100 AF.	L+N : 4-1x25 G : 1-1x10	IEC 01	150x100	WW.	
4	MDB.2	LC.2/4	2,790	4,280	4,000	11,070	MCCB.3P 32 AT./100 AF.	L+N : 4-1x10 G : 1-1x4	IEC 01	150x100	WW.	
5	MDB.2	LC.2/5	8,520	8,370	8,155	25,045	MCCB.3P 63 AT./100 AF.	L+N : 4-1x25 G : 1-1x10	IEC 01	150x100	WW.	
6	MDB.2	LC.2/6	18,200	14,900	16,600	49,700	MCCB.3P 100 AT./100 AF.	L+N : 4-1x50 G : 1-1x10	IEC 01	150x100	WW.	
7	MDB.2	LC.2/7	16,900	16,900	16,900	50,700	MCCB.3P 125 AT./250 AF.	L+N : 4-1x70 G : 1-1x16	IEC 01	150x100	WW.	
8	MDB.2	LC.2/8	14,140	12,240	12,320	38,700	MCCB.3P 100 AT./250 AF.	L+N : 4-1x50 G : 1-1x10	IEC 01	150x100	WW.	
9	MDB.2	LC.2/9	27,160	27,160	27,160	81,480	MCCB.3P 150 AT./250 AF.	L+N : 4-1x95 G : 1-1x16	IEC 01	150x100	WW.	
10	MDB.2	LC.2/10	10,010	10,200	10,090	30,300	MCCB.3P 75 AT./100 AF.	L+N : 4-1x35 G : 1-1x10	IEC 01	150x100	WW.	
11	MDB.2	LCB.2	3,100	4,000	3,500	10,600	MCCB.3P 50 AT./100 AF.	L+N : 4-1x16 G : 1-1x6	IEC 01	150x100	WW.	
12	MDB.2	AIR COMP	16,000	16,000	16,000	48,000	MCCB.3P 110 AT./250 AF.	L+N : 4-1x70 G : 1-1x16	IEC 01	150x100	WW.	
13	MDB.2	ตู้ชดเฟสสี	16,000	16,000	16,000	48,000	MCCB.3P 110 AT./250 AF.	L+N : 4-1x70 G : 1-1x16	IEC 01	150x100	WW.	
14	MDB.2	SPARE	5,000	5,000	5,000	15,000	MCCB.3P 100 AT./250 AF.	–	–	–	–	
TOTAL CONNECTED LOAD (VA.)			157,320	157,105	155,435	469,860						
TOTAL CONNECTED LOAD (A.)			715.09	714.11	706.52	713.89						
COINCIDENCE FACTOR			0.80									

MCCB.3P 1,000 AT/1,000 AF. L+N: 3x(4–1x240) NYY. 3x4" HDPE.

CIRCUIT BREAKER (CB. BOX) SCHEDULE

NUMBER	TYPE	RATED POLE	AT. (A.)	AF. (A.)	V / PH / Hz	IC. (kA.)	LOAD	REMARKS
CB.3/1	3R	2	30	100	230 / 1 / 50	> 30 kA., 230 Vac.	CDU.1-01	พร้อมกล่องกันน้ำ
CB.3/2	3R	2	30	100	230 / 1 / 50	> 30 kA., 230 Vac.	CDU.1-02	พร้อมกล่องกันน้ำ
CB.3/3	3R	2	30	100	230 / 1 / 50	> 30 kA., 230 Vac.	CDU.1-03	พร้อมกล่องกันน้ำ
CB.3/4	3R	2	30	100	230 / 1 / 50	> 30 kA., 230 Vac.	CDU.1-04	พร้อมกล่องกันน้ำ
CB.3/5	3R	2	30	100	230 / 1 / 50	> 30 kA., 230 Vac.	CDU.1-05	พร้อมกล่องกันน้ำ
CB.3/6	3R	2	30	100	230 / 1 / 50	> 30 kA., 230 Vac.	CDU.1-06	พร้อมกล่องกันน้ำ
CB.4/1	3R	2	30	100	230 / 1 / 50	> 30 kA., 230 Vac.	CDU.2-01	พร้อมกล่องกันน้ำ
CB.4/2	3R	2	30	100	230 / 1 / 50	> 30 kA., 230 Vac.	CDU.2-02	พร้อมกล่องกันน้ำ
CB.4/3	3R	2	30	100	230 / 1 / 50	> 30 kA., 230 Vac.	CDU.2-03	พร้อมกล่องกันน้ำ
CB.4/4	3R	2	30	100	230 / 1 / 50	> 30 kA., 230 Vac.	CDU.2-04	พร้อมกล่องกันน้ำ
CB.4/5	3R	2	30	100	230 / 1 / 50	> 30 kA., 230 Vac.	CDU.2-05	พร้อมกล่องกันน้ำ
CB.4/6	3R	2	30	100	230 / 1 / 50	> 30 kA., 230 Vac.	CDU.2-06	พร้อมกล่องกันน้ำ
CB.4/7	3R	2	30	100	230 / 1 / 50	> 30 kA., 230 Vac.	CDU.2-07	พร้อมกล่องกันน้ำ
CB.4/8	3R	2	30	100	230 / 1 / 50	> 30 kA., 230 Vac.	CDU.2-08	พร้อมกล่องกันน้ำ
CB.4/9	3R	2	30	100	230 / 1 / 50	> 30 kA., 230 Vac.	CDU.2-09	พร้อมกล่องกันน้ำ
CB.4/10	3R	2	30	100	230 / 1 / 50	> 30 kA., 230 Vac.	CDU.2-10	พร้อมกล่องกันน้ำ
CB.4/11	3R	2	30	100	230 / 1 / 50	> 30 kA., 230 Vac.	CDU.2-11	พร้อมกล่องกันน้ำ
CB.4/12	3R	2	30	100	230 / 1 / 50	> 30 kA., 230 Vac.	CDU.2-12	พร้อมกล่องกันน้ำ
CB.4/13	3R	2	30	100	230 / 1 / 50	> 30 kA., 230 Vac.	CDU.2-13	พร้อมกล่องกันน้ำ
CB.4/14	3R	2	30	100	230 / 1 / 50	> 30 kA., 230 Vac.	CDU.2-14	พร้อมกล่องกันน้ำ



การไฟฟ้าฝ่ายผลิตแห่งประเทศไทย

ฝ่ายออกแบบและบริหารงานก่อสร้าง

ได้รับการรับรอง ISO 9001:2008

53 หมู่ 2 ถนนจรัญสนิทวงศ์ บางกรวย นนทบุรี 11130 โทร436-1910-3

งานออกแบบ และ เอกสารประกอบแบบนี้ถือเป็นสมบัติของ ฝ่ายออกแบบและบริหารงานก่อสร้าง การไฟฟ้าฝ่ายผลิตแห่งประเทศไทย ห้ามผู้ใดนำไปใช้งาน ทำซ้ำ หรือ ดัดแปลง โดยไม่ได้รับอนุญาตเป็นลายลักษณ์อักษร จาก การไฟฟ้าฝ่ายผลิตแห่งประเทศไทย

ออกแบบ

สถาปนิก (นาย อดิศร ศรีสุพรรณ)

สถาปนิกภายใน (นางสาวศานลิวร เอื้อประเสริฐ)

(นาย อภิสิทธิ์ ณัฐวรวโรจน์)

วิศวกรโครงสร้าง (นาย ทรงคุณ วิชินโรจน์เจริญ)

(นาย กานต์เดช ปั้นเจริญ)

วิศวกรสุขาภิบาล (นาย วัชระ สมโรจน์โรจน์)

วิศวกรไฟฟ้า (นาย ประพิทธ์ ชื่นสุนทรี)

วิศวกรเครื่องกล (นาย อุกฤษฎ์ จำปาทอง์)

ตรวจสอบ

ผู้ควบคุมงาน กฟผ. (นาย บุญชัย ผลุงแสงวิศาวร)

(นาย ดนุพงษ์ สรรพอุดม)

(นาย อภิศักดิ์ รัำพึงกิจ)

(นาย นนทชัย สกุลรัศมีโพศาล)

หัวหน้างานกฎบริหารสัญญาก่อสร้างอาคาร (นาย ศรชัย อภิบาลพลธรรม)

เห็นชอบ

(นาย สาโรจน์ จีนโก้ว)
หัวหน้ากองบริหารงานก่อสร้าง

ผู้รับจ้าง

CAN DO CONSTRUCTION CO.,LTD
222 ถนนเทศบาลรังษักษ์เหนือ แขวงลาดยาว
เขตจตุจักร กรุงเทพมหานคร 10900
TEL. 591-3972 , 591-4906 FAX. 954-3759

เขียนแบบ (นาย สุธีรพันธ์ ภูไหม)

ตรวจสอบ (นาย ทศพร จันทร์สัน)

รับรอง (นาย สำราญ เจริญวงศ์)
วิศวกรโครงการ

AS-BUILT DRAWING

งานอาคารปฏิบัติการ (อชน.)

แบบแสดง
MDB. SINGLE LINE DIAGRAM , MDB. LAY OUT FEEDER SCHEDULE,
CIRCUIT BREAKER SCHEDULE อาคารปฏิบัติการ 2

อ้างอิงแบบ กฟผ. เลขที่	แบบเลขที่
SNO-WS12-05-EE-21/37	AB-SNO-WS12-04/08-EE-22/40
เลขที่งาน 257112-04 257112-08	**จำนวนแผ่น** 40