
แบบแสดง	AB-SNO-WS12-04-08-EE-25/40	แผ่นที่ 40

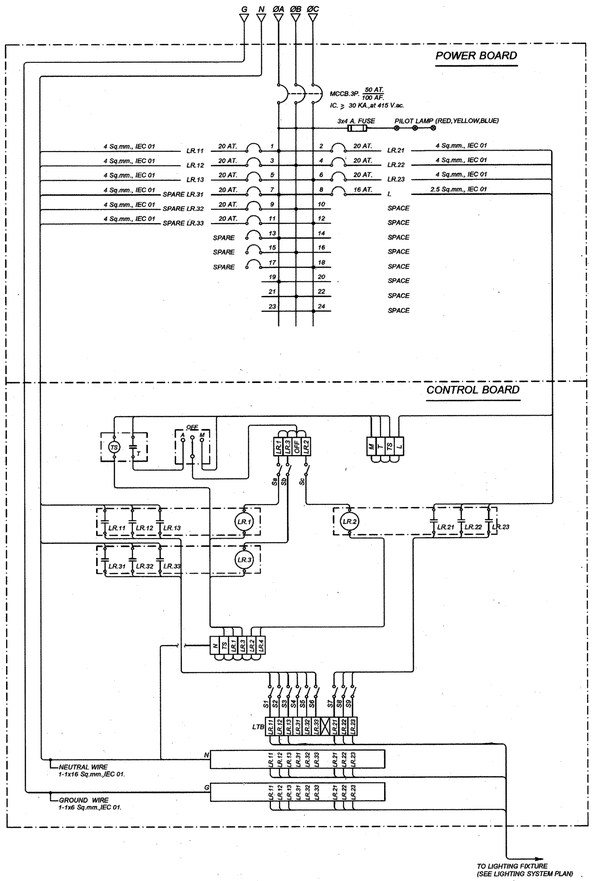

LIGHTING CONTROL BOX - LCB.2

หมายเหตุ - สาย CONNECTOR ภายในตู้ LIGHTING CONTROL BOX ใช้สาย IEC 01. 1-1x4 Sq.mm. (ยกเว้นที่ระบุในแบบ)

PROJECT : กฟผ.ไทรน้อย อาคารปฏิบัติการ 2

STANDARD PANEL BOARD SCHEDULE

Panel No. : LCB2 Capacity: 18 CCT Location : EE ROOM

ELECTRICAL SYSTEM : 220/380V 3 PHASE 4 WIRE Busbar:100A MAIN BREAKER

CCT. No.	Connected Load (VA)			Circuit Breaker			Conductor			Raceway		Description
	R	S	T	Pole	AT	IC	No. x size	Type	Dia	Type	
1R	500			1	20		2x4/2.5G.	IEC01	1/2"	EMT	LR11
3S		1500		1	20		2x4/2.5G.	IEC01	1/2"	EMT	LR12
5T			1500	1	20		2x4/2.5G.	IEC01	1/2"	EMT	LR13
7R	1000			1	20						SPARE LR31
9S		1000		1	20						SPARE LR32
11T			1000	1	20						SPARE LR33
13R				1							SPACE
15S				1							SPACE
17T				1							SPACE
2R	1500			1	20		2x4/2.5G.	IEC01	1/2"	EMT	LR21
4S		1500		1	20		2x4/2.5G.	IEC01	1/2"	EMT	LR22
6T			1000	1	20		2x4/2.5G.	IEC01	1/2"	EMT	LR23
8R	100			1	16		2x2.5	IEC01	1/2"	EMT	RELAY
10S				1							SPACE
12T				1							SPACE
14R				1							SPACE
16S				1							SPACE
18T				1							SPACE
Total	3100	4000	3500								
	10600			CB : MCCB 3P 50AT/100AF			FEEDER : 4-16/6G. IEC01		WIREWAY : 100x100 WW		CONNECTED : MDB	

6KA.

LCB.	LIGHTING CONTROL BOX (LCB.) WATER PROOF STANDING TYPE
S/N	SOLID NEUTRAL
TD	ANALOG TIMER SWITCH MOUNTED ON DIN RAIL,RATED > or = 15 A.,220 V.ac. WITH RUNNING RESERVE TIME > or = 72 hr รอบการทำงาน 24 hours 7 days
LR	LIGHTING RELAY MOUNTED ON DIN RAIL, RATED CONTINUOUS DUTY 20A., NORMALLY OPEN CONTACT
OSK	SWITCH 3 POSITION > or = 10 A., at 240 V.ac.
R, Y, B	INDICATING LAMP RED OR YELLOW OR BLUE COLOR (LED. SUPER BRIGHT)
	TERMINAL BLOCKS MOUNTED ON DIN RAIL
LTB	LIGHTING TERMINAL BLOCKS MOUNTED ON DIN RAIL
N	NEUTRAL BUS
G	GROUND BUS
	SWITCH โยกทางเดียว RATED > or = 10 A.
	MOLDED CASE CIRCUIT BREAKER
----G----	GROUND CONDUCTOR
	GROUND ROD COPPER CLAD STEEL ø 5/8" X 6' LONG
LCB.xx-xx	HOME RUN TO LIGHTING CONTROL BOX (LCB.)
———	CONDUCTOR RUN IN EMT. CONDUIT CONCEALED IN CEILING OR WALL
---------	CONDUCTOR RUN IN HDPE. CONDUIT CONCEALED IN FLOOR OR UNDER GROUND

การไฟฟ้าฝ่ายผลิตแห่งประเทศไทย

ฝ่ายออกแบบและบริหารงานก่อสร้าง

ได้รับการรับรอง ISO 9001:2008

53 หมู่ 2 ถนนรัชฎาภิเษก บางกรวย นนทบุรี 11130 โทร0436-1910-3

งานออกแบบ และ เอกสารประกอบแบบยังเป็นส่วนหนึ่งของ
ฝ่ายออกแบบและบริหารงานก่อสร้าง การไฟฟ้าฝ่ายผลิตแห่งประเทศไทย
ห้ามมิให้นำไปใช้งาน ทำซ้ำ หรือ ดัดแปลง โดยไม่ได้รับอนุญาตเป็น
ลายลักษณ์อักษร จาก การไฟฟ้าฝ่ายผลิตแห่งประเทศไทย

ออกแบบ

สถาปนิก (นาย อดิศร ศรีสุพรรณ)

สถาปนิกภายใน (นางสาวศานติวร เอี่ยประเสริฐ)

(นาย อภิสิทธิ์ ณัฐวรวโรดม์)

วิศวกรโครงสร้าง (นาย ทรงคุณ วิชินโรจน์รัช)

(นาย กานต์เดช ปันแจริญ)

(นาย วัชระ สมโรจน์รัตน์)

วิศวกรสุขาภิบาล (นาย ประพิทธ์ ชื่นชมศรี)

วิศวกรไฟฟ้า (นาย ลูกชุบ จำปาชนม์)

วิศวกรเครื่องกล

ตรวจสอบ

ผู้ควบคุมงาน กฟผ. (นาย บุญชัย มลุลสมปติถาวร)

(นาย ดนุพงษ์ สรรพอุดม)

(นาย อภิสักดิ์ รัทพีรภัทร์)

(นาย นนทชัย สกุลรัศมีไพศาล)

หัวหน้าแผนกบริหารสัญญาก่อสร้างอาคาร (นาย ศรชัย อภิบาลพลธรรม)

เห็นชอบ

(นาย สาโรจน์ จีนโว้ง)

หัวหน้ากองบริหารงานก่อสร้าง

ผู้รับจ้าง

CAN DO CONSTRUCTION CO.,LTD

222 ถนนเทศบาลสังวรักษ์เหนือ แขวงลาดยาว

เขตจตุจักร กรุงเทพมหานคร 10900

TEL. 591-3972 , 591-4906 FAX. 954-3759

เขียนแบบ (นาย สุธีรพันธ์ ภู่ไหม)

ตรวจสอบ (นาย หศพร จันทร์ตัน)

รับรอง (นาย สำราญ เจริญวงศ์)

วิศวกรโครงการ

AS-BUILT DRAWING

งานอาคารปฏิบัติการ (อขน.)

แบบแสดง LIGHTING CONTROL BOX - LCB.2

อ้างอิงแบบ กฟผ. เลขที่	แบบเลขที่
SNO-WS12-05-EE-24/37	AB-SNO-WS12-04-08-EE-25/40
เลขที่งาน 257112-04 257112-08	จำนวนแผ่น 40