

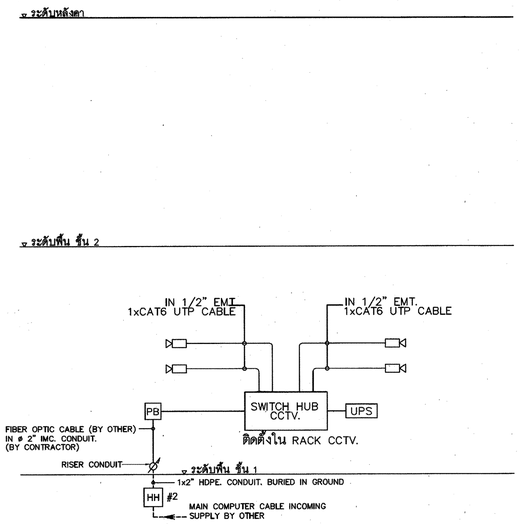


CCTV. RISER DIAGRAM

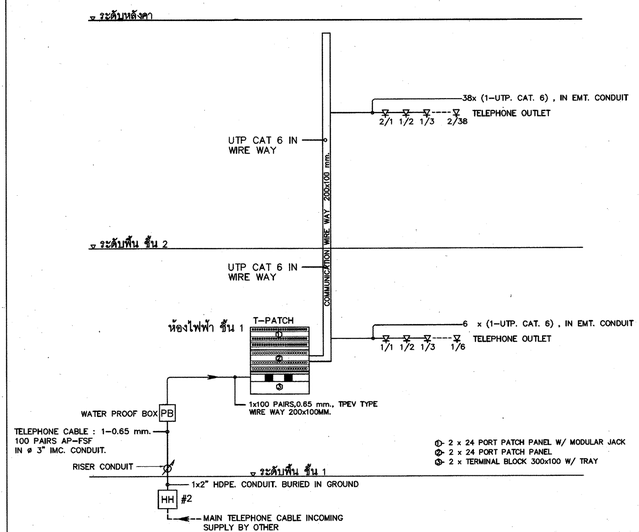


TELEPHONE RISER DIAGRAM

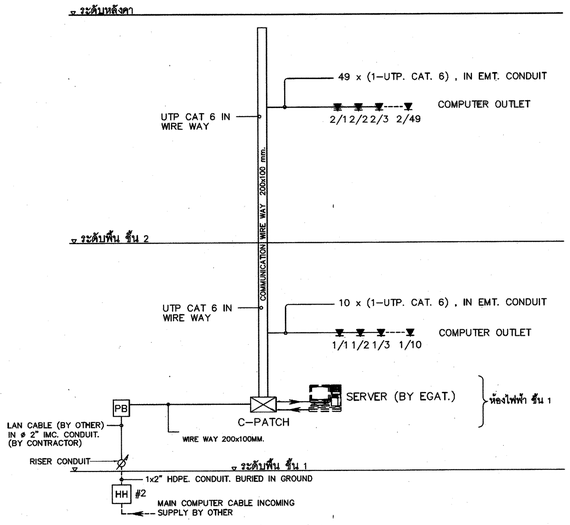


COMPUTER RISER DIAGRAM


หมายเหตุ – พื้นที่ช่อง SHAFT , ช่องเปิดทิ้งในแนวดิ่งและแนวราบทั้งหมด เมื่อเดินสายและอุหกรณ์เดินสายเสร็จแล้วจะต้องทำการอุดด้วยวัสดุกันไฟตามมาตรฐานทุกจุด

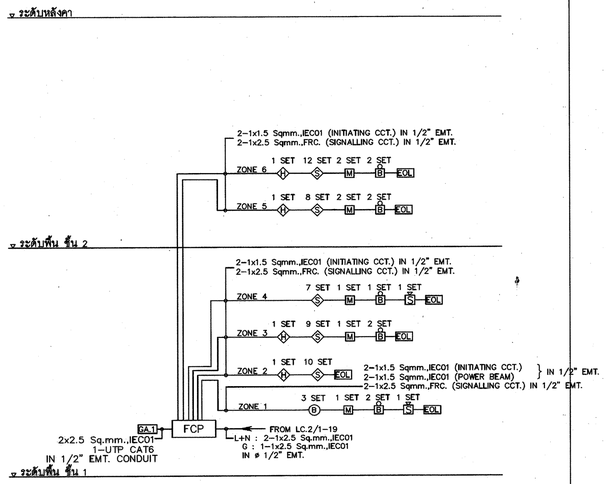

FIRE ALARM RISER DIAGRAM

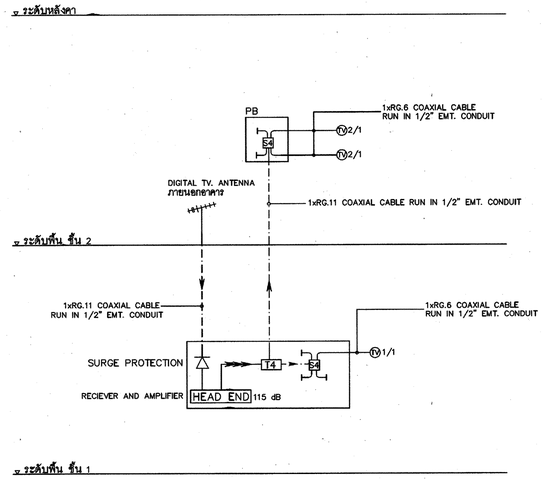

MATV. RISER DIAGRAM

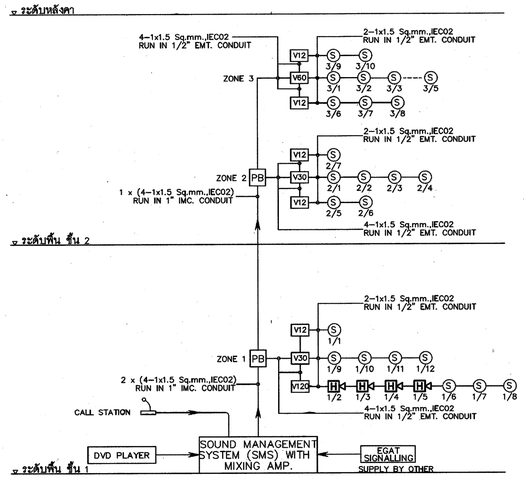

SOUND PUBLIC ADDRESS RISER DIAGRAM

การไฟฟ้าฝ่ายผลิตแห่งประเทศไทย

ฝ่ายออกแบบและบริหารงานก่อสร้าง

ได้รับการรับรอง ISO 9001:2008

53 หมู่ 2 ถนนรัญญสนิทวงศ์ บางกรวย นนทบุรี 11130 โทร438-1910-3

งานออกแบบ และ เอกสารประกอบแบบยื่อเป็นสมบัติของ ฝ่ายออกแบบและบริหารงานก่อสร้าง การไฟฟ้าฝ่ายผลิตแห่งประเทศไทย ห้ามผู้ใดนำไปใช้งาน ทำซ้ำ หรือ ดัดแปลง โดยไม่ได้รับอนุญาตเป็นลายลักษณ์อักษร จาก การไฟฟ้าฝ่ายผลิตแห่งประเทศไทย

ออกแบบ

สถาปนิก (นาย อดิศร ศรีสุทรรณ)

สถาปนิกภายใน (นางสาวศานติวร เอื้อประเสริฐ)

(นาย อภิสิทธิ์ ณัฐวรวโรตม์)

วิศวกรโครงสร้าง (นาย ทรงคุณ วิชินโรจน์จรัส)

(นาย ภานต์เดช บันเจริญ)

วิศวกรสุขาภิบาล (นาย วัชระ สมโรจน์รัตน์)

วิศวกรไฟฟ้า (นาย ประพัทธ์ ชื่นชุมศรี)

วิศวกรเครื่องกล (นาย อุกฤษฎ์ จำปาชนม์)

ตรวจสอบ

ผู้ควบคุมงาน กฟผ. (นาย บุญชัย ผดุงสมบัติกาวร)

(นาย ดนุพงษ์ สรรพอุดม)

(นาย อภิศักดิ์ รำพึงมิ่ง)

(นาย นนทชัย สกุลรัตน์ไพศาล)

หัวหน้าแผนกบริหารสัญญาก่อสร้างอาคาร (นาย ศรชัย อภิบาลพลธรรม)

เห็นชอบ

(นาย สาโรจน์ จันโก้ว)

หัวหน้ากองบริหารงานก่อสร้าง

ผู้รับจ้าง

CAN DO CONSTRUCTION CO.,LTD

222 ถนนเทศบาลรังรักษ์เหนือ แขวงลาดยาว

เขตจตุจักร กรุงเทพมหานคร 10900

TEL. 591-3972 , 591-4906 FAX. 954-3759

เขียนแบบ (นาย สุธีรพันธ์ ภู่ไหม)

ตรวจสอบ (นาย ทศพร จันทร์สัน)

รับรอง (นาย สำราญ เจริญวงศ์)

วิศวกรโครงการ

AS-BUILT DRAWING

งานอาคารปฏิบัติการ (อชน.)

แบบแสดง

RISER DIAGRAM (อาคารปฏิบัติการ 2)

อ้างอิงแบบ กฟผ. เลขที่	แบบเลขที่
SNO-WS12-05-EE-25/37	AB-SNO-WS12-04/08-EE-26/40
เลขที่งาน 257112-04 257112-08	จำนวนแผ่น 40