
แผ่นที่	AB-SNO-WS12-04/08-EE-28/40	แบบแสดง

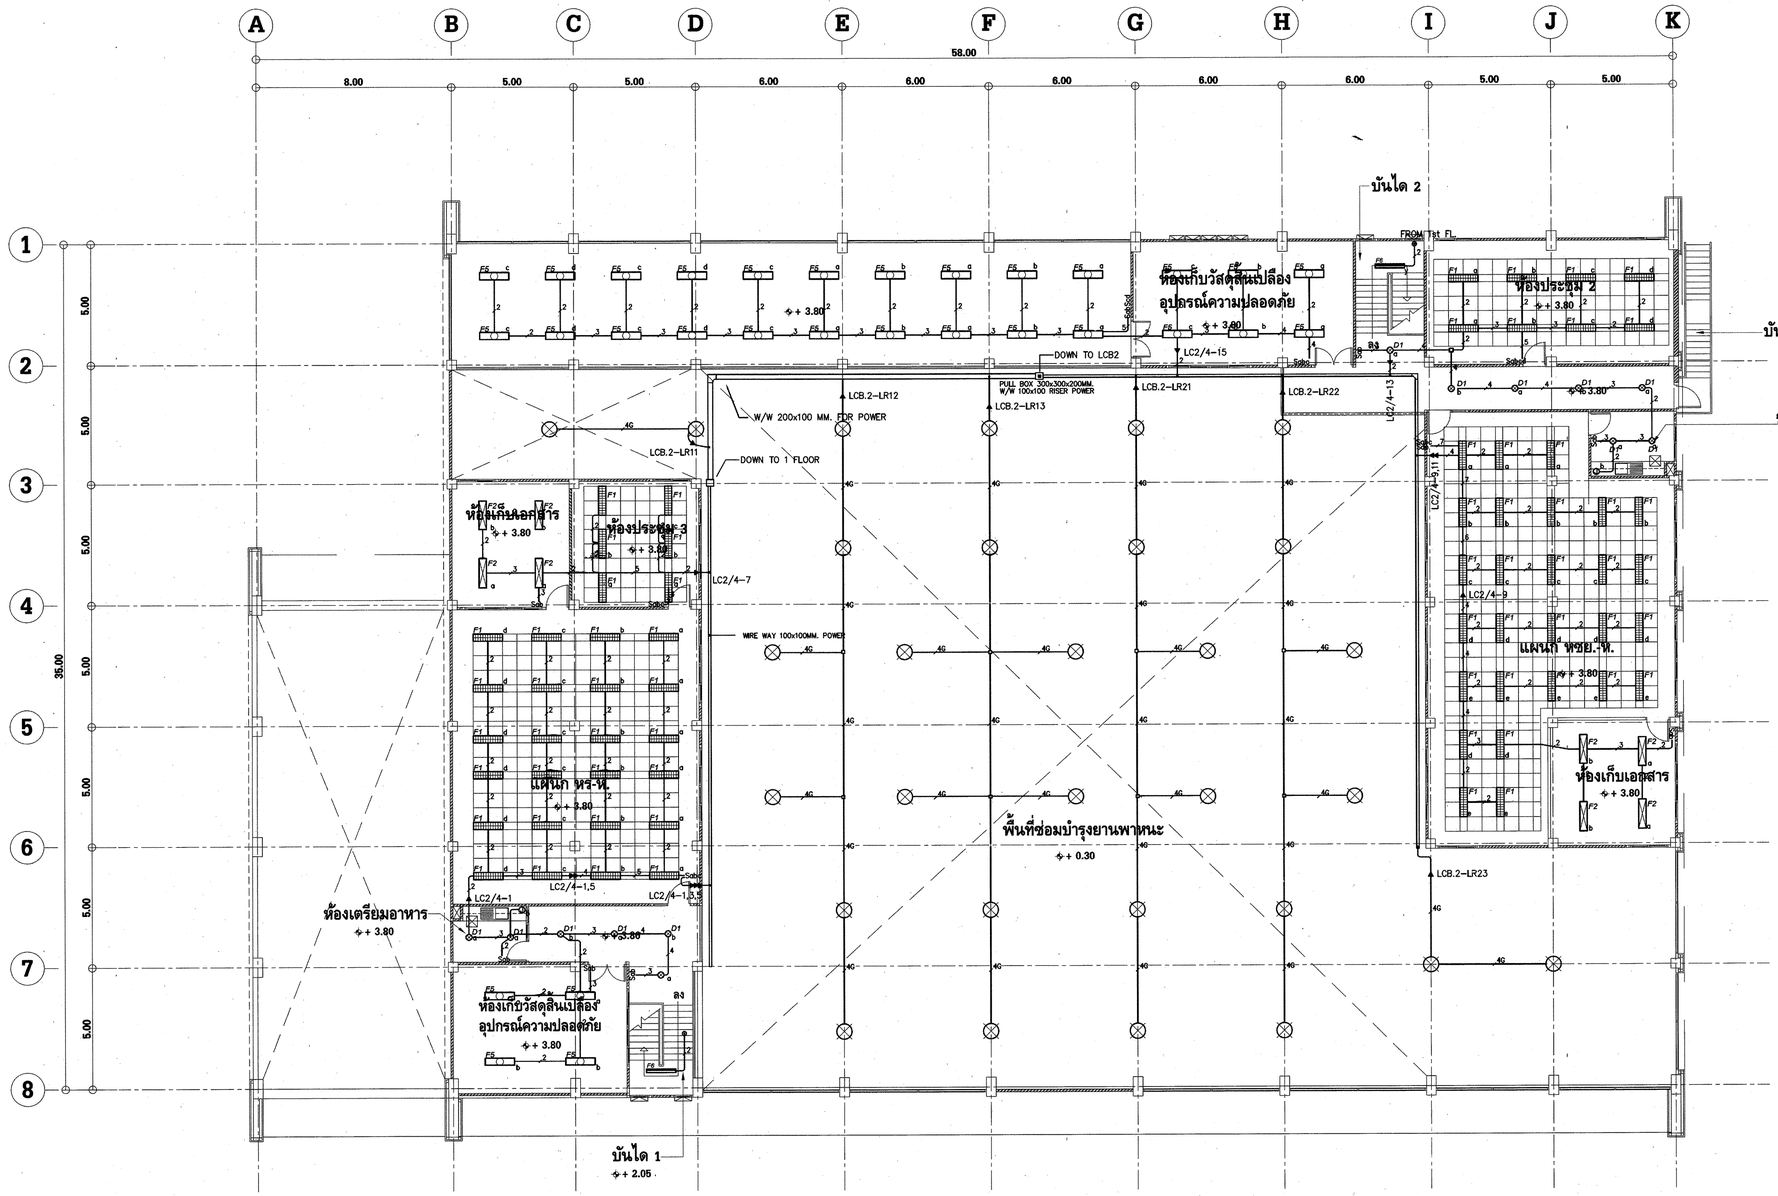

LIGHTING SYSTEM PLAN 2nd FLOOR (อาคารปฏิบัติการ 2)

SCALE 1 : 125

REMARK

2...5	2...5x2.5 SQ.mm., IEC01 IN #1/2"EMT.
2...5	2...5x2.5 SQ.mm., IEC01 IN #1/2"MC.
6...10	6...10x2.5 SQ.mm., IEC01 IN #3/4"EMT.
6...10	6...10x2.5 SQ.mm., IEC01 IN #3/4"MC.
4G	2-1x4/G1-1x2.5 SQ.mm., IEC01 IN #1/2"EMT.
4G	2-1x4/G1-1x2.5 SQ.mm., IEC01 IN #1/2"MC.
2(4G)	2(2-1x4/G1-1x2.5 SQ.mm., IEC01) IN #3/4"EMT.
2(4G)	2(2-1x4/G1-1x2.5 SQ.mm., IEC01) IN #3/4"MC.

การไฟฟ้าฝ่ายผลิตแห่งประเทศไทย

ฝ่ายออกแบบและบริหารงานก่อสร้าง

ได้รับการรับรอง ISO 9001:2008

53 หมู่ 2 ถนนรัญญสนิทวงศ์ บางกรวย นนทบุรี 11130 โทร436-1910-3

งานออกแบบ และ เอกสารประกอบแบบชิ้นนี้เป็นสมบัติของ ฝ่ายออกแบบและบริหารงานก่อสร้าง การไฟฟ้าฝ่ายผลิตแห่งประเทศไทย ห้ามผู้ใดนำไปใช้งาน ทำซ้ำ หรือ ดัดแปลง โดยไม่ได้รับอนุญาตเป็นลายลักษณ์อักษร จาก การไฟฟ้าฝ่ายผลิตแห่งประเทศไทย

ออกแบบ

สถาปนิก	(นาย อดิศร ศรีสุพรรณ)
สถาปนิกภายใน	(นางสาวศานติวร เอื้อประเสริฐ)
	(นาย อภิสิทธิ์ ณัฐวรวโรตม์)
วิศวกรโครงสร้าง	(นาย ทรงคุณ วิชินโรจน์จร)
	(นาย ภานต์เดช ปั้นเจริญ)
วิศวกรสุขาภิบาล	(นาย วัชระ สมโรจน์รัตน์)
วิศวกรไฟฟ้า	(นาย ประพันธ์ ชื่นสุมศรี)
วิศวกรเครื่องกล	(นาย อุกฤษฎ์ จำปาทมม์)

ตรวจสอบ

ผู้ควบคุมงาน กฟผ. (นาย บุญชัย ผดุงสมบัติการ)

(นาย คนุพงษ์ สรรพลุลม)

(นาย อภิศักดิ์ รำพึงจิต)

(นาย นนทชัย สกุลรัตน์ไพศาล)

หัวหน้าแผนกบริหารสัญญาก่อสร้างอาคาร (นาย ศรชัย อภิบาลพลธรรม)

เห็นชอบ

(นาย สาโรจน์ จันโก้ว)
หัวหน้ากองบริหารงานก่อสร้าง

ผู้รับจ้าง

CAN DO CONSTRUCTION CO.,LTD
222 ถนนเทศบาลสังวรักษ์เหนือ แขวงลาดยาว
เขตจตุจักร กรุงเทพมหานคร 10900
TEL. 591-3972 , 591-4906 FAX. 954-3759

เขียนแบบ (นาย สุธีรพันธ์ ภู่ไหม)

ตรวจสอบ (นาย ทศพร จันทร์สัน)

รับรอง (นาย สำราญ เจริญวงศ์)
วิศวกรโครงการ

AS-BUILT DRAWING

งานอาคารปฏิบัติการ (อชน.)

แบบแสดง
LIGHTING SYSTEM PLAN 2nd FLOOR
(อาคารปฏิบัติการ 2)

อ้างอิงแบบ กฟผ. เลขที่	แบบเลขที่
SNO-WS12-05-EE-27/37	AB-SNO-WS12-04/08-EE-28/40
เลขที่งาน 257112-04 257112-08	จำนวนแผ่น 40