
แผ่นที่	AB-SNO-WS12-04/08-EE-29/40	แผ่นเดิม

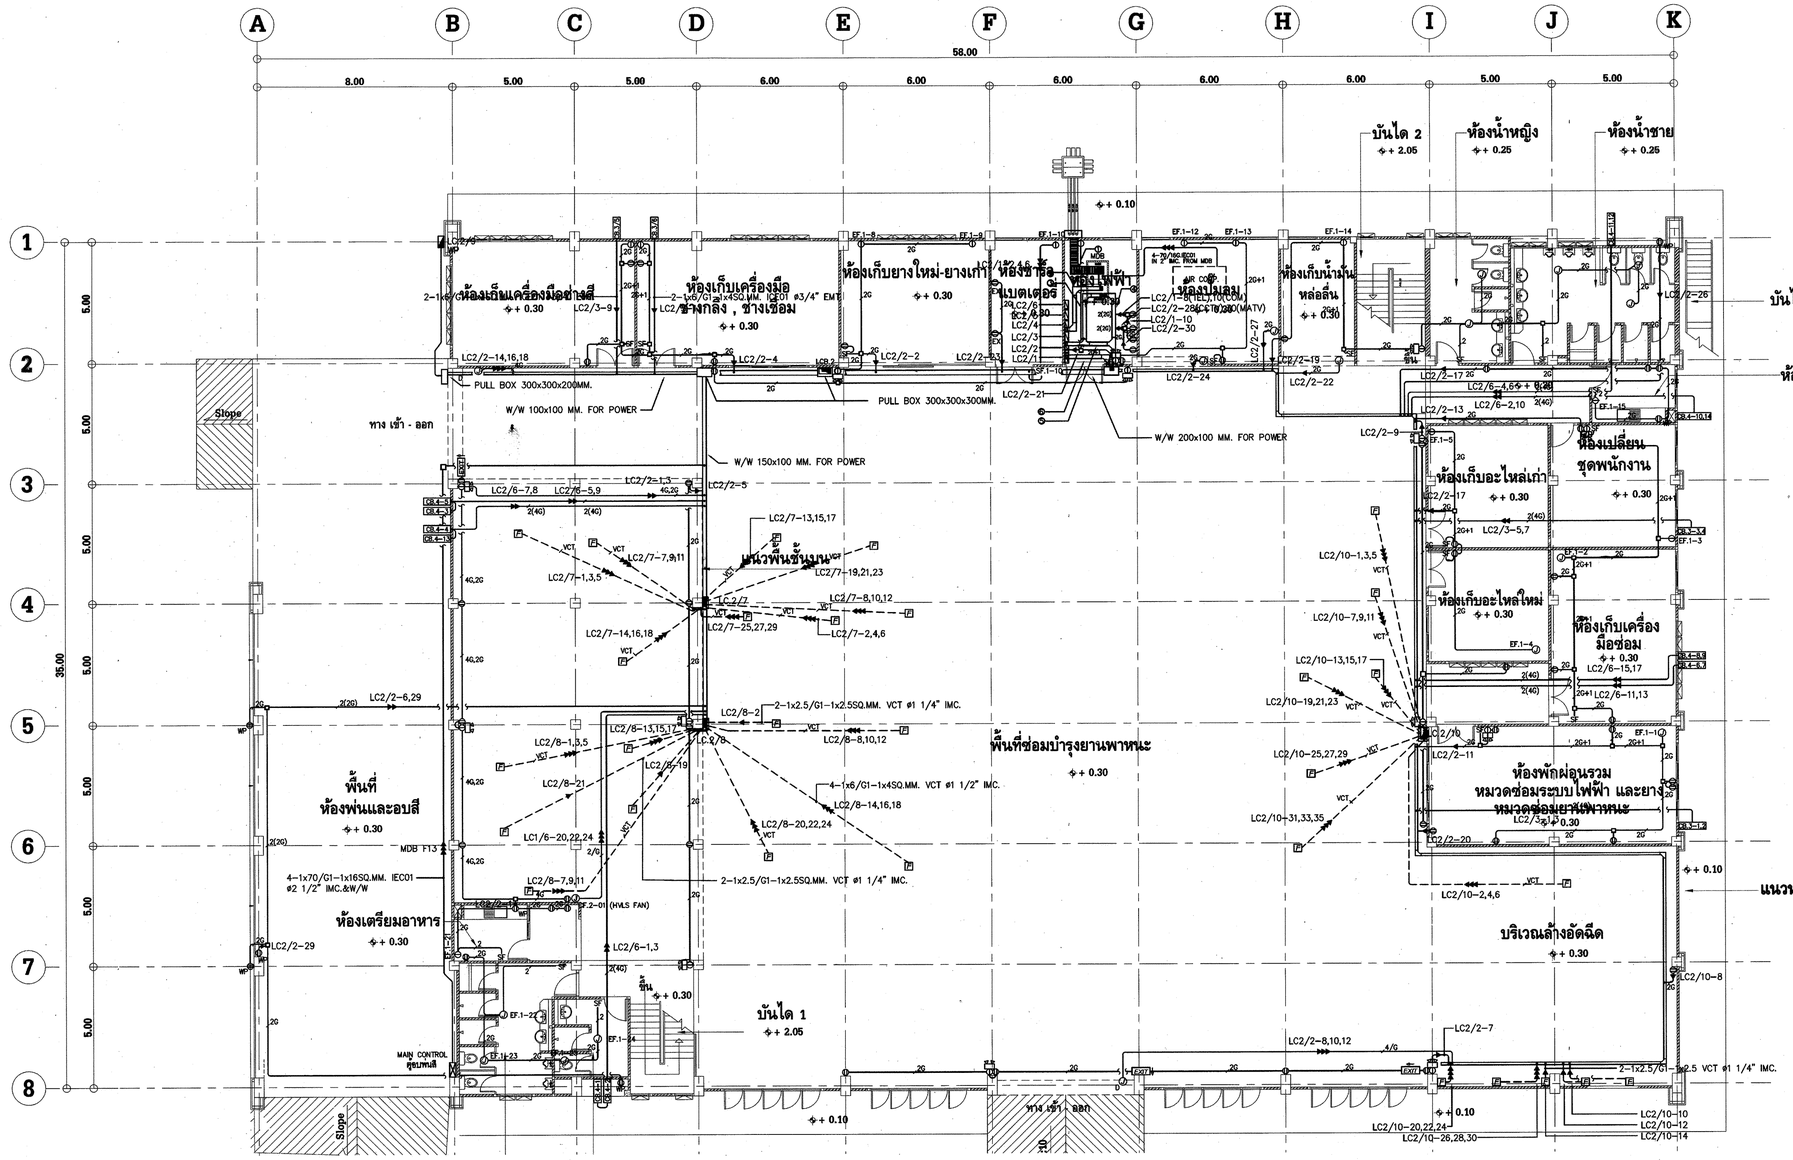

POWER, RECEPTACLE, EMERGENCY LIGHT, EXIT SIGN AND VENTILATING SYSTEM PLAN 1st FLOOR (อาคารปฏิบัติการ 2)

SCALE 1 : 125

NOTE

① SPARE 300x100MM. CABLE TRAY FOR EGAT IN CABLE TRAY 300x100MM.

② 4-6/4G.SQ.MM.IEC01.FROM MDB TO LC2/1
4-25/10G.SQ.MM.IEC01.FROM MDB TO LC2/2
4-25/10G.SQ.MM.IEC01.FROM MDB TO LC2/3
4-10/4G.SQ.MM.IEC01.FROM MDB TO LC2/4
4-25/10G.SQ.MM.IEC01.FROM MDB TO LC2/5
} IN WIRE WAY 150x100MM.

③ 4-50/10G.SQ.MM.IEC01.FROM MDB TO LC2/6
4-70/16G.SQ.MM.IEC01.FROM MDB TO LC2/7
4-16/6G.SQ.MM.IEC01.FROM MDB TO LCB2
} IN WIRE WAY 150x100MM.

④ 4-50/10G.SQ.MM.IEC01.FROM MDB TO LC2/8
4-95/16G.SQ.MM.IEC01.FROM MDB TO LC2/9
4-35/10G.SQ.MM.IEC01.FROM MDB TO LC2/10
4-70/16G.SQ.MM.IEC01.FROM MDB TO CB.อบสี
} IN WIRE WAY 150x100MM.

⑤ POWER (BRANCH) IN FL.2
4-16/6G.SQ.MM.IEC01.FROM MDB TO LCB2
} IN WIRE WAY 150x100MM.

⑥ POWER (BRANCH) IN FL.1 IN WIRE WAY 150x100MM.

REMARK

2G	2-1x2.5/G1-1x2.5 SQ.mm., IEC01 IN ø1/2"EMT.
2G	2-1x2.5/G1-1x2.5 SQ.mm., IEC01 IN ø1/2"IMC.
2/G	4-1x2.5/G1-1x2.5 SQ.mm., IEC01 IN ø3/4"EMT.
2(2G)	2(2-1x2.5/G1-1x2.5 SQ.mm., IEC01) IN ø1/2"EMT.
2(2G)	2(2-1x2.5/G1-1x2.5 SQ.mm., IEC01) IN ø1/2"IMC.
3(2G)	3(2-1x2.5/G1-1x2.5 SQ.mm., IEC01) IN ø1/2"EMT.
3(2G)	3(2-1x2.5/G1-1x2.5 SQ.mm., IEC01) IN ø1/2"IMC.
VCT	4-1x2.5/G1-1x2.5 SQ.mm., VCTG IN ø1/2"IMC.
4G	2-1x4/G1-1x2.5 SQ.mm., IEC01 IN ø1/2"EMT.
4G+1	3-1x2.5/G1-1x2.5 SQ.mm., IEC01 IN ø3/4"EMT.
2(4G)	2(2-1x4/G1-1x2.5 SQ.mm., IEC01) IN ø3/4"EMT.
4/G	4-1x4/G1-1x2.5 SQ.mm., IEC01 IN ø1/2"EMT.

การไฟฟ้าฝ่ายผลิตแห่งประเทศไทย

ฝ่ายออกแบบและบริหารงานก่อสร้าง

ได้รับการรับรอง ISO 9001:2008

53 หมู่ 2 ถนนรัชฎาธิพงศ์ บางกรวย นนทบุรี 11130 โทร436-1910-3

งานออกแบบ และ เอกสารประกอบแบบนี้เป็นสมบัติของ ฝ่ายออกแบบและบริหารงานก่อสร้าง การไฟฟ้าฝ่ายผลิตแห่งประเทศไทย ห้ามผู้ใดนำไปใช้งาน ทำซ้ำ หรือ ดัดแปลง โดยไม่ได้รับอนุญาตเป็นลายลักษณ์อักษร จาก การไฟฟ้าฝ่ายผลิตแห่งประเทศไทย

ออกแบบ

สถาปนิก	(นาย อดิศร ศรีสุพรรณ)
สถาปนิกภายใน	(นางสาวสาคริตร เอื้อประเสริฐ)
	(นาย อภิสิทธิ์ ณัฐวรวิรดม์)
วิศวกรโครงสร้าง	(นาย ทรงคุณ วิชินโรจน์เจริญ)
	(นาย กานต์เดช ปั้นเจริญ)
วิศวกรสุขาภิบาล	(นาย วัชระ สมโรจน์วัลย์)
วิศวกรไฟฟ้า	(นาย ประทีปช์ ชื่นชุมศรี)
วิศวกรเครื่องกล	(นาย อุกฤษฎ์ จำปาชนม์)

ตรวจสอบ

ผู้ควบคุมงาน กฟผ. (นาย บุญธีร์ ผลุงสมปัตถาวร)

(นาย ดนุพงษ์ สรรพลุลม)

(นาย อภิศักดิ์ ร่ำชื่นชม)

(นาย นนทชัย สกุลรัตน์ไพศาล)

หัวหน้าแผนกบริหารสัญญาก่อสร้างอาคาร (นาย ศรชัย อภิบาลพลธรรม)

เห็นชอบ

(นาย ฮาโรจน์ จีนโก้ว)
หัวหน้ากองบริหารงานก่อสร้าง

ผู้รับจ้าง

CAN DO CONSTRUCTION CO.,LTD
222 ถนนพหลโยธินรักษ์เหนือ แขวงลาดยาว
เขตจตุจักร กรุงเทพมหานคร 10900
TEL. 591-3972 , 591-4906 FAX. 954-3759

เขียนแบบ (นาย สุธีรพันธ์ ภู่ไหม)

ตรวจสอบ (นาย ทศพร จันทร์สัน)

รับรอง (นาย สำราญ เจริญวงศ์)
วิศวกรโครงการ

AS-BUILT DRAWING

งานอาคารปฏิบัติการ (อชน.)

แบบแสดง
POWER, RECEPTACLE, EMERGENCY LIGHT, EXIT SIGN AND VENTILATING SYSTEM PLAN 1st FLOOR (อาคารปฏิบัติการ 2)

อ้างอิงแบบ กฟผ. เลขที่	แบบเลขที่
SNO-WS12-05-EE-28/37	AB-SNO-WS12-04/08-EE-29/40
เลขที่งาน 257112-04 257112-08	จำนวนแผ่น 40