
แบบแปลนที่	AB-SNO-WS12-04/08-EE-30/40	แบบแปลนที่

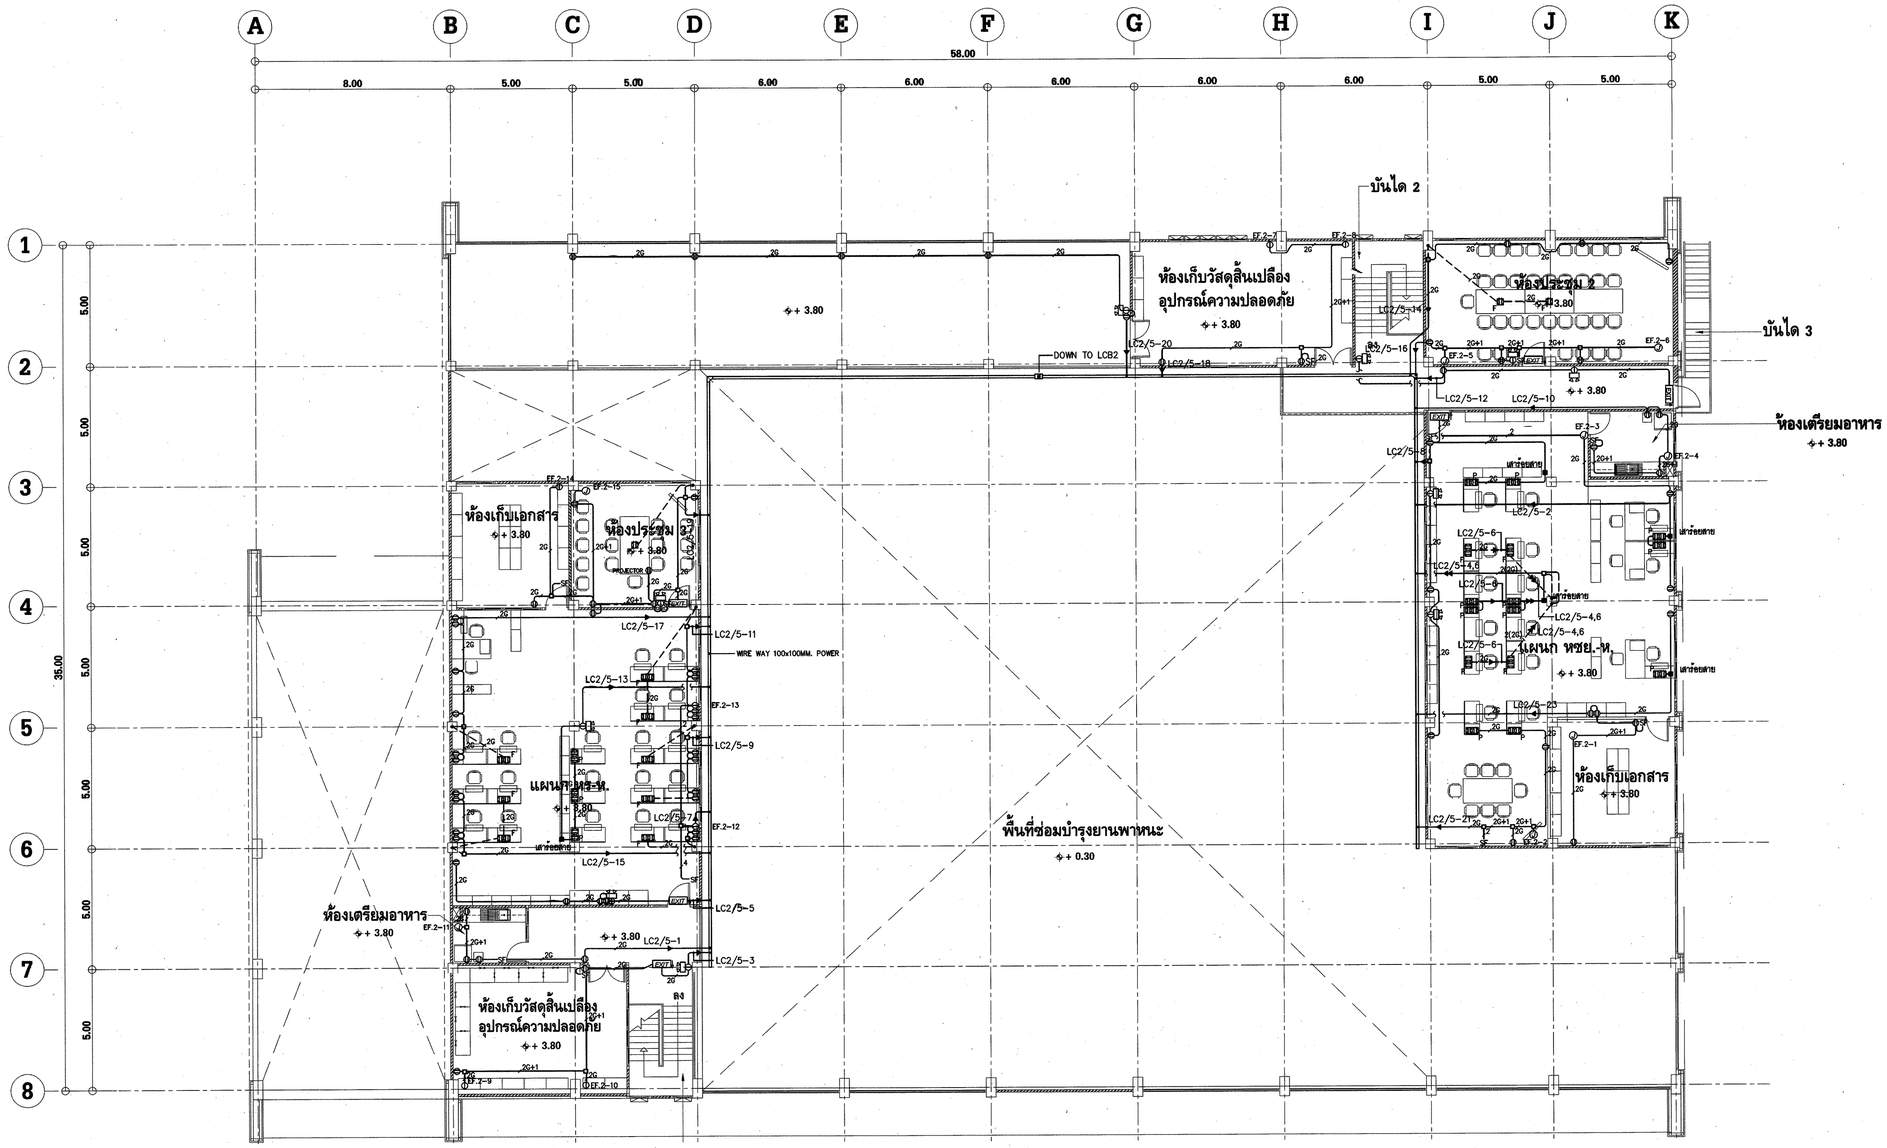

POWER, RECEPTACLE, EMERGENCY LIGHT, EXIT SIGN AND VENTILATING SYSTEM PLAN 2nd FLOOR (อาคารปฏิบัติการ 2)

SCALE 1 : 125

REMARK

2G	2-1x2.5/G1-1x2.5 SQ.mm., IEC01 IN #1/2"EMT.
2G	2-1x2.5/G1-1x2.5 SQ.mm., IEC01 IN #1/2"IMC.
2/G	4-1x2.5/G1-1x2.5 SQ.mm., IEC01 IN #3/4"EMT.
2(2G)	2(2-1x2.5/G1-1x2.5 SQ.mm., IEC01) IN #1/2"EMT.
2(2G)	2(2-1x2.5/G1-1x2.5 SQ.mm., IEC01) IN #1/2"IMC.
3(2G)	3(2-1x2.5/G1-1x2.5 SQ.mm., IEC01) IN #1/2"EMT.
3(2G)	3(2-1x2.5/G1-1x2.5 SQ.mm., IEC01) IN #1/2"IMC.
VCT	4-1x2.5/G1-1x2.5 SQ.mm., VCTG IN #1/2"IMC.
4G	2-1x4/G1-1x2.5 SQ.mm., IEC01 IN #1/2"EMT.
4G+1	3-1x2.5/G1-1x2.5 SQ.mm., IEC01 IN #3/4"EMT.
2(4G)	2(2-1x4/G1-1x2.5 SQ.mm., IEC01) IN #3/4"EMT.
4/G	4-1x4/G1-1x2.5 SQ.mm., IEC01 IN #1/2"EMT.

การไฟฟ้าฝ่ายผลิตแห่งประเทศไทย

ฝ่ายออกแบบและบริหารงานก่อสร้าง

ได้รับการรับรอง ISO 9001:2008

53 หมู่ 2 ถนนเจริญสนิทวงศ์ บางกรวย นนทบุรี 11130 โทร436-1910-3

งานออกแบบ และ เอกสารประกอบแบบฉบับนี้เป็นสมบัติของ ฝ่ายออกแบบและบริหารงานก่อสร้าง การไฟฟ้าฝ่ายผลิตแห่งประเทศไทย ห้ามผู้ใดนำไปใช้งาน ทำซ้ำ หรือ ดัดแปลง โดยไม่ได้รับอนุญาตเป็นลายลักษณ์อักษร จาก การไฟฟ้าฝ่ายผลิตแห่งประเทศไทย

ออกแบบ

สถาปนิก	(นาย อดิศร ศรีสุทรรณ)
สถาปนิกภายใน	(นางสาวศานต์วร เอื้อประเสริฐ)
	(นาย อภิสิทธิ์ ณัฐวรวโรตม์)
วิศวกรโครงสร้าง	(นาย ทรงคุณ วิชินโรจน์เรือ)
	(นาย ภานต์เดช บันเจริญ)
วิศวกรสุขาภิบาล	(นาย วีระ สมโรจน์รัตน์)
วิศวกรไฟฟ้า	(นาย ประทักษ์ ชื่นชุมศรี)
วิศวกรเครื่องกล	(นาย อุกฤษฎ์ จำปาชนม์)

ตรวจสอบ

ผู้ควบคุมงาน กฟผ.	(นาย บุญชัย ผดุงสมบัติการ)
	(นาย ดนุพงษ์ สรรพอุดม)
	(นาย อภิศักดิ์ ร่าพึงกิจ)
	(นาย นนทชัย สกุลรัตน์ไพศาล)
หัวหน้าแผนกบริหารสัญญาก่อสร้างอาคาร	(นาย ศรชัย อภิบาลพลธรรม)

เห็นชอบ

(นาย สาโรจน์ จีนโก้ว)
หัวหน้ากองบริหารงานก่อสร้าง

ผู้รับจ้าง

CAN DO CONSTRUCTION CO.,LTD
222 ถนนเทศบาลรังรักษ์เหนือ แขวงลาดยาว
เขตจตุจักร กรุงเทพมหานคร 10900
TEL. 591-3972 , 591-4906 FAX. 954-3759

เขียนแบบ

(นาย สุรัชพันธ์ ภู่โหม)

ตรวจสอบ

(นาย ทศพร จันทร์สัน)

รับรอง

(นาย สำราญ เจริญวงศ์)
วิศวกรโครงการ

AS-BUILT DRAWING

งานอาคารปฏิบัติการ (อขน.)

แบบแสดง
POWER, RECEPTACLE, EMERGENCY LIGHT, EXIT SIGN AND VENTILATING SYSTEM PLAN 2nd FLOOR (อาคารปฏิบัติการ 2)

อ้างอิงแบบ กฟผ. เลขที่	แบบเลขที่
SNO-WS12-05-EE-29/37	AB-SNO-WS12-04/08-EE-30/40
เลขที่งาน 257112-04 257112-08	จำนวนแผ่น 40