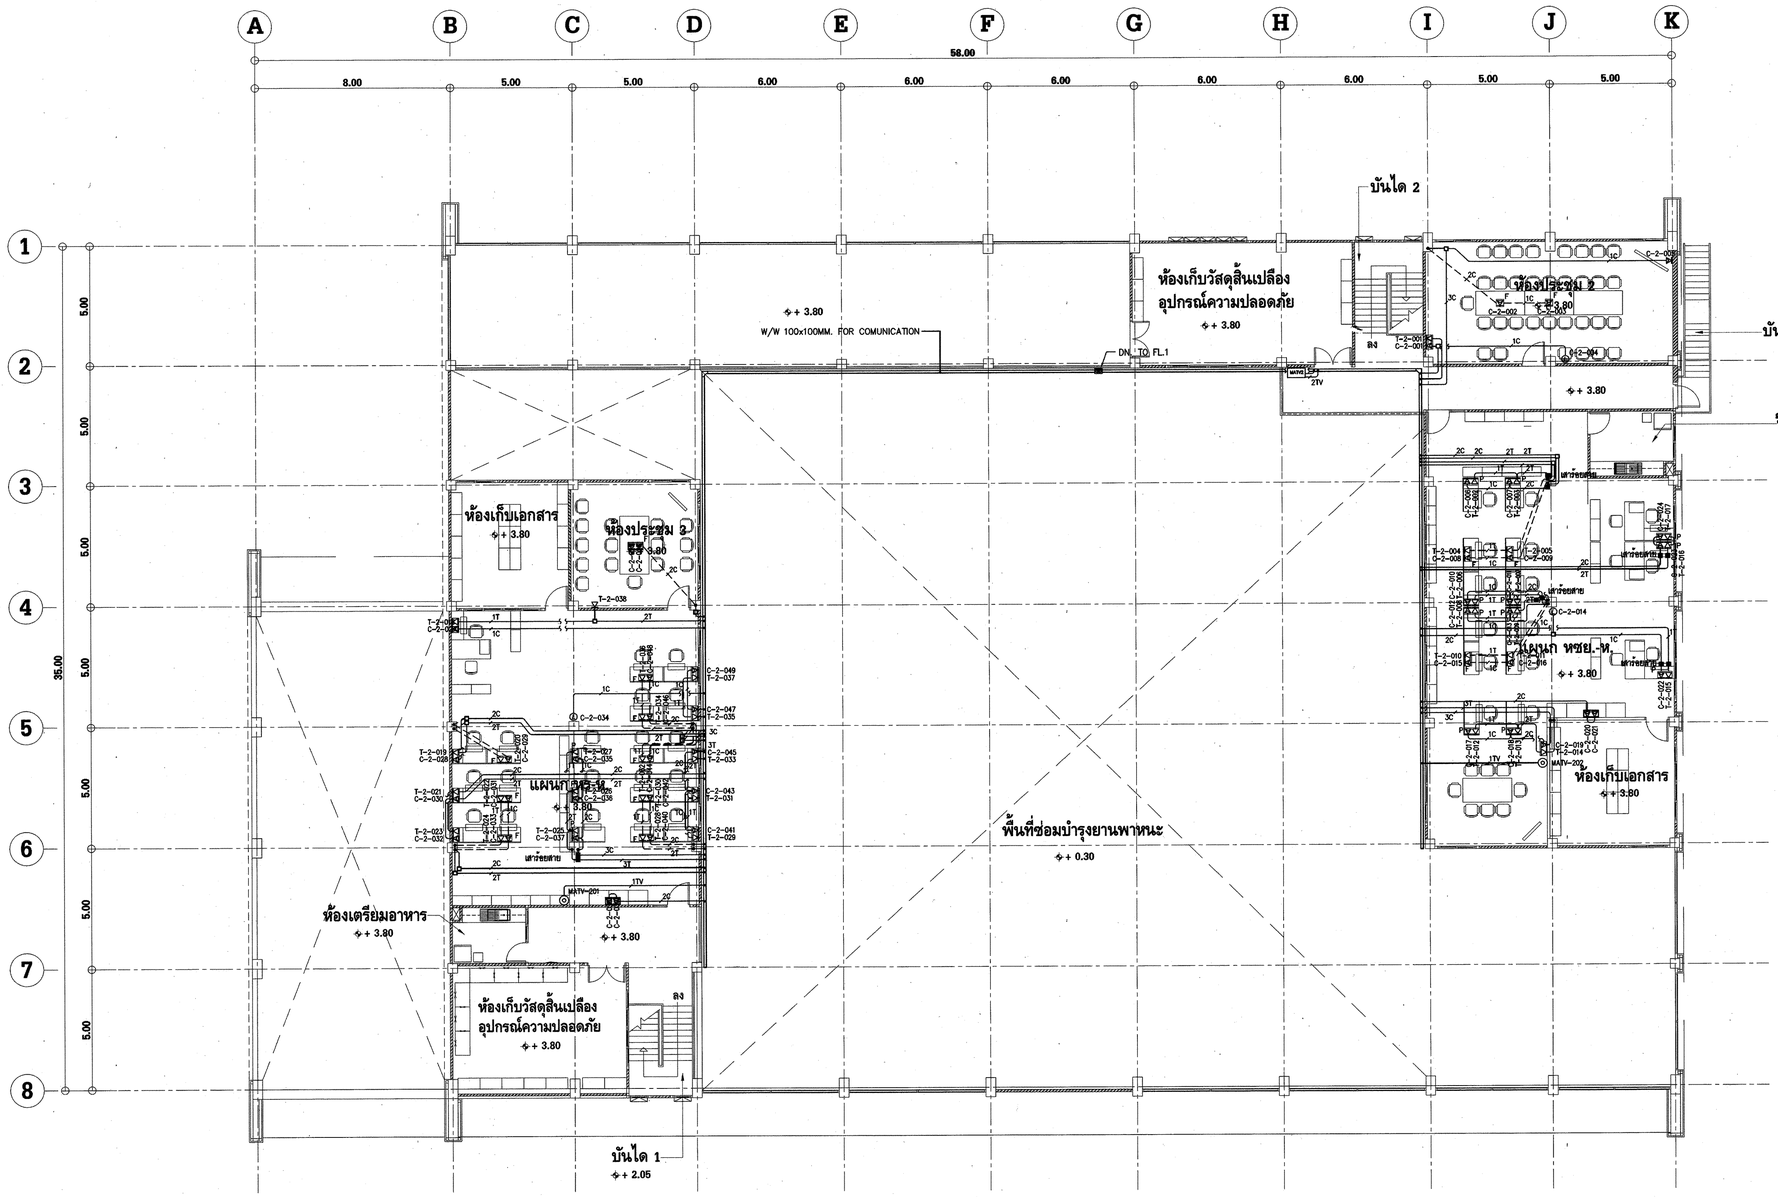


TELEPHONE, MATV AND COMPUTER SYSTEM PLAN 2nd FLOOR (อาคารปฏิบัติการ 2)

SCALE 1 : 125

REMARK

1C	(1)x1/P CAT6 IN ø1/2"EMT.
2C..3C	(2-3)x1/P CAT6 IN ø3/4"EMT.
1T	(1)x1/P CAT6 IN ø1/2"MC.
2T..3T	(2-3)x1/P CAT6 IN ø3/4"MC.

การไฟฟ้าฝ่ายผลิตแห่งประเทศไทย

ฝ่ายออกแบบและบริหารงานก่อสร้าง
ได้รับการรับรอง ISO 9001:2008

53 หมู่ 2 ถนนรัฐมนตรีพวงศ์ บางกรวย นนทบุรี 11130 โทร436-1910-3

งานออกแบบ และ เอกสารประกอบแบบนี้ถือเป็นแบบลิขสิทธิ์ของ ฝ่ายออกแบบและบริหารงานก่อสร้าง การไฟฟ้าฝ่ายผลิตแห่งประเทศไทย ห้ามผู้ใดนำไปใช้งาน ทำซ้ำ หรือ ดัดแปลง โดยไม่ได้รับอนุญาตเป็นลายลักษณ์อักษร จาก การไฟฟ้าฝ่ายผลิตแห่งประเทศไทย

ออกแบบ

สถาปนิก	(นาย อดิศร ศรีสุพรรณ)
สถาปนิกภายใน	(นางสาวศานติวร เอื้อประเสริฐ)
	(นาย อภิสิทธิ์ ณัฐวรวโรตม์)
วิศวกรโครงสร้าง	(นาย ทรงคุณ วิจินโรจน์จรัล)
	(นาย กานต์เดช บันเจริญ)
วิศวกรสุขาภิบาล	(นาย วิชระ สมโรจน์รัตน์)
วิศวกรไฟฟ้า	(นาย ประพัทธ์ ชื่นชุมศรี)
วิศวกรเครื่องกล	(นาย อุกฤษฎ์ จำปาชนม์)

ตรวจสอบ

ผู้ควบคุมงาน กฟผ. (นาย บุญชัย ผดุงสมบัติถาวร)

(นาย ดนุพงษ์ สรรพอุดม)

(นาย อภิศักดิ์ รำพึงกิจ)

(นาย นนทชัย สกุลรัตน์ไพศาล)

หัวหน้าแผนกบริหารสัญญาก่อสร้างอาคาร (นาย ศรชัย อภิบาลพลธรรม)

เห็นชอบ

(นาย สาโรจน์ จันโก้ว)
หัวหน้ากองบริหารงานก่อสร้าง

ผู้รับจ้าง

CAN DO CONSTRUCTION CO.,LTD
222 ถนนเทศบาลรังรักษ์เหนือ แขวงลาดยาว
เขตจตุจักร กรุงเทพมหานคร 10900
TEL. 591-3972 , 591-4906 FAX. 954-3759

เขียนแบบ (นาย อุธีรพันธ์ ภูไพบ)

ตรวจสอบ (นาย ทศพร จันทร์สน)

รับรอง (นาย สำราญ เจริญวงศ์)
วิศวกรโครงการ

AS-BUILT DRAWING

งานอาคารปฏิบัติการ (อชน.)

แบบแสดง
TELEPHONE, MATV AND COMPUTER SYSTEM PLAN 2nd FLOOR (อาคารปฏิบัติการ 2)

อ้างอิงแบบ กฟผ. เลขที่	แบบเลขที่
SNO-WS12-05-EE-31/37	AB-SNO-WS12-04/08-EE-32/40
เลขที่งาน 257112-04 257112-08	จำนวนแผ่น 40