แบบเลขที่ | AB-SNO-WS12-$^{04}_{08}$-EE-33/40 | แก้ไขครั้งที่

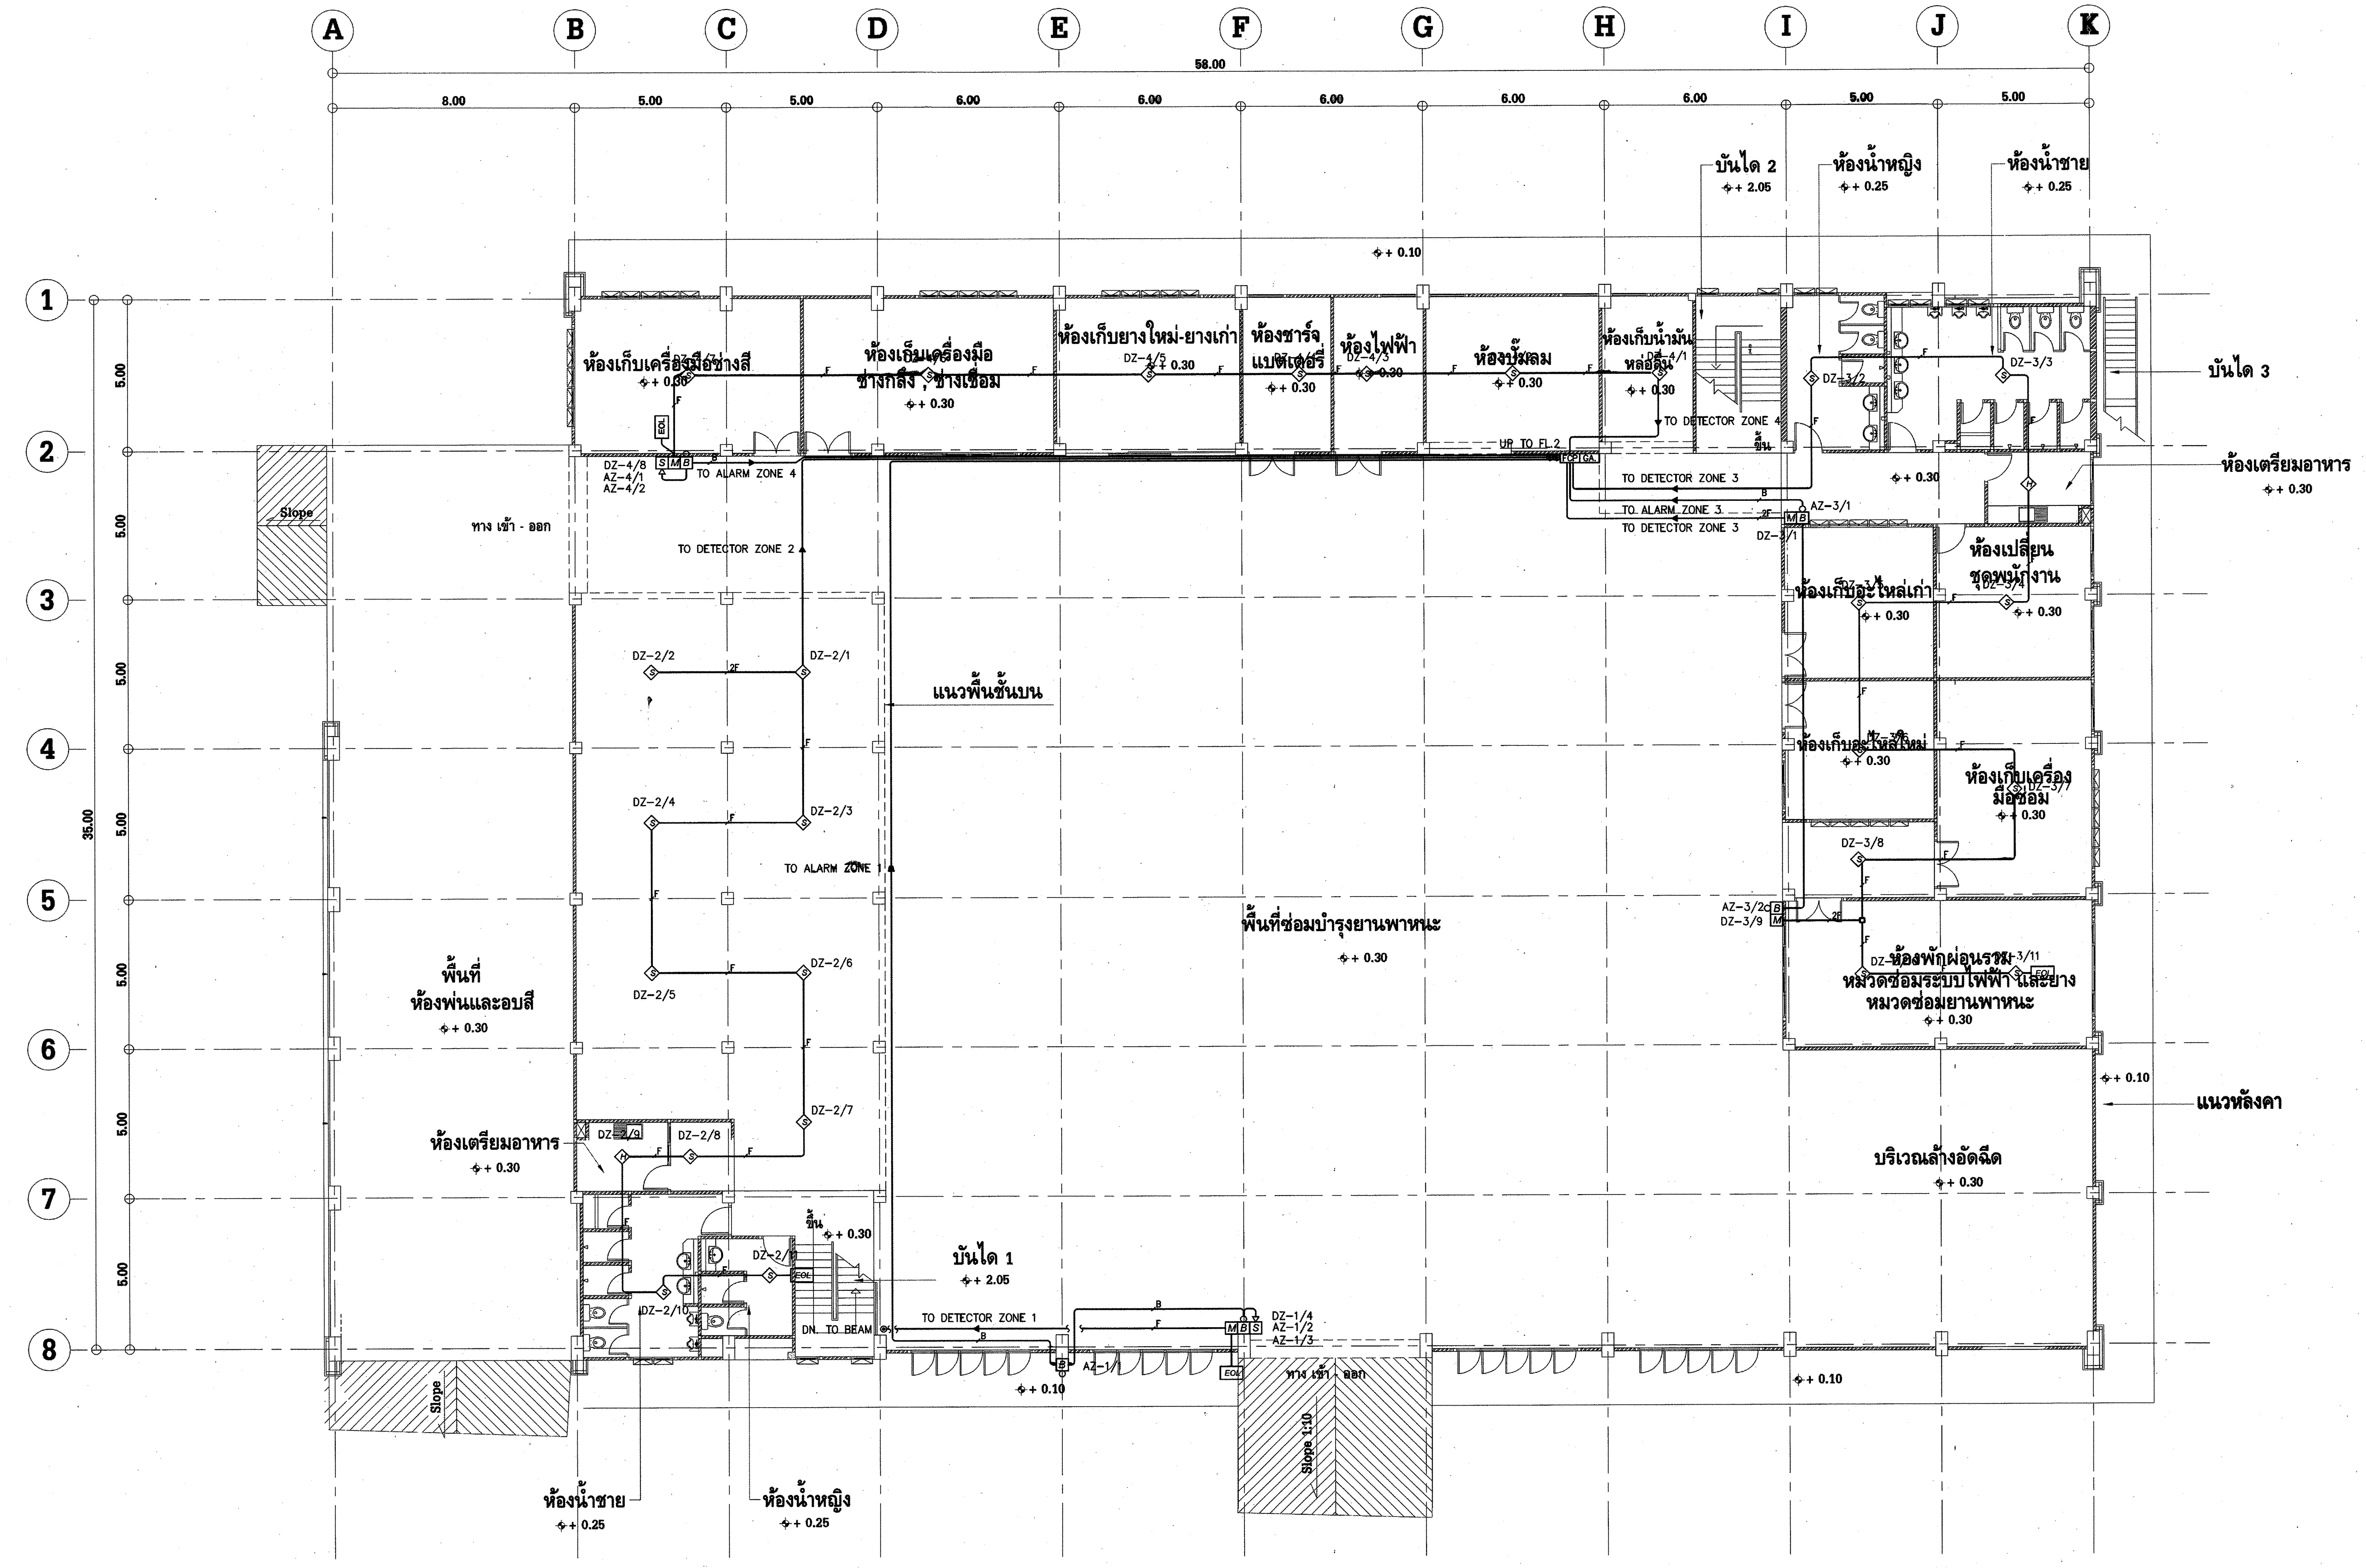

*FIRE ALARM SYSTEM PLAN 1st FLOOR (อาคารปฏิบัติการ 2)*

*SCALE 1 : 125*

**REMARK**

| | |
|---|---|
| 1F | 2-1x2.5 SQ.mm. IEC01 (DETECTOR CCT) IN ø 1/2 EMT. |
| 2F | 2(2-1x2.5 SQ.mm. IEC01 (DETECTOR CCT)) IN ø 1/2 EMT. |
| 1B | 2-1x2.5 SQ.mm. FRC. (ALARM BELL CCT) IN ø 3/4 EMT. |

กฟผ

# การไฟฟ้าฝ่ายผลิตแห่งประเทศไทย

**ฝ่ายออกแบบและบริหารงานก่อสร้าง**

**ได้รับการรับรอง ISO 9001:2008**

53 หมู่ 2 ถนนจรัญสนิทวงศ์ บางกรวย นนทบุรี 11130 โทร436-1910-3

งานออกแบบ และ เอกสารประกอบแบบถือเป็นสมบัติของ ฝ่ายออกแบบและบริหารงานก่อสร้าง การไฟฟ้าฝ่ายผลิตแห่งประเทศไทย ห้ามผู้ใดนำไปใช้งาน ทำซ้ำ หรือ ดัดแปลง โดยไม่ได้รับอนุญาตเป็นลายลักษณ์อักษร จาก การไฟฟ้าฝ่ายผลิตแห่งประเทศไทย

ออกแบบ

| | |
|---|---|
| สถาปนิก | ( นาย อดิศร ศรีสุพรรณ ) |
| สถาปนิกภายใน | ( นางสาวศานติวร เอื้อประเสริฐ ) |
| | ( นาย อภิสิทธิ์ ณัฐวรวโรตม์ ) |
| วิศวกรโครงสร้าง | ( นาย ทรงคุณ วิชินโรจน์จรัล ) |
| | ( นาย กานต์เดช ปั่นเจริญ ) |
| วิศวกรสุขาภิบาล | ( นาย วัชระ สมโรจน์รัตน์ ) |
| วิศวกรไฟฟ้า | ( นาย ประพัทธ์ ชื่นชุมศรี ) |
| วิศวกรเครื่องกล | ( นาย อุกฤษฏ์ จำปาชนม์ ) |

ตรวจสอบ

ผู้ควบคุมงาน กฟผ.
( นาย บุญชัย ผดุงสมบัติถาวร )
( นาย ดนุพงษ์ สรรพอุดม )
( นาย อภิศักดิ์ รำพึงจิต )
( นาย นนทชัย สกุลรัศมีไพศาล )

หัวหน้าแผนกบริหารสัญญาก่อสร้างอาคาร
( นาย ศรชัย อภิบาลพลธรรม )

เห็นชอบ

( นาย สาโรจน์ จีนโก๊ว )
หัวหน้ากองบริหารงานก่อสร้าง

## ผู้รับจ้าง

*CAN DO CONSTRUCTION CO.,LTD*
222 ถนนเทศบาลรังรักษ์เหนือ แขวงลาดยาว
เขตจตุจักร กรุงเทพมหานคร 10900
TEL. 591-3972 , 591-4906 FAX. 954-3759

เขียนแบบ
( นาย สุธีรพันธ์ ภู่ไหม )

ตรวจสอบ
( นาย ทศพร จันทร์สน )

รับรอง
( นาย สำราญ เจริญวงศ์ )
วิศวกรโครงการ

# AS-BUILT DRAWING

## งานอาคารปฏิบัติการ (อขน.)

แบบแสดง
**FIRE ALARM SYSTEM PLAN 1st FLOOR**
**(อาคารปฏิบัติการ 2)**

| | |
|---|---|
| อ้างอิงแบบ กฟผ. เลขที่<br>SNO-WS12-05-EE-32/37 | แบบเลขที่<br>AB-SNO-WS12-$^{04}_{08}$-EE-33/40 |
| เลขที่งาน<br>257112-04<br>257112-08 | จำนวนแผ่น<br>40 |