แบบเลขที่ AB-SNO-WS12-04/08-EE-35/40 แก้ไขครั้งที่

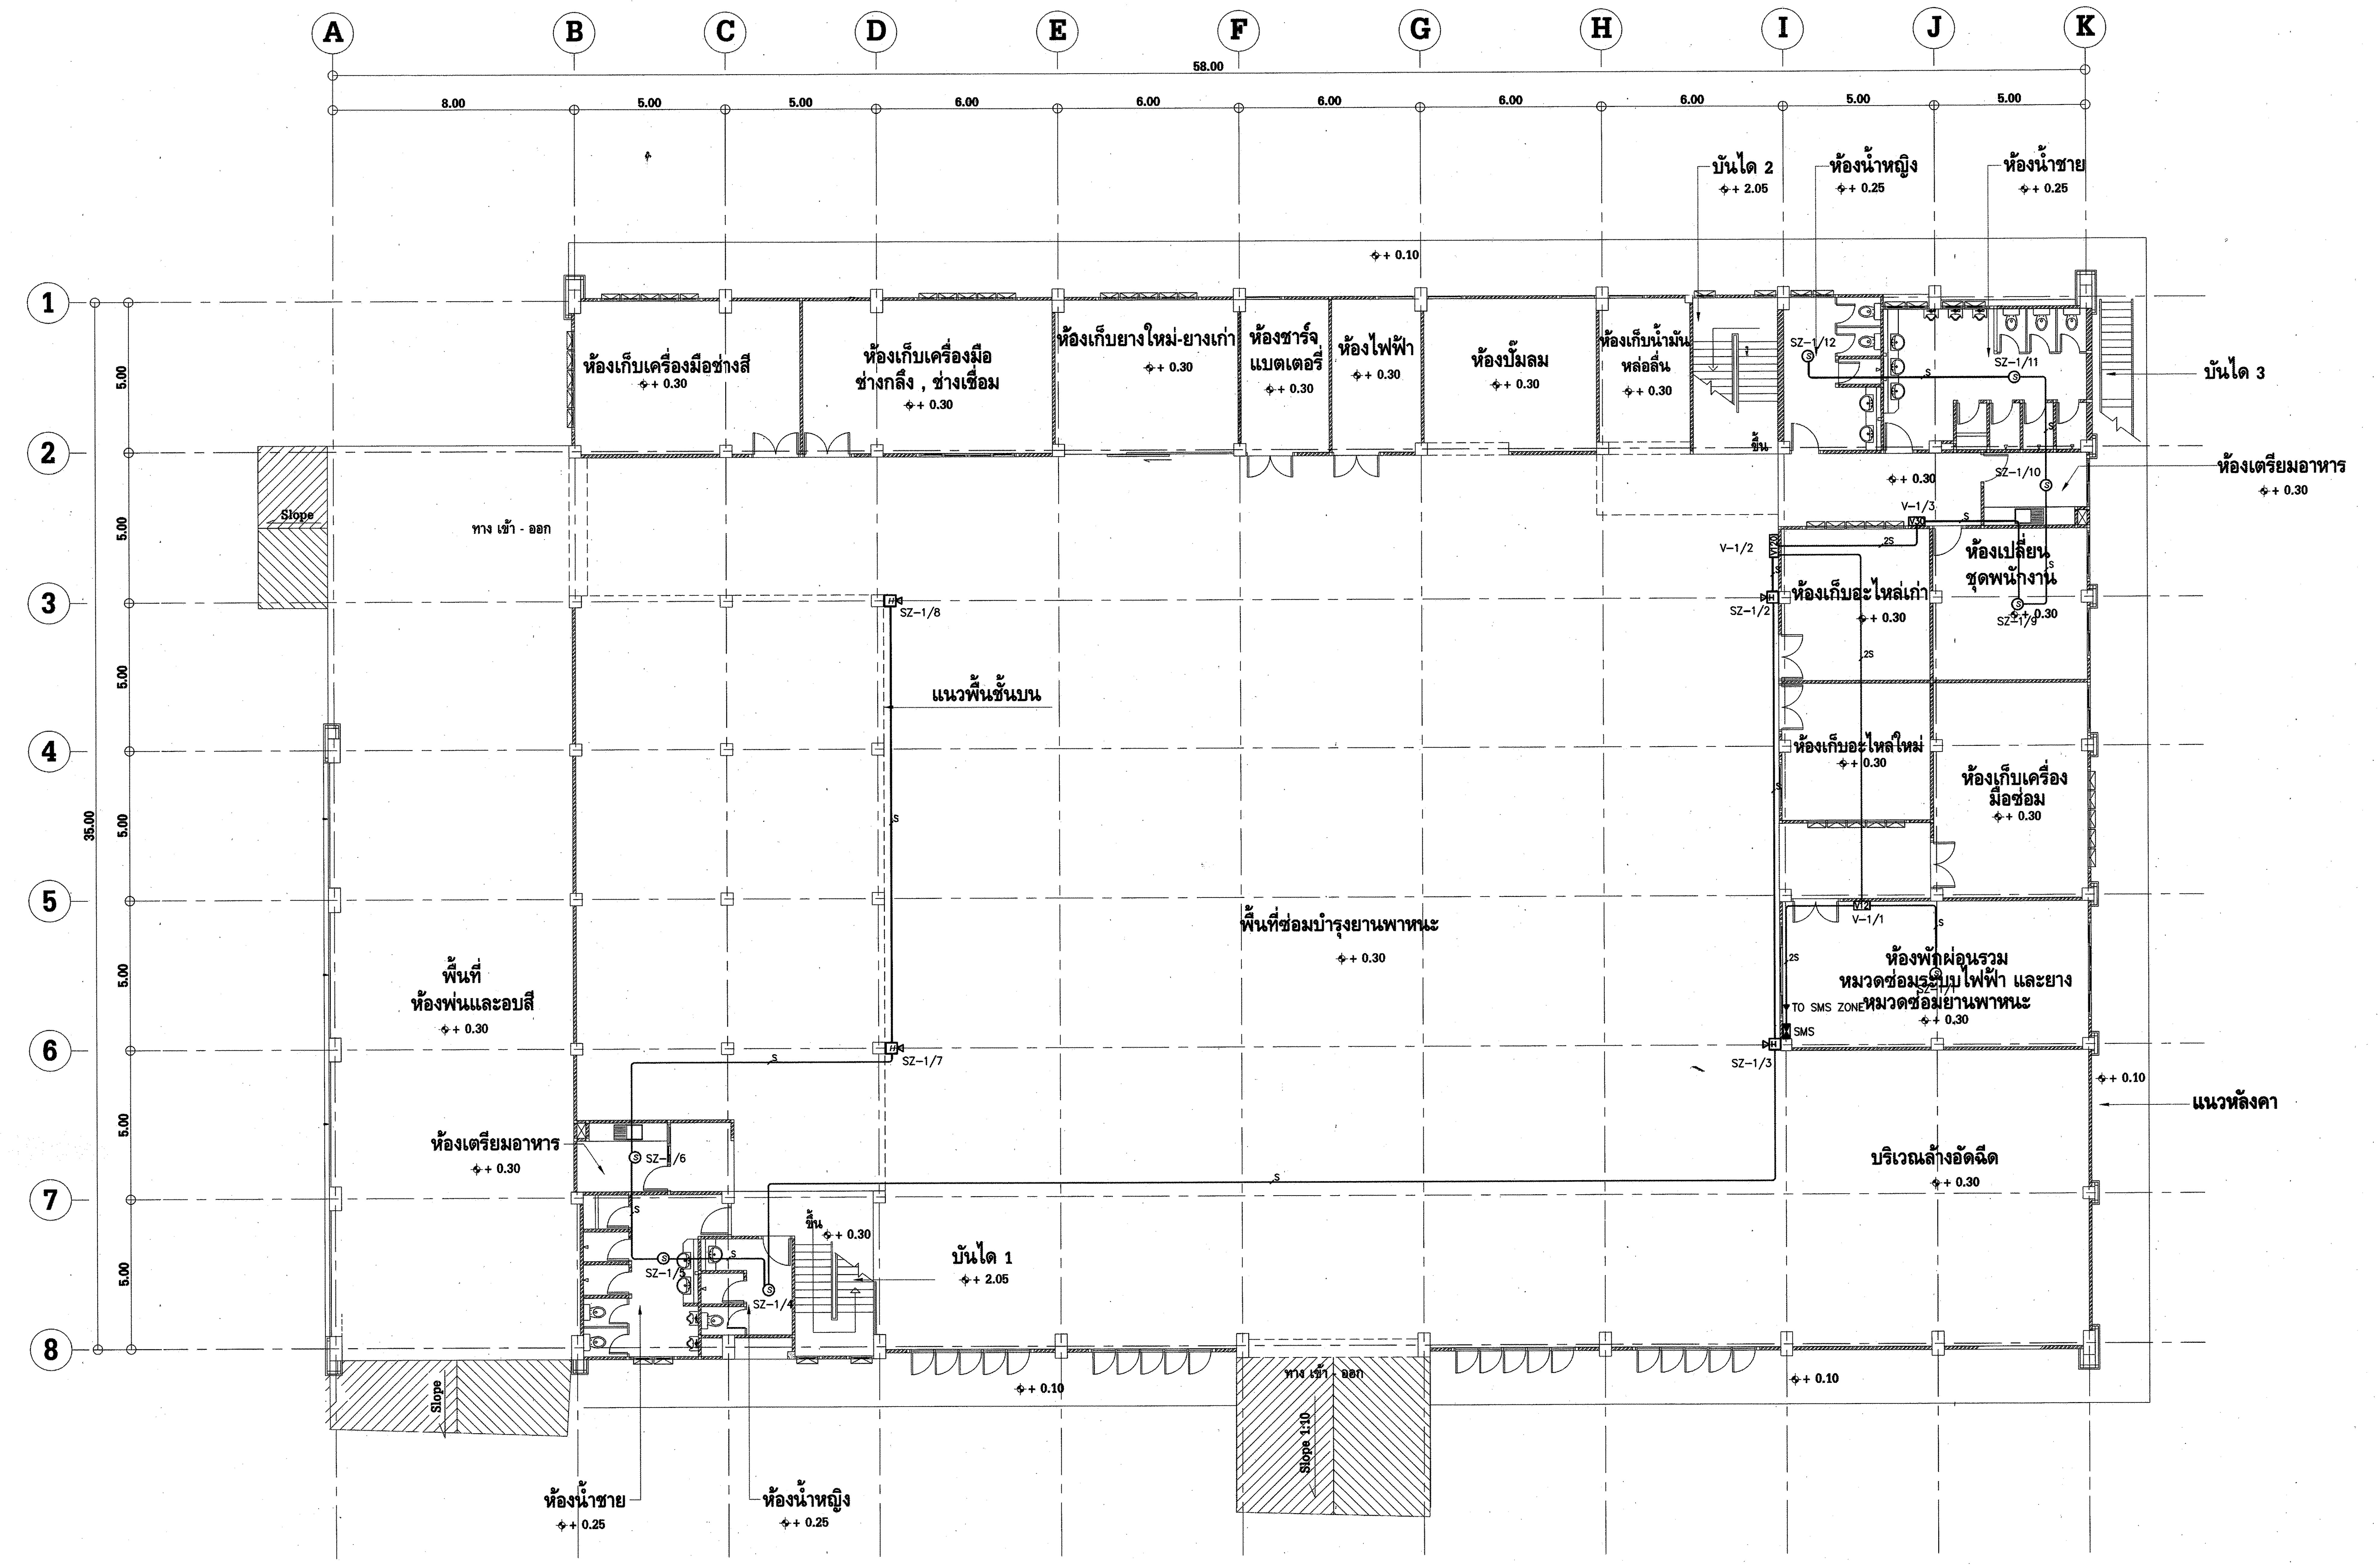
A
B
C
D
E
F
G
H
I
J
K
58.00
8.00
5.00
5.00
6.00
6.00
6.00
6.00
6.00
5.00
5.00
1
2
3
4
5
6
7
8
35.00
5.00
บันได 2
+ 2.05
ห้องน้ำหญิง
+ 0.25
ห้องน้ำชาย
+ 0.25
+ 0.10
ห้องเก็บเครื่องมือช่างสี
+ 0.30
ห้องเก็บเครื่องมือ ช่างกลึง , ช่างเชื่อม
+ 0.30
ห้องเก็บยางใหม่-ยางเก่า
+ 0.30
ห้องชาร์จ แบตเตอรี่
+ 0.30
ห้องไฟฟ้า
+ 0.30
ห้องปั๊มลม
+ 0.30
ห้องเก็บน้ำมัน หล่อลื่น
+ 0.30
SZ-1/12
SZ-1/11
บันได 3
ขึ้น
+ 0.30
SZ-1/10
ห้องเตรียมอาหาร
+ 0.30
V-1/3
V-1/2
Slope
ทาง เข้า - ออก
ห้องเปลี่ยน ชุดพนักงาน
SZ-1/9
SZ-1/8
ห้องเก็บอะไหล่เก่า
+ 0.30
SZ-1/2
2S
แนวพื้นชั้นบน
ห้องเก็บอะไหล่ใหม่
+ 0.30
ห้องเก็บเครื่อง มือซ่อม
+ 0.30
S
V-1/1
พื้นที่ซ่อมบำรุงยานพาหนะ
+ 0.30
ห้องพักผ่อนรวม หมวดซ่อมระบบไฟฟ้า และยาง หมวดซ่อมยานพาหนะ
SZ-1/1
TO SMS ZONE
SMS
+ 0.30
พื้นที่ ห้องพ่นและอบสี
+ 0.30
SZ-1/7
SZ-1/3
+ 0.10
แนวหลังคา
ห้องเตรียมอาหาร
+ 0.30
SZ-1/6
บริเวณล้างอัดฉีด
+ 0.30
ขึ้น
+ 0.30
SZ-1/5
SZ-1/4
บันได 1
+ 2.05
Slope
+ 0.10
ทาง เข้า - ออก
Slope 1:10
+ 0.10
ห้องน้ำชาย
+ 0.25
ห้องน้ำหญิง
+ 0.25

SOUND PUBLIC ADDRESS SYSTEM PLAN 1st FLOOR (อาคารปฏิบัติการ 2)

SCALE *1 : 125*

REMARK

RG11	1-1xRG11 IN ø 1/2 IMC.
TV	1-1xRG6 IN ø 1/2 EMT.
2TV	2-1xRG6 IN ø 3/4 EMT.
C	1-1xUTP CAT6 IN ø 1/2 EMT.
2C	2-1xUTP CAT6 IN ø 3/4 EMT.
3C	3-1xUTP CAT6 IN ø 3/4 EMT.
S	2-1x1.5 IEC01 IN ø 1/2 EMT.
2S	2(2-1x1.5 IEC01) IN ø 1/2 EMT.

กฟผ

การไฟฟ้าฝ่ายผลิตแห่งประเทศไทย

ฝ่ายออกแบบและบริหารงานก่อสร้าง

ได้รับการรับรอง ISO 9001:2008

53 หมู่ 2 ถนนจรัญสนิทวงศ์ บางกรวย นนทบุรี 11130 โทร436-1910-3

งานออกแบบ และ เอกสารประกอบแบบถือเป็นสมบัติของ ฝ่ายออกแบบและบริหารงานก่อสร้าง การไฟฟ้าฝ่ายผลิตแห่งประเทศไทย ห้ามผู้ใดนำไปใช้งาน ทำซ้ำ หรือ ดัดแปลง โดยไม่ได้รับอนุญาตเป็นลายลักษณ์อักษร จาก การไฟฟ้าฝ่ายผลิตแห่งประเทศไทย

ออกแบบ

สถาปนิก	(นาย อดิศร ศรีสุพรรณ)
สถาปนิกภายใน	(นางสาวศานติวร เอื้อประเสริฐ)
	(นาย อภิสิทธิ์ ณัฐวรวโรดม์)
วิศวกรโครงสร้าง	(นาย ทรงคุณ วิชินโรจน์จรัล)
	(นาย กานต์เดช ปั่นเจริญ)
วิศวกรสุขาภิบาล	(นาย วัชระ สมโรจน์รัตน์)
วิศวกรไฟฟ้า	(นาย ประพัทธ์ ชื่นชุมศรี)
วิศวกรเครื่องกล	(นาย อุกฤษฎ์ จำปาชนม์)

ตรวจสอบ

ผู้ควบคุมงาน กฟผ.

บุญชัย ผดุงสมบัติถาวร

(นาย บุญชัย ผดุงสมบัติถาวร)

(นาย ดนุพงษ์ สรรพอุดม)

(นาย อภิศักดิ์ รำพึงจิต)

(นาย นนทชัย สกุลรัศมีไพศาล)

หัวหน้าแผนกบริหารสัญญาก่อสร้างอาคาร

(นาย ศรชัย อภิบาลพลธรรม)

เห็นชอบ

(นาย สาโรจน์ จีนโก๊ว)

หัวหน้ากองบริหารงานก่อสร้าง

ผู้รับจ้าง

CAN DO CONSTRUCTION CO.,LTD

222 ถนนเทศบาลรังรักษ์เหนือ แขวงลาดยาว

เขตจตุจักร กรุงเทพมหานคร 10900

TEL. 591-3972 , 591-4906 FAX. 954-3759

เขียนแบบ

(นาย สุธีรพันธ์ ภู่ไหม)

ตรวจสอบ

(นาย ทศพร จันทร์สม)

รับรอง

(นาย สำราญ เจริญวงศ์)

วิศวกรโครงการ

AS-BUILT DRAWING

งานอาคารปฏิบัติการ (อขน.)

แบบแสดง

SOUND PUBLIC ADDRESS SYSTEM PLAN

1st FLOOR (อาคารปฏิบัติการ 2)

อ้างอิงแบบ กฟผ. เลขที่ SNO-WS12-05-EE-34/37	แบบเลขที่ AB-SNO-WS12-04/08-EE-35/40
เลขที่งาน 257112-04 257112-08	จำนวนแผ่น 40