แบบเลขที่ | AB-SNO-WS12-$^{08}_{04}$-EE-36/40 | แก้ไขครั้งที่

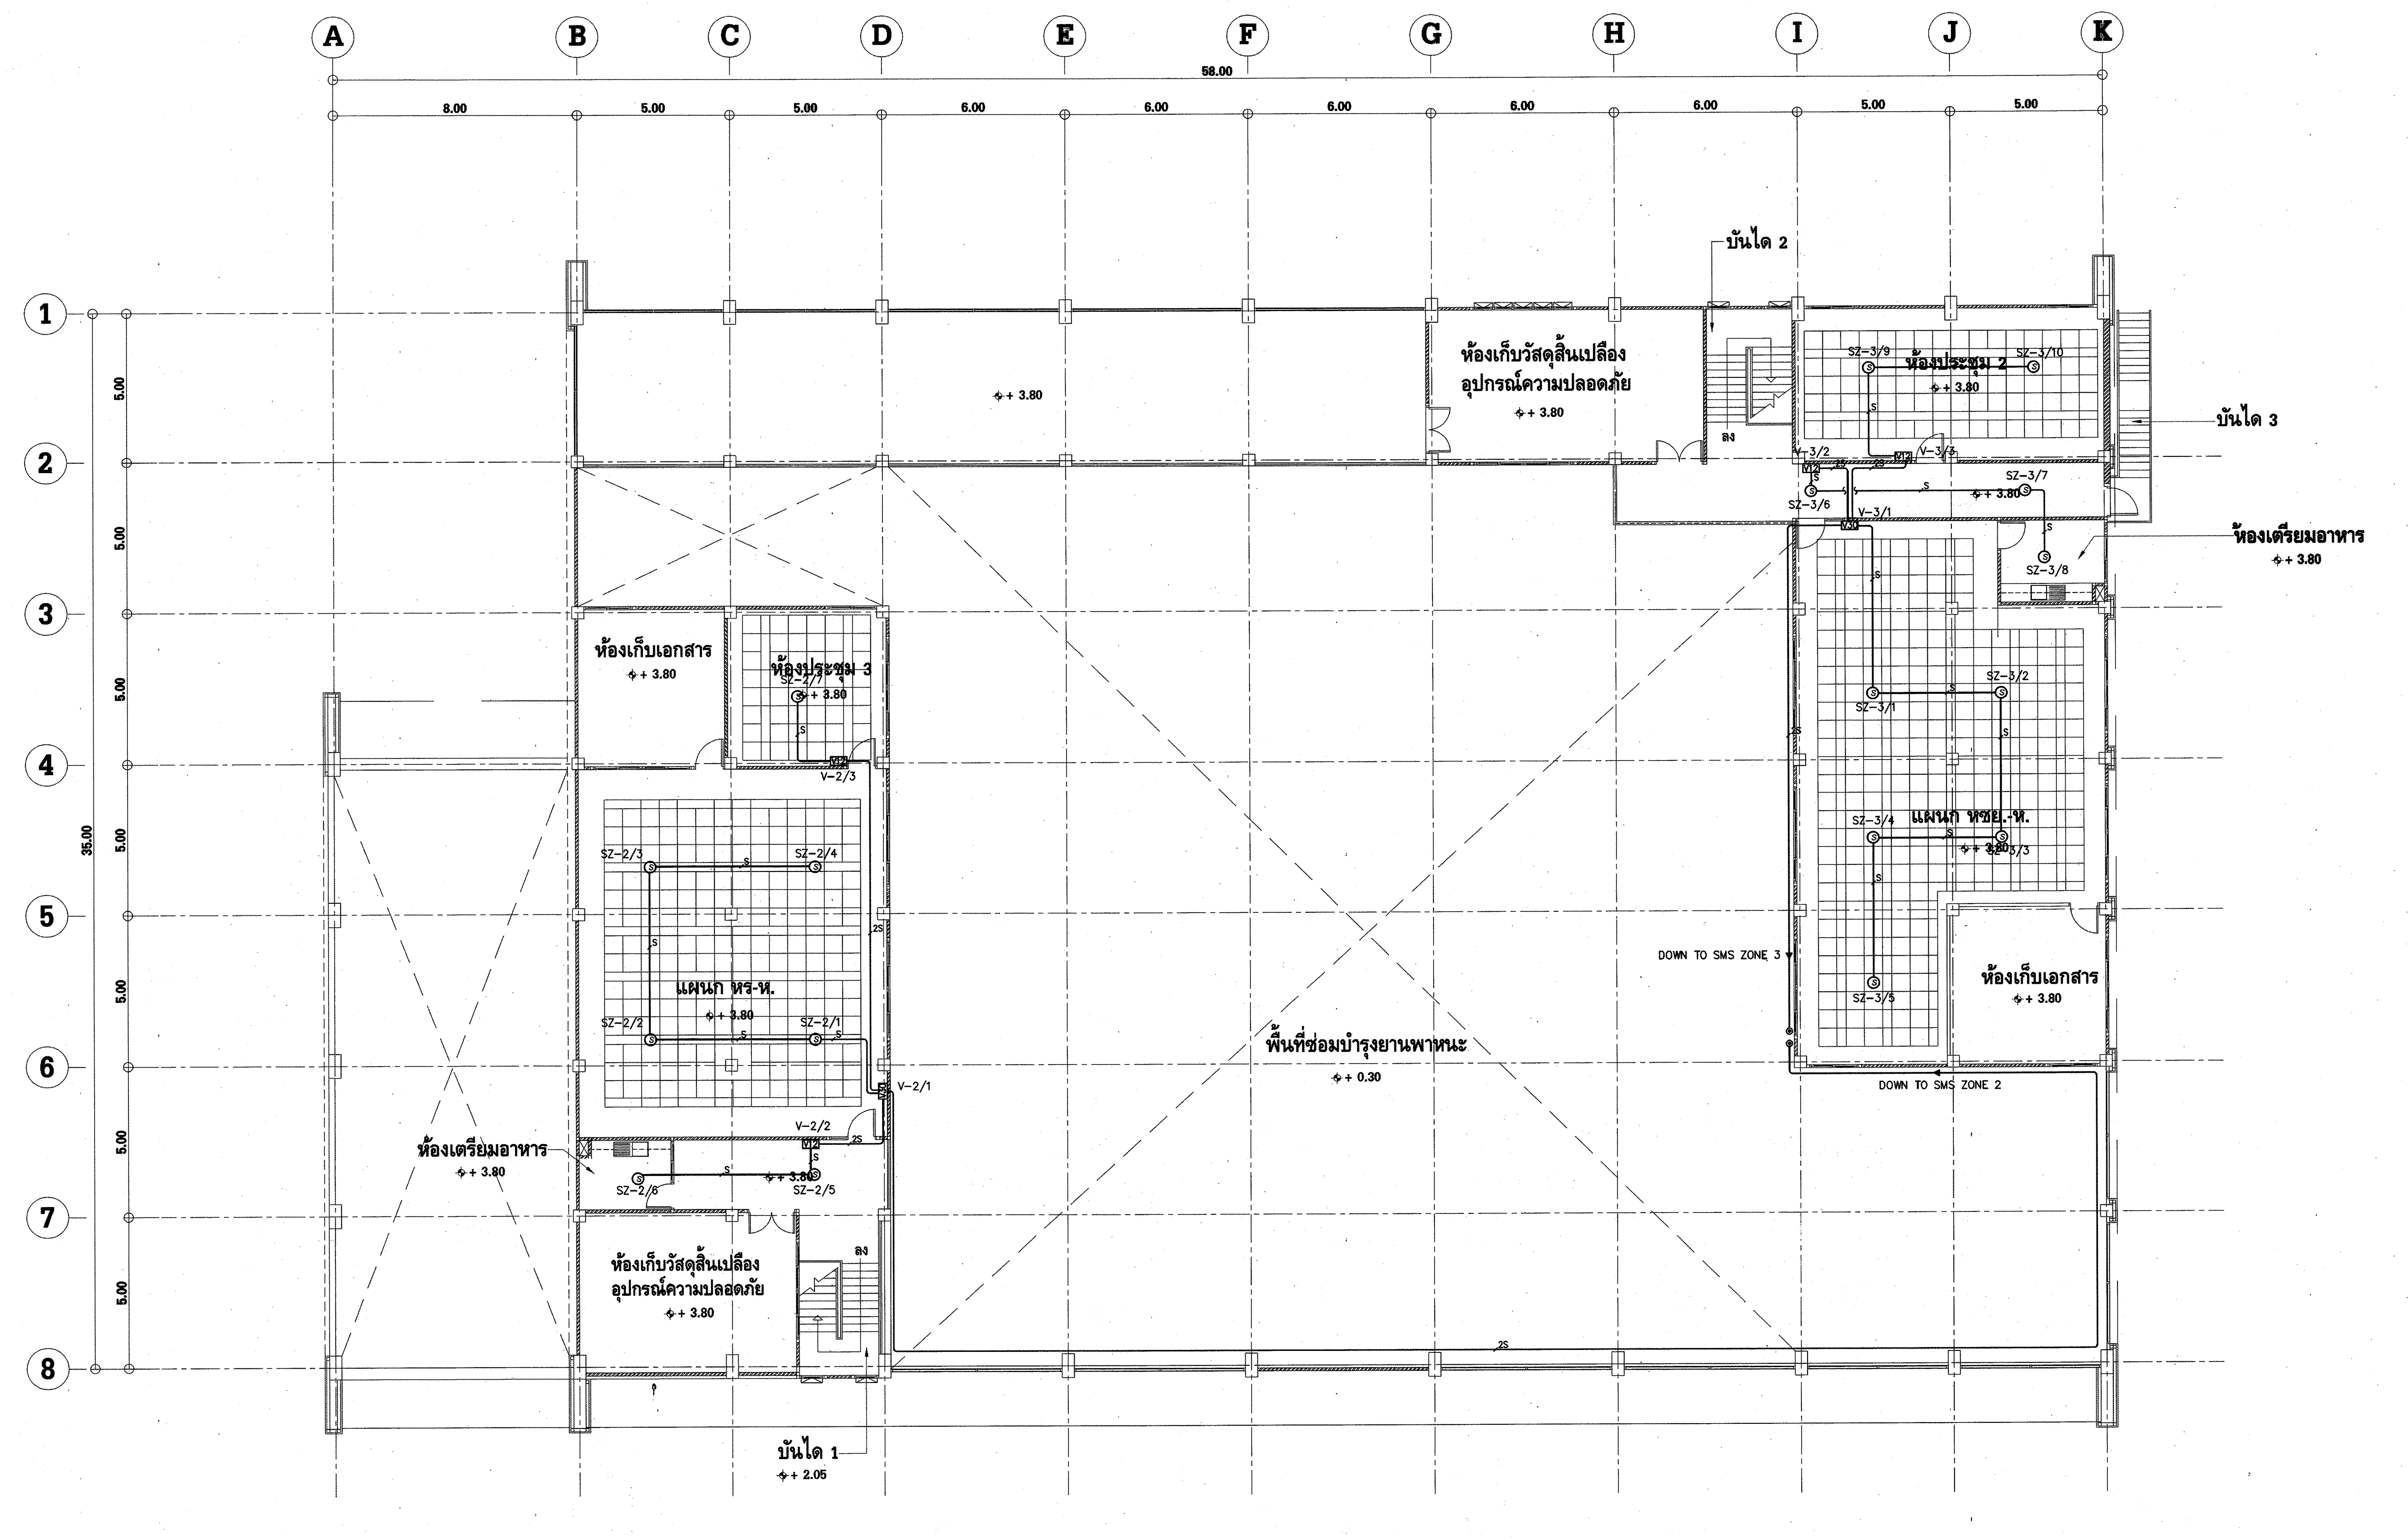
A
B
C
D
E
F
G
H
I
J
K
58.00
8.00
5.00
5.00
6.00
6.00
6.00
6.00
6.00
5.00
5.00
1
2
3
4
5
6
7
8
35.00
5.00
ห้องเก็บวัสดุสิ้นเปลือง
อุปกรณ์ความปลอดภัย
+ 3.80
บันได 2
ลง
ห้องประชุม 2
+ 3.80
SZ-3/9
SZ-3/10
บันได 3
V-3/2
V-3/3
V-3/1
SZ-3/6
SZ-3/7
SZ-3/8
ห้องเตรียมอาหาร
+ 3.80
SZ-3/1
SZ-3/2
SZ-3/3
SZ-3/4
SZ-3/5
แผนก หชย.-ห.
ห้องเก็บเอกสาร
+ 3.80
DOWN TO SMS ZONE 3
DOWN TO SMS ZONE 2
พื้นที่ซ่อมบำรุงยานพาหนะ
+ 0.30
ห้องเก็บเอกสาร
+ 3.80
ห้องประชุม 3
SZ-2/7
+ 3.80
V-2/3
SZ-2/3
SZ-2/4
แผนก หร-ห.
+ 3.80
SZ-2/2
SZ-2/1
V-2/1
V-2/2
ห้องเตรียมอาหาร
+ 3.80
SZ-2/6
SZ-2/5
ห้องเก็บวัสดุสิ้นเปลือง
อุปกรณ์ความปลอดภัย
+ 3.80
ลง
บันได 1
+ 2.05
S
2S

## SOUND PUBLIC ADDRESS SYSTEM PLAN 2nd FLOOR (อาคารปฏิบัติการ 2)

SCALE 1 : 125

**REMARK**

| | |
|---|---|
| RG11 | 1-1xRG11 IN ø 1/2 IMC. |
| TV | 1-1xRG6 IN ø 1/2 EMT. |
| 2TV | 2-1xRG6 IN ø 3/4 EMT. |
| C | 1-1xUTP CAT6 IN ø 1/2 EMT. |
| 2C | 2-1xUTP CAT6 IN ø 3/4 EMT. |
| 3C | 3-1xUTP CAT6 IN ø 3/4 EMT. |
| S | 2-1x1.5 IEC01 IN ø 1/2 EMT. |
| 2S | 2(2-1x1.5 IEC01) IN ø 1/2 EMT. |

กฟผ

# การไฟฟ้าฝ่ายผลิตแห่งประเทศไทย
ฝ่ายออกแบบและบริหารงานก่อสร้าง
ได้รับการรับรอง ISO 9001:2008

53 หมู่ 2 ถนนจรัญสนิทวงศ์ บางกรวย นนทบุรี 11130 โทร436-1910-3

งานออกแบบ และ เอกสารประกอบแบบถือเป็นสมบัติของ ฝ่ายออกแบบและบริหารงานก่อสร้าง การไฟฟ้าฝ่ายผลิตแห่งประเทศไทย ห้ามผู้ใดนำไปใช้งาน ทำซ้ำ หรือ ดัดแปลง โดยไม่ได้รับอนุญาตเป็นลายลักษณ์อักษร จาก การไฟฟ้าฝ่ายผลิตแห่งประเทศไทย

ออกแบบ

| | |
|---|---|
| สถาปนิก | ( นาย อดิศร ศรีสุพรรณ ) |
| สถาปนิกภายใน | ( นางสาวศานติวร เอื้อประเสริฐ ) |
| | ( นาย อภิสิทธิ์ ณัฐวรวโรตม์ ) |
| วิศวกรโครงสร้าง | ( นาย ทรงคุณ วิชินโรจน์จรัส ) |
| | ( นาย กานต์เดช ปั่นเจริญ ) |
| วิศวกรสุขาภิบาล | ( นาย วัชระ สมโรจน์รัตน์ ) |
| วิศวกรไฟฟ้า | ( นาย ประพัทธ์ ชื่นชุมศรี ) |
| วิศวกรเครื่องกล | ( นาย อุกฤษฎ์ จำปาชนม์ ) |

ตรวจสอบ

ผู้ควบคุมงาน กฟผ.
บุญชัย ผดุงสมบัติถาวร
( นาย บุญชัย ผดุงสมบัติถาวร )
( นาย ดนุพงษ์ สรรพอุดม )
( นาย อภิศักดิ์ รำพึงจิต )
( นาย นนทชัย สกุลรัศมีไพศาล )

หัวหน้าแผนกบริหารสัญญาก่อสร้างอาคาร
( นาย ศรชัย อภิบาลพลธรรม )

เห็นชอบ

( นาย สาโรจน์ จีนโก๊ว )
หัวหน้ากองบริหารงานก่อสร้าง

## ผู้รับจ้าง

CAN DO CONSTRUCTION CO.,LTD
222 ถนนเทศบาลรังรักษ์เหนือ แขวงลาดยาว
เขตจตุจักร กรุงเทพมหานคร 10900
TEL. 591-3972 , 591-4906 FAX. 954-3759

เขียนแบบ
( นาย สุธีรพันธ์ ภูไหม )

ตรวจสอบ
( นาย ทศพร จันทร์สน )

รับรอง
( นาย สำราญ เจริญวงศ์ )
วิศวกรโครงการ

# AS-BUILT DRAWING

## งานอาคารปฏิบัติการ (อขน.)

แบบแสดง
SOUND PUBLIC ADDRESS SYSTEM PLAN
2nd FLOOR (อาคารปฏิบัติการ 2)

| | |
|---|---|
| อ้างอิงแบบ กฟผ. เลขที่<br>SNO-WS12-05-EE-35/37 | แบบเลขที่<br>AB-SNO-WS12-$^{04}_{08}$-EE-36/40 |
| เลขที่งาน<br>257112-04<br>257112-08 | จำนวนแผ่น<br>40 |