

แผ่นที่	แผ่นเขียน	AB-SNO-WS12-04/08-EE-37/40

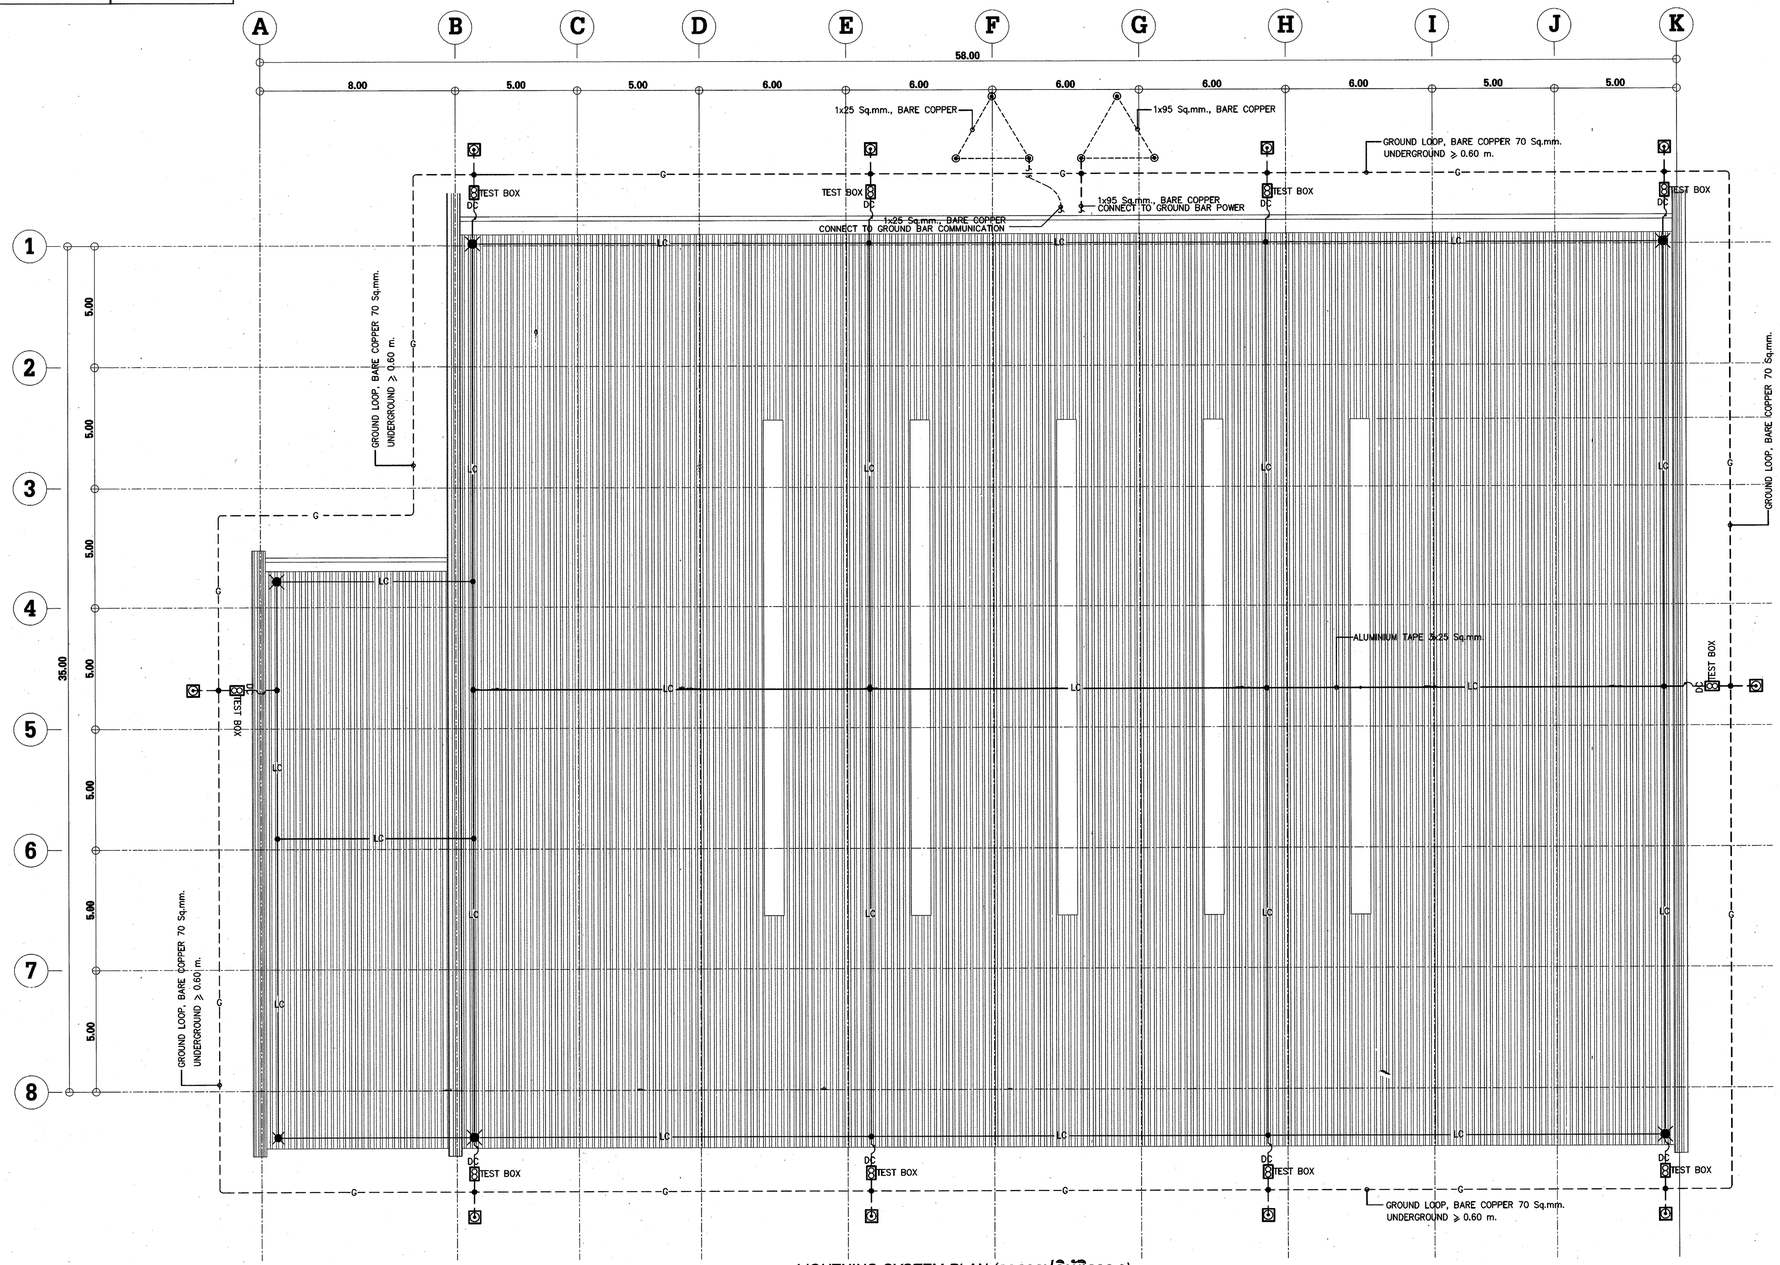


LIGHTNING SYSTEM PLAN (อาคารปฏิบัติการ 2)

SCALE *1 : 125*

LEGEND	
SYMBOL	DESCRIPTION
⊕	COPPER GROUND ROD ø 5/8" 10' LONG
⊡	EARTH PIT (SEE DETAIL)
✱	ALUMINUM AIR TERMINAL MULTIPOINT ขนาด DIA. ø 20 mm. HEIGHT 1.00 m
DC	DOWN CONDUCTOR ALUMINUM TAPE 3x25 mm. ติดตั้งยึดติดกับเสาโครงสร้าง ยึดด้วยแคลมปักทุกระยะ 1.0 m.
⊕	LIGHTNING TEST BOX WITH ALUMINUM – COPPER CONNECTION ติดตั้งยึดติดกับเสาโครงสร้างสูงจากพื้น 1.50 m.
—G—	GROUNDING CONDUCTOR 70 Sq.mm. BARE COPPER RUN CONCEALED IN WALL, FLOOR, SLAB OR BURRIED UNDERGROUND
—LC—	LIGHTNING ALUMINUM TAPE 3x25 mm. ติดตั้งยกสูงจากพื้นประมาณ 0.1 m. ตัดฐานรับแนวนอนยึดด้วยแคลมปักทุกระยะ 1.00 m. (ใช้ผู้รับจ้างเสนอ SHOP วิธีการติดตั้งให้ผู้ออกแบบพิจารณาก่อนการติดตั้ง)
—DC—	DOWN CONDUCTOR ALUMINUM TAPE 3x25 mm.
—┼—	CONDUCTOR BONDING BY THERMO WELD

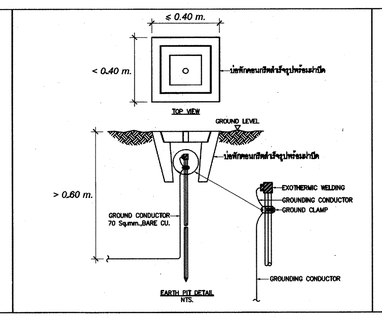

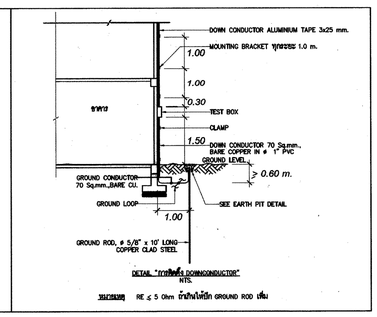

หมายเหตุ RE ≤ 5 Ohm ถ้ามากให้มีก GROUND ROD เพิ่ม

การไฟฟ้าฝ่ายผลิตแห่งประเทศไทย

ฝ่ายออกแบบและบริหารงานก่อสร้าง

ได้รับการรับรอง ISO 9001:2008

53 หมู่ 2 ถนนรัญญสนิทวงศ์ บางกรวย นนทบุรี 11130 โทร436-1910-3

งานออกแบบ และ เอกสารประกอบแบบอีเล็กโทรนิคส์ เป็นสมบัติของ ฝ่ายออกแบบและบริหารงานก่อสร้าง การไฟฟ้าฝ่ายผลิตแห่งประเทศไทย ห้ามผู้ใดนำไปใช้งาน ทำซ้ำ หรือ ดัดแปลง โดยไม่ได้รับอนุญาตเป็นลายลักษณ์อักษร จาก การไฟฟ้าฝ่ายผลิตแห่งประเทศไทย

ออกแบบ

สถาปนิก	(นาย อดิศร ศรีสุพรรณ)
สถาปนิกภายใน	(นางสาวศานติวร เอื้อประเสริฐ)
วิศวกรโครงสร้าง	(นาย อภิสิทธิ์ ณัฐวรวโรดม์)
	(นาย ทรงคุณ วิชินโรจน์โรจ์)
	(นาย กานต์เดช ปั่นแจริญ)
วิศวกรสุขาภิบาล	(นาย วิชระ สมโรจน์รัตน์)
วิศวกรไฟฟ้า	(นาย ประพันธ์ ชื่นสุมศรี)
วิศวกรเครื่องกล	(นาย อุกฤษฎ์ จำปาทนม์)

ตรวจสอบ

ผู้ควบคุมงาน กฟผ. (นาย บุญชัย ผดุงสมบัติการ)

(นาย คนุพงษ์ สรรพลุลม)

(นาย อภิศักดิ์ ร่าพึ่งสุข)

หัวหน้าแผนกบริหารสัญญาก่อสร้างอาคาร (นาย นนทชัย สกุลรัตน์ไพศาล)

(นาย ศรชัย อภิบาลพลธรรม)

เห็นชอบ

(นาย สาโรจน์ จีนโก้ว)
หัวหน้ากองบริหารงานก่อสร้าง

ผู้รับจ้าง

CAN DO CONSTRUCTION CO.,LTD
222 ถนนเทศบาลรังรักษ์เหนือ แขวงลาดยาว
เขตจตุจักร กรุงเทพมหานคร 10900
TEL. 591-3972 , 591-4906 FAX. 954-3759

เขียนแบบ (นาย ยุธีรพันธ์ ภูไหม)

ตรวจสอบ (นาย ทศพร จันทรัตน์)

รับรอง (นาย สำราญ เจริญวงศ์)
วิศวกรโครงการ

AS-BUILT DRAWING

งานอาคารปฏิบัติการ (อขน.)

แบบแสดง
LIGHTNING SYSTEM PLAN (อาคารปฏิบัติการ 2)

อ้างอิงแบบ กฟผ. เลขที่	แบบเลขที่
SNO-WS12-05-EE-36/37	AB-SNO-WS12-04/08-EE-37/40
เลขที่งาน	**จำนวนแผ่น**
257112-04 257112-08	40