
แผ่นที่	เลขที่แบบ	แก้ไขครั้งที่
2 / 40	AB-SNO-WS12-04/08-EE-38/40	

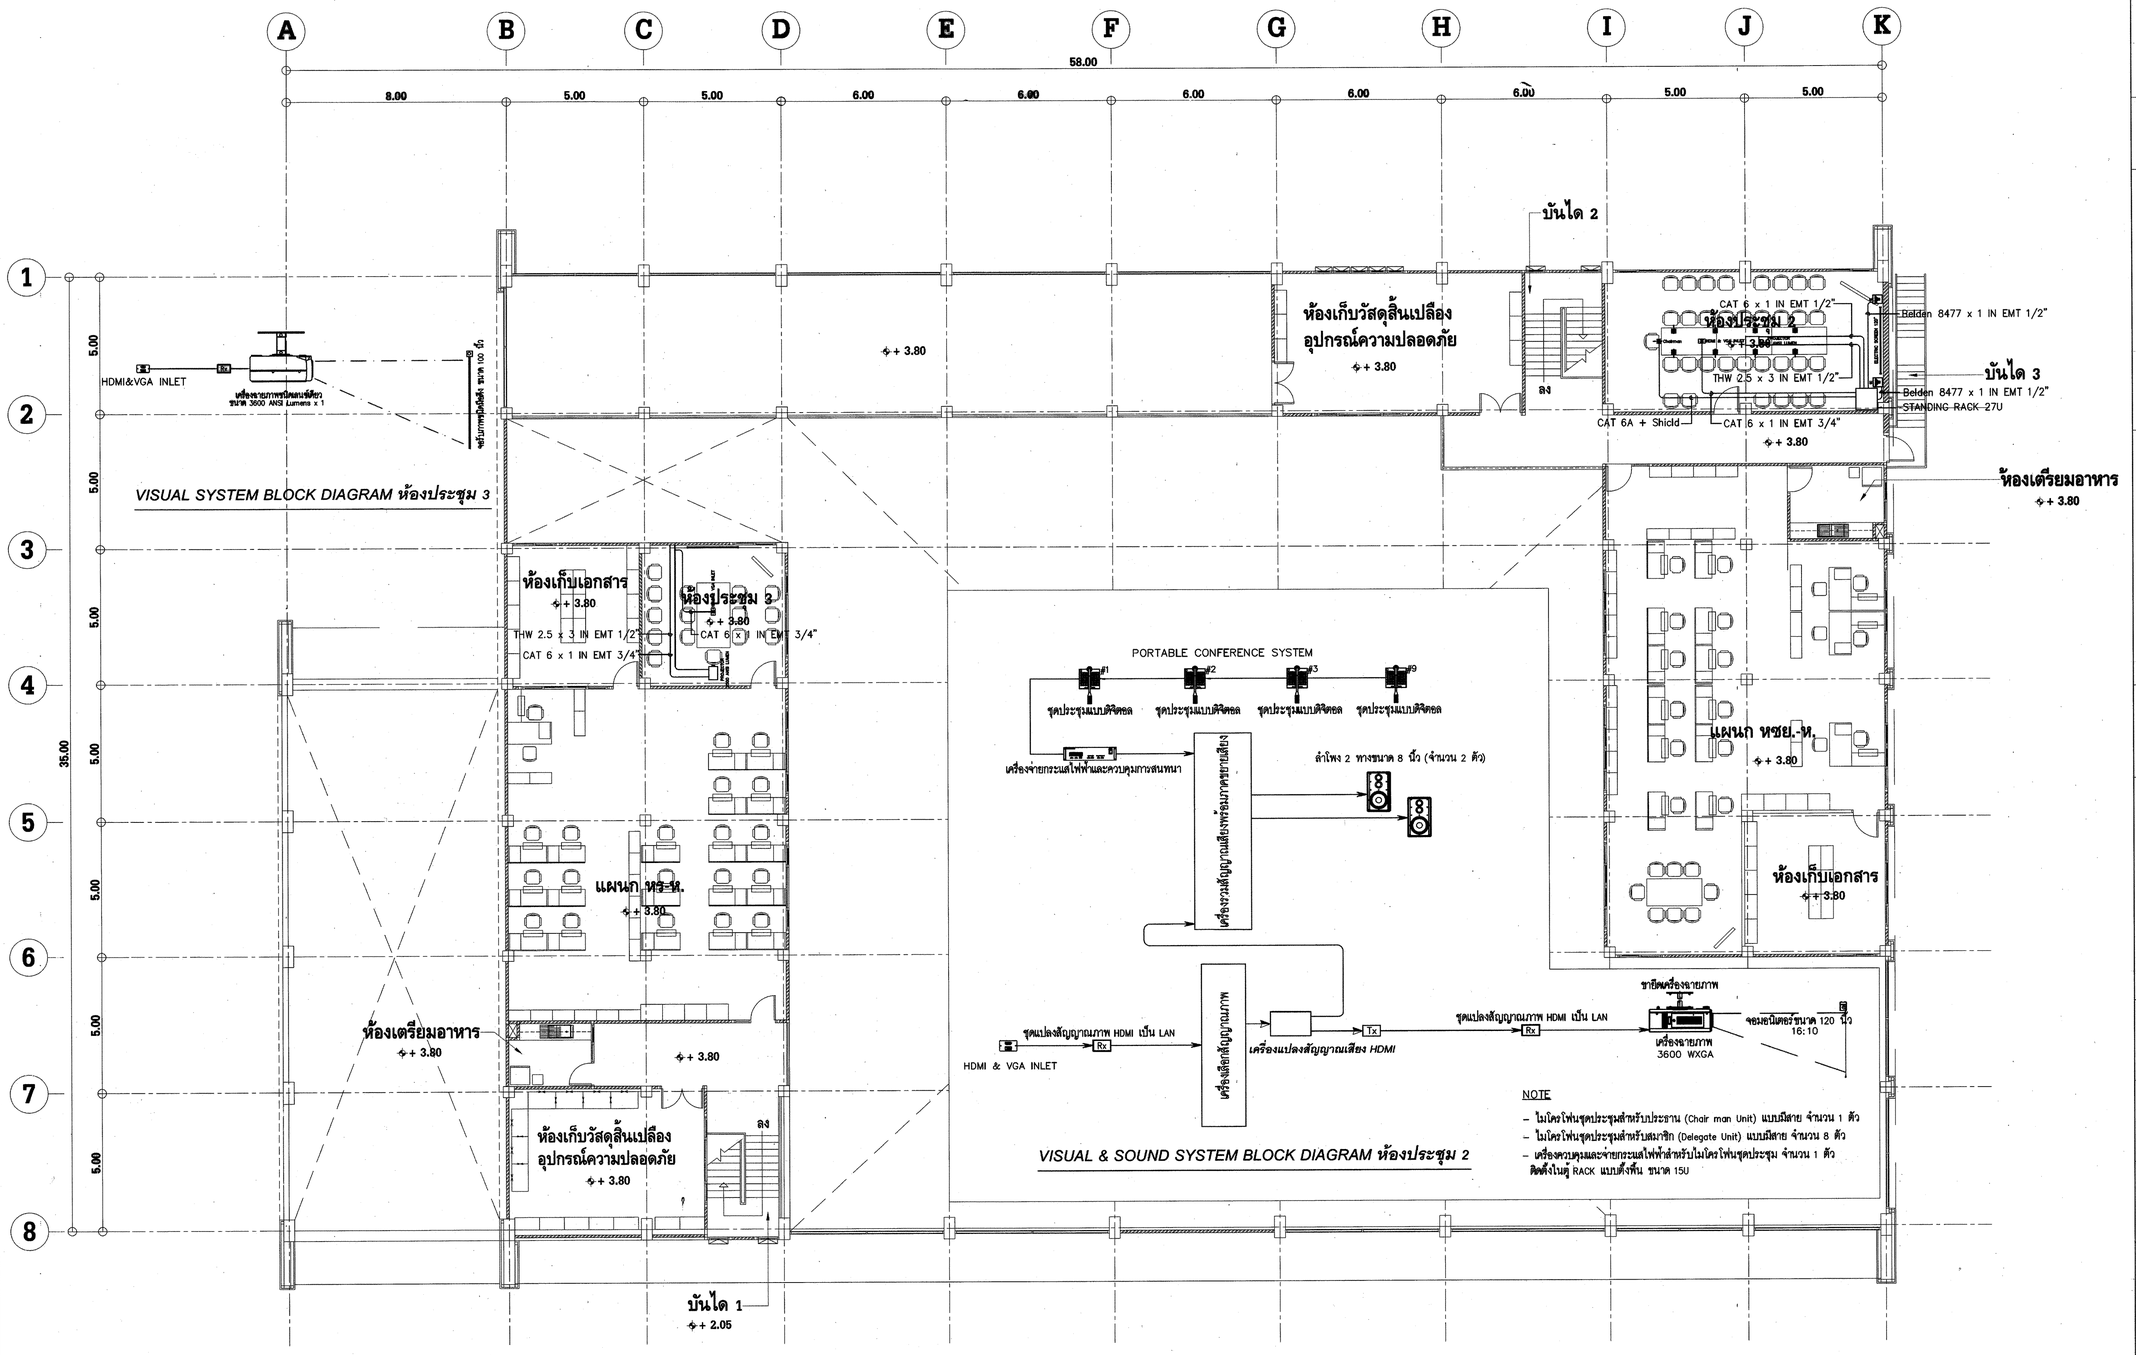

LEGEND	
SYMBOL	DESCRIPTION
⊠	AV RACK
◘	ลำโพงติดผนัง MAIN SPEAKER
▭	LCD. PROJECTOR
●–	ไมโครโฟนชุดประชุม

VISUAL & SOUND SYSTEM PLAN 2nd FLOOR (อาคารปฏิบัติการ 2)

SCALE 1 : 125

การไฟฟ้าฝ่ายผลิตแห่งประเทศไทย

ฝ่ายออกแบบและบริหารงานก่อสร้าง

ได้รับการรับรอง ISO 9001:2008

53 หมู่ 2 ถนนรัญญสนิทวงศ์ บางกรวย นนทบุรี 11130 โทร436-1910-3

งานออกแบบ และ เอกสารประกอบแบบนี้ถือเป็นสมบัติของ ฝ่ายออกแบบและบริหารงานก่อสร้าง การไฟฟ้าฝ่ายผลิตแห่งประเทศไทย ห้ามผู้ใดนำไปใช้งาน ทำซ้ำ หรือ ดัดแปลง โดยไม่ได้รับอนุญาตเป็นลายลักษณ์อักษร จาก การไฟฟ้าฝ่ายผลิตแห่งประเทศไทย

ออกแบบ

สถาปนิก (นาย อดิศร ศรีสุพรรณ)

สถาปนิกภายใน (นางสาวศานติวร เอื้อประเสริฐ)

(นาย อภิสิทธิ์ ณัฐวรโรจน์)

วิศวกรโครงสร้าง (นาย ทรงคุณ วิจินโรจน์จรัส)

(นาย ถานต์เดช บันเจริญ)

วิศวกรสุขาภิบาล (นาย วิชระ สมโรจน์รัตน์)

วิศวกรไฟฟ้า (นาย ประพัทธ์ ชื่นชุมศรี)

วิศวกรเครื่องกล (นาย อุกฤษฎ์ จำปาชนม์)

ตรวจสอบ

ผู้ควบคุมงาน กฟผ. (นาย บุญชัย ผลสมบัติการ)

(นาย คนุพงษ์ สรรพลุลม)

(นาย อภิศักดิ์ รำขันธ์)

หัวหน้าแผนกบริหารสัญญาก่อสร้างอาคาร (นาย ศรชัย อภิบาลพลธรรม)

เห็นชอบ

(นาย สาโรจน์ จีนโก้ว)

หัวหน้ากองบริหารงานก่อสร้าง

ผู้รับจ้าง

CAN DO CONSTRUCTION CO.,LTD

222 ถนนพหลโยธินเหนือ แขวงลาดยาว

เขตจตุจักร กรุงเทพมหานคร 10900

TEL. 591-3972 , 591-4906 FAX. 954-3759

เขียนแบบ (นาย สุธีรพันธ์ ภู่ไหม)

ตรวจสอบ (นาย ทศพร จันทร์สัน)

รับรอง (นาย สำราญ เจริญวงศ์)

วิศวกรโครงการ

AS-BUILT DRAWING

งานอาคารปฏิบัติการ (อขน.)

แบบแสดง VISUAL & SOUND SYSTEM PLAN 2nd FLOOR (อาคารปฏิบัติการ 2)

อ้างอิงแบบ กฟผ. เลขที่	แบบเลขที่
SNO-WS12-05-EE-37/37	AB-SNO-WS12-04/08-EE-38/40
เลขที่งาน 257112-04 257112-08	จำนวนแผ่น 40