
แผ่นที่	AB-SNO-WS12-04/08-EE-39/40	แก้ไขครั้งที่

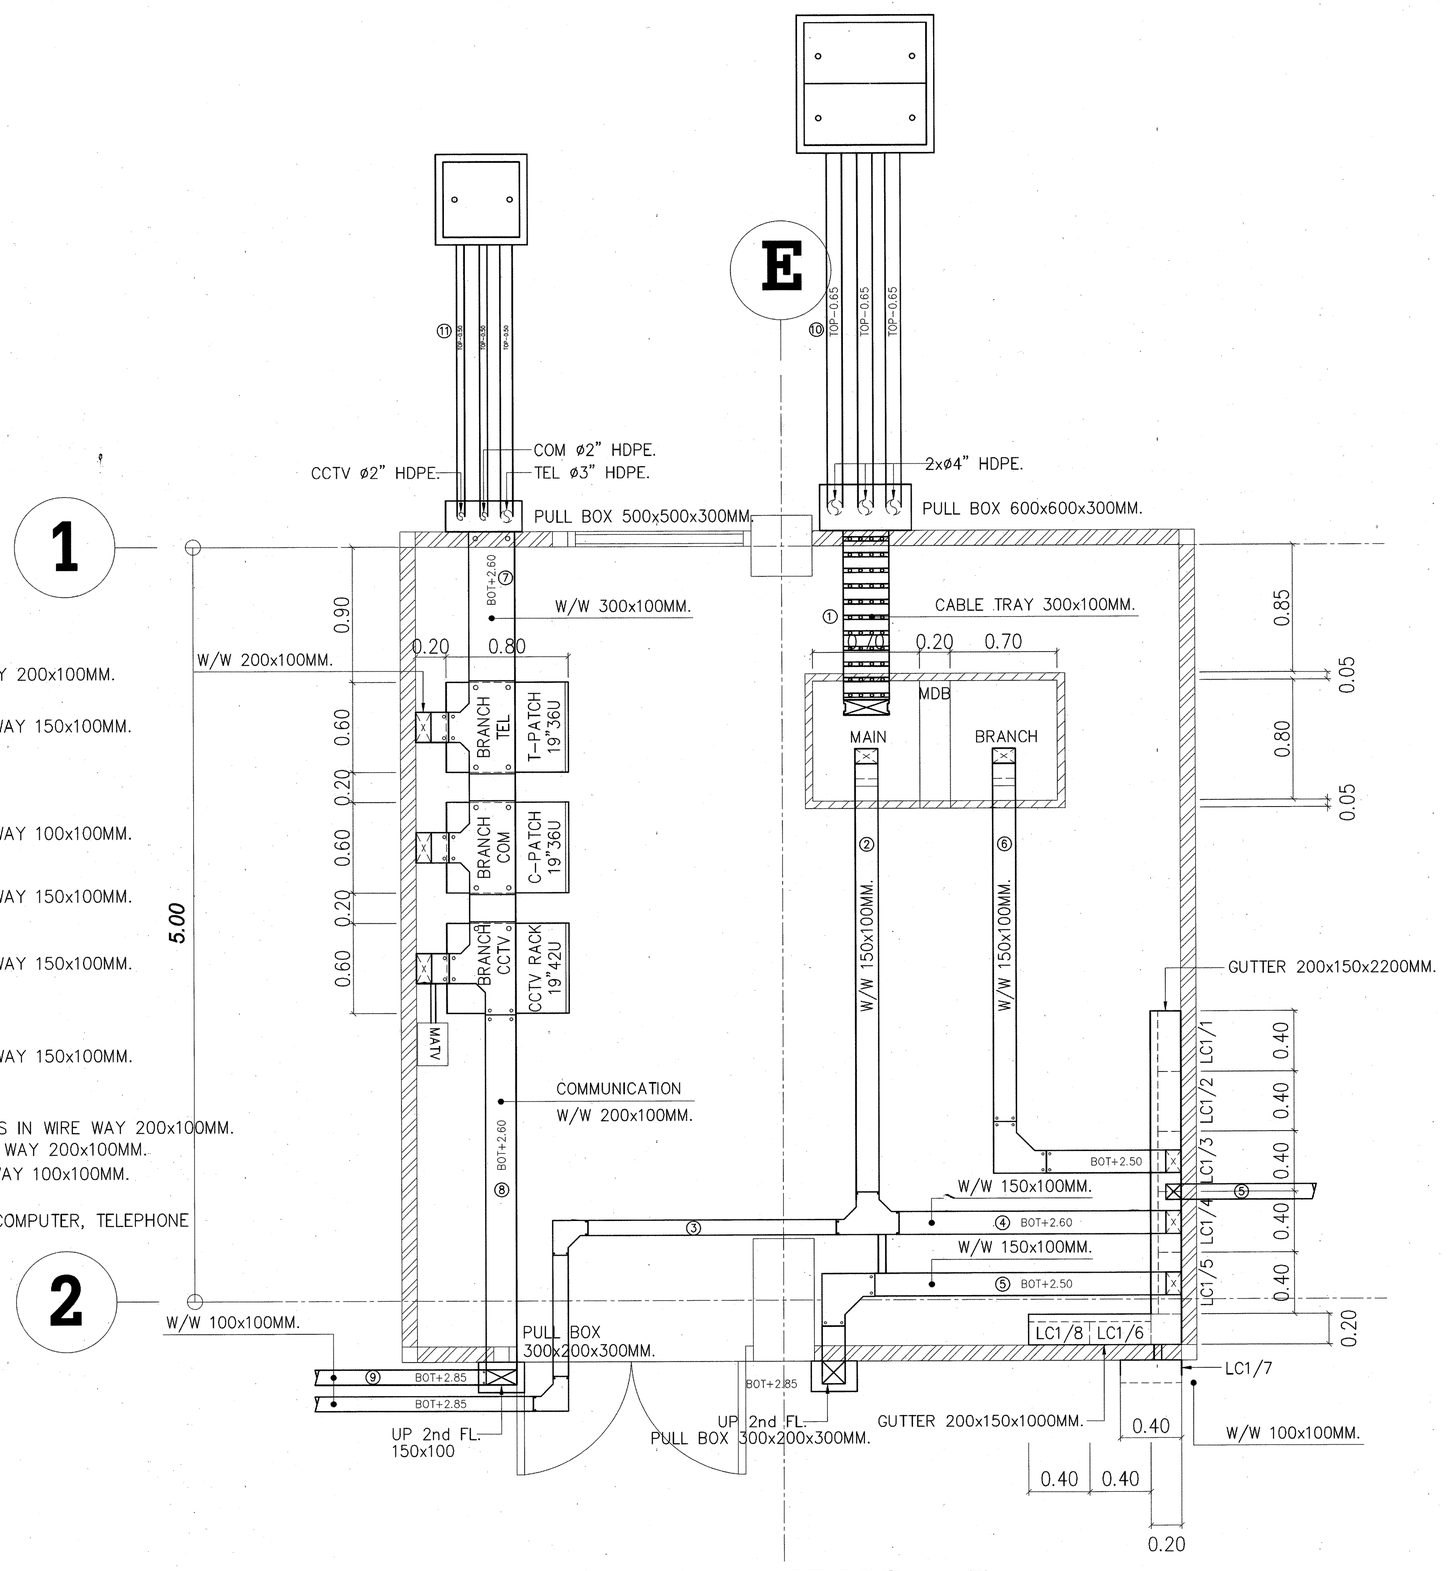

NOTE

① SPARE 300x100MM. CABLE TRAY FOR EGAT IN CABLE TRAY 200x100MM.

② 4-50/10G.SQ.MM.IEC01.FROM MDB TO LC1/6
4-50/10G.SQ.MM.IEC01.FROM MDB TO LC1/7
4-16/6G.SQ.MM.IEC01.FROM MDB TO LC1/8
4-70/16G.SQ.MM.IEC01.FROM MDB TO CRANE
} IN WIRE WAY 150x100MM.

③ POWER (BRANCH) IN FL.1
4-16/6G.SQ.MM.IEC01.FROM MDB TO LCB1
} IN WIRE WAY 100x100MM.

④ 4-50/10G.SQ.MM.IEC01.FROM MDB TO LC1/6
4-50/10G.SQ.MM.IEC01.FROM MDB TO LC1/7
4-16/6G.SQ.MM.IEC01.FROM MDB TO LC1/8
} IN WIRE WAY 150x100MM.

⑤ POWER (BRANCH) IN FL.2
4-70/16G.SQ.MM.IEC01.FROM MDB TO CRANE
} IN WIRE WAY 150x100MM.

⑥ 4-6/4G.SQ.MM.IEC01.FROM MDB TO LC1/1
4-25/10G.SQ.MM.IEC01.FROM MDB TO LC1/2
4-25/10G.SQ.MM.IEC01.FROM MDB TO LC1/3
4-10/4G.SQ.MM.IEC01.FROM MDB TO LC1/4
4-25/10G.SQ.MM.IEC01.FROM MDB TO LC1/5
4-16/6G.SQ.MM.IEC01.FROM MDB TO LCB1
} IN WIRE WAY 150x100MM.

⑦ SPARE FOR MAIN CCTV, COMPUTER, TELEPHONE BY OTHERS IN WIRE WAY 200x100MM.

⑧ BRANCH FOR CCTV, COMPUTER, TELEPHONE FL.1,2 IN WAY WAY 200x100MM.

⑨ BRANCH FOR CCTV, COMPUTER, TELEPHONE FL.1 IN WAY WAY 100x100MM.

⑩ SPARE 3xø4" IMC. CONDUIT BY OTHERS FOR MAIN MDB

⑪ SPARE 2xø2",1xø3" IMC. CONDUIT BY OTHERS FOR CCTV, COMPUTER, TELEPHONE

DETAIL EE ROOM 1 FL.

SCALE 1:20

การไฟฟ้าฝ่ายผลิตแห่งประเทศไทย

ฝ่ายออกแบบและบริหารงานก่อสร้าง

ได้รับการรับรอง ISO 9001:2008

53 หมู่ 2 ถนนรัญญสนิทวงศ์ บางกรวย นนทบุรี 11130 โทร438-1910-3

งานออกแบบ และ เอกสารประกอบแบบถือเป็นสมบัติของ ฝ่ายออกแบบและบริหารงานก่อสร้าง การไฟฟ้าฝ่ายผลิตแห่งประเทศไทย ห้ามผู้ใดนำไปใช้งาน ทำซ้ำ หรือ ดัดแปลง โดยไม่ได้รับอนุญาตเป็นลายลักษณ์อักษร จาก การไฟฟ้าฝ่ายผลิตแห่งประเทศไทย

ออกแบบ

สถาปนิก	(นาย อดิศร ศรีสุพรรณ)
สถาปนิกภายใน	(นางสาวศศิวร เอื้อประเสริฐ)
	(นาย อภิสิทธิ์ ณัฐวรวโรตม์)
วิศวกรโครงสร้าง	(นาย ทรงคุณ วิชินโรจน์จร)
	(นาย กานต์เดช ปั้นเจริญ)
วิศวกรสุขาภิบาล	(นาย วัชระ สมโรจน์ลัคน์)
วิศวกรไฟฟ้า	(นาย ประพัทธ์ ชื่นชุมศรี)
วิศวกรเครื่องกล	(นาย อุกฤษฎ์ จำปาชนม์)

ตรวจสอบ

ผู้ควบคุมงาน กฟผ. (นาย บุญธรัย ผดุงสมบัติถาวร)
(นาย คนุพงษ์ สรรพอุดม)
(นาย อภิศักดิ์ รำพึงกิจ)
(นาย นพศรัญ สกุลรัตน์ไพศาล)

หัวหน้าแผนกบริหารสัญญาก่อสร้างอาคาร (นาย ศรรธัย อภิบาลพลธรรม)

เห็นชอบ

(นาย สาโรจน์ จันโก้ว)
หัวหน้ากองบริหารงานก่อสร้าง

ผู้รับจ้าง

CAN DO CONSTRUCTION CO.,LTD
222 ถนนเทศบาลสังหรัษฎ์เหนือ แขวงลาดยาว
เขตจตุจักร กรุงเทพมหานคร 10900
TEL. 591-3972 , 591-4906 FAX. 954-3759

เขียนแบบ (นาย สุธีรพันธ์ ภูไหม)

ตรวจสอบ (นาย ทักษร จันทร์ดอน)

รับรอง (นาย สำราญ เจริญวงศ์)
วิศวกรโครงการ

AS-BUILT DRAWING

งานอาคารปฏิบัติการ (อขน.)

แบบแสดง
ELECTRICAL ROOM 1 FLOOR
(อาคารปฏิบัติการ 1)

อ้างอิงแบบ กฟผ. เลขที่	แบบเลขที่
-	AB-SNO-WS12-04/08-EE-39/40
เลขที่งาน 257112-04 257112-08	จำนวนแผ่น 40