
แผ่นที่	แบบแสดง
40	AB-SNO-WS12-04/08-EE-40/40

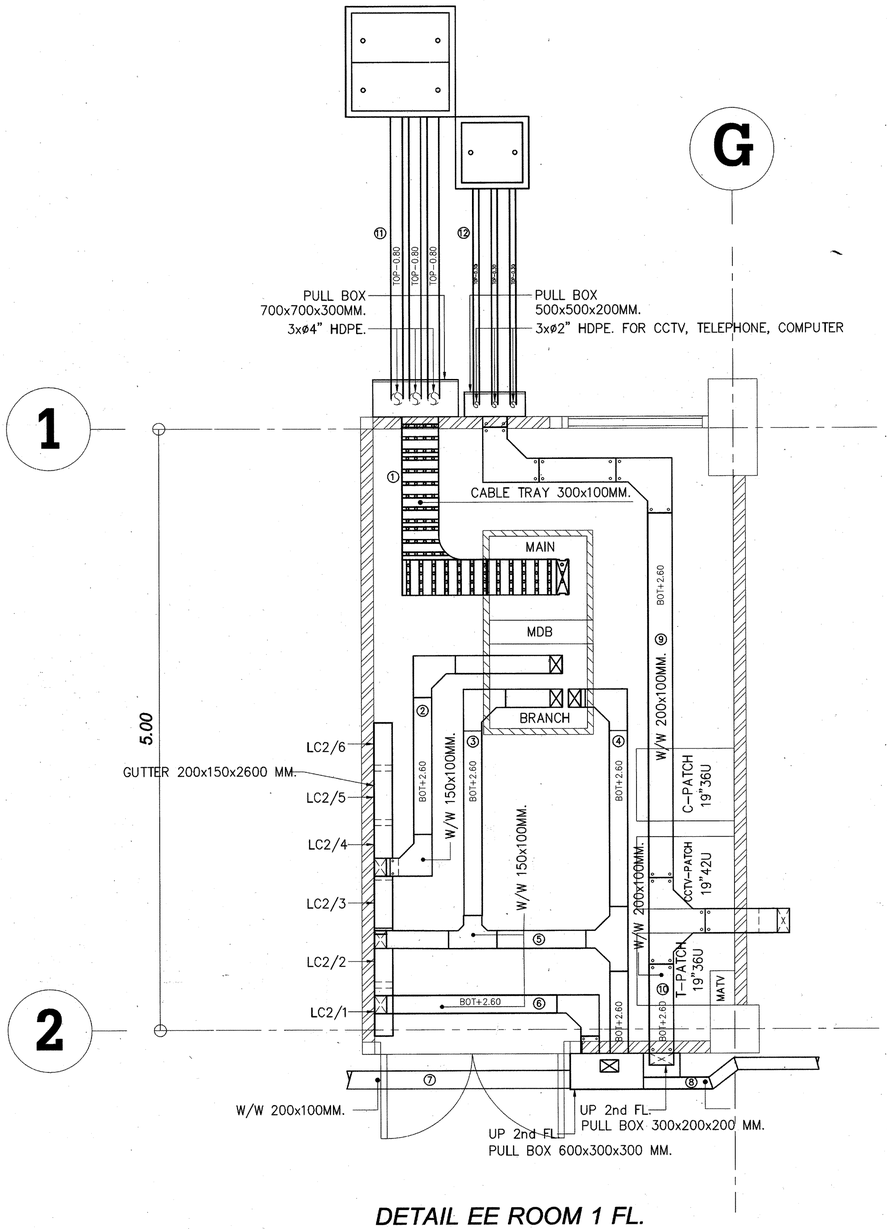

DETAIL EE ROOM 1 FL.

SCALE 1:25

NOTE

① SPARE CABLE TRAY 300x100MM. BY OTHERS FOR MAIN MDB
② 4-6/4G.SQ.MM.IEC01.FROM MDB TO LC2/1
4-25/10G.SQ.MM.IEC01.FROM MDB TO LC2/2
4-25/10G.SQ.MM.IEC01.FROM MDB TO LC2/3
4-10/4G.SQ.MM.IEC01.FROM MDB TO LC2/4
4-25/10G.SQ.MM.IEC01.FROM MDB TO LC2/5
} IN WIRE WAY 150x100MM.
③ 4-50/10G.SQ.MM.IEC01.FROM MDB TO LC2/6
4-70/16G.SQ.MM.IEC01.FROM MDB TO LC2/7
} IN WIRE WAY 150x100MM.
4-16/6G.SQ.MM.IEC01.FROM MDB TO LCB2
④ 4-50/10G.SQ.MM.IEC01.FROM MDB TO LC2/8
4-95/16G.SQ.MM.IEC01.FROM MDB TO LC2/9
4-35/10G.SQ.MM.IEC01.FROM MDB TO LC2/10
4-70/16G.SQ.MM.IEC01.FROM MDB TO CB.อบส.
} IN WIRE WAY 150x100MM.
⑤ POWER (BRANCH) IN FL.2
4-16/6G.SQ.MM.IEC01.FROM MDB TO LCB2
} IN WIRE WAY 150x100MM.
⑥ POWER (BRANCH) IN FL.1 IN WIRE WAY 150x100MM.
⑦ POWER (BRANCH) IN FL.1 IN WIRE WAY 200x100MM.
⑧ POWER (BRANCH) IN FL.1 IN WIRE WAY 100x100MM.
⑨ SPARE FOR MAIN CCTV, COMPUTER, TELEPHONE BY OTHERS IN WIRE WAY 200x100MM.
⑩ BRANCH FOR CCTV, COMPUTER, TELEPHONE IN WAY WAY 200x100MM.
⑪ SPARE 3xø4" IMC. CONDUIT BY OTHERS FOR MAIN MDB
⑫ SPARE 3xø2" IMC. CONDUIT BY OTHERS FOR CCTV, COMPUTER, TELEPHONE

การไฟฟ้าฝ่ายผลิตแห่งประเทศไทย

ฝ่ายออกแบบและบริหารงานก่อสร้าง
ได้รับการรับรอง ISO 9001:2008
53 หมู่ 2 ถนนรัญญสนิทวงศ์ บางกรวย นนทบุรี 11130 โทร436-1910-3

งานออกแบบ และ เอกสารประกอบแบบนี้เป็นสมบัติของ
ฝ่ายออกแบบและบริหารงานก่อสร้าง การไฟฟ้าฝ่ายผลิตแห่งประเทศไทย
ห้ามผู้ใดนำไปใช้งาน ทำซ้ำ หรือ ดัดแปลง โดยไม่ได้รับอนุญาตเป็น
ลายลักษณ์อักษร จาก การไฟฟ้าฝ่ายผลิตแห่งประเทศไทย

ออกแบบ

สถาปนิก	(นาย อดิศร ศรีสุพรรณ)
สถาปนิกภายใน	(นางสาวศานติวร เอื้อประเสริฐ)
	(นาย อภิสิทธิ์ อนันตวรโรจน์)
วิศวกรโครงสร้าง	(นาย ทรงคุณ วิชินโรจน์โรจร์)
	(นาย กานต์เดช ปั้นเจริญ)
วิศวกรสุขาภิบาล	(นาย วัชระ สมโรจน์รัตน์)
วิศวกรไฟฟ้า	(นาย ประพิทธ์ ชื่นชุมศรี)
วิศวกรเครื่องกล	(นาย อุกฤษฎ์ จำปาชนม์)

ตรวจสอบ

ผู้ควบคุมงาน กฟผ. (นาย บุญชัย ผดุงสมบัติถาวร)
(นาย คนุพงษ์ สรรพอุดม)
(นาย อภิศักดิ์ รำพึงกิจ)
(นาย ชนเทวัช สกุลรัตน์มโหฬาล)
หัวหน้าแผนกบริหารสัญญาก่อสร้างอาคาร (นาย ศรชัย อภิบาลพลธรรม)

เห็นชอบ

(นาย สาโรจน์ จีนโก้ว)
หัวหน้ากองบริหารงานก่อสร้าง

ผู้รับจ้าง

CAN DO CONSTRUCTION CO.,LTD
222 ถนนพหลโยธินเหนือ แขวงลาดยาว
เขตจตุจักร กรุงเทพมหานคร 10900
TEL. 591-3972 , 591-4906 FAX. 954-3759

เขียนแบบ (นาย ชูชัยพันธ์ ภูไหม)

ตรวจสอบ (นาย ทศพร จันทรสิน)

รับรอง (นาย สำราญ เจริญวงศ์)
วิศวกรโครงการ

AS-BUILT DRAWING

งานอาคารปฏิบัติการ (อขน.)

แบบแสดง
ELECTRICAL ROOM 1 FLOOR
(อาคารปฏิบัติการ 2)

อ้างอิงแบบ กฟผ. เลขที่	แบบแสดงที่
-	AB-SNO-WS12-04/08-EE-40/40
เลขที่งาน 257112-04 257112-08	จำนวนแผ่น 40