
แก้ไขครั้งที่	แบบแสดง	แบบเลขที่
2		AB-SNO-WS12-04/08-EE-08/40

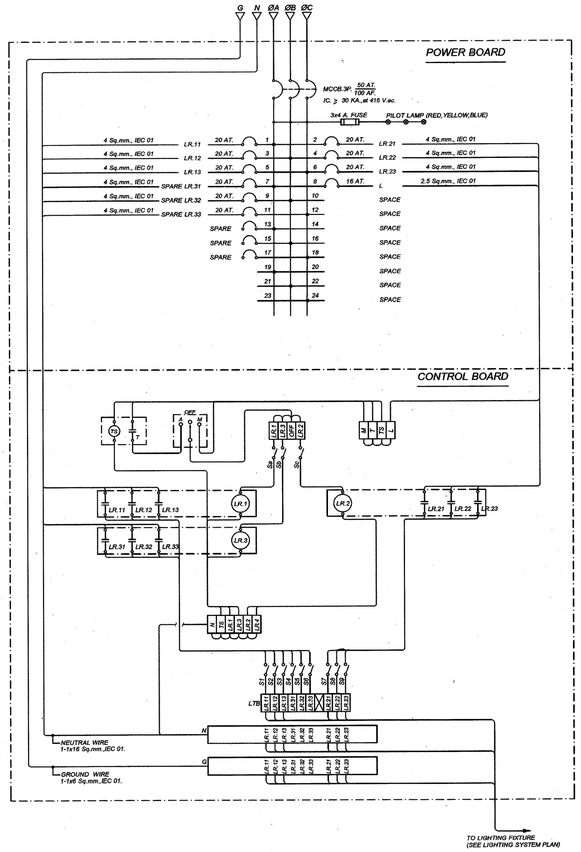

LIGHTING CONTROL BOX - LCB.1

LCB.	LIGHTING CONTROL BOX (LCB.) WATER PROOF STANDING TYPE
S/N	SOLID NEUTRAL
	ANALOG TIMER SWITCH MOUNTED ON DIN RAIL,RATED > or = 15 A.,220 V.ac. WITH RUNNING RESERVE TIME > or = 72 hr รอบการทำงาน 24 hours 7 days
	LIGHTING RELAY MOUNTED ON DIN RAIL, RATED CONTINUOUS DUTY 20A., NORMALLY OPEN CONTACT
	SWITCH 3 POSITION > or = 10 A., at 240 V.ac.
R, Y, B	INDICATING LAMP RED OR YELLOW OR BLUE COLOR (LED. SUPER BRIGHT)
	TERMINAL BLOCKS MOUNTED ON DIN RAIL
LTB	LIGHTING TERMINAL BLOCKS MOUNTED ON DIN RAIL
N	NEUTRAL BUS
G	GROUND BUS
	SWITCH โยกทางเดียว RATED > or = 10 A.
	MOLDED CASE CIRCUIT BREAKER
----G----	GROUND CONDUCTOR
	GROUND ROD COPPER CLAD STEEL ø 5/8" X 6' LONG
LCB.xx-xx	HOME RUN TO LIGHTING CONTROL BOX (LCB.)
———	CONDUCTOR RUN IN EMT. CONDUIT CONCEALED IN CEILING OR WALL
- - - - - - - -	CONDUCTOR RUN IN HDPE. CONDUIT CONCEALED IN FLOOR OR UNDER GROUND

PROJECT : กฟผ.ไทรน้อย อาคารปฏิบัติการ 1

STANDARD PANEL BOARD SCHEDULE

Panel No. : LCB1 Capacity: 18 CCT Location : EE ROOM

ELECTRICAL SYSTEM : 220/380V 3 PHASE 4 WIRE Busbar:100A MAIN BREAKER

CCT. No.	Connected Load (VA)			Circuit Breaker			Conductor		Raceway		Description
	R	S	T	Pole	AT	IC	No. x size	Type	Dia	Type	
1R	1250			1	20	6KA.	2x4/2.5G.	IEC01	1/2"	EMT	LIGHTING HIGH BAY พื้นที่ซ่อมบำรุงยานพาหนะ LR21
3S		1250		1	20		2x4/2.5G.	IEC01	1/2"	EMT	LIGHTING HIGH BAY พื้นที่ซ่อมบำรุงยานพาหนะ LR22
5T			1500	1	20		2x4/2.5G.	IEC01	1/2"	EMT	LIGHTING HIGH BAY พื้นที่ซ่อมบำรุงยานพาหนะ LR23
7R	1000			1	20						SPARE LR31
9S		1000		1	20						SPARE LR32
11T			1000	1	20						SPARE LR33
13R				1							SPACE
15S				1							SPACE
17T				1							SPACE
2R	1500			1	20		2x4/2.5G.	IEC01	1/2"	EMT	LIGHTING HIGH BAY พื้นที่ซ่อมบำรุงยานพาหนะ LR21
4S		1250		1	20		2x4/2.5G.	IEC01	1/2"	EMT	LIGHTING HIGH BAY พื้นที่ซ่อมบำรุงยานพาหนะ LR22
6T			1250	1	20		2x4/2.5G.	IEC01	1/2"	EMT	LIGHTING HIGH BAY พื้นที่ซ่อมบำรุงยานพาหนะ LR23
8R	100			1	16		2x2.5	IEC01	1/2"	EMT	RELAY
10S				1							SPACE
12T				1							SPACE
14R				1							SPACE
16S				1							SPACE
18T				1							SPACE
Total	3850	3500	3750								
	11100			CB : MCCB 3P 50AT/100AF			FEEDER : 4-16/6G. IEC01		WIREWAY : 100x100 mm. WW		CONNECTED : MDB 9/9/2562



การไฟฟ้าฝ่ายผลิตแห่งประเทศไทย

ฝ่ายออกแบบและบริหารงานก่อสร้าง

ได้รับการรับรอง ISO 9001:2008

53 หมู่ 2 ถนนรัญญสนิทวงศ์ บางกรวย นนทบุรี 11130 โทร0436-1910-3

งานออกแบบ และ เอกสารประกอบแบบถือเป็นสมบัติของ ฝ่ายออกแบบและบริหารงานก่อสร้าง การไฟฟ้าฝ่ายผลิตแห่งประเทศไทย ห้ามผู้ใดนำไปใช้งาน ทำซ้ำ หรือ ดัดแปลง โดยไม่ได้รับอนุญาตเป็นลายลักษณ์อักษร จาก การไฟฟ้าฝ่ายผลิตแห่งประเทศไทย

ออกแบบ

สถาปนิก (นาย อดิศร ศรีสุพรรณ)

สถาปนิกภายใน (นางสาวสานติวร เอื้อประเสริฐ)

(นาย อภิสิทธิ์ ณัฐวรวโรตม์)

วิศวกรโครงสร้าง (นาย ทรงคุณ วิชินโรจน์โรจ์ล)

(นาย กานต์เดช ปั้นเจริญ)

วิศวกรสุขาภิบาล (นาย วัชระ สมโรจน์รัตน์)

วิศวกรไฟฟ้า (นาย ประพัทธ์ ชื่นสุมศรี)

วิศวกรเครื่องกล (นาย อุกฤษฎ์ จำปาชนม์)

ตรวจสอบ

ผู้ควบคุมงาน กฟผ. (นาย บุญชัย ผดุงสมบัติถาวร)

(นาย คนุพงษ์ สรรพลุลม)

(นาย อภิศักดิ์ รัทพิบูล)

(นาย นนทชัย สกุลรัตน์มีโพศาล)

หัวหน้าแผนกบริหารสัญญาก่อสร้างอาคาร (นาย ศรชัย อภิบาลพลธรรม)

เห็นชอบ

(นาย สาโรจน์ จันโก้ว)

หัวหน้ากองบริหารงานก่อสร้าง

ผู้รับจ้าง

CAN DO CONSTRUCTION CO.,LTD

222 ถนนเทศบาลรังรักษ์เหนือ แยกงลาดยาว

เขตดุสิต กรุงเทพมหานคร 10900

TEL. 591-3972 , 591-4906 FAX. 954-3759

เขียนแบบ (นาย สุรัชพันธ์ ภู่โหม)

ตรวจสอบ (นาย ทศพร จันทร์สัน)

รับรอง (นาย สำราญ เจริญวงศ์)

วิศวกรโครงการ

AS-BUILT DRAWING

งานอาคารปฏิบัติการ (อขน.)

แบบแสดง LCB.1

อ้างอิงแบบ กฟผ. เลขที่	แบบเลขที่
SNO-WS12-05-EE-07/37	AB-SNO-WS12-04/08-EE-08/40
เลขที่งาน 257112-04 257112-08	**จำนวนแผ่น** 40