

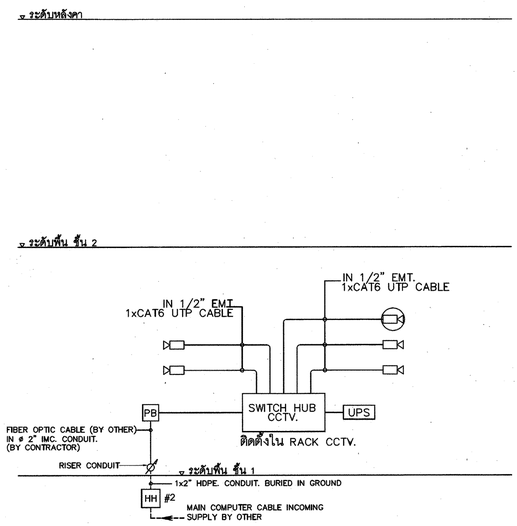



CCTV. RISER DIAGRAM

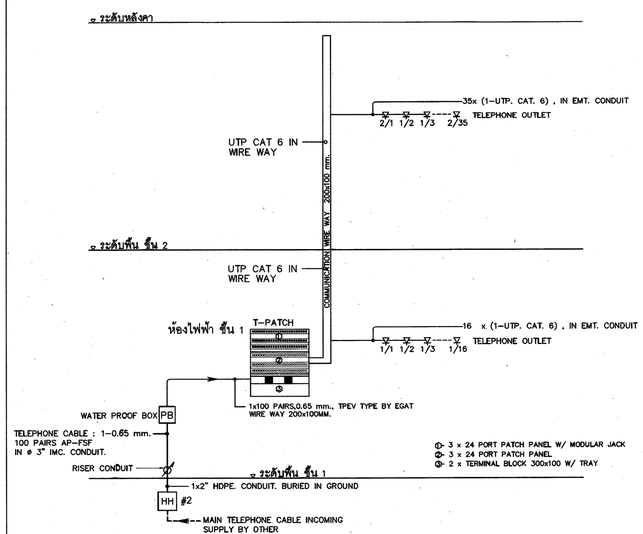



TELEPHONE RISER DIAGRAM

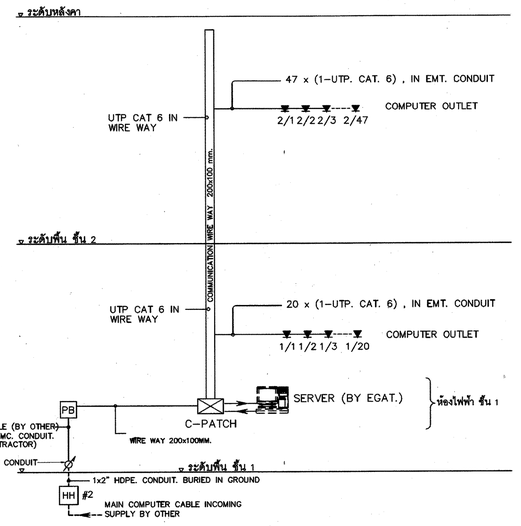



COMPUTER RISER DIAGRAM


หมายเหตุ – พื้นที่ช่อง SHAFT , ช่องเปิดทั้งในแนวดิ่งและแนวราบทั้งหมด เมื่อเดินสายและอุหกรณ์เดินสายเสร็จแล้วจะต้องทำการอุดด้วยวัสดุกันไฟตามมาตรฐานทุกจุด

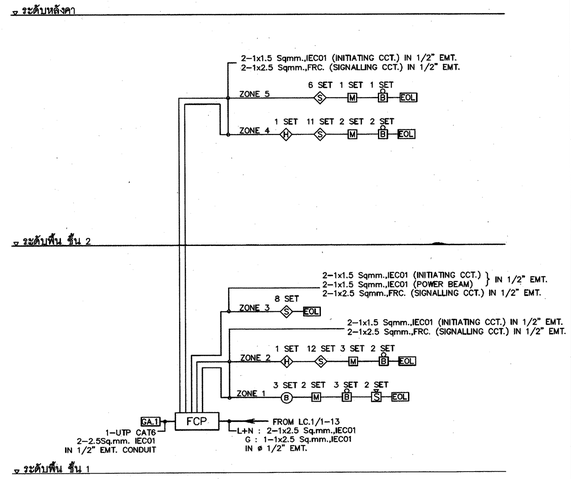


FIRE ALARM RISER DIAGRAM

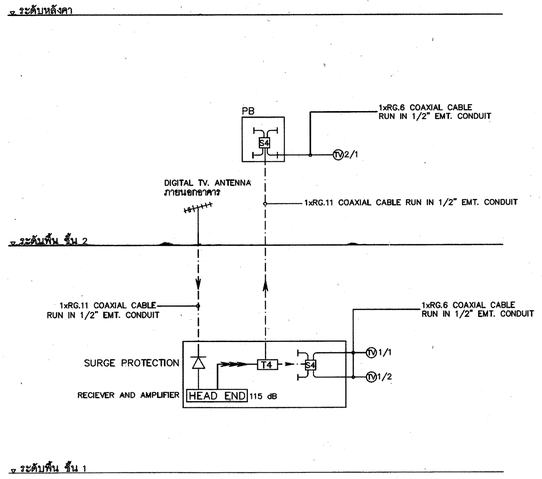


MATV. RISER DIAGRAM

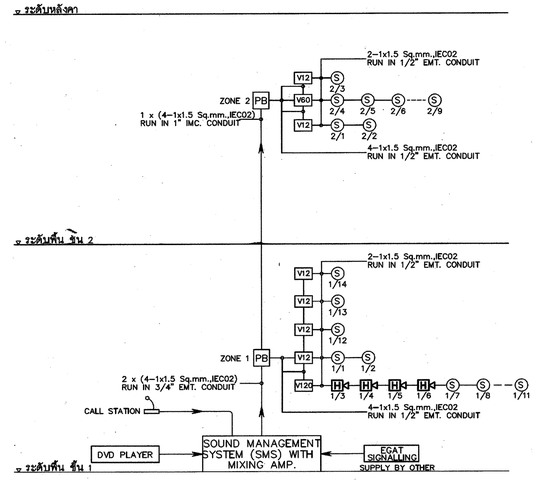


SOUND PUBLIC ADDRESS RISER DIAGRAM

## การไฟฟ้าฝ่ายผลิตแห่งประเทศไทย

ฝ่ายออกแบบและบริหารงานก่อสร้าง
ได้รับการรับรอง ISO 9001:2008

53 หมู่ 2 ถนนรัญญสนิทวงศ์ บางกรวย นนทบุรี 11130 โทรศ436-1910-3

งานออกแบบ และ เอกสารประกอบแบบชิ้นนี้เป็นสมบัติของ ฝ่ายออกแบบและบริหารงานก่อสร้าง การไฟฟ้าฝ่ายผลิตแห่งประเทศไทย ห้ามผู้ใดนำไปใช้งาน ทำซ้ำ หรือ ดัดแปลง โดยไม่ได้รับอนุญาตเป็นลายลักษณ์อักษร จาก การไฟฟ้าฝ่ายผลิตแห่งประเทศไทย

ออกแบบ

| | |
|---|---|
| สถาปนิก | ( นาย อดิศร ศรีสุทธรณ ) |
| สถาปนิกภายใน | ( นางสาวศานติวร เอื้อประเสริฐ ) |
| | ( นาย อภิสิทธิ์ ณัฐวรวโรตม์ ) |
| วิศวกรโครงสร้าง | ( นาย ทรงคุณ วิชินโรจน์จรัส ) |
| | ( นาย กานต์เดช บันเจริญ ) |
| วิศวกรสุขาภิบาล | ( นาย วัชระ สมโรจน์รัตน์ ) |
| วิศวกรไฟฟ้า | ( นาย ประพัทธ์ ชื่นชุมศรี ) |
| วิศวกรเครื่องกล | ( นาย ลูกฤษฎ์ จำปาชนม์ ) |

ตรวจสอบ

| | |
|---|---|
| ผู้ควบคุมงาน กฟผ. | ( นาย บุญชัย ผดุงสมบัติถาวร ) |
| | ( นาย ดนุพงษ์ สรรพลุลม ) |
| | ( นาย อภิศักดิ์ ร้างทิ่งกิ่ง ) |
| | ( นาย นนทชัย สกุลรัตน์ไพศาล ) |
| หัวหน้าแผนกบริหารสัญญาก่อสร้างอาคาร | ( นาย ศรชัย อภิบาลพลธรรม ) |

เห็นชอบ

( นาย สาโรจน์ จีนโก้ว )
หัวหน้ากองบริหารงานก่อสร้าง

**ผู้รับจ้าง**

*CAN DO CONSTRUCTION CO.,LTD*
222 ถนนเทศบาลรังษีเหนือ แขวงลาดยาว
เขตจตุจักร กรุงเทพมหานคร 10900
TEL. 591-3972 , 591-4906 FAX. 954-3759

เขียนแบบ ( นาย สุธีรพันธ์ ภู่ไหม )

ตรวจสอบ ( นาย ทศพร จันทร์ขาว )

รับรอง ( นาย สำราญ เจริญวงศ์ )
วิศวกรโครงการ

# AS-BUILT DRAWING

งานอาคารปฏิบัติการ (อขน.)

แบบแสดง
RISER DIAGRAM อาคารปฏิบัติการ 1

| อ้างอิงแบบ กฟผ. เลขที่ | แบบเลขที่ |
|---|---|
| SNO-WS12-05-EE-08/37 | AB-SNO-WS12-04/08-EE-09/40 |
| เลขที่งาน | จำนวนแผ่น |
| 257112-04<br>257112-08 | 40 |