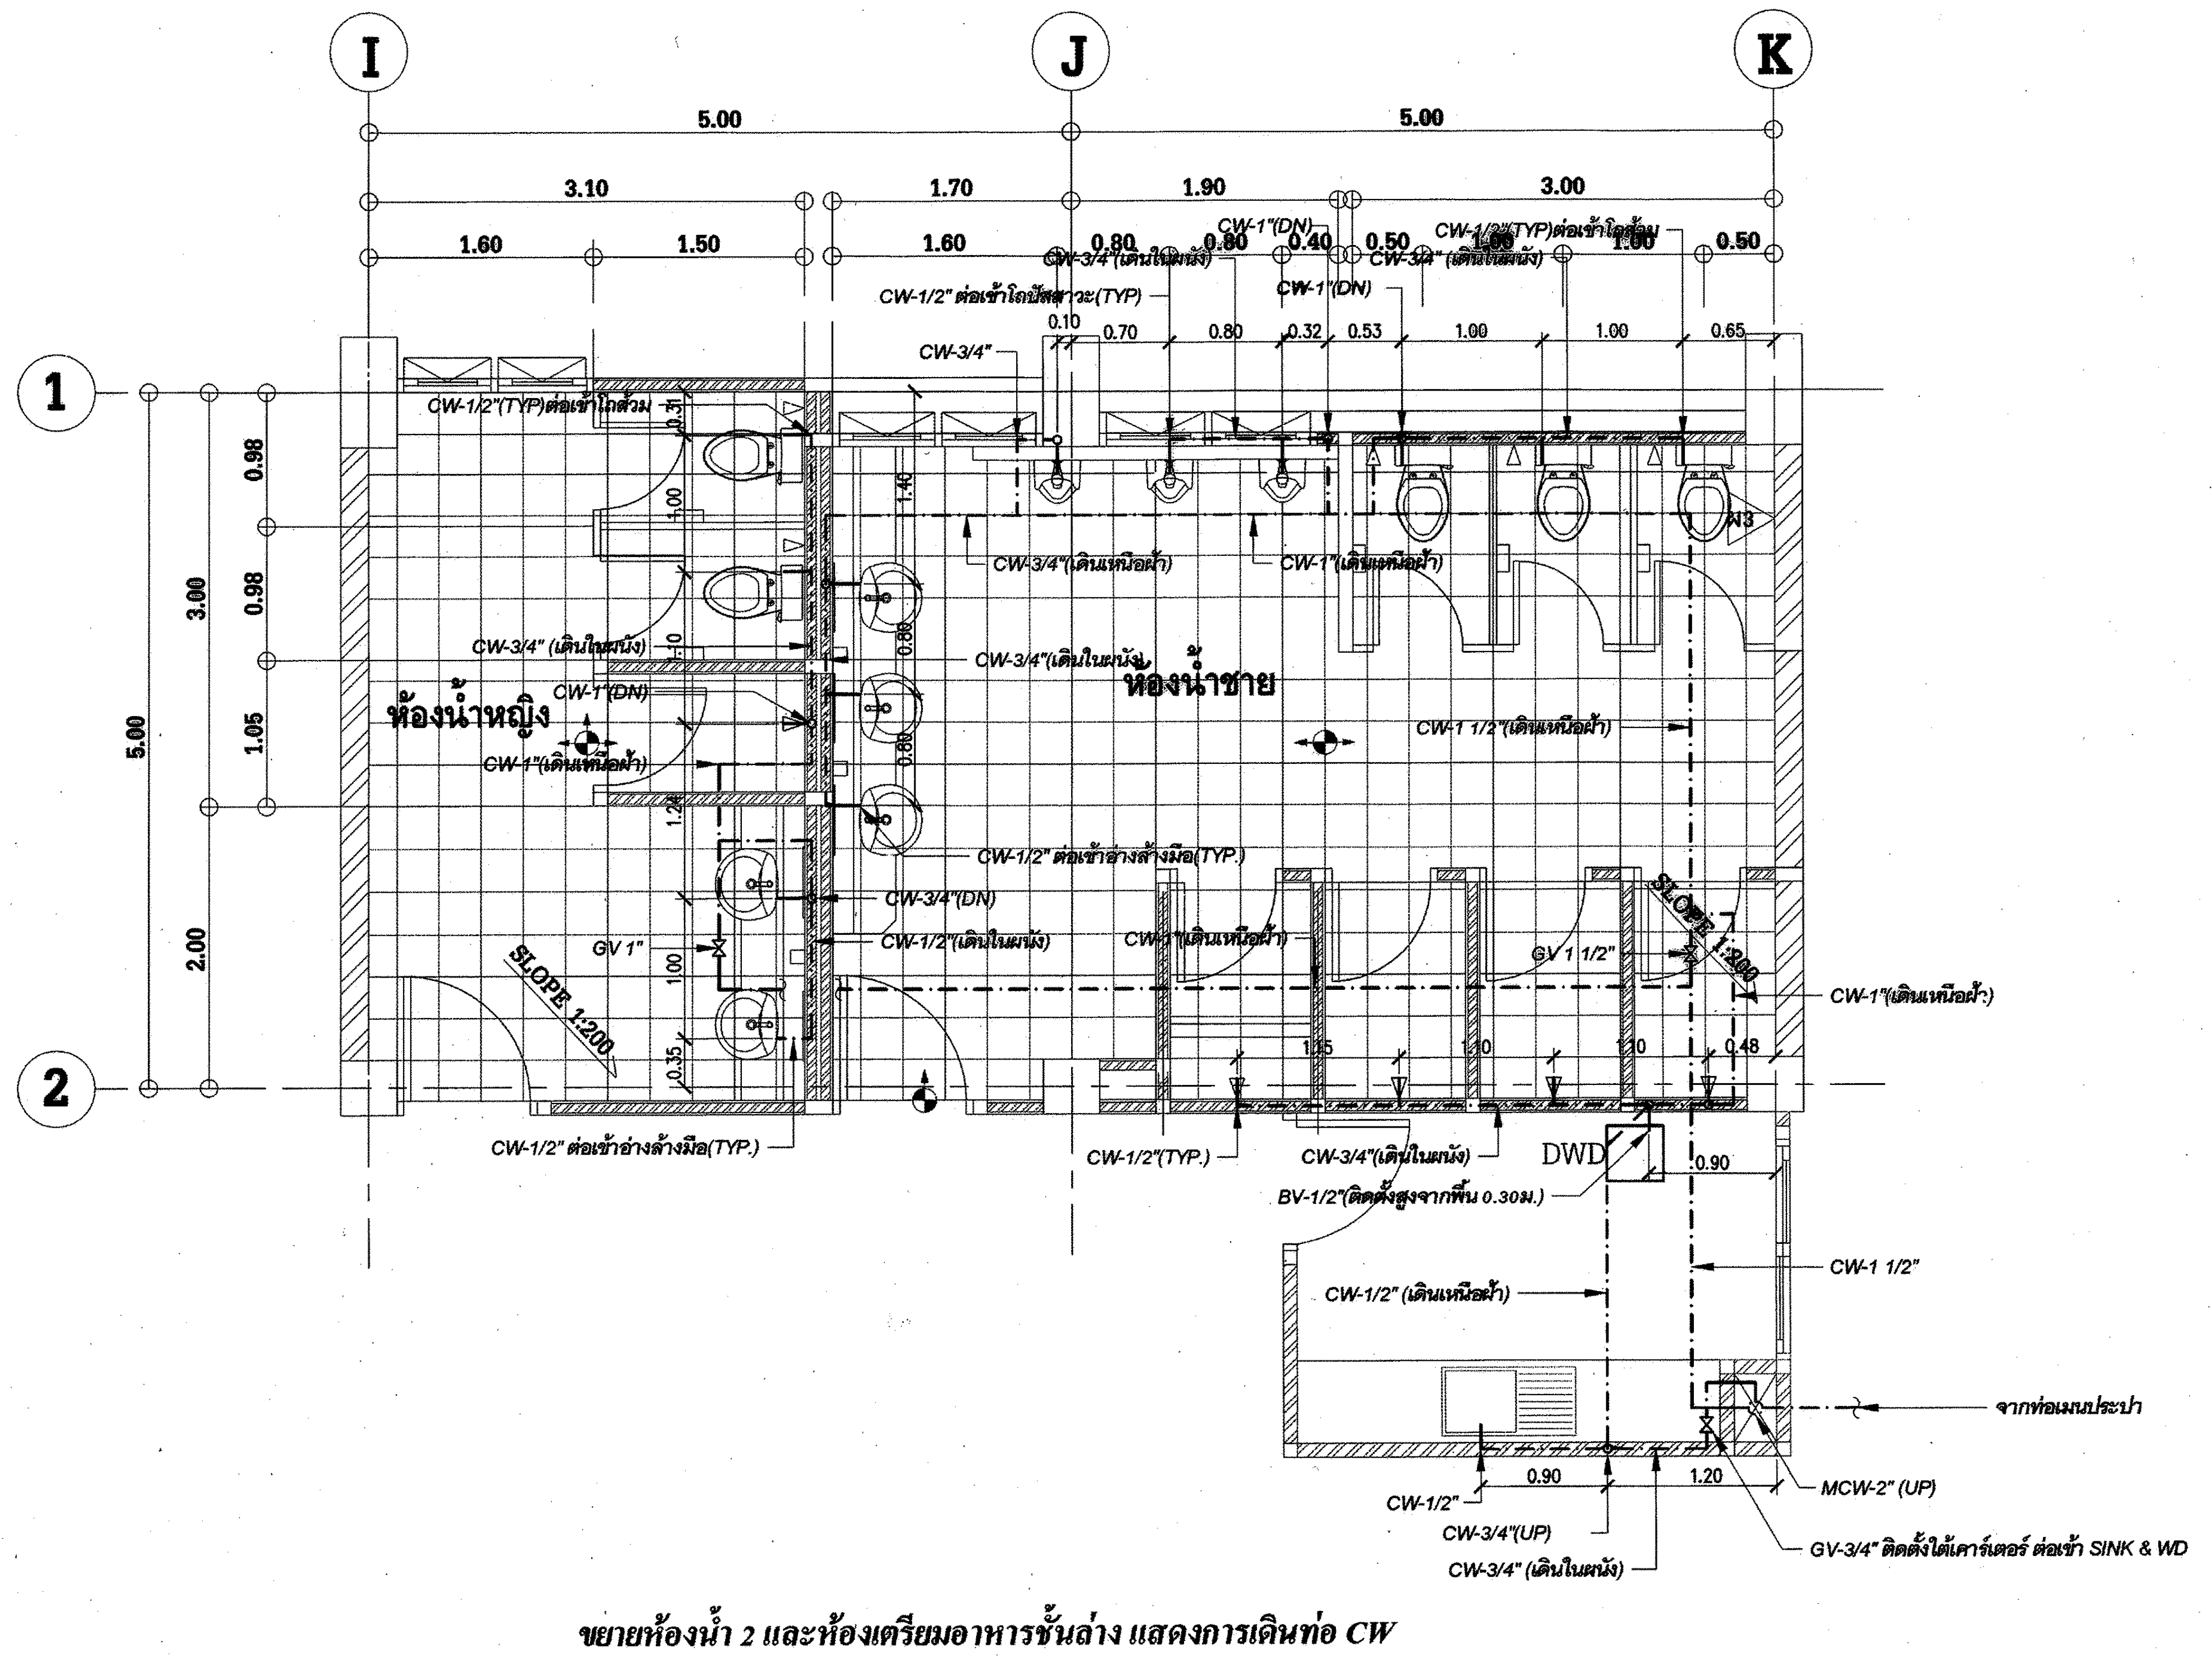

*ขยายห้องน้ำ 2 และห้องเตรียมอาหารชั้นล่าง แสดงการเดินท่อ CW*

*มาตราส่วน 1 : 50*

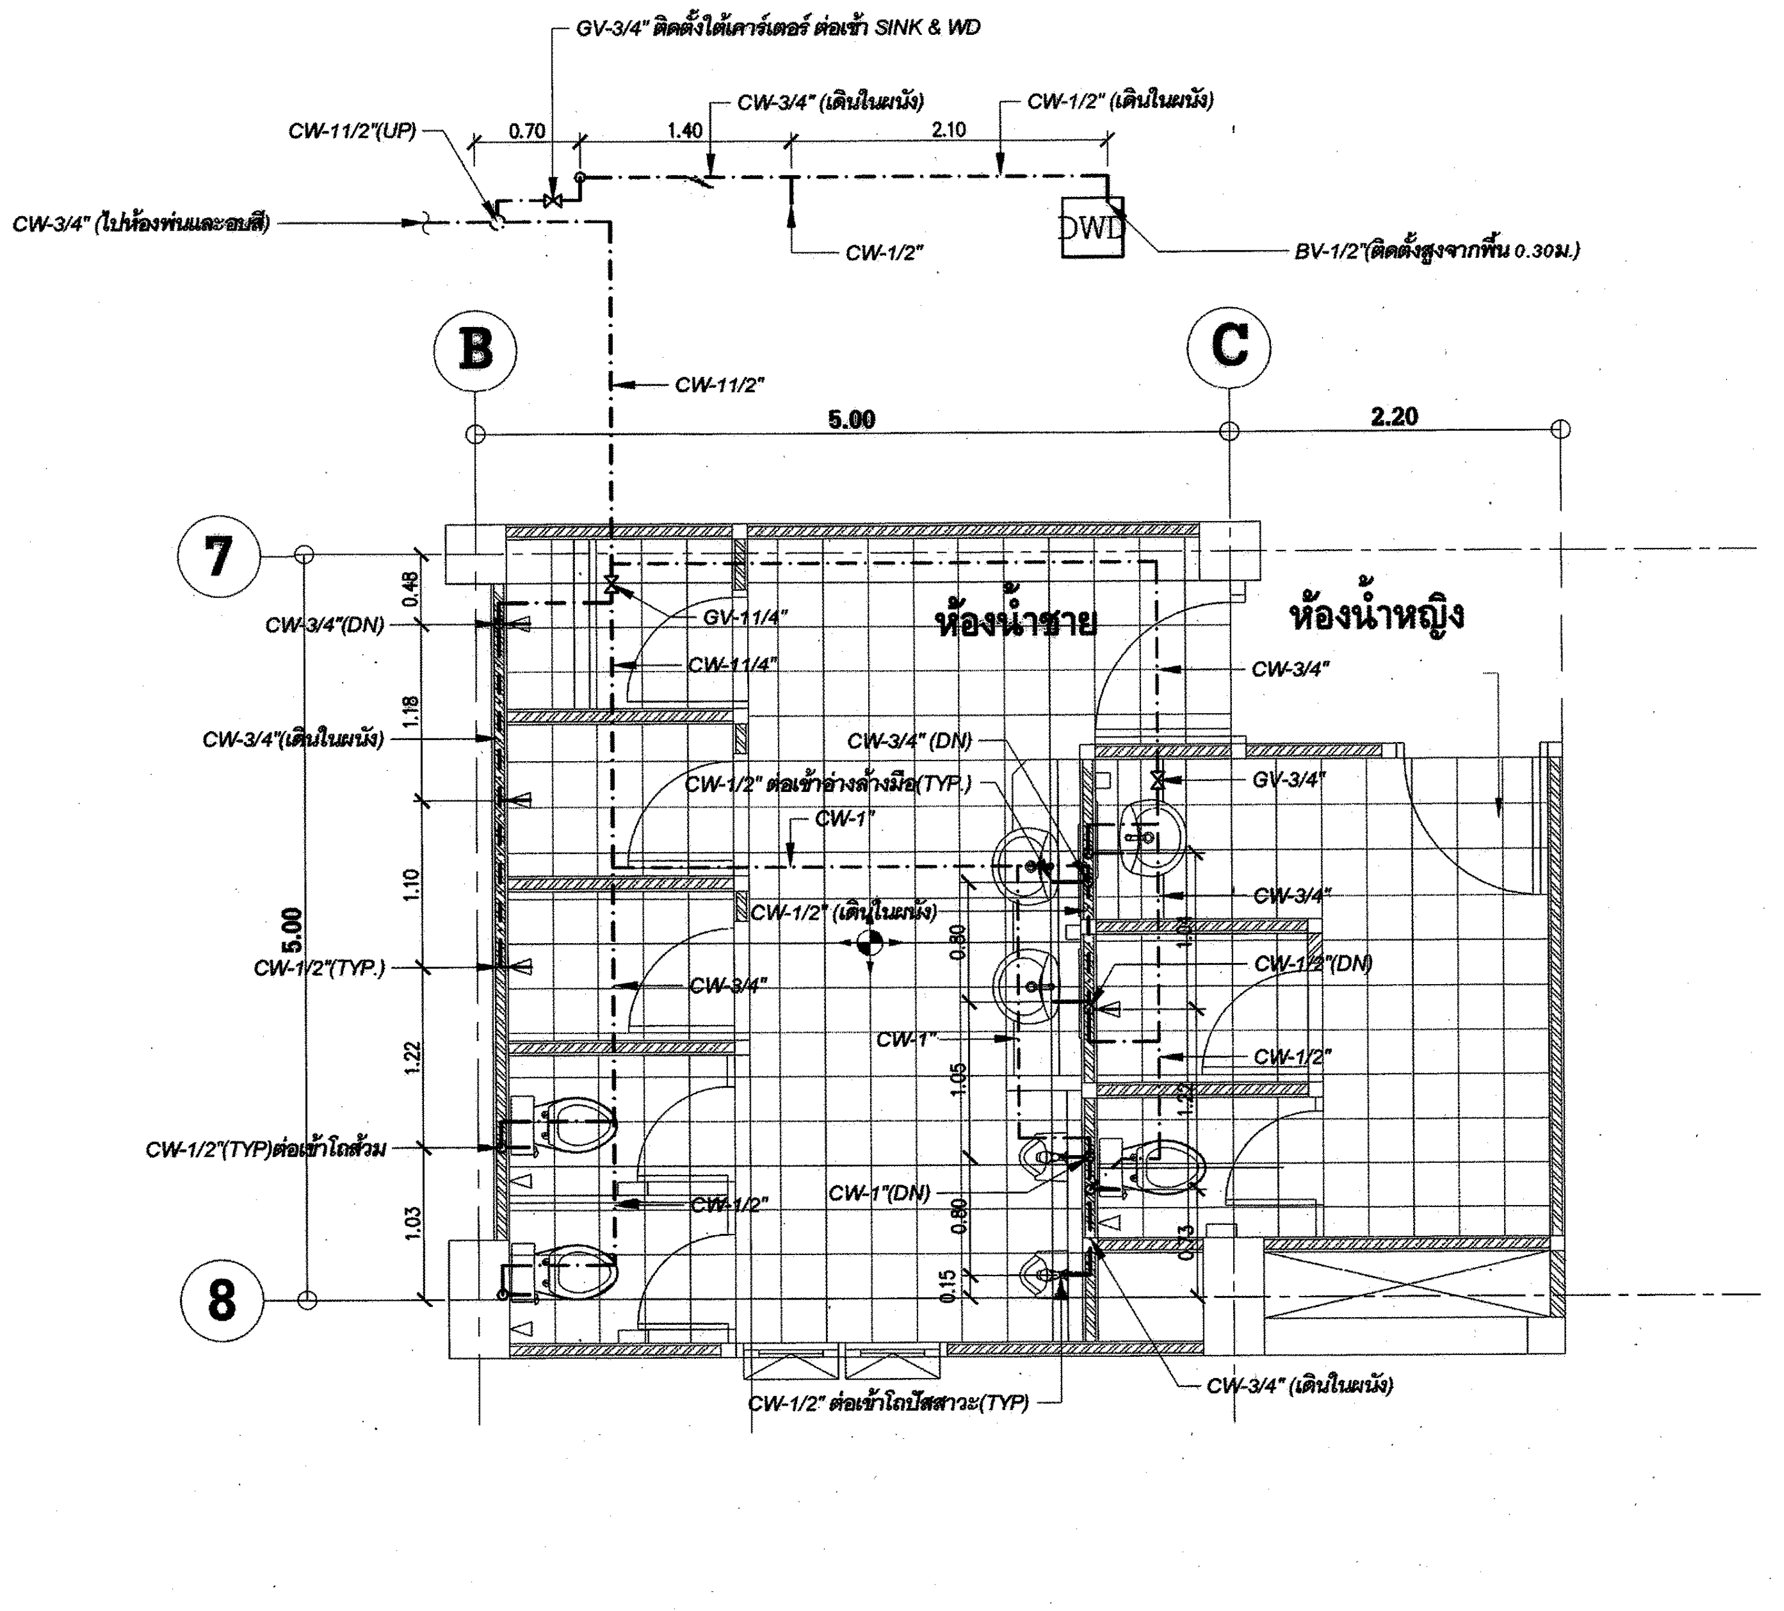
GV-3/4" ติดตั้งใต้เคาน์เตอร์ ต่อเข้า SINK & WD
CW-11/2"(UP)
CW-3/4" (เดินในผนัง)
CW-1/2" (เดินในผนัง)
CW-1/2"
DWD
BV-1/2"(ติดตั้งสูงจากพื้น 0.30M.)
CW-11/2"
B
C
7
8
5.00
2.20
ห้องน้ำชาย
ห้องน้ำหญิง
GV-11/4"
CW-11/4"
CW-3/4"(DN)
CW-1/2" ต่อเข้าอ่างล้างมือ(TYP.)
CW-1"
CW-1/2"(TYP.)
CW-1/2"(TYP)ต่อเข้าโถส้วม
CW-1/2" ต่อเข้าโถปัสสาวะ(TYP)
CW-3/4" (เดินในผนัง)

*ขยายห้องน้ำ 1 และห้องเตรียมอาหารชั้นล่าง แสดงการเดินท่อ CW*

*มาตราส่วน 1 : 50*

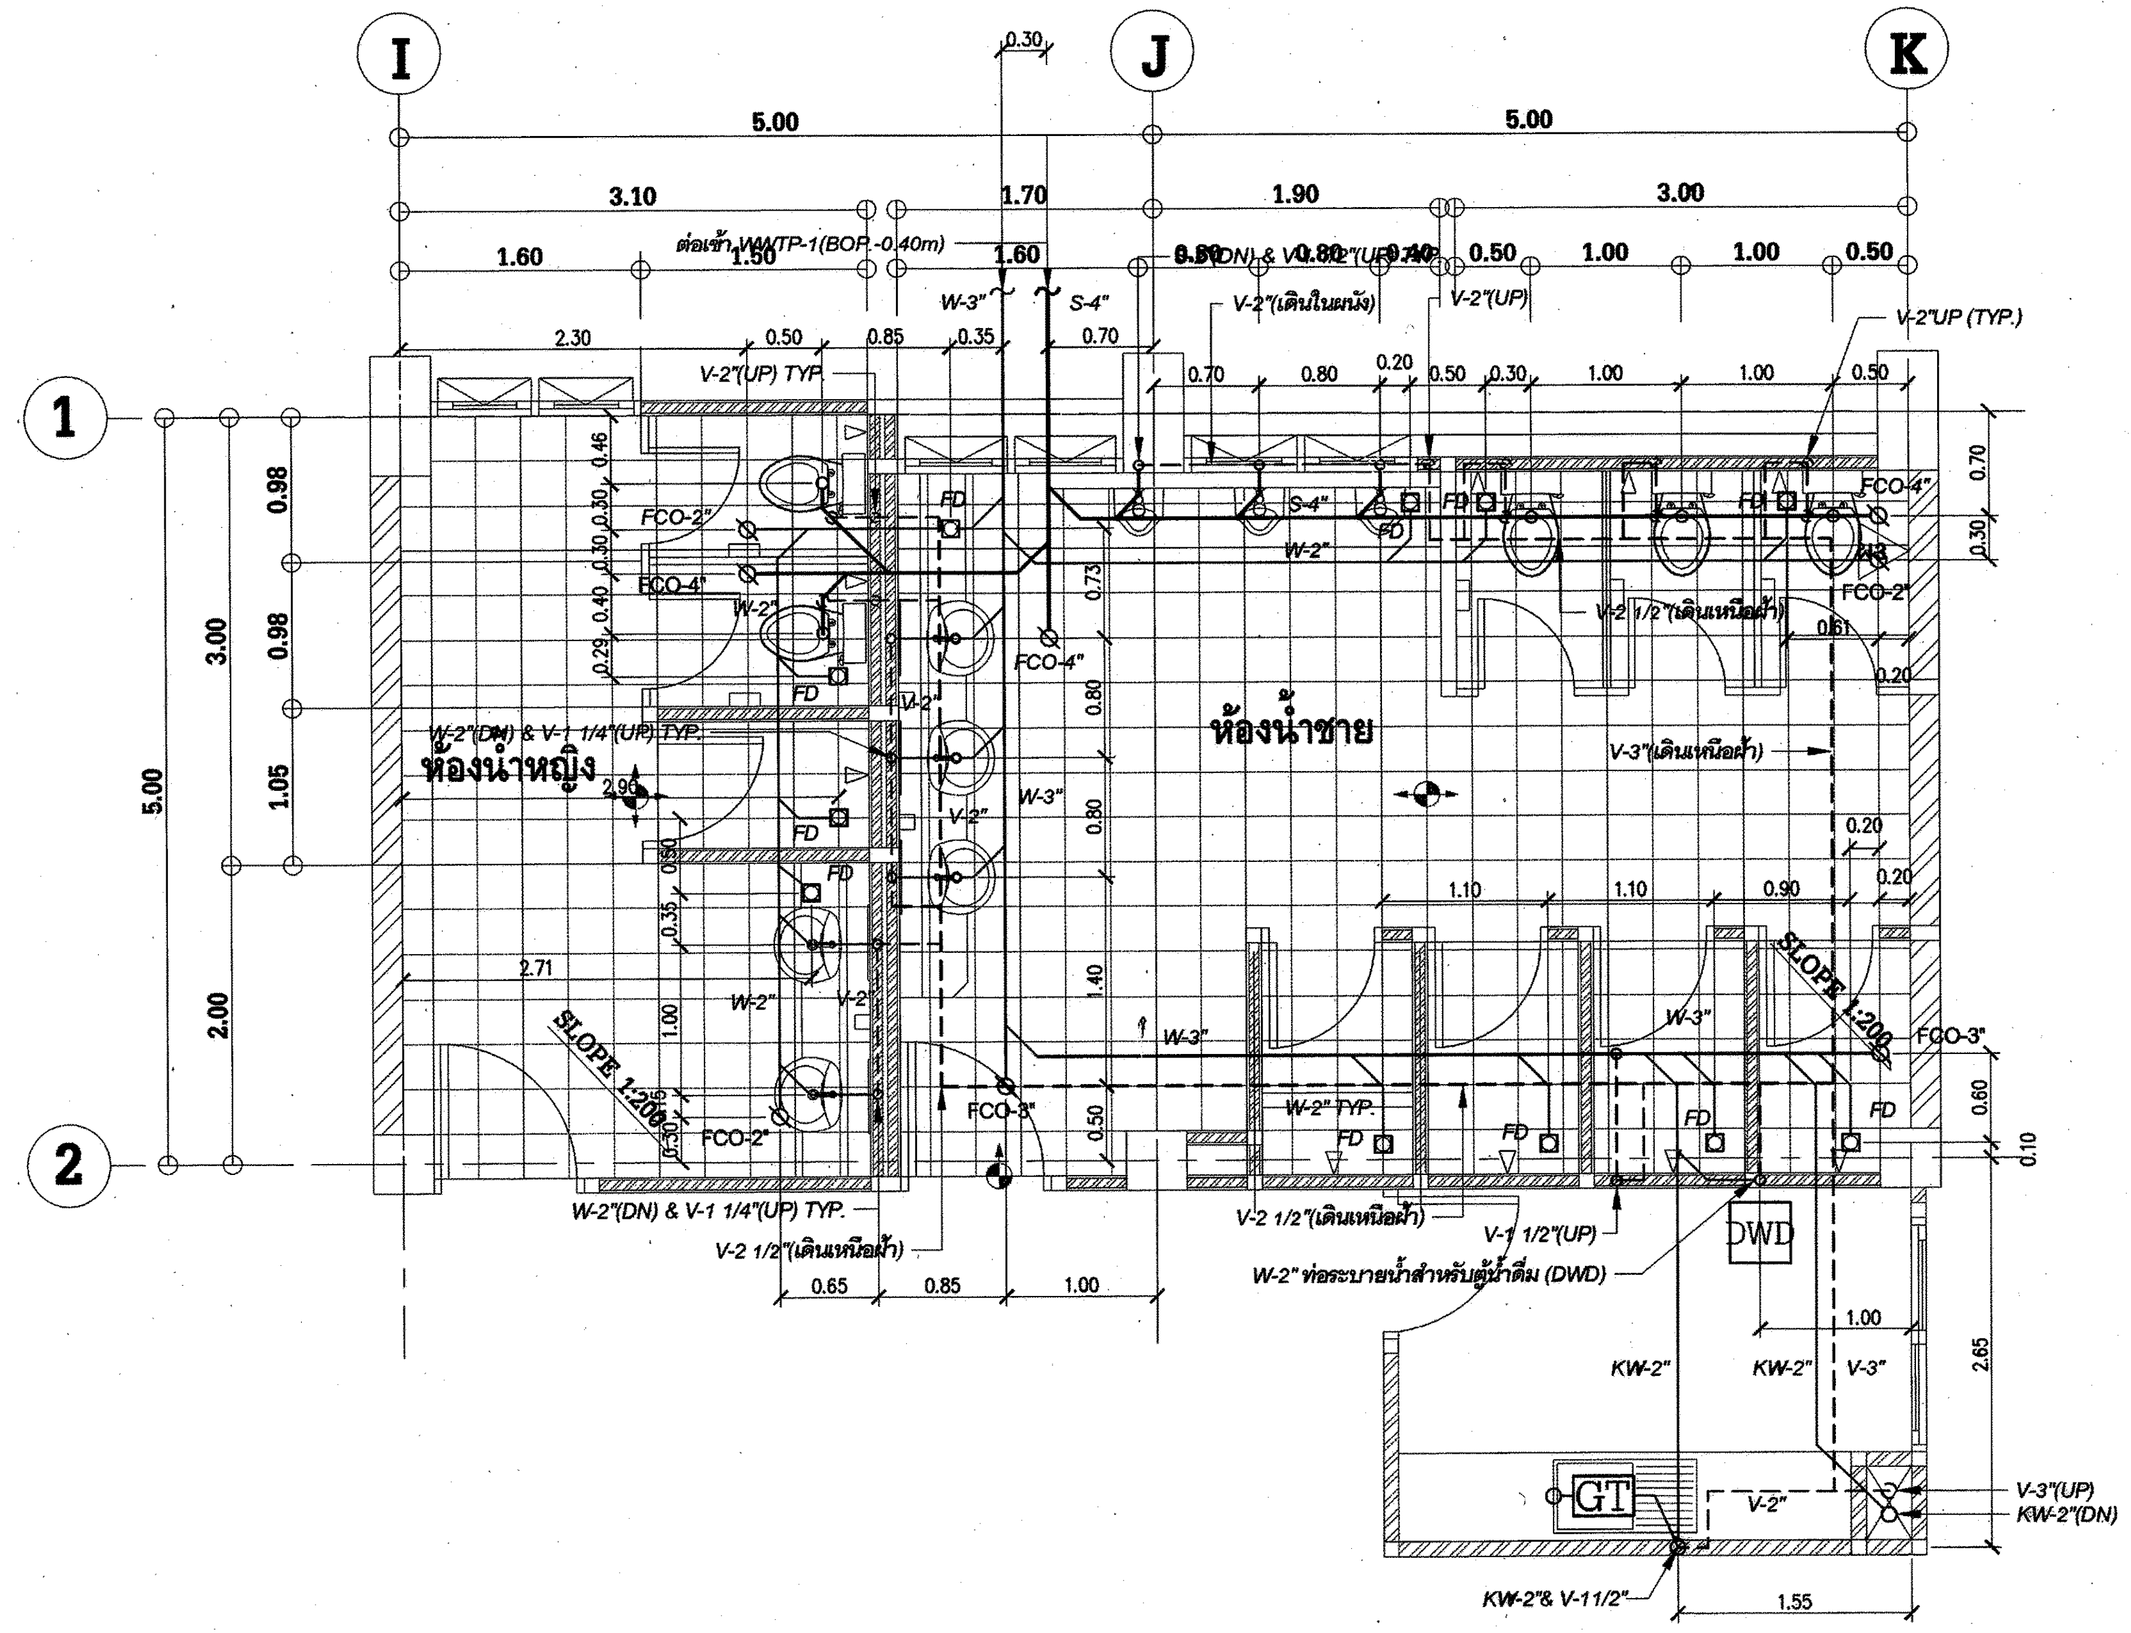

*ขยายห้องน้ำ 2 และห้องเตรียมอาหารชั้นล่าง แสดงการเดินท่อ S,W,V,KW*

*มาตราส่วน 1 : 50*

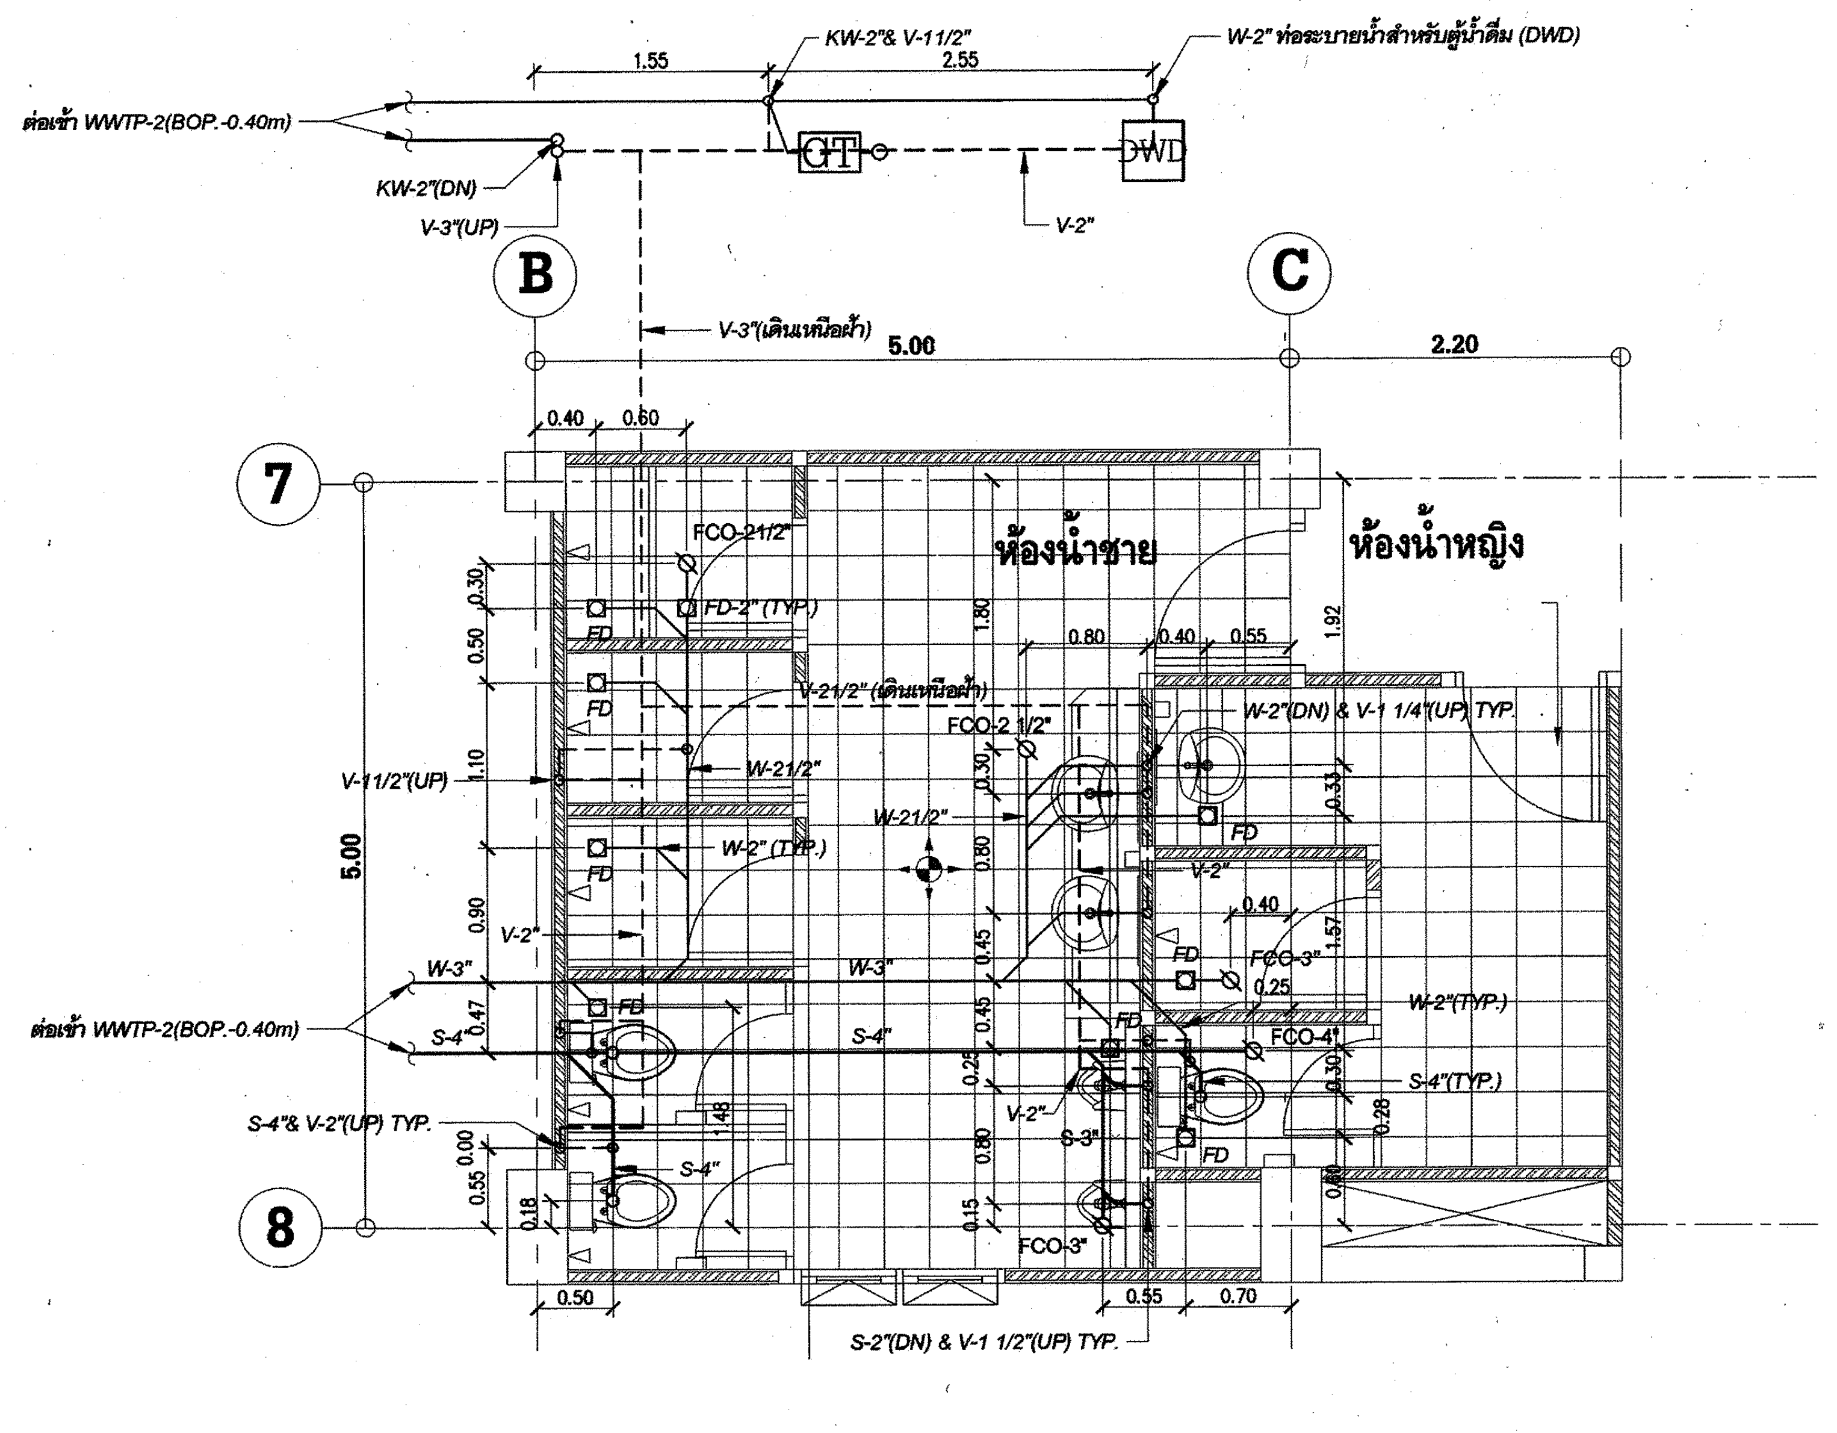

*ขยายห้องน้ำ 1 และห้องเตรียมอาหารชั้นล่าง แสดงการเดินท่อ S,W,V,KW*

*มาตราส่วน 1 : 50*

# การไฟฟ้าฝ่ายผลิตแห่งประเทศไทย

## ฝ่ายออกแบบและบริหารงานก่อสร้าง

## ได้รับการรับรอง ISO 9001:2008

53 หมู่ 2 ถนนจรัญสนิทวงศ์ บางกรวย นนทบุรี 11130 โทร436-1910-3

งานออกแบบ และ เอกสารประกอบแบบถือเป็นสมบัติของ ฝ่ายออกแบบและบริหารงานก่อสร้าง การไฟฟ้าฝ่ายผลิตแห่งประเทศไทย ห้ามผู้ใดนำไปใช้งาน ทำซ้ำ หรือ ดัดแปลง โดยไม่ได้รับอนุญาตเป็นลายลักษณ์อักษร จาก การไฟฟ้าฝ่ายผลิตแห่งประเทศไทย

**ออกแบบ**

| | |
|---|---|
| สถาปนิก | ( นาย อดิศร ศรีสุพรรณ ) |
| สถาปนิกภายใน | ( นางสาวศานติวร เอื้อประเสริฐ ) |
| | ( นาย อภิสิทธิ์ ณัฐวรวโรตม์ ) |
| วิศวกรโครงสร้าง | ( นาย ทรงคุณ วิชินโรจน์จรัล ) |
| | ( นาย กานต์เดช ปั่นเจริญ ) |
| วิศวกรสุขาภิบาล | ( นาย วัชระ สมโรจน์รัตน์ ) |
| วิศวกรไฟฟ้า | ( นาย ประพัทธ์ ชื่นชุมศรี ) |
| วิศวกรเครื่องกล | ( นาย อุกฤษฏ์ จำปาชนม์ ) |

**ตรวจสอบ**

ผู้ควบคุมงาน กฟผ. บุญชัย ผดุงสมบัติถาวร

( นาย บุญชัย ผดุงสมบัติถาวร )

( นาย ดนุพงษ์ สรรพอุดม )

( นาย อภิศักดิ์ รำพึงจิต )

( นาย นนทชัย สกุลรัศมีไพศาล )

หัวหน้าแผนกบริหารสัญญาก่อสร้างอาคาร

( นาย ศรชัย อภิบาลพลธรรม )

**เห็นชอบ**

( นาย สาโรจน์ จีนโก๊ว )

หัวหน้ากองบริหารงานก่อสร้าง

## ผู้รับจ้าง

*CAN DO CONSTRUCTION CO.,LTD*

222 ถนนเทศบาลรังรักษ์เหนือ แขวงลาดยาว

เขตจตุจักร กรุงเทพมหานคร 10900

TEL. 591-3972 , 591-4906 FAX. 954-3759

**เขียนแบบ**

( นาย สุธีรพันธ์ ภู่ไหม )

**ตรวจสอบ**

( นาย ศุภชัย เมฆทันต์ )

**รับรอง**

( นาย สำราญ เจริญวงศ์ )

วิศวกรโครงการ

# AS-BUILT DRAWING

## งานอาคารปฏิบัติการ (อชน.)

**แบบแสดง**

แบบขยายห้องน้ำระบบสุขาภิบาล ชั้นล่าง

อาคารปฏิบัติการ 2

| | |
|---|---|
| อ้างอิงแบบ กฟผ. เลขที่<br>SNO-WS12-$^{04}_{08}$-SN-10/12 | แบบเลขที่<br>AB-SNO-WS12-$^{04}_{08}$-SN-10/12 |
| เลขที่งาน<br>257112-04<br>257112-08 | จำนวนแผ่น<br>12 |