แบบเลขที่ AB-SNO-WS12-04/08-SN-11/12

LAVATORY COUNTER TYPE (DN.)

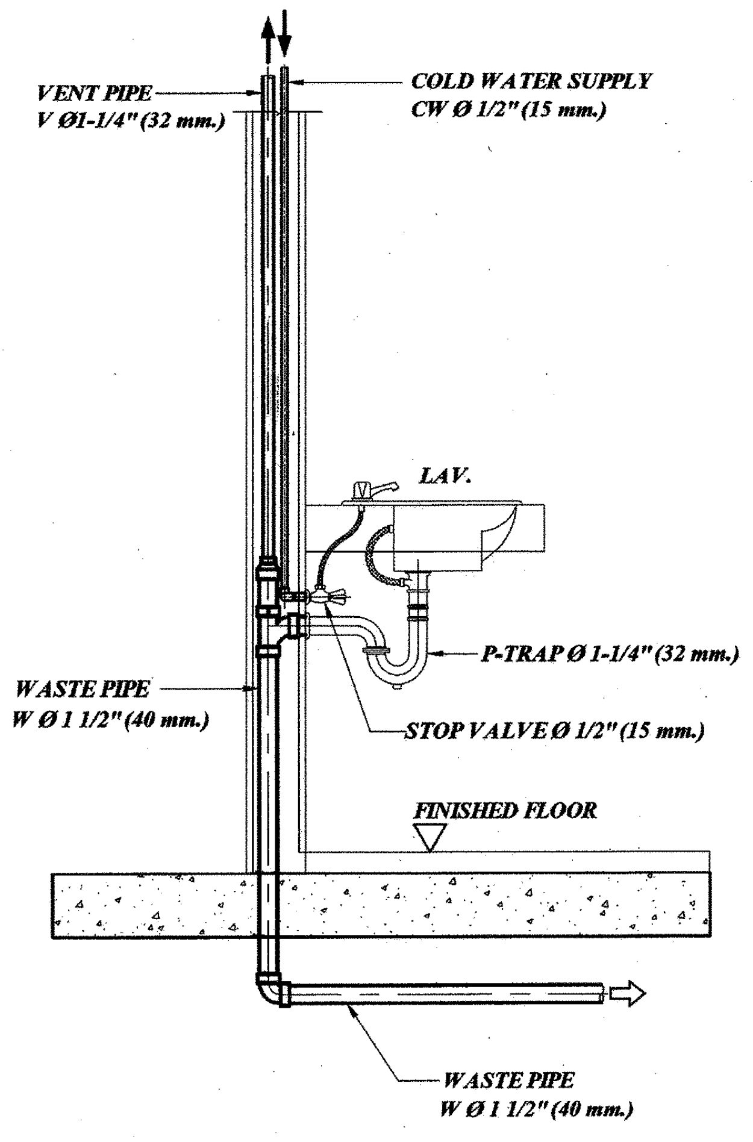
VENT PIPE
V Ø1-1/4" (32 mm.)
COLD WATER SUPPLY
CW Ø 1/2" (15 mm.)
LAV.
P-TRAP Ø 1-1/4" (32 mm.)
WASTE PIPE
W Ø 1 1/2" (40 mm.)
STOP VALVE Ø 1/2" (15 mm.)
FINISHED FLOOR
WASTE PIPE
W Ø 1 1/2" (40 mm.)

URINAL (DN.)

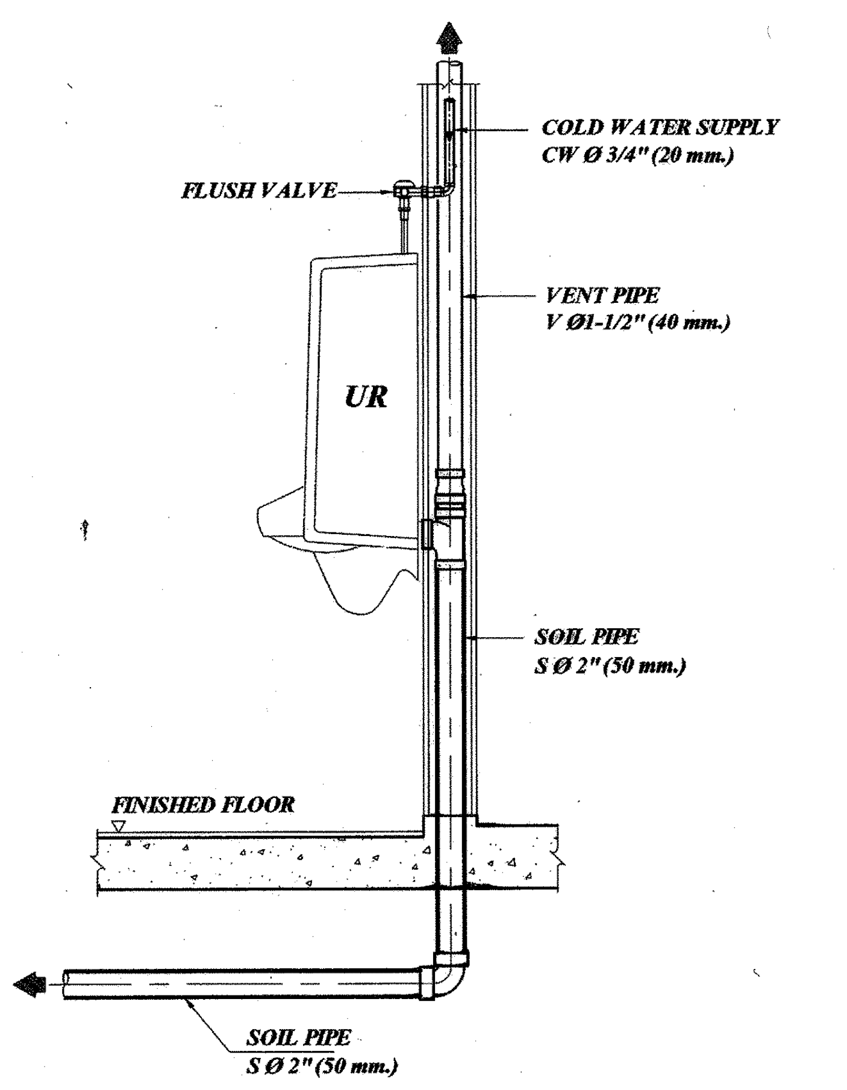
COLD WATER SUPPLY
CW Ø 3/4" (20 mm.)
FLUSH VALVE
VENT PIPE
V Ø1-1/2" (40 mm.)
UR
SOIL PIPE
S Ø 2" (50 mm.)
FINISHED FLOOR
SOIL PIPE
S Ø 2" (50 mm.)

WATER CLOSET (FLUSH TANK) (DN.)

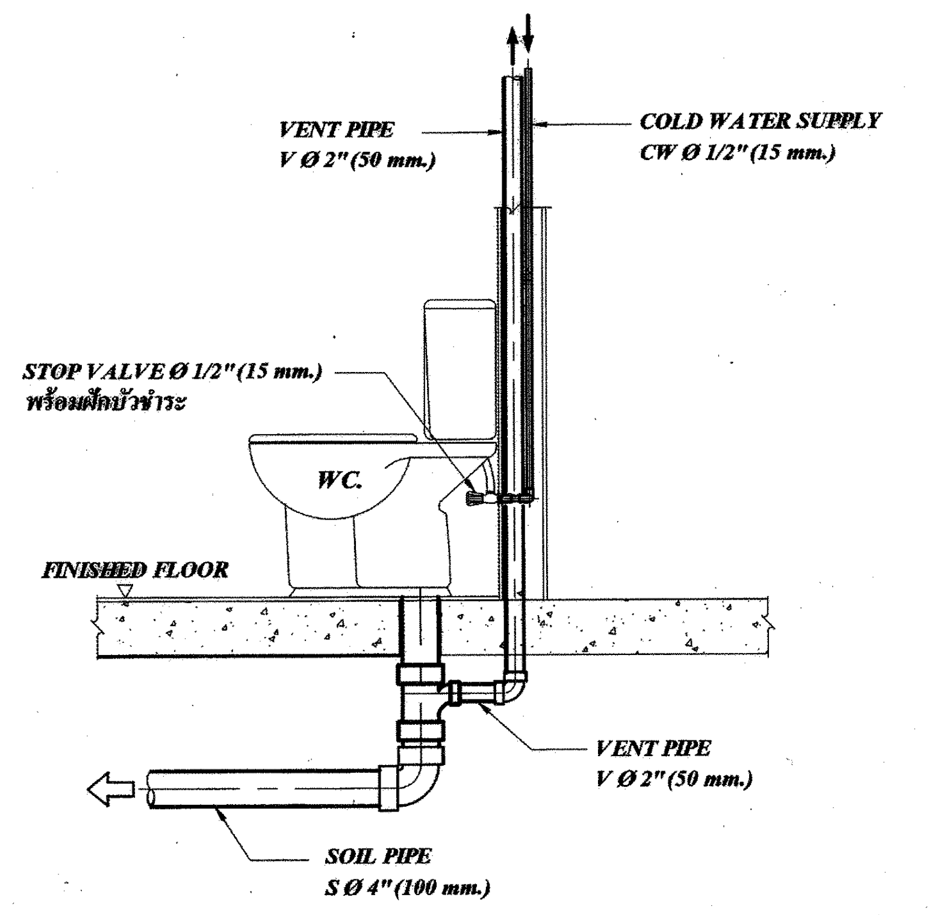
VENT PIPE
V Ø 2" (50 mm.)
COLD WATER SUPPLY
CW Ø 1/2" (15 mm.)
STOP VALVE Ø 1/2" (15 mm.)
พร้อมฝักบัวชำระ
WC.
FINISHED FLOOR
VENT PIPE
V Ø 2" (50 mm.)
SOIL PIPE
S Ø 4" (100 mm.)

SHOWER (DN.) สายอ่อน

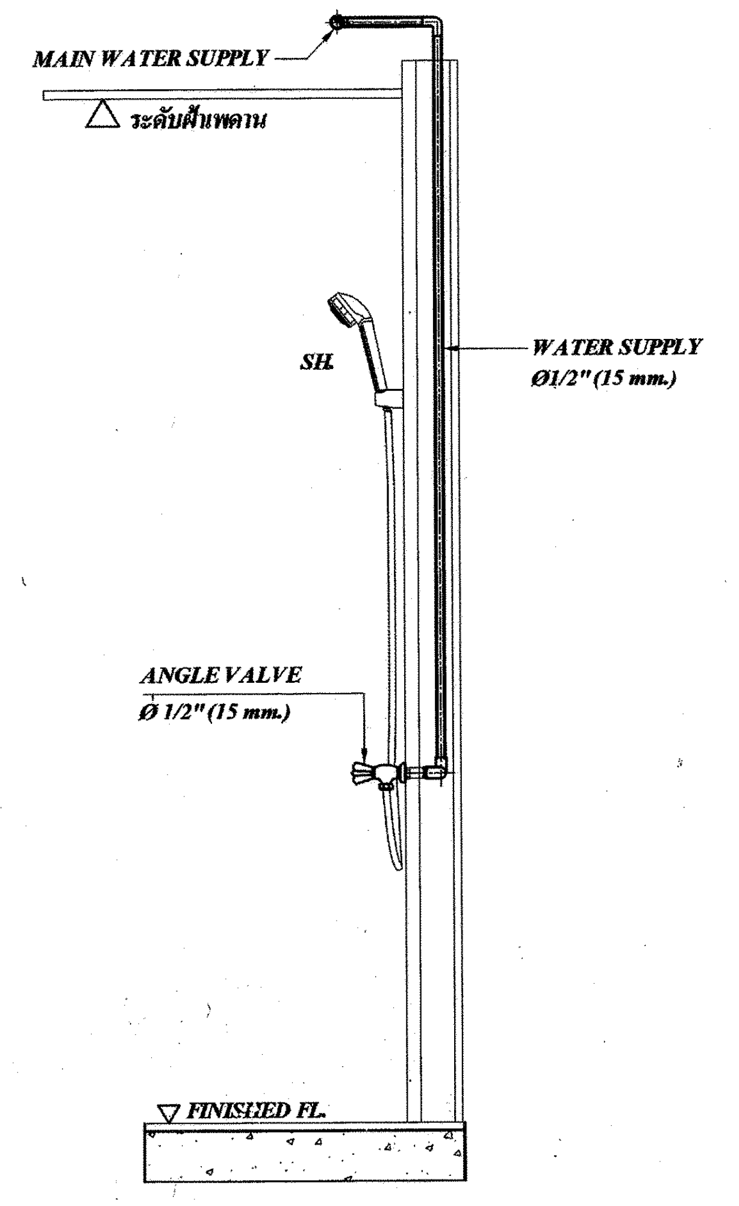
MAIN WATER SUPPLY
ระดับฝ้าเพดาน
SH.
WATER SUPPLY
Ø1/2" (15 mm.)
ANGLE VALVE
Ø 1/2" (15 mm.)
FINISHED FL.

KITCHEN SINK

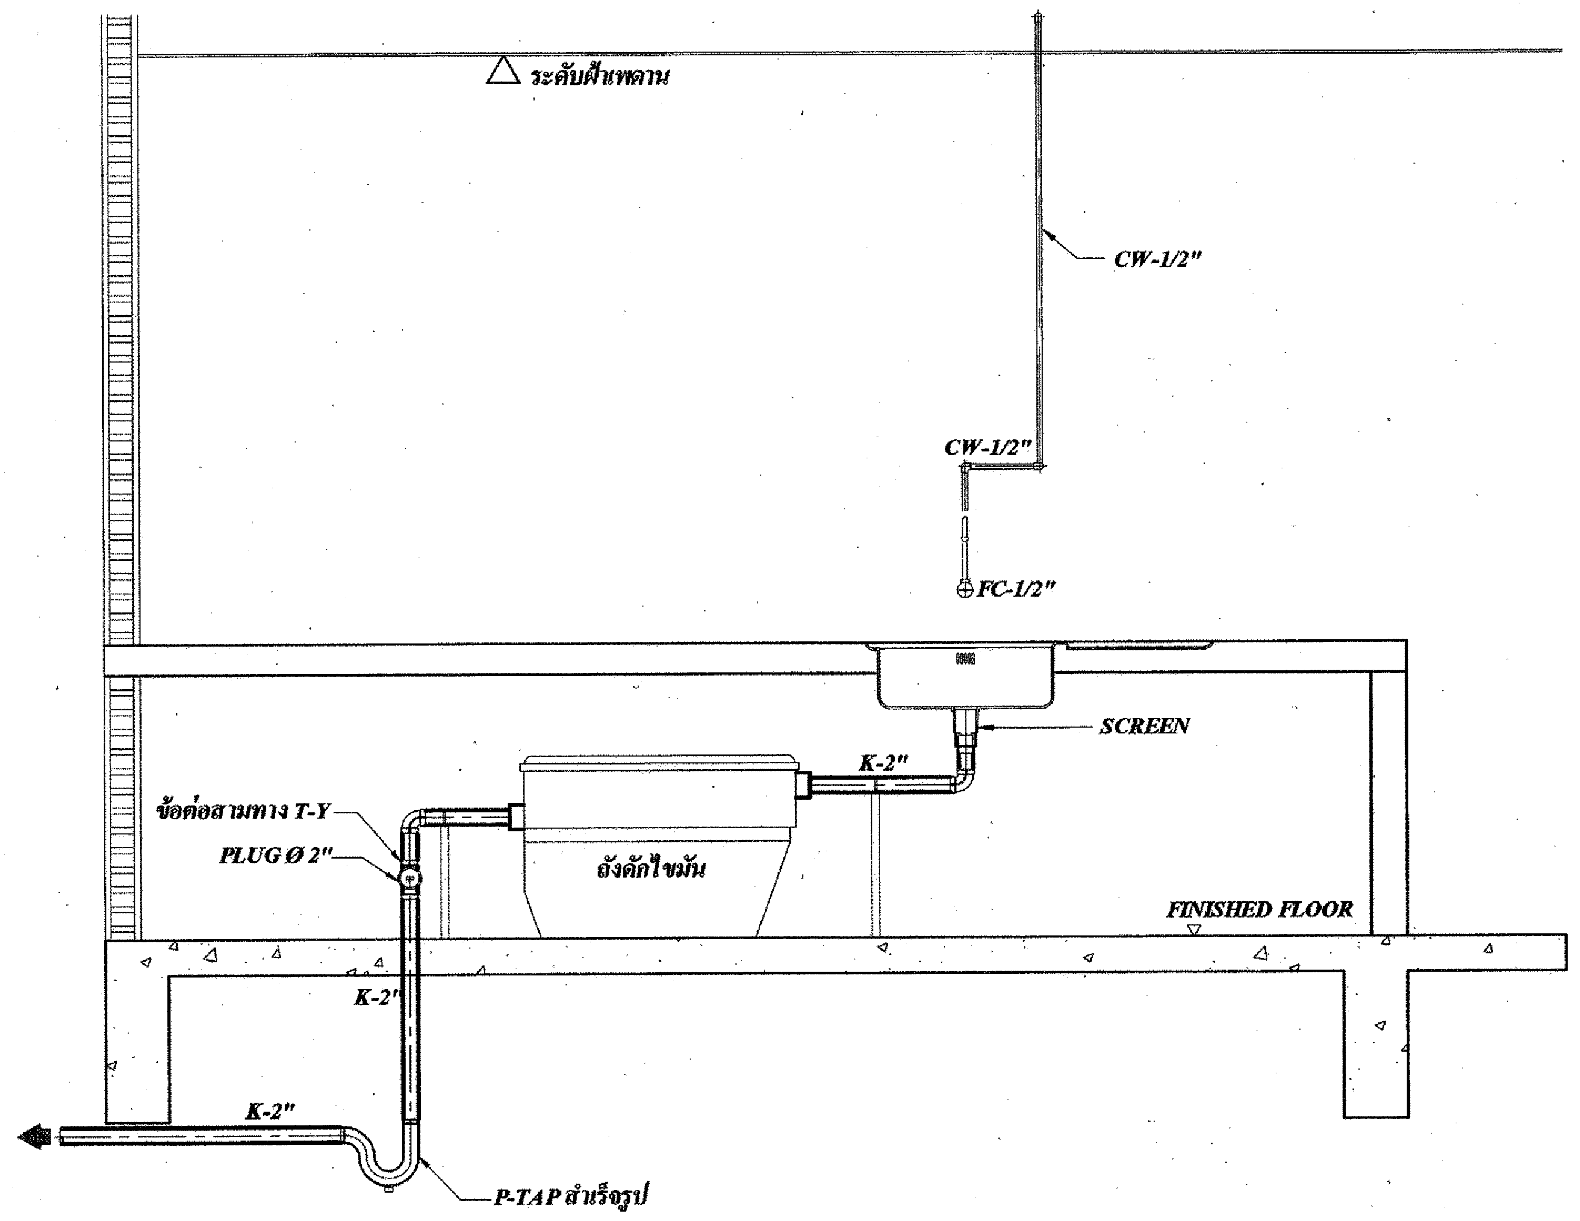
ระดับฝ้าเพดาน
CW-1/2"
CW-1/2"
FC-1/2"
SCREEN
K-2"
ข้อต่อสามทาง T-Y
PLUG Ø 2"
ถังดักไขมัน
FINISHED FLOOR
K-2"
K-2"
P-TAP สำเร็จรูป

JANITOR (DN.)

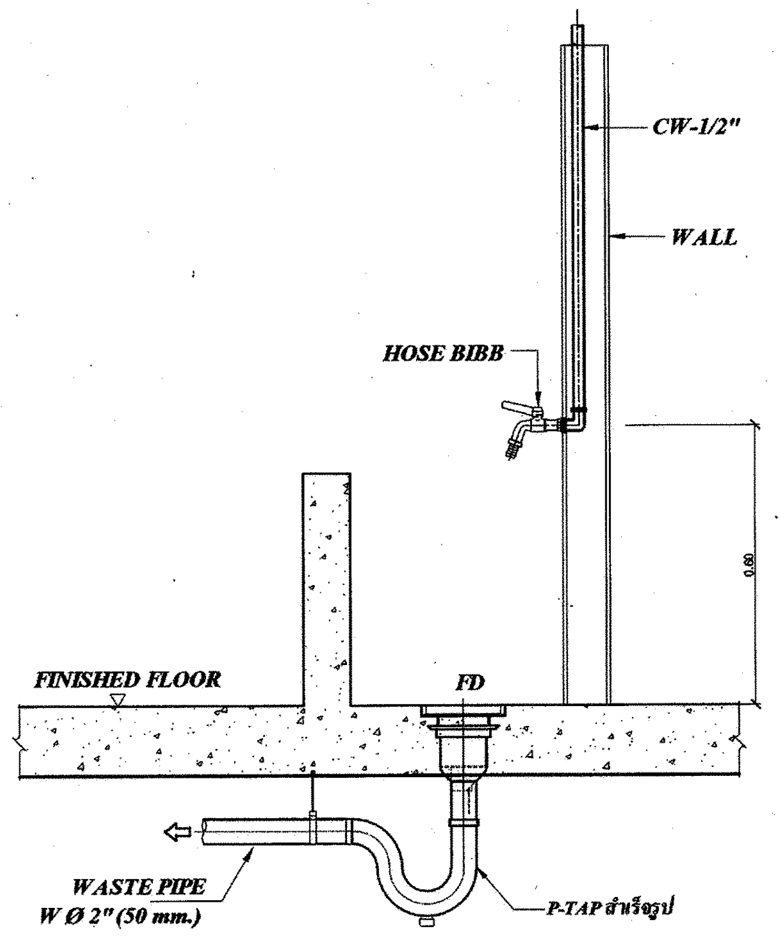
CW-1/2"
WALL
HOSE BIBB
0.60
FINISHED FLOOR
FD
WASTE PIPE
W Ø 2" (50 mm.)
P-TAP สำเร็จรูป

HOSE BIBB (HB.)(DN.)

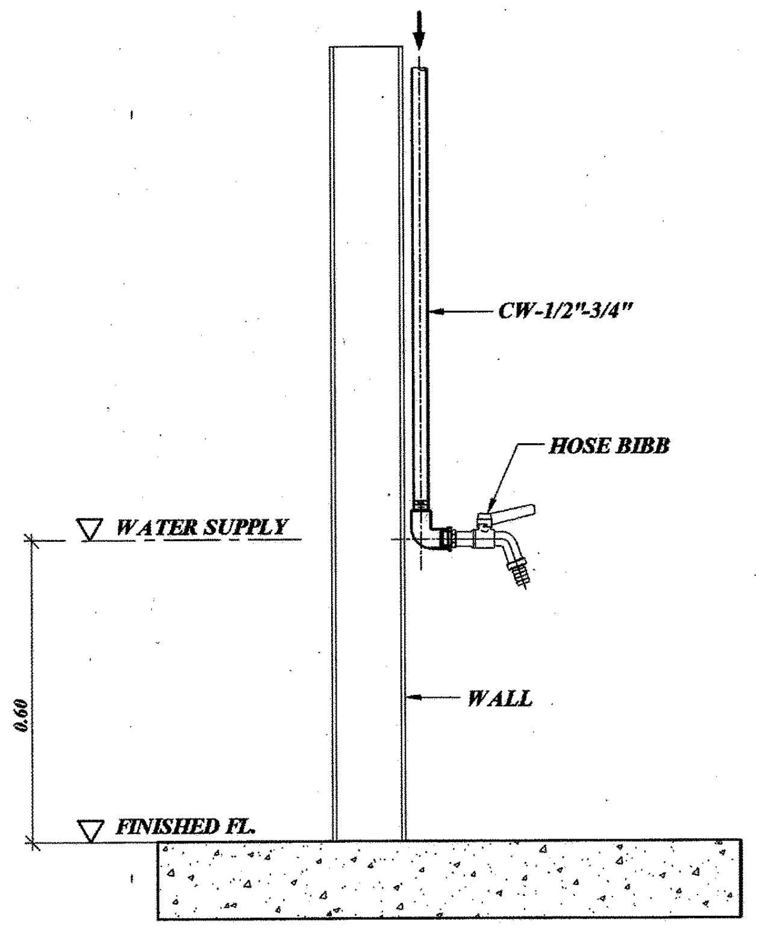
CW-1/2"-3/4"
HOSE BIBB
WATER SUPPLY
0.60
WALL
FINISHED FL.

อ่างล่างมือ สแตนเลส

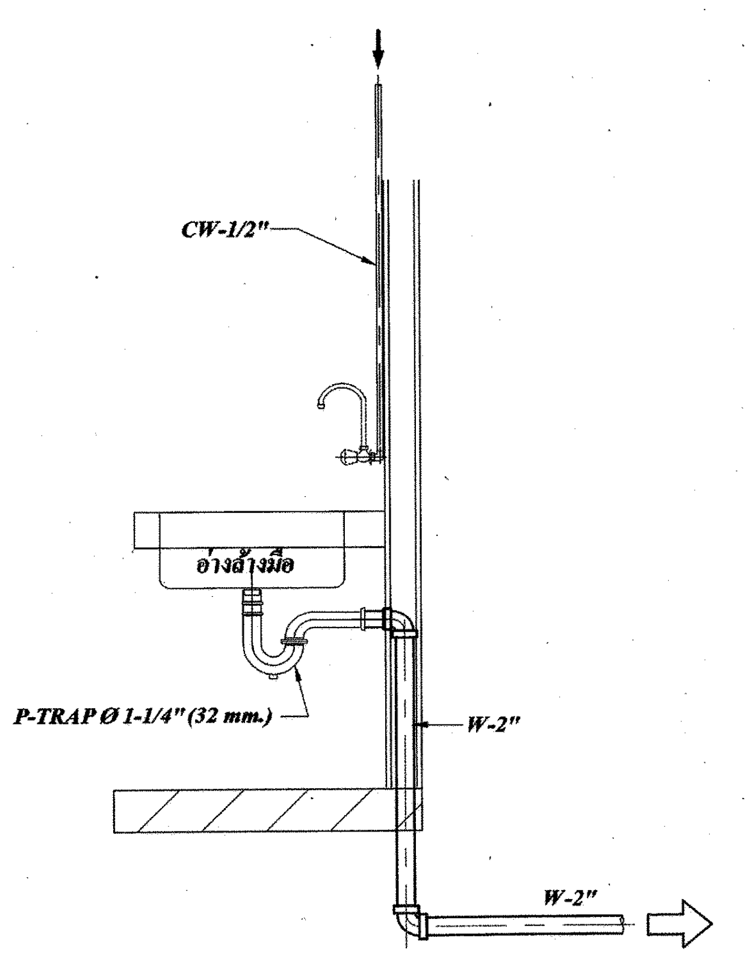
CW-1/2"
อ่างล้างมือ
P-TRAP Ø 1-1/4" (32 mm.)
W-2"
W-2"

FLOOR CLEANOUT (FCO.)

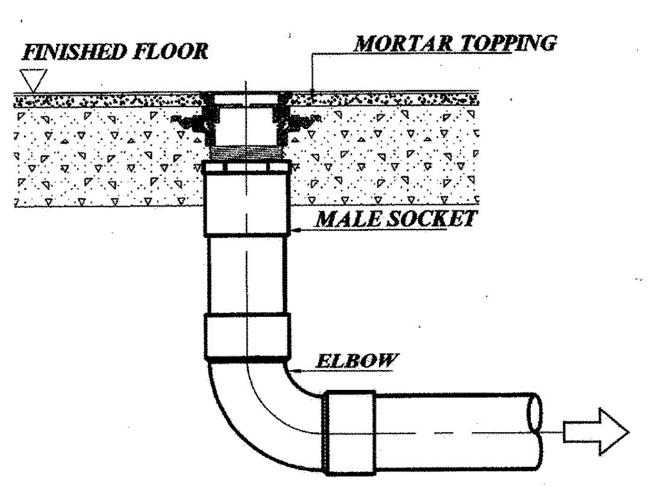
FINISHED FLOOR
MORTAR TOPPING
MALE SOCKET
ELBOW

GROUND CLEANOUT (GCO.)

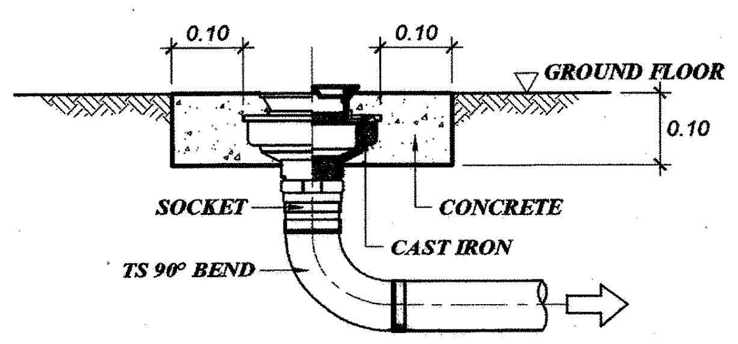
0.10
0.10
GROUND FLOOR
0.10
SOCKET
CONCRETE
CAST IRON
TS 90° BEND

FLOOR DRAIN (FD.) USED IN TOILET & JANITOR

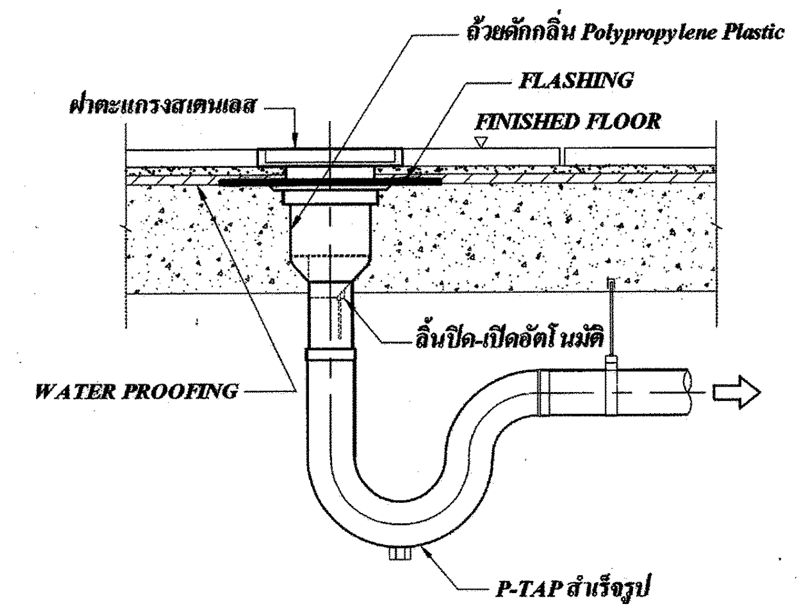
ถ้วยดักกลิ่น Polypropylene Plastic
FLASHING
ฝาตะแกรงสเตนเลส
FINISHED FLOOR
ลิ้นปิด-เปิดอัตโนมัติ
WATER PROOFING
P-TAP สำเร็จรูป

ท่อระบายน้ำสำหรับตู้น้ำดื่ม (DWD)

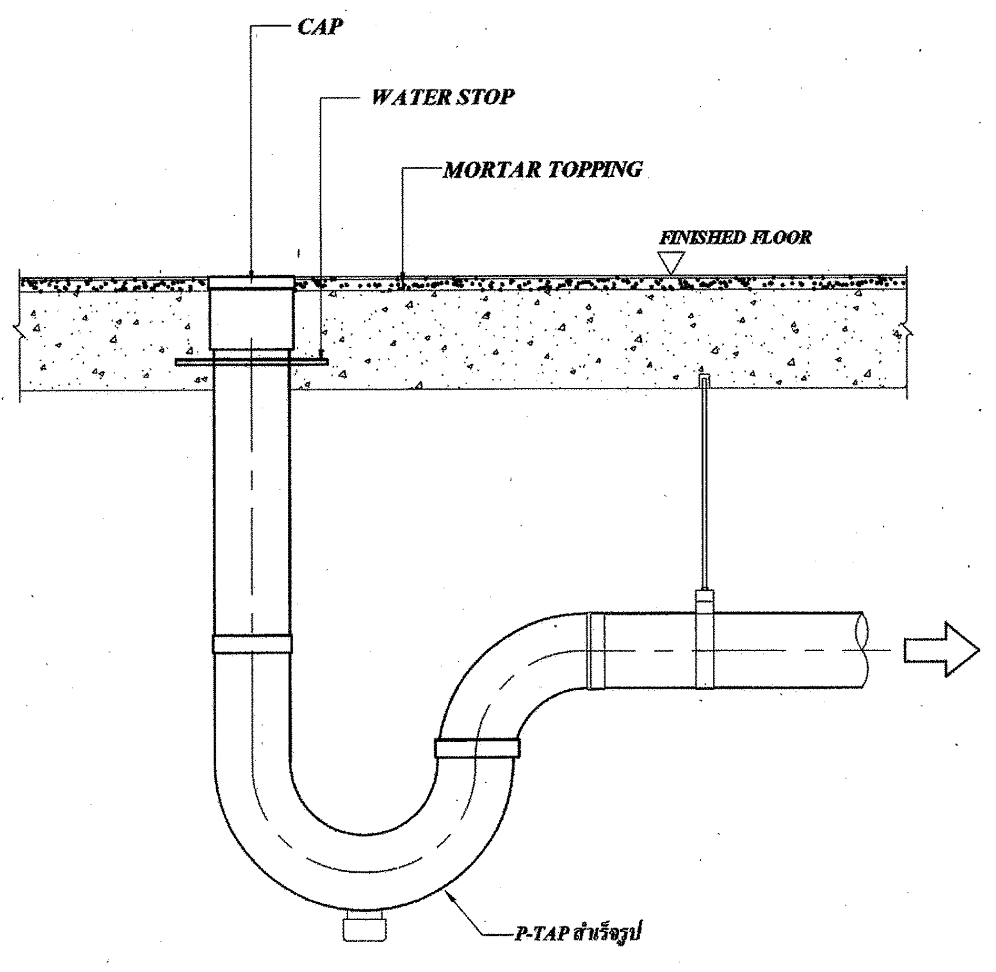
CAP
WATER STOP
MORTAR TOPPING
FINISHED FLOOR
P-TAP สำเร็จรูป

การไฟฟ้าฝ่ายผลิตแห่งประเทศไทย

ฝ่ายออกแบบและบริหารงานก่อสร้าง
ได้รับการรับรอง ISO 9001:2008
53 หมู่ 2 ถนนจรัญสนิทวงศ์ บางกรวย นนทบุรี 11130 โทร436-1910-3

งานออกแบบ และ เอกสารประกอบแบบถือเป็นสมบัติของ ฝ่ายออกแบบและบริหารงานก่อสร้าง การไฟฟ้าฝ่ายผลิตแห่งประเทศไทย ห้ามผู้ใดนำไปใช้งาน ทำซ้ำ หรือ ดัดแปลง โดยไม่ได้รับอนุญาตเป็นลายลักษณ์อักษร จาก การไฟฟ้าฝ่ายผลิตแห่งประเทศไทย

ออกแบบ

สถาปนิก (นาย อดิศร ศรีสุพรรณ)
สถาปนิกภายใน (นางสาวศานติวร เอื้อประเสริฐ)
(นาย อภิสิทธิ์ ณัฐวรวโรตม์)
วิศวกรโครงสร้าง (นาย ทรงคุณ วิชินโรจน์จรัล)
(นาย กานต์เดช ปั่นเจริญ)
วิศวกรสุขาภิบาล (นาย วัชระ สมโรจน์รัตน์)
วิศวกรไฟฟ้า (นาย ประพัทธ์ ชื่นชุมศรี)
วิศวกรเครื่องกล (นาย อุกฤษฎ์ จำปาชนม์)

ตรวจสอบ

ผู้ควบคุมงาน กฟผ. บุญชัย ผดุงสมบัติถาวร
(นาย บุญชัย ผดุงสมบัติถาวร)
(นาย ดนุพงษ์ สรรพอุดม)
(นาย อภิศักดิ์ รำพึงจิต)
(นาย นันทชัย สกุลรัศมีไพศาล)
หัวหน้าแผนกบริหารสัญญาก่อสร้างอาคาร (นาย ศรชัย อภิบาลพลธรรม)

เห็นชอบ

(นาย สาโรจน์ จีนโก๊ว)
หัวหน้ากองบริหารงานก่อสร้าง

ผู้รับจ้าง

CAN DO CONSTRUCTION CO.,LTD
222 ถนนเทศบาลรังรักษ์เหนือ แขวงลาดยาว
เขตจตุจักร กรุงเทพมหานคร 10900
TEL. 591-3972 , 591-4906 FAX. 954-3759

เขียนแบบ (นาย สุธีรพันธ์ ภู่ไหม)

ตรวจสอบ (นาย ศุภชัย เมฆพันต์)

รับรอง (นาย สำราญ เจริญวงศ์)
วิศวกรโครงการ

AS-BUILT DRAWING

งานอาคารปฏิบัติการ (อขน.)

แบบแสดง
มาตรฐานการติดตั้งงานระบบสุขาภิบาล 1/2

อ้างอิงแบบ กฟผ. เลขที่ SNO-WS12-04/08-SN-11/12	แบบเลขที่ AB-SNO-WS12-04/08-SN-11/12
เลขที่งาน 257112-04 257112-08	จำนวนแผ่น 12