VENT CAP AT WALL (AVC.)

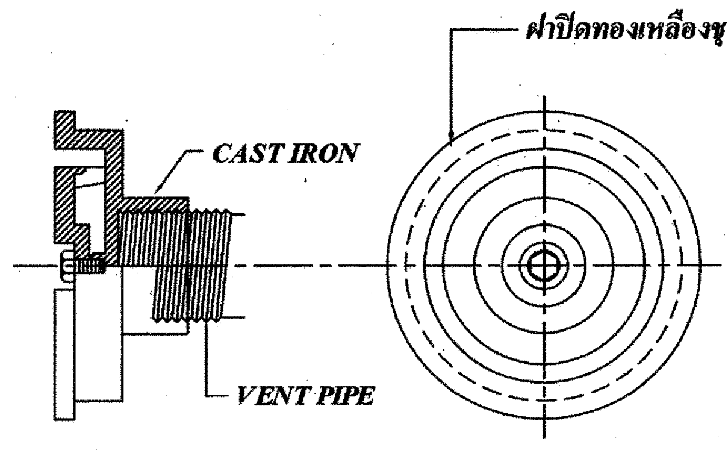

ROOF DRAIN (RD.) สำหรับรางไฟเบอร์กลาส

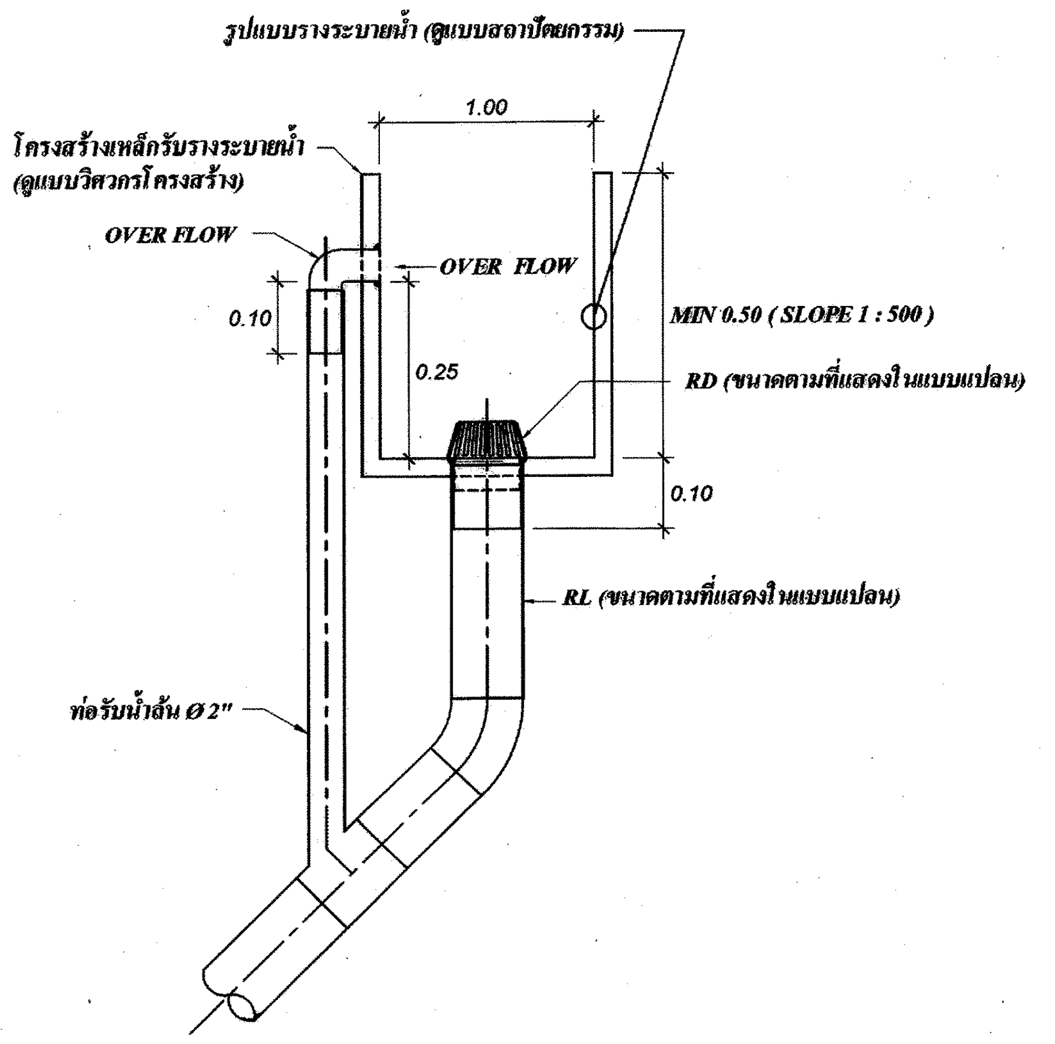
รูปแบบรางระบายน้ำ (ดูแบบสถาปัตยกรรม)
1.00
โครงสร้างเหล็กรับรางระบายน้ำ (ดูแบบวิศวกรโครงสร้าง)
OVER FLOW
OVER FLOW
0.10
0.25
MIN 0.50 (SLOPE 1 : 500)
RD (ขนาดตามที่แสดงในแบบแปลน)
0.10
RL (ขนาดตามที่แสดงในแบบแปลน)
ท่อรับน้ำล้น Ø 2"

SUPPORT FOR VERTICAL PIPE

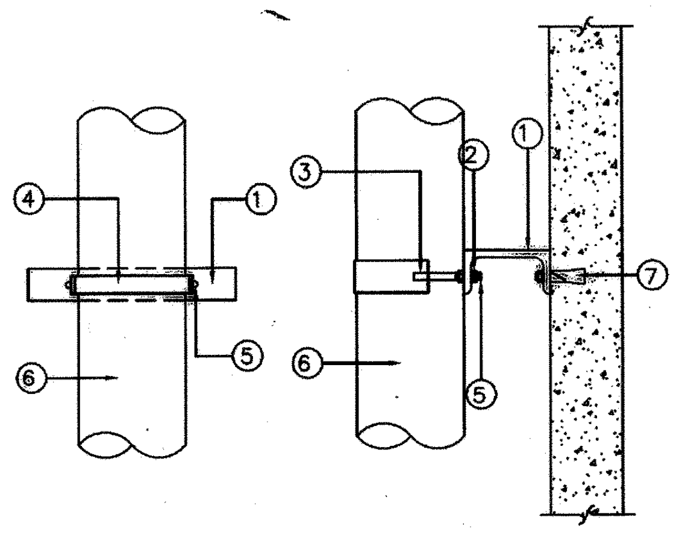

① STEEL CHANNEL
② NON CORROSIVE NUT W/WASHER
③ WELDED
④ STEEL STRAP
⑤ THREADED ROD
⑥ PIPE SIZE
⑦ EXPANSION BOLT

PIPE SIZE		THREADED ROD WITH NON CORROSIVE NUT & WASHER		STRAP SIZE	STEEL CHANNEL	EXPANSION BOLT
mm.	Inch.	mm.	Inch.	Inch.	mm.	mm.
15	1/2	6	1/4	1x1/8	75x40x5	6
20	3/4	6	1/4	1x1/8	75x40x5	6
25	1	6	1/4	1x1/8	75x40x5	6
32	11/4	9	3/8	1x1/8	75x40x5	9
40	11/2	9	3/8	1x1/8	75x40x5	9
50	2	9	3/8	1x1/8	75x40x5	9
65	21/2	12	1/2	1-1/4x3/16	100x50x5	12
80	3	12	1/2	1-1/4x3/16	100x50x5	12
100	4	12	1/2	1-1/4x3/16	100x50x5	12
125	5	12	1/2	1-1/4x3/16	100x50x5	12
150	6	15	5/8	1-1/2x3/16	100x50x5	16
200	8	15	5/8	1-1/2x3/16	100x50x5	16

NOTE
1. ALL STEEL PARTS SHALL BE PAINTED WITH 2 COATS OF ANTI-RUST PAINT AND 1 COAT OF FINISHED PAINT OR AS SPECIFIED.
2. A DIRT LEG AND BLOW-OFF VALVE SHALL BE PROVIDED ON EVERY RISERS
3. STEEL CHANNEL คุณภาพมาตรฐานผลิตภัณฑ์ อุตสาหกรรมที่ มอก. 116-2529 FE 24

การต่อท่อระบายน้ำฝนลงบ่อพัก

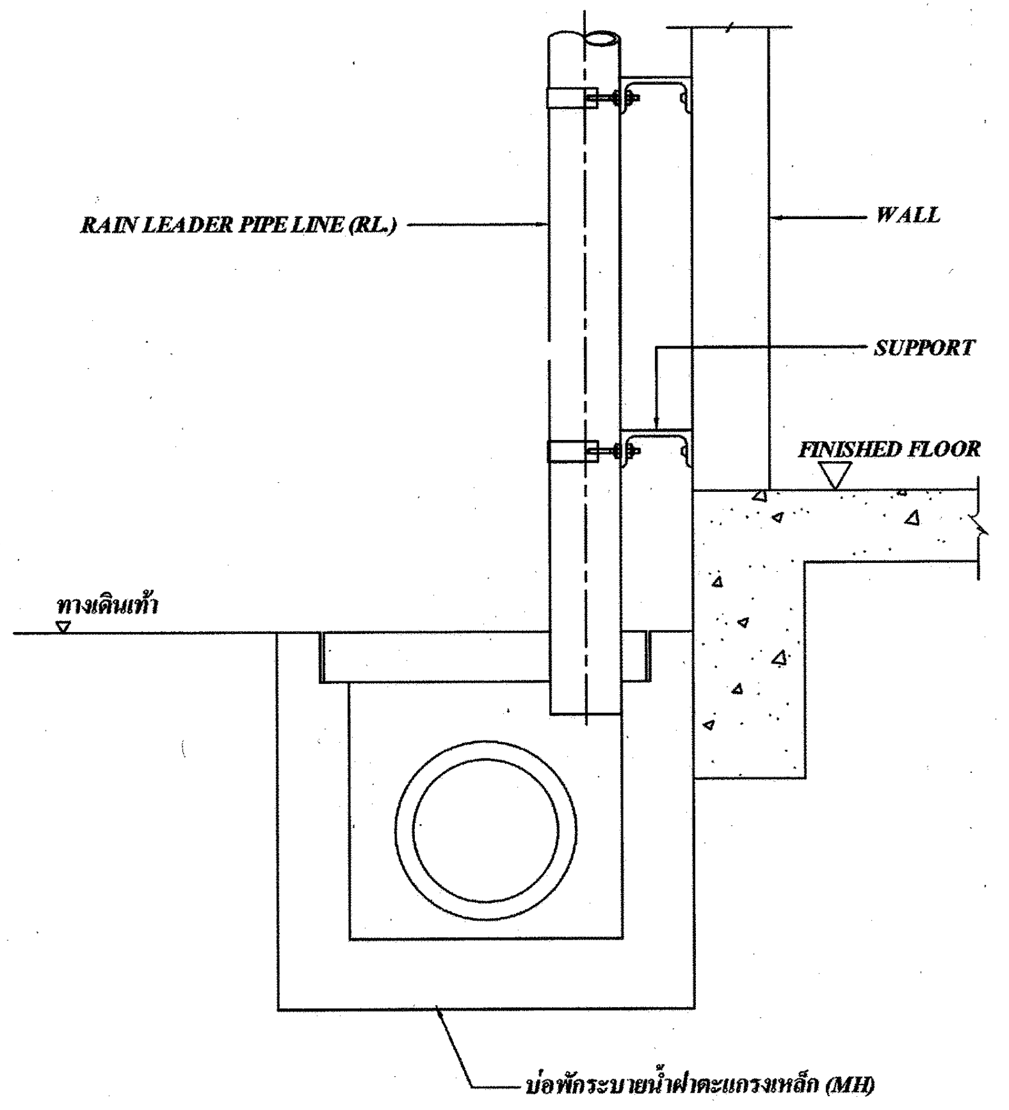

ADJUSTABLE HANGER (ท่อ 1/2" - 2")

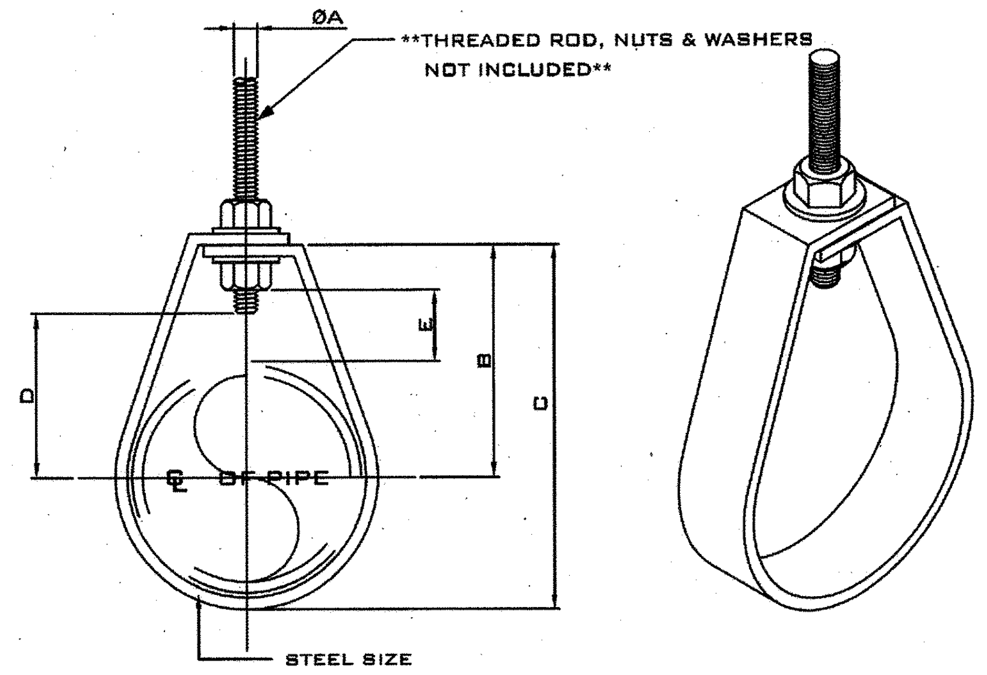

MATERIAL CARBON STEEL
FINISH HOT DIP - GALVANIZED

NOMINAL PIPE SIZE		ROD SIZE A		B	C	D	Adjustment E	Steel Size
INCH	MM	INCH	MM					
1/2	15	3/8	9.5	51	65	35	27	3 x 25
3/4	20	3/8	9.5	51	67	35	25	3 x 25
1	25	3/8	9.5	49	69	36	20	3 x 25
1 1/4	32	3/8	9.5	62	87	46	28	3 x 25
1 1/2	40	3/8	9.5	66	94	50	28	3 x 25
2	50	3/8	9.5	69	103	53	26	3 x 25

CLEVIS HANGER (ท่อ > 2")

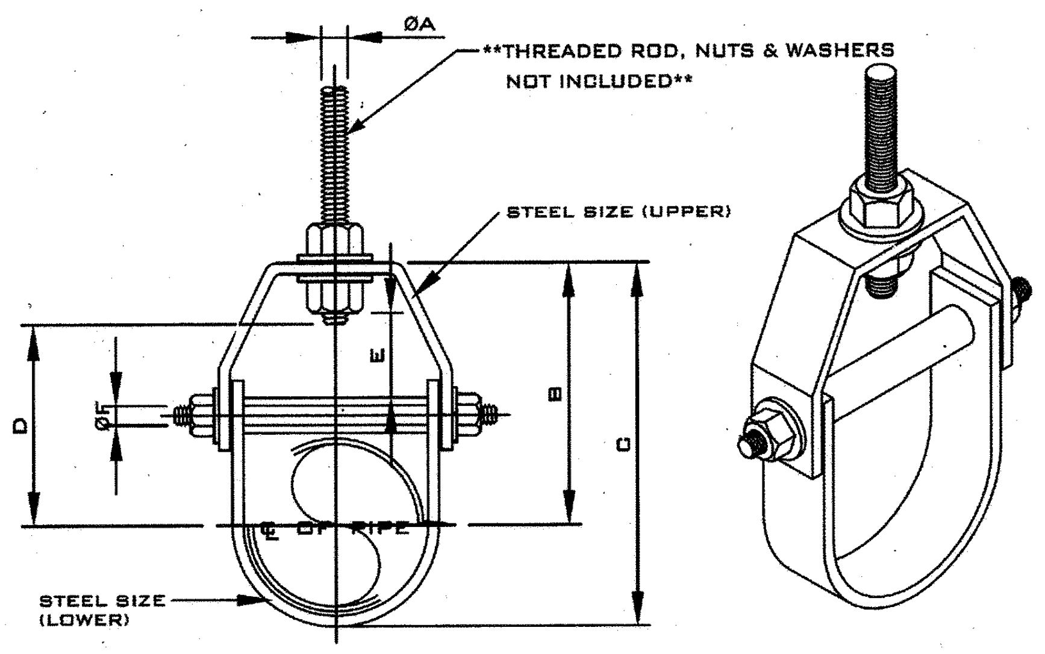

MATERIAL CARBON STEEL
FINISH HOT DIP - GALVANIZED

NOMINAL PIPE SIZE		STEEL SIZE		ROD SIZE A		B	C	D	Adjustment E	F
INCH	MM	UPPER	LOWER	INCH	MM					
2 1/2	65	5 x 32	5 x 32	1/2	12.7	124	160	97	44	9
3	80	5 x 32	5 x 32	1/2	12.7	128	175	98	44	9
4	100	6 x 32	5 x 32	5/8	15.9	147	210	114	50	9
5	125	6 x 32	5 x 32	5/8	15.9	165	240	130	44	12
6	150	6 x 38	5 x 38	3/4	19	185	275	142	47	12
8	200	6 x 50	5 x 50	7/8	22.2	247	355	178	54	15
10	250	9 x 50	6 x 50	7/8	22.2	290	430	212	57	19
12	300	9 x 50	6 x 50	7/8	22.2	325	495	258	76	19
14	350	12 x 50	6 x 50	1	25.4	390	575	275	75	22
16	400	12 x 63	6 x 63	1	25.4	425	650	316	76	25
18	450	12 x 63	6 x 63	1 1/8	28.6	454	690	354	95	29
20	500	15 x 76	9 x 75	1 1/4	31.7	465	720	367	101	32
24	600	15 x 76	9 x 75	1 1/4	31.7	498	803	444	108	32
26	650	15 x 75	9 x 75	1 1/4	31.7	549	890	495	116	32
30	750	15 x 75	9 x 75	1 1/4	31.7	613	994	556	127	32

บ่อพักระบายน้ำฝาตะแกรงเหล็ก (MH)

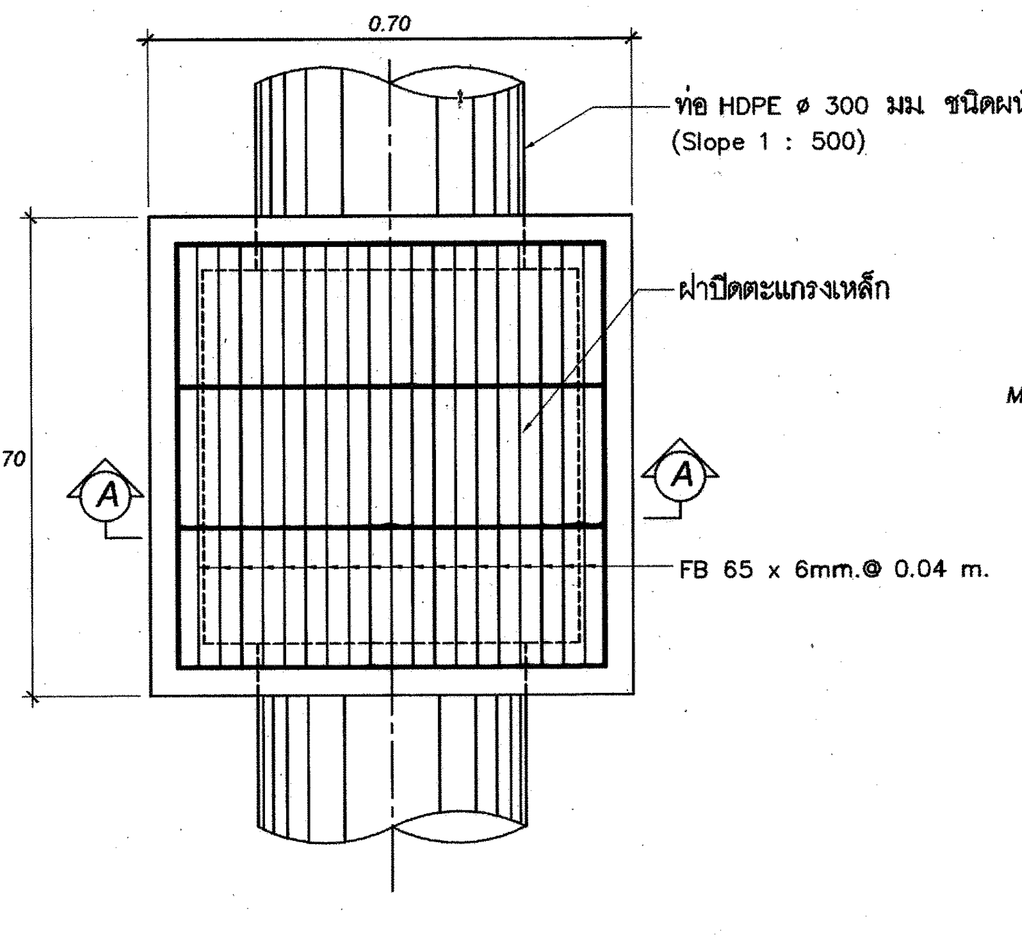

แปลนบ่อพักระบายน้ำฝาตะแกรงเหล็ก
NOT TO SCALE

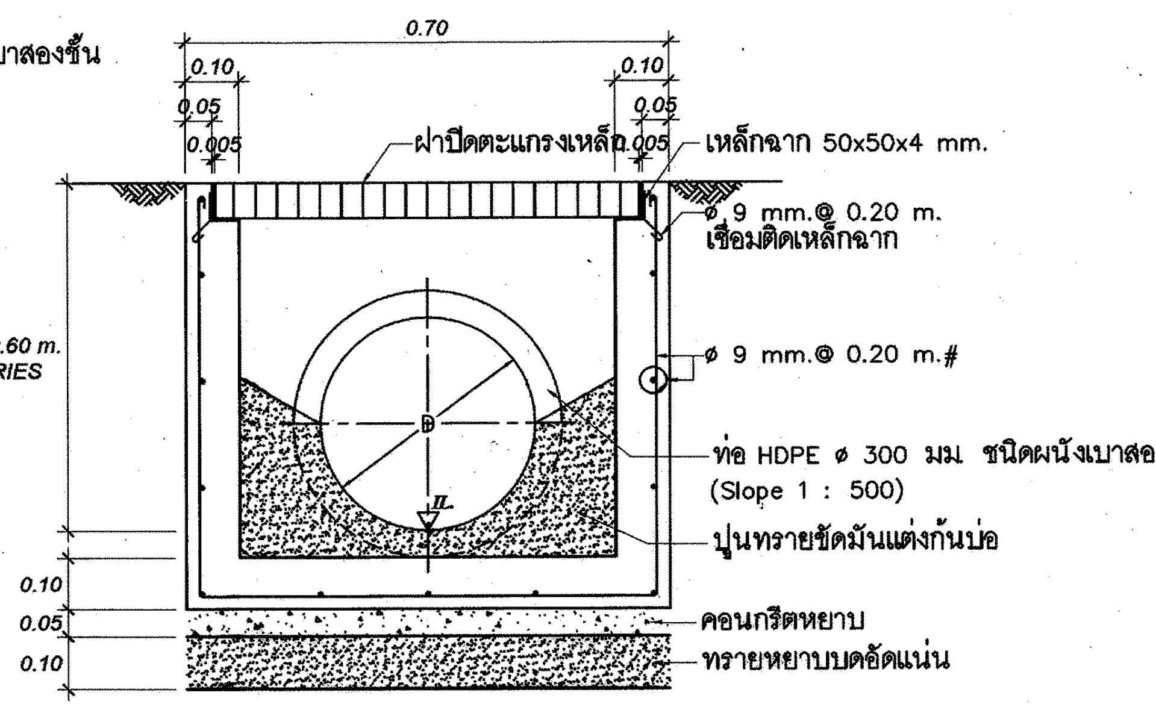

รูปตัด A - A
NOT TO SCALE

การทาสีฝาตะแกรงเหล็ก สำหรับบ่อพักน้ำ

- ฝาตะแกรงเหล็กให้ทาสีรองพื้นกันสนิม 2 ครั้ง และทาสีน้ำมันเคลือบทับหน้า 2 ครั้ง
- ในตำแหน่งหลังจากการตัด เจาะ และการเชื่อม จะต้องทำความสะอาดผิวให้เรียบ ปราศจากสิ่งสกปรก แล้วทาสีรองพื้นกันสนิมทันที 2 ครั้ง และทาสีน้ำมันเคลือบทับหน้า 2 ครั้ง
- สีรองพื้น ใช้สีชนิดซิงก์ฟอสเฟต มีส่วนผสม Alkyd Resin สามารถยึดเกาะเหล็กได้ดี และป้องกันสนิมได้เป็นอย่างดี มีมาตรฐานอุตสาหกรรมรับรอง จาก อเมริกา, ยุโรป หรือ (มอก. 2386-2555 แก้ไขล่าสุด) อย่างใดอย่างหนึ่ง
- สีทับหน้า ใช้สีบรอนซ์ เป็นระบบสีเคลือบ Alkyd Resin มีส่วนผสมของผงสีอลูมิเนียมในเนื้อสี มีมาตรฐานอุตสาหกรรมรับรอง จาก อเมริกา, ยุโรป หรือ มอก. 2386-2555 แก้ไขล่าสุด อย่างใดอย่างหนึ่ง

การไฟฟ้าฝ่ายผลิตแห่งประเทศไทย
ฝ่ายออกแบบและบริหารงานก่อสร้าง
ได้รับการรับรอง ISO 9001:2008
53 หมู่ 2 ถนนจรัญสนิทวงศ์ บางกรวย นนทบุรี 11130 โทร436-1910-3

งานออกแบบ และ เอกสารประกอบแบบถือเป็นสมบัติของ ฝ่ายออกแบบและบริหารงานก่อสร้าง การไฟฟ้าฝ่ายผลิตแห่งประเทศไทย ห้ามผู้ใดนำไปใช้งาน ทำซ้ำ หรือ ดัดแปลง โดยไม่ได้รับอนุญาตเป็นลายลักษณ์อักษร จาก การไฟฟ้าฝ่ายผลิตแห่งประเทศไทย

ออกแบบ
สถาปนิก (นาย อดิศร ศรีสุพรรณ)
สถาปนิกภายใน (นางสาวศานติวร เอื้อประเสริฐ)
(นาย อภิสิทธิ์ ณัฐวรวโรตม์)
วิศวกรโครงสร้าง (นาย ทรงคุณ วิชินโรจน์จรัล)
(นาย กานต์เดช ปั้นเจริญ)
วิศวกรสุขาภิบาล (นาย วัชระ สมโรจน์รัตน์)
วิศวกรไฟฟ้า (นาย ประพัทธ์ ชื่นชุมศรี)
วิศวกรเครื่องกล (นาย อุกฤษฎ์ จำปาชนม์)

ตรวจสอบ
ผู้ควบคุมงาน กฟผ. บุญชัย ผดุงสมบัติถาวร
(นาย บุญชัย ผดุงสมบัติถาวร)
(นาย ดนุพงษ์ สรรพอุดม)
(นาย อภิศักดิ์ รำพึงกิจ)
(นาย นนทชัย สกุลรัศมีไพศาล)
หัวหน้าแผนกบริหารสัญญาก่อสร้างอาคาร (นาย ศรชัย อภิบาลพลธรรม)

เห็นชอบ
(นาย สาโรจน์ จีนโก๊ว)
หัวหน้ากองบริหารงานก่อสร้าง

ผู้รับจ้าง

CAN DO CONSTRUCTION CO.,LTD
222 ถนนเทศบาลรังรักษ์เหนือ แขวงลาดยาว
เขตจตุจักร กรุงเทพมหานคร 10900
TEL. 591-3972 , 591-4906 FAX. 954-3759

เขียนแบบ
(นาย สุธีรพันธ์ ภู่ไหม)

ตรวจสอบ
(นาย ศุภชัย เมฆทันต์)

รับรอง
(นาย สำราญ เจริญวงศ์)
วิศวกรโครงการ

AS-BUILT DRAWING

งานอาคารปฏิบัติการ (อขน.)

แบบแสดง
มาตรฐานการติดตั้งงานระบบสุขาภิบาล 2/2

อ้างอิงแบบ กฟผ. เลขที่	แบบเลขที่
SNO-WS12-04/08-SN-12/12	AB-SNO-WS12-04/08-SN-12/12
เลขที่งาน	จำนวนแผ่น
257112-04 257112-08	12