
แผ่นที่	AB-SNO-WS12-04-08-SN-3/12	แผนผังบริเวณ

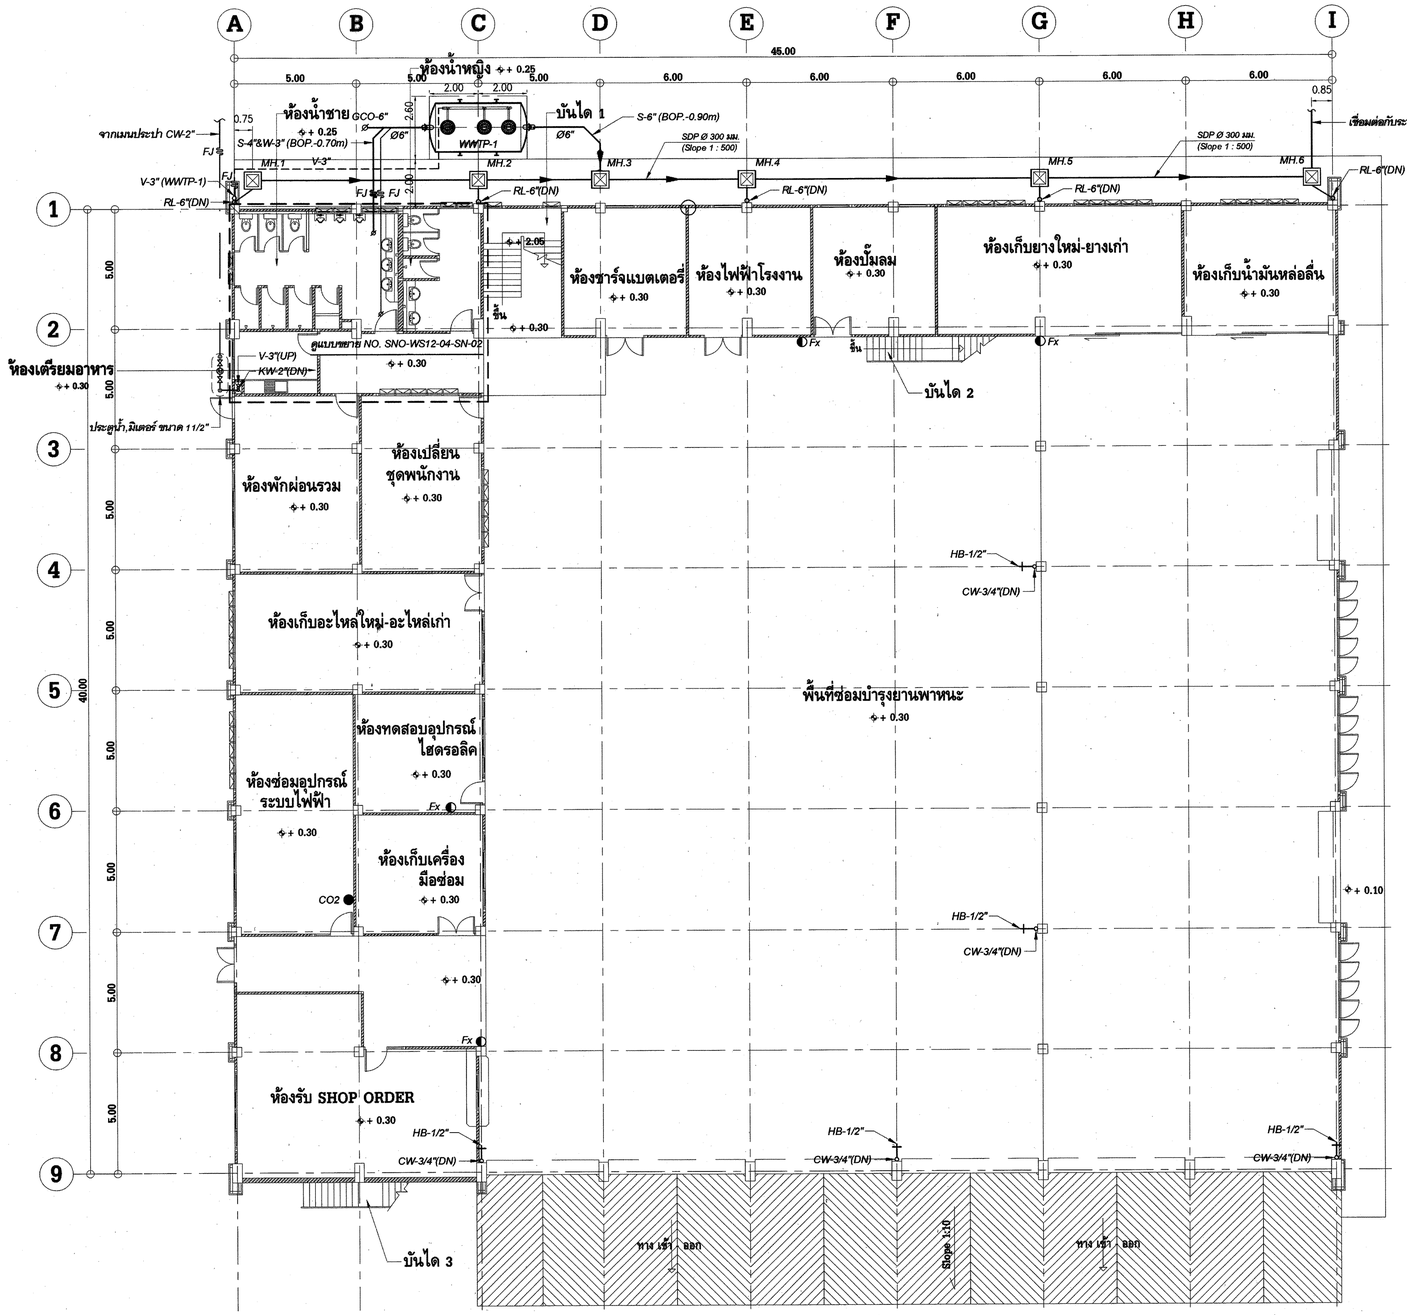

ช่องทางระบบระบายน้ำ

MH.Number	ระดับท่อเข้า + (m.)	BOP. – (m.)	ระดับท้องออก + (m.)	ความลึกบ่อ (m.)	ท่อ	ความยาวท่อ (m.)	หมายเหตุ
MH.1	+0.00	–0.60	–0.70	0.70	HDPE. ø 0.30 m.	10	
MH.2	+0.00	–0.62	–0.72	0.72	HDPE. ø 0.30 m.	5	
MH.3	+0.00	–0.95	–1.05	1.05	HDPE. ø 0.30 m.	6	
MH.4	+0.00	–0.97	–1.07	1.07	HDPE. ø 0.30 m.	12	
MH.5	+0.00	–1.00	–1.10	1.10	HDPE. ø 0.30 m.	12	
MH.6	+0.00	–1.24	–1.34	1.34	HDPE. ø 0.30 m.	24	เชื่อมต่อกับระบบระบายน้ำส่วนกลาง –1.30 m.

แปลนระบบสุขาภิบาล ชั้นล่าง (อาคารปฏิบัติการ 1)

SCALE 1 : 200

การไฟฟ้าฝ่ายผลิตแห่งประเทศไทย
ฝ่ายออกแบบและบริหารงานก่อสร้าง
ได้รับการรับรอง ISO 9001:2008
53 หมู่ 2 ถนนรัฐมนตรีนวงศ์ บางกรวย นนทบุรี 11130 โทรศัพท์ 436-1910-3

งานออกแบบ และ เอกสารประกอบแบบถือเป็นสมบัติของ ฝ่ายออกแบบและบริหารงานก่อสร้าง การไฟฟ้าฝ่ายผลิตแห่งประเทศไทย ห้ามผู้ใดนำไปใช้งาน ทำซ้ำ หรือ ดัดแปลง โดยไม่ได้รับอนุญาตเป็นลายลักษณ์อักษร จาก การไฟฟ้าฝ่ายผลิตแห่งประเทศไทย

ออกแบบ

สถาปนิก	(นาย อดิศร ศรีสุพรรณ)
สถาปนิกภายใน	(นางสาวศันสนีย เอื้อประเสริฐ)
	(นาย อภิสิทธิ์ ณัฐวรโรหน์)
วิศวกรโครงสร้าง	(นาย ทรงคุณ วิชินโรจน์รัช)
	(นาย การแด็ก ปั้นเจริญ)
วิศวกรสุขาภิบาล	(นาย วัชระ สมโรจน์วัฒน์)
วิศวกรไฟฟ้า	(นาย ประพิทธ์ ชื่นชุมศรี)
วิศวกรเครื่องกล	(นาย อุกฤษฎ์ จำปาชนม์)

ตรวจสอบ

ผู้ควบคุมงาน กฟผ.	(นาย บุญชัย ผดุงสมบัติถาวร)
	(นาย ดนุพงษ์ สรรพลุดม)
	(นาย อภิศักดิ์ รำพึงผล)
	(นาย นนทชัย สกุลรัตน์มีโพศาล)
หัวหน้าแผนกบริหารสัญญาก่อสร้างอาคาร	(นาย พีรชัย อภิบาลพลธรรม)

เห็นชอบ

(นาย สาโรจน์ จีนโกัว)
หัวหน้ากองบริหารงานก่อสร้าง

ผู้รับจ้าง

CAN DO CONSTRUCTION CO.,LTD
222 ถนนเทศบาลรังรักษ์เหนือ แขวงลาดยาว
เขตจตุจักร กรุงเทพมหานคร 10900
TEL. 591–3972 , 591–4906 FAX. 954–3759

เขียนแบบ (นาย สุรัชพันธ์ ภู่ไหม)

ตรวจสอบ (นาย ศุภชัย เผยพันธ์)

รับรอง (นาย สำราญ เจริญวงศ์)
วิศวกรโครงการ

AS-BUILT DRAWING

งานอาคารปฏิบัติการ (อขน.)

แบบแสดง
แปลนระบบสุขาภิบาล ชั้นล่าง (อาคารปฏิบัติการ 1)

อ้างอิงแบบ กฟผ. เลขที่	แบบเลขที่
SNO-WS12-04-08-SN-3/12	AB-SNO-WS12-04-08-SN-3/12
เลขที่งาน 257112-04 257112-08	จำนวนแผ่น 12