
แบบมาตรฐาน	AB-SNO-WS12-04 -M-10/15	แบบแสดงแนว

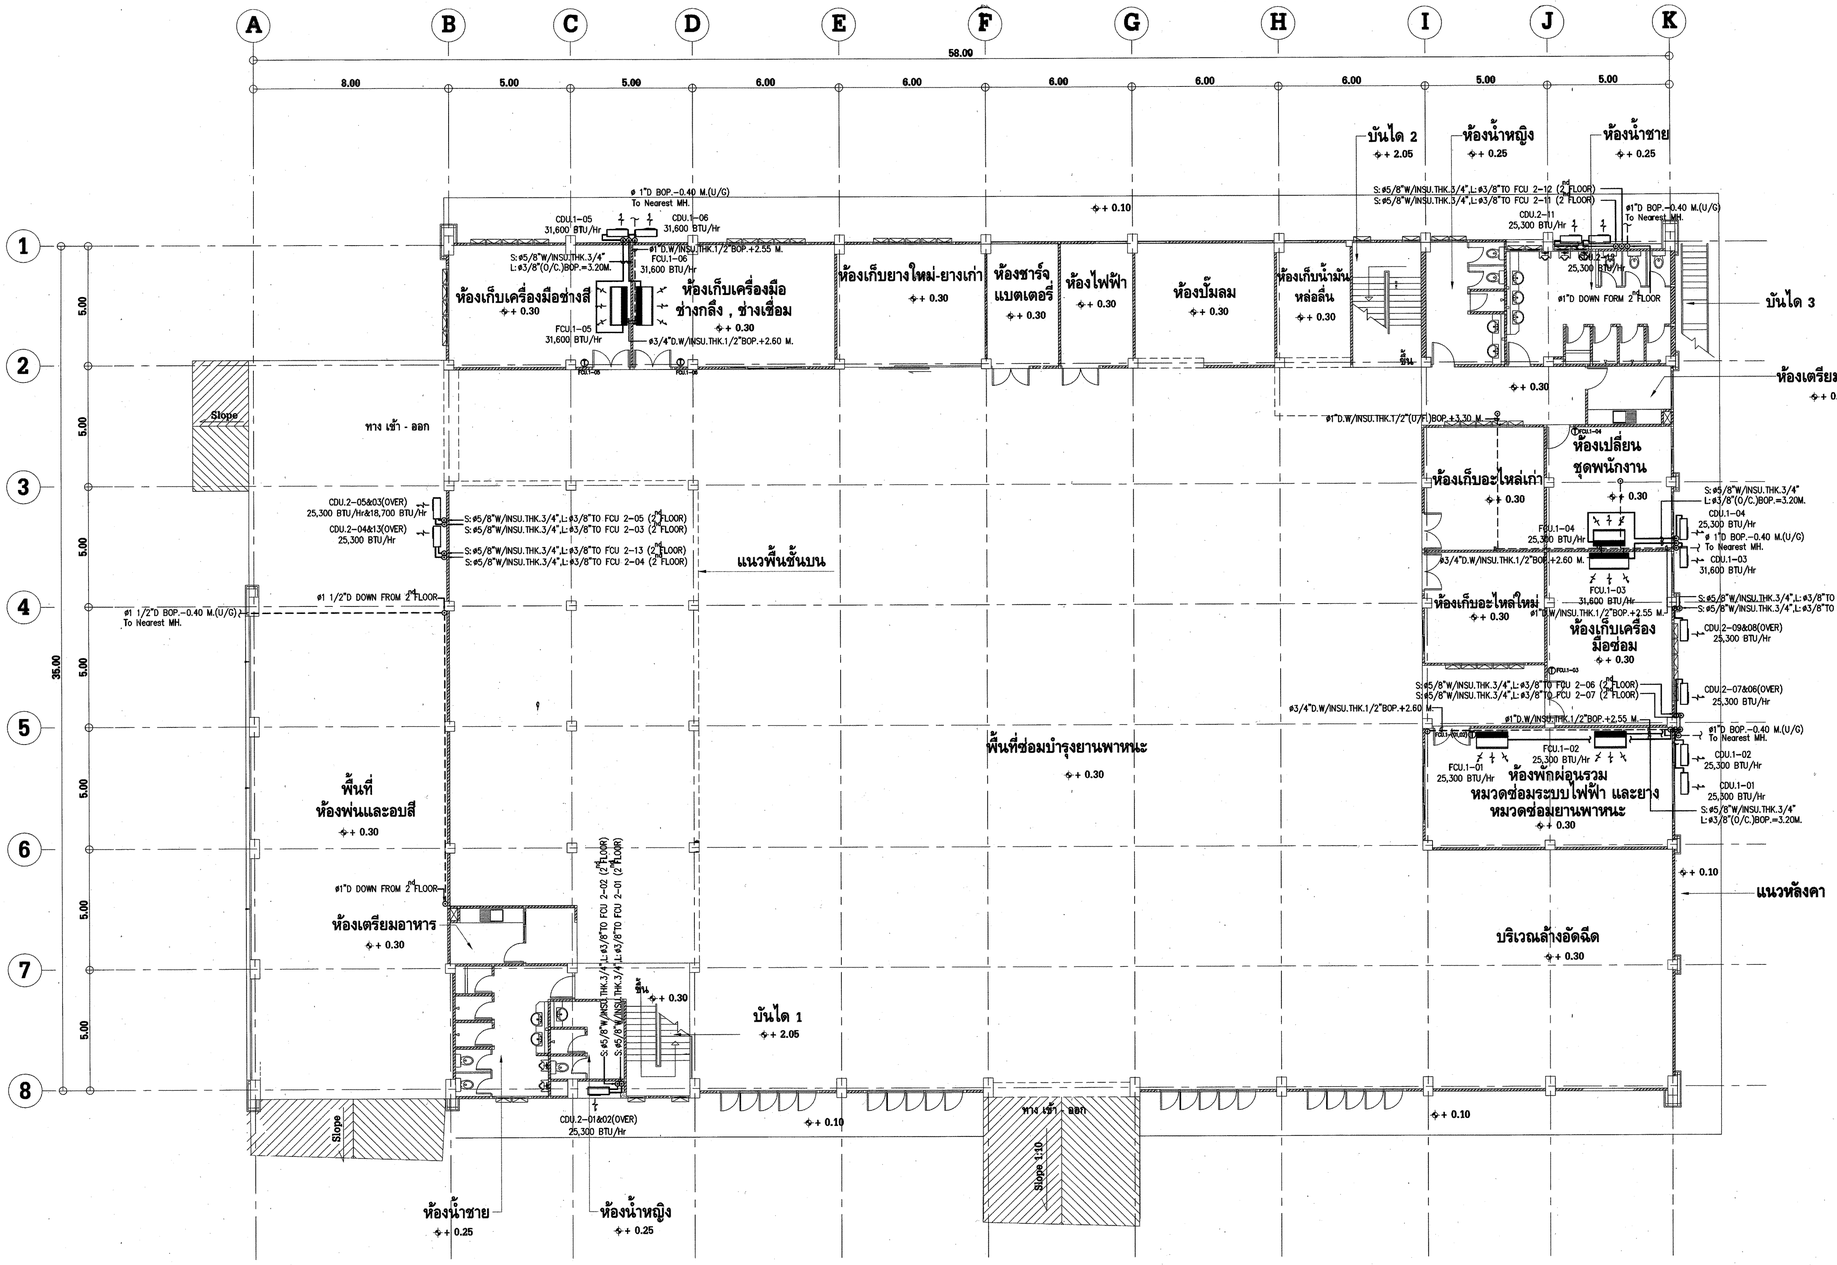

AIR CONDITIONING SYTEMS PLAN 1st FLOOR (อาคารปฏิบัติการ 2)

SCALE *1 : 125*

REMARK : U/F. = เส้นท่อใต้พื้นชั้นนั้น (UNDER-FLOOR)
O/C. = เส้นท่อฝ้าเพดาน (OVER-CEILING)
U/G. = เส้นท่อใต้ดิน (UNDER-GROUND)
BOP. = ระดับก้นท่อ (BOTTOM OF PIPE)
Ⓘ = ให้ผลควบคุมเครื่องปรับอากาศรีเคลิ่มสาย
DRAIN PIPE SLOPE 1:150

การไฟฟ้าฝ่ายผลิตแห่งประเทศไทย

ฝ่ายออกแบบและบริหารงานก่อสร้าง

ได้รับการรับรอง ISO 9001:2008

53 หมู่ 2 ถนนเจริญสถิตวงศ์ บางกรวย นนทบุรี 11130 โทร436-1910-3

งานออกแบบ และ เอกสารประกอบแบบถือเป็นสมบัติของ
ฝ่ายออกแบบและบริหารงานก่อสร้าง การไฟฟ้าฝ่ายผลิตแห่งประเทศไทย
ห้ามผู้ใดนำไปใช้งาน ทำซ้ำ หรือ ดัดแปลง โดยไม่ได้รับอนุญาตเป็น
ลายลักษณ์อักษร จาก การไฟฟ้าฝ่ายผลิตแห่งประเทศไทย

ออกแบบ

สถาปนิก	(นาย อดิศร ศรีสุพรรณ)
สถาปนิกภายใน	(นางสาวศ่านศิวร เอื้อประเสริฐ)
	(นาย อภิสิทธิ์ ณัฐวรวโรหณ์)
วิศวกรโครงสร้าง	(นาย ทรงคุณ วิชินโรจน์รัช)
	(นาย กานต์เดช ปั้นเจริญ)
วิศวกรสุขาภิบาล	(นาย วัชระ สมโรจน์รัตน์)
วิศวกรไฟฟ้า	(นาย ประพิทย์ ชื่นชุมศรี)
วิศวกรเครื่องกล	(นาย ลูกทุ่ม จำปาทน์)

ตรวจสอบ

ผู้ควบคุมงาน กฟผ. (นาย บุญชัย ผลุงสมบัติถาวร)

(นาย คมุหงษ์ สรรพคุณ)

(นาย อภิศักดิ์ [illegible])

(นาย นนทชัย สกุลรัตน์ไพศาล)

หัวหน้าแผนกบริหารสัญญาก่อสร้างอาคาร (นาย ศรชัย อภิบาลพลธรรม)

เห็นชอบ

(นาย สาโรจน์ จีนโกว้)
หัวหน้ากองบริหารงานก่อสร้าง

ผู้รับจ้าง

CAN DO CONSTRUCTION CO.,LTD
222 ถนนเทศบาลรังสิักษ์เหนือ แขวงลาดยาว
เขตจตุจักร กรุงเทพมหานคร 10900
TEL. 591-3972 , 591-4906 FAX. 954-3759

เขียนแบบ

(นาย สุธีรพันธ์ ภูไหม)

ตรวจสอบ

(นาย ศศิวัฒน์ ภวัตพงศ์ปณต)

รับรอง

(นาย สำราญ เจริญวงศ์)
วิศวกรโครงการ

AS-BUILT DRAWING

งานอาคารปฏิบัติการ (อขน.)

แบบแสดง
AIR CONDITIONING SYTEMS PLAN 1st FLOOR (อาคารปฏิบัติการ 2

อ้างอิงแบบ กฟผ. เลขที่	แบบเลขที่
SNO-WS12-04/08-M-9/14	AB-SNO-WS12-04/08-M-10/15
เลขที่งาน	**จำนวนแผ่น**
257112-04 257112-08	15