แก้ไขครั้งที่ | AB-SNO-WS12-$\substack{04\\08}$-M-11/15 | แบบเลขที่

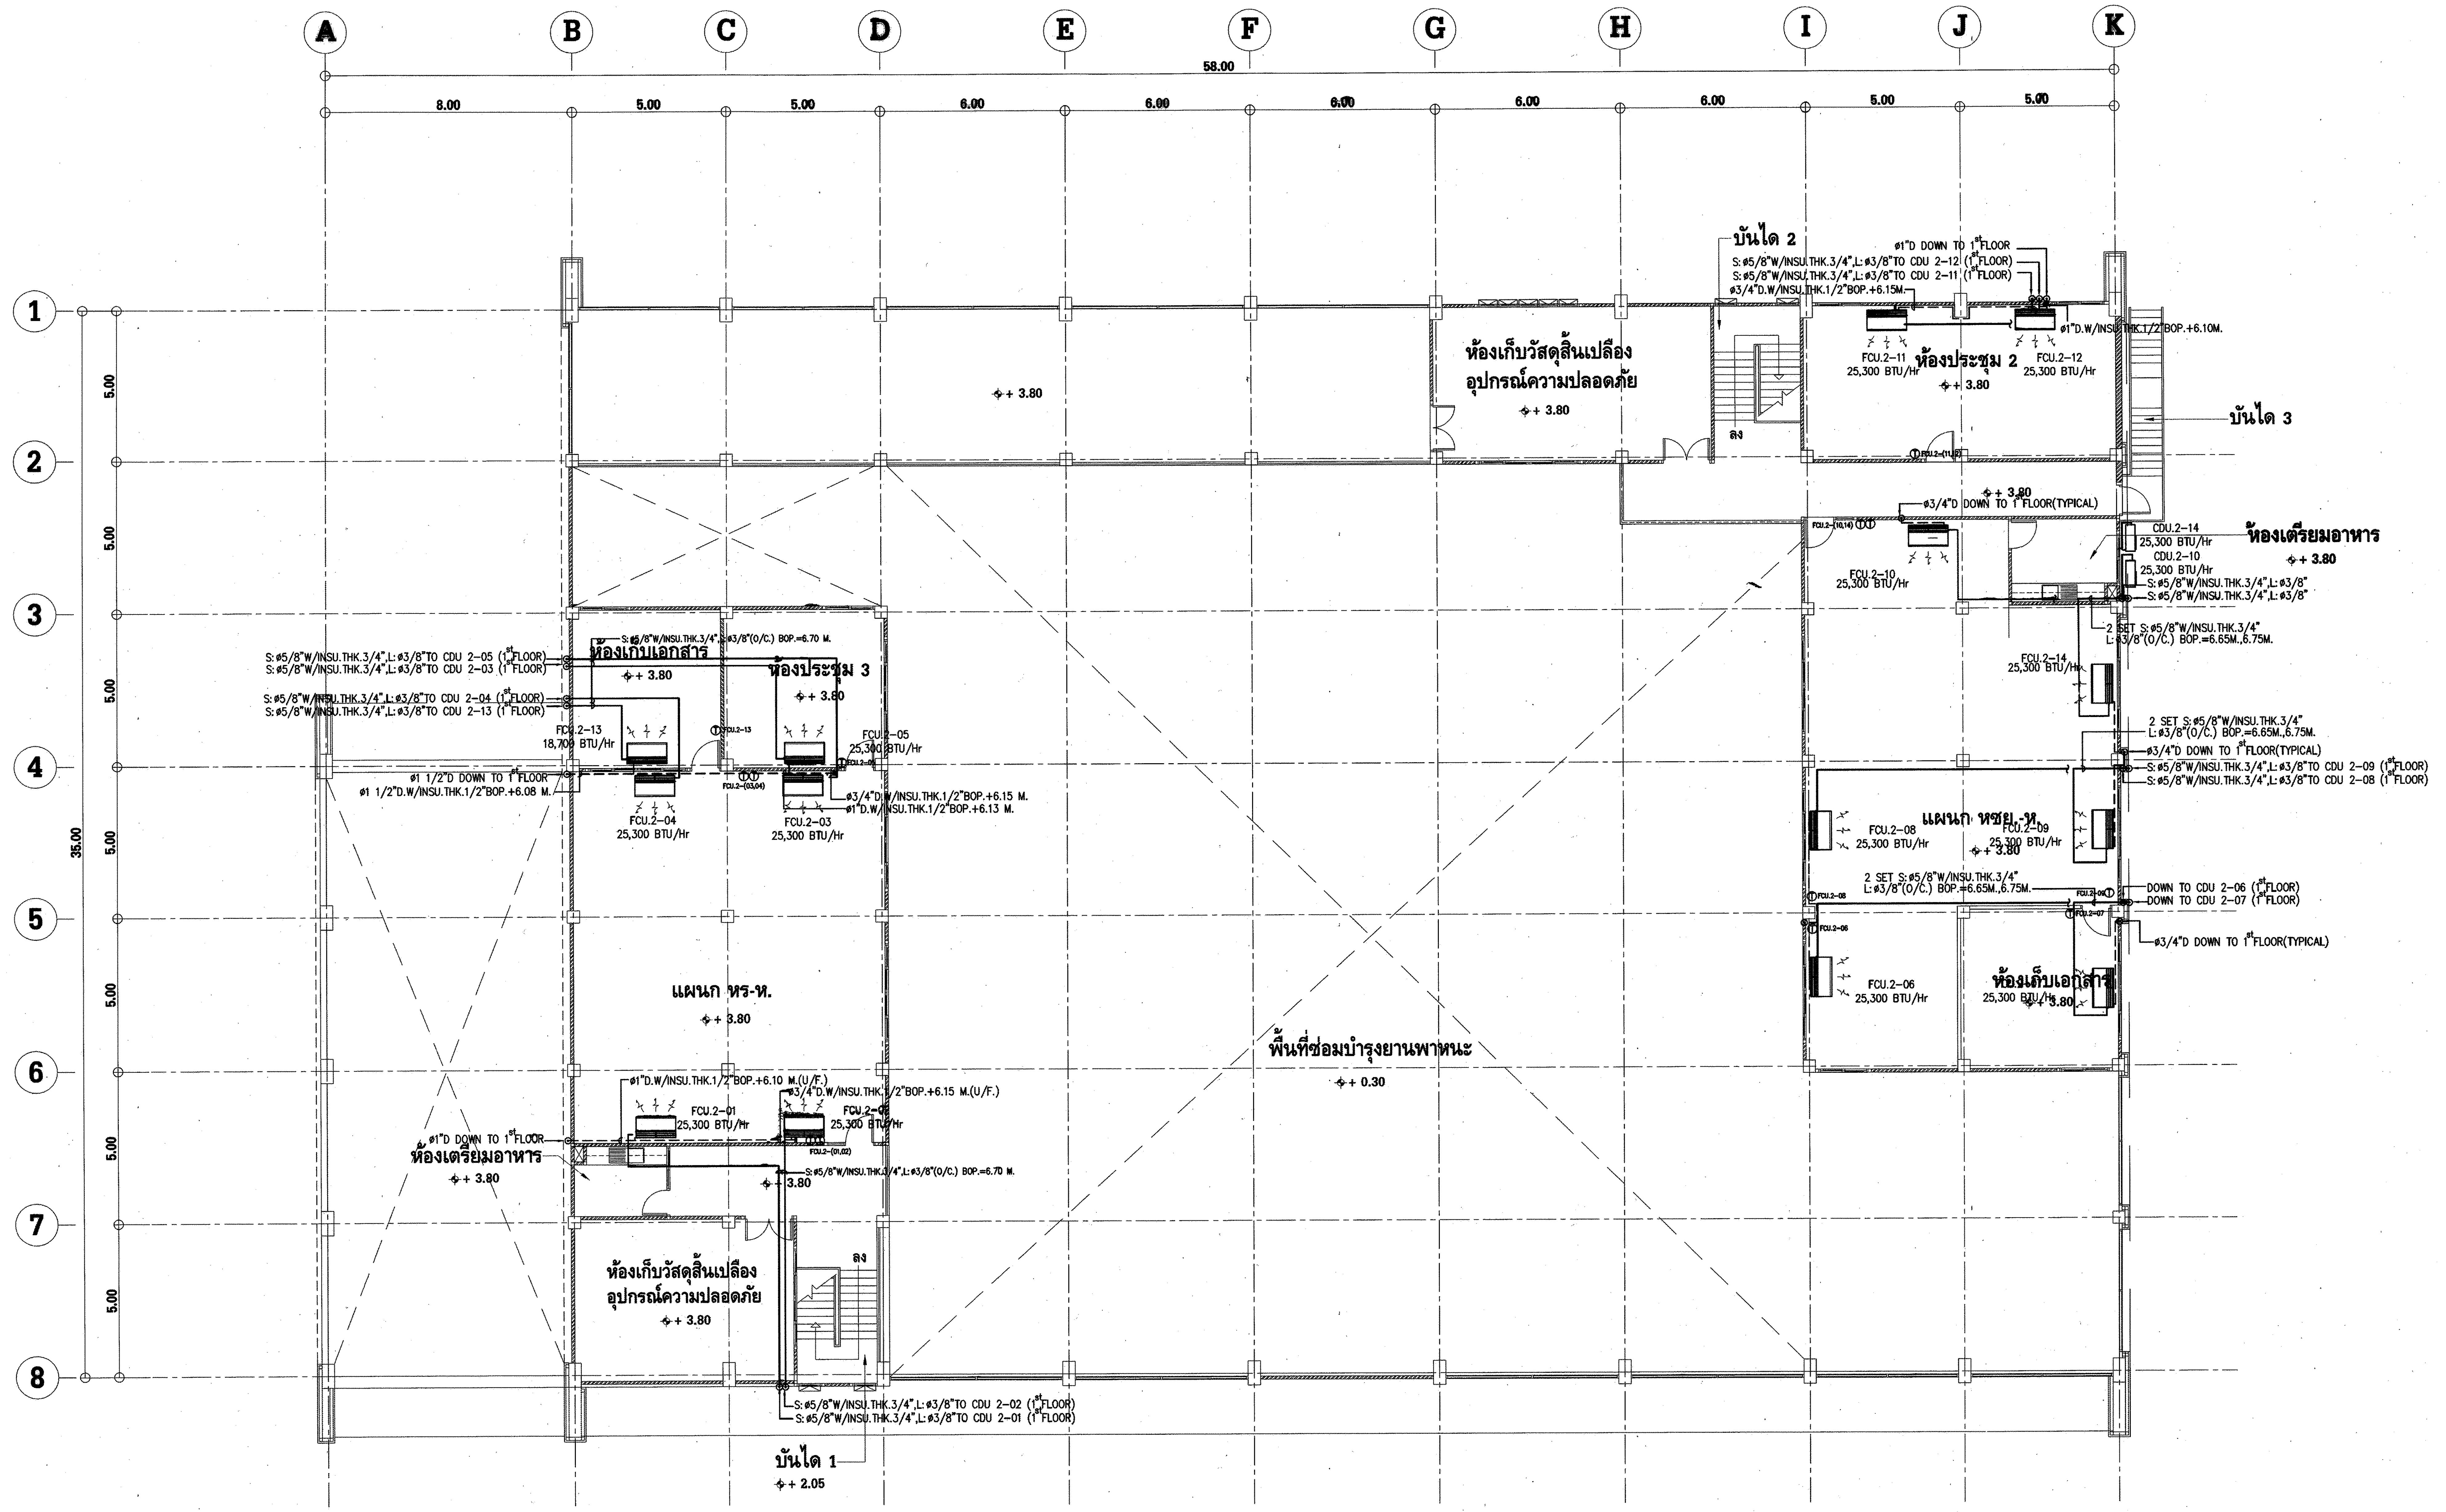
A
B
C
D
E
F
G
H
I
J
K
58.00
8.00
5.00
5.00
6.00
6.00
6.00
6.00
6.00
5.00
5.00
1
2
3
4
5
6
7
8
5.00
35.00
บันได 2
ø1"D DOWN TO 1st FLOOR
S: ø5/8"W/INSU.THK.3/4",L: ø3/8"TO CDU 2-12 (1st FLOOR)
S: ø5/8"W/INSU.THK.3/4",L: ø3/8"TO CDU 2-11 (1st FLOOR)
ø3/4"D.W/INSU.THK.1/2"BOP.+6.15M.
ø1"D.W/INSU.THK.1/2"BOP.+6.10M.
FCU.2-11
25,300 BTU/Hr
ห้องประชุม 2
FCU.2-12
25,300 BTU/Hr
+ 3.80
บันได 3
ลง
FCU.2-(11,12)
ห้องเก็บวัสดุสิ้นเปลือง
อุปกรณ์ความปลอดภัย
+ 3.80
ø3/4"D DOWN TO 1st FLOOR(TYPICAL)
FCU.2-(10,14)
FCU.2-10
25,300 BTU/Hr
CDU.2-14
25,300 BTU/Hr
CDU.2-10
25,300 BTU/Hr
ห้องเตรียมอาหาร
+ 3.80
S: ø5/8"W/INSU.THK.3/4",L: ø3/8"
S: ø5/8"W/INSU.THK.3/4",L: ø3/8"
2 SET S: ø5/8"W/INSU.THK.3/4"
L: ø3/8"(O/C.) BOP.=6.65M.,6.75M.
FCU.2-14
25,300 BTU/Hr
S: ø5/8"W/INSU.THK.3/4",L: ø3/8"TO CDU 2-09 (1st FLOOR)
S: ø5/8"W/INSU.THK.3/4",L: ø3/8"TO CDU 2-08 (1st FLOOR)
แผนก หซย.-ห.
FCU.2-08
25,300 BTU/Hr
FCU.2-09
25,300 BTU/Hr
FCU.2-08
FCU.2-09
FCU.2-07
FCU.2-06
DOWN TO CDU 2-06 (1st FLOOR)
DOWN TO CDU 2-07 (1st FLOOR)
FCU.2-06
25,300 BTU/Hr
ห้องเก็บเอกสาร
25,300 BTU/Hr
S: ø5/8"W/INSU.THK.3/4",L: ø3/8"(O/C.) BOP.=6.70 M.
S: ø5/8"W/INSU.THK.3/4",L: ø3/8"TO CDU 2-05 (1st FLOOR)
S: ø5/8"W/INSU.THK.3/4",L: ø3/8"TO CDU 2-03 (1st FLOOR)
S: ø5/8"W/INSU.THK.3/4",L: ø3/8"TO CDU 2-04 (1st FLOOR)
S: ø5/8"W/INSU.THK.3/4",L: ø3/8"TO CDU 2-13 (1st FLOOR)
ห้องเก็บเอกสาร
ห้องประชุม 3
FCU.2-13
18,700 BTU/Hr
FCU.2-05
25,300 BTU/Hr
ø1 1/2"D DOWN TO 1st FLOOR
ø1 1/2"D.W/INSU.THK.1/2"BOP.+6.08 M.
FCU.2-(03,04)
ø3/4"D.W/INSU.THK.1/2"BOP.+6.15 M.
ø1"D.W/INSU.THK.1/2"BOP.+6.13 M.
FCU.2-04
25,300 BTU/Hr
FCU.2-03
25,300 BTU/Hr
แผนก หร-ห.
+ 3.80
พื้นที่ซ่อมบำรุงยานพาหนะ
+ 0.30
ø1"D.W/INSU.THK.1/2"BOP.+6.10 M.(U/F.)
ø3/4"D.W/INSU.THK.1/2"BOP.+6.15 M.(U/F.)
FCU.2-01
25,300 BTU/Hr
FCU.2-02
25,300 BTU/Hr
FCU.2-(01,02)
ø1"D DOWN TO 1st FLOOR
ห้องเตรียมอาหาร
+ 3.80
S: ø5/8"W/INSU.THK.3/4",L: ø3/8"(O/C.) BOP.=6.70 M.
ห้องเก็บวัสดุสิ้นเปลือง
อุปกรณ์ความปลอดภัย
+ 3.80
ลง
S: ø5/8"W/INSU.THK.3/4",L: ø3/8"TO CDU 2-02 (1st FLOOR)
S: ø5/8"W/INSU.THK.3/4",L: ø3/8"TO CDU 2-01 (1st FLOOR)
บันได 1
+ 2.05

*AIR CONDITIONING SYTEMS PLAN 2nd FLOOR ( อาคารปฏิบัติการ 2 )*

*SCALE* 1 : 125

REMARK : U/F. = เดินท่อใต้พื้นชั้นนั้น (UNDER-FLOOR)
O/C. = เดินท่อเหนือฝ้าเพดาน (OVER-CEILING)
U/G. = เดินท่อใต้ดิน (UNDER-GROUND)
BOP. = ระดับการเดินท่อ (BOTTOM OF PIPE)
Ⓣ = รีโมทควบคุมเครื่องปรับอากาศชนิดมีสาย
DRAIN PIPE SLOPE 1:150

**การไฟฟ้าฝ่ายผลิตแห่งประเทศไทย**
**ฝ่ายออกแบบและบริหารงานก่อสร้าง**
**ได้รับการรับรอง ISO 9001:2008**
53 หมู่ 2 ถนนจรัญสนิทวงศ์ บางกรวย นนทบุรี 11130 โทร436-1910-3

งานออกแบบ และ เอกสารประกอบแบบถือเป็นสมบัติของ ฝ่ายออกแบบและบริหารงานก่อสร้าง การไฟฟ้าฝ่ายผลิตแห่งประเทศไทย ห้ามผู้ใดนำไปใช้งาน ทำซ้ำ หรือ ดัดแปลง โดยไม่ได้รับอนุญาตเป็นลายลักษณ์อักษร จาก การไฟฟ้าฝ่ายผลิตแห่งประเทศไทย

ออกแบบ

สถาปนิก ( นาย อดิศร ศรีสุพรรณ )
สถาปนิกภายใน ( นางสาวศานติวร เอื้อประเสริฐ )
( นาย อภิสิทธิ์ ณัฐวรวโรดม์ )
วิศวกรโครงสร้าง ( นาย ทรงคุณ วิชินโรจน์จรัล )
( นาย กานต์เดช ปั่นเจริญ )
วิศวกรสุขาภิบาล ( นาย วัชระ สมโรจน์รัตน์ )
วิศวกรไฟฟ้า ( นาย ประพัทธ์ ชื่นชุมศรี )
วิศวกรเครื่องกล ( นาย อุกฤษฏ์ จำปาชนม์ )

ตรวจสอบ

ผู้ควบคุมงาน กฟผ. บุญชัย ผดุงสมบัติถาวร
( นาย บุญชัย ผดุงสมบัติถาวร )
( นาย ดนุพงษ์ สรรพอุดม )
( นาย อภิศักดิ์ รำพึง )
( นาย นนทชัย สกุลรัศมีไพศาล )
หัวหน้าแผนกบริหารสัญญาก่อสร้างอาคาร ( นาย ศรชัย อภิบาลพลธรรม )

เห็นชอบ

( นาย สาโรจน์ จีนโก๋ว )
หัวหน้ากองบริหารงานก่อสร้าง

**ผู้รับจ้าง**

*CAN DO CONSTRUCTION CO.,LTD*
222 ถนนเทศบาลรังรักษ์เหนือ แขวงลาดยาว
เขตจตุจักร กรุงเทพมหานคร 10900
TEL. 591-3972 , 591-4906 FAX. 954-3759

เขียนแบบ ( นาย สุธีรพันธ์ ภู่ไหม )

ตรวจสอบ ( นาย ศศิวัฒน์ ภวัตพงศ์ปณต )

รับรอง ( นาย สำราญ เจริญวงศ์ )
วิศวกรโครงการ

# AS-BUILT DRAWING

## งานอาคารปฏิบัติการ (อชน.)

แบบแสดง
AIR CONDITIONING SYTEMS PLAN 2nd FLOOR ( อาคารปฏิบัติการ 2

| | |
|---|---|
| อ้างอิงแบบ กฟผ. เลขที่<br>SNO-WS12-$\substack{04\\08}$-M-10/14 | แบบเลขที่<br>AB-SNO-WS12-$\substack{04\\08}$-M-11/15 |
| เลขที่งาน<br>257112-04<br>257112-08 | จำนวนแผ่น<br>15 |