


REFRIGERANT PIPING INSTALLATION

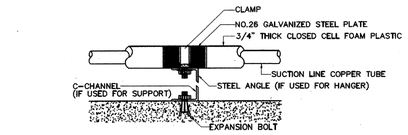

DETAIL PIPING SUPPORT & HANGER

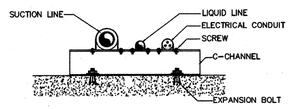


DETAIL PIPING SUPPORT

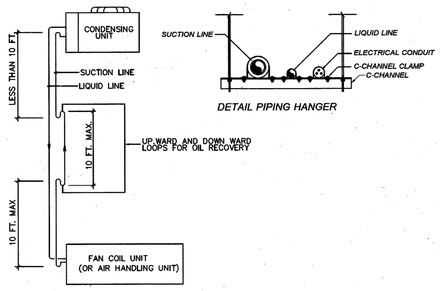

DETAIL PIPING HANGER


CONDENSING UNIT
ABOVE FANCOIL UNIT
(OR AIR HANDLING UNIT)

ELECTRICAL POWER WIRING SPLIT TYPE A/C UNIT

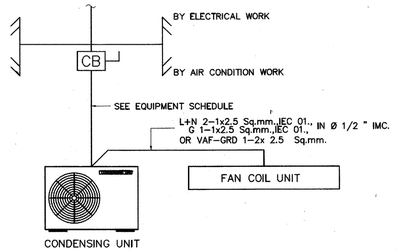


CONDENSING UNIT

CEILING MOUNTED EXHAUST FAN

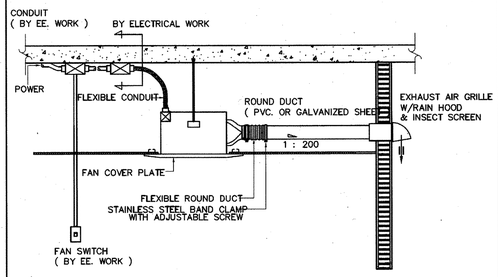


DRAIN PUMP FOR VFCU.1-01&02 (อาคารปฏิบัติการ 1)

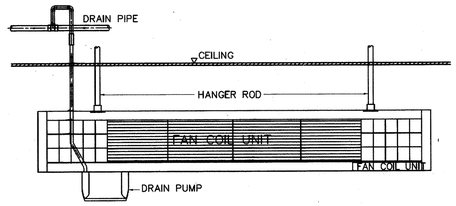

CAPACITY 9L/hr @ 4 m. HEAD
ระดับเสียง @1M 21 dB(A)
พลังงาน 230 V.AC. 50-60 Hz 0.1 A.
การทำงาน NON CONTINUOUS
CLASS II
อุณหภูมิน้ำสูงสุด 40°C / 104°F


ขนาดท่อน้ำเข้า/ออก 6 mm. IN 6 mm. OUT
IP การป้องกัน IPX1
หน้าคอนแทค 3.0 A. NORMALLY CLOSED
THERMAL PROTECTION
มีระบบตัดการทำงานเครื่องปรับอากาศเมื่อระดับน้ำสูงเกิน
SELF PRIMING


POWER SUPPLY DIAGRAM FOR CELING MOUNTED EXHAUST FAN

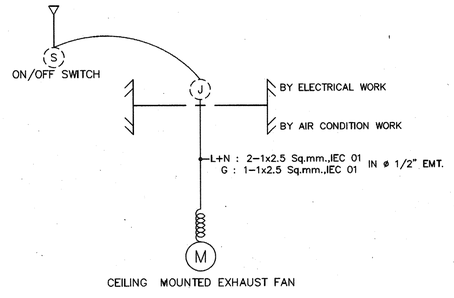


CEILING MOUNTED EXHAUST FAN


EXPLOSION PROOF WALL MOUNTED EXHAUST FAN

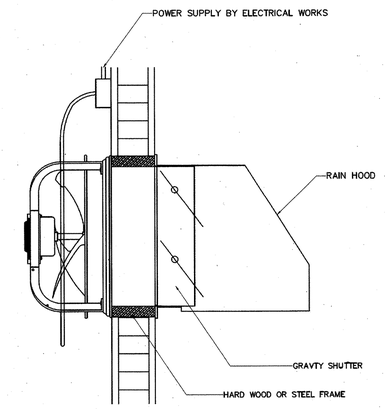

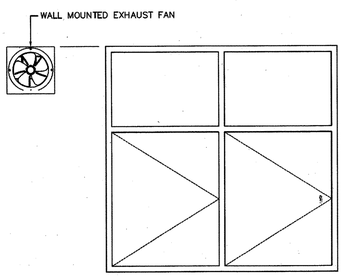


WALL MOUNTED EXHAUST FAN

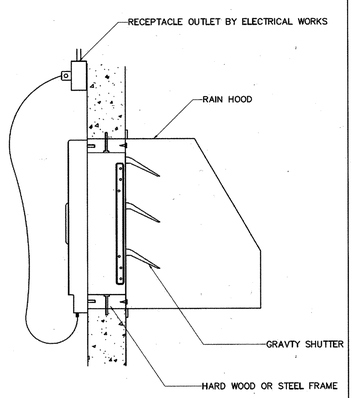

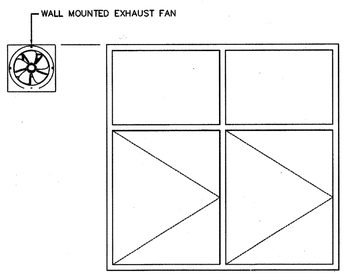

POWER SUPPLY DAIGRAM FOR HLVS FAN (CF.2-01)

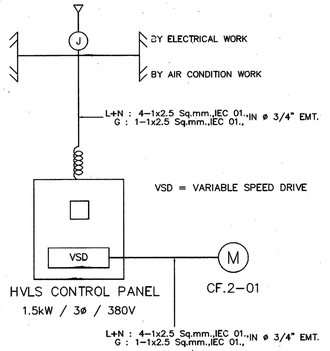

FAN REMOTE CONTROL (FRC)

– ชุดควบคุมเป็น VARIBLE SPEED DRIVE (VSD) โปรแกรมการทำงานมาจากโรงงานผู้ผลิต ใช้สำหรับควบคุม การทำงานและโปรแกรมตั้งค่าต่างๆ ของ VSD มีปุ่มกดพร้อมหน้าจอ LED แสดงสถานะ ชุดควบคุมจะสามารถหมุนปรับรอบพัดลมได้ระหว่าง 0-100% และควบคุมการหมุนด้วย EMI/RFI FILTER สำหรับป้องกันการรบกวนอุปกรณ์อิเลคโทรนิคอื่น

การไฟฟ้าฝ่ายผลิตแห่งประเทศไทย
ฝ่ายออกแบบและบริหารงานก่อสร้าง
ได้รับการรับรอง ISO 9001:2008
53 หมู่ 2 ถนนเจริญสนิทวงศ์ บางกรวย นนทบุรี 11130 โทร436-1910-3

งานออกแบบ และ เอกสารประกอบแบบถือเป็นสมบัติของ ฝ่ายออกแบบและบริหารงานก่อสร้าง การไฟฟ้าฝ่ายผลิตแห่งประเทศไทย ห้ามผู้ใดนำไปใช้งาน ทำซ้ำ หรือ ดัดแปลง โดยไม่ได้รับอนุญาตเป็นลายลักษณ์อักษร จาก การไฟฟ้าฝ่ายผลิตแห่งประเทศไทย

ออกแบบ
สถาปนิก (นาย อดิศร ศรีสุพรรณ)
สถาปนิกภายใน (นางสาวศนันวิร เอื้อประเสริฐ)
(นาย อภิสิทธิ์ ณิรวรโรหม์)
วิศวกรโครงสร้าง (นาย ทรงคุณ วิชินโรจน์รัช)
(นาย กานต์เดช ปั้นเจริญ)
วิศวกรสุขาภิบาล (นาย วัชระ สมโรจน์รัตน์)
วิศวกรไฟฟ้า (นาย ประพิทย์ ชื่นชูมศรี)
วิศวกรเครื่องกล (นาย อุกฤษฎ์ จำปารมย์)

ตรวจสอบ
ผู้ควบคุมงาน กฟผ. (นาย บุญชัย ผดุงสมบัติการ)
(นาย ดนุพงษ์ สรรพอุดม)
(นาย อภิศักดิ์ [illegible])
(นาย นนทชัย สกุลรัตน์ไพศาล)
หัวหน้าแผนกบริหารสัญญาก่อสร้างอาคาร (นาย ศรชัย อภิบาลพลธรรม)

เห็นชอบ
(นาย สโรจน์ จีนโกว)
หัวหน้ากองบริหารงานก่อสร้าง

ผู้รับจ้าง
CAN DO CONSTRUCTION CO.,LTD
222 ถนนเทศบาลรังรักษ์เหนือ แขวงลาดยาว
เขตจตุจักร กรุงเทพมหานคร 10900
TEL. 591-3972 , 591-4906 FAX. 954-3759

เขียนแบบ (นาย สุธีรพันธ์ ภูไหม)
ตรวจสอบ (นาย ศศิวัฒน์ ภวัตพงศ์ปณต)
รับรอง (นาย สำราญ เจริญวงศ์)
วิศวกรโครงการ

AS-BUILT DRAWING

งานอาคารปฏิบัติการ (อชน.)

แบบแสดง
TYPICAL DETAILS

อ้างอิงแบบ กฟผ. เลขที่	แบบเลขที่
SNO-WS12-04/08-M-14/14	AB-SNO-WS12-04/08-M-15/15
เลขที่งาน 257112-04 257112-08	จำนวนแผ่น 15