แบบเลขที่ AB-SNO-WS12-$\frac{04}{08}$-M-3/15 แก้ไขครั้งที่

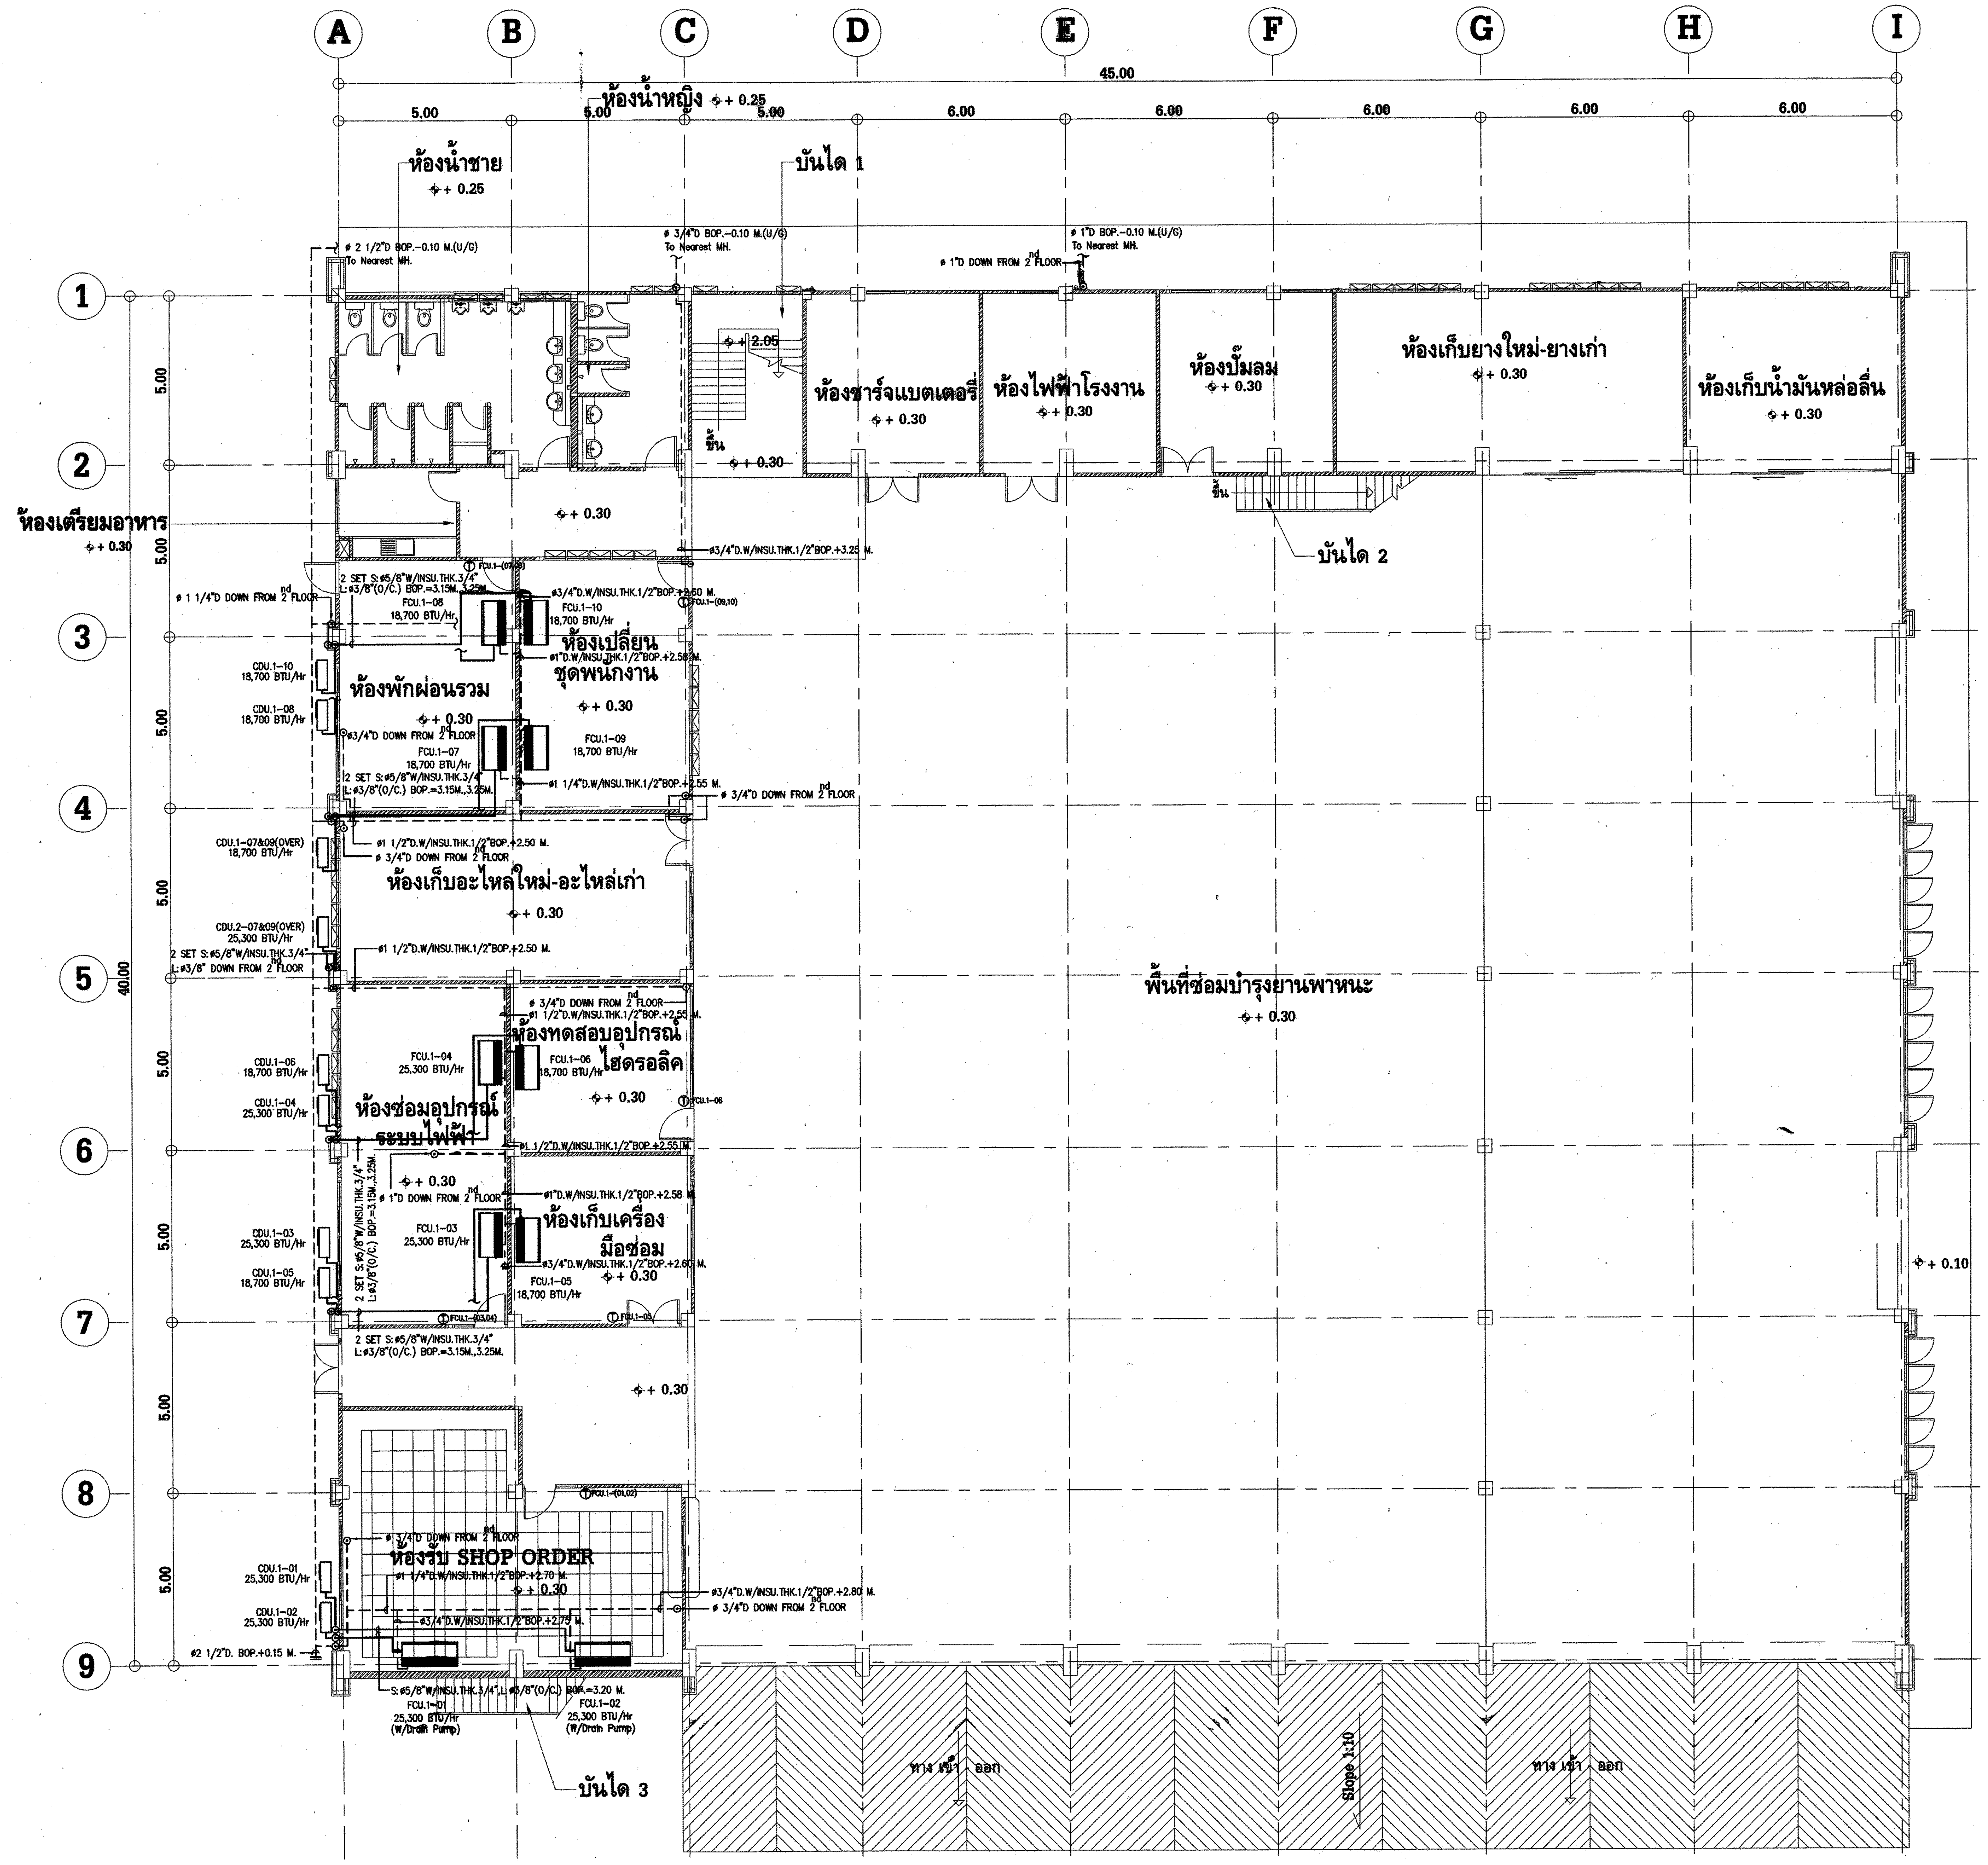
A
B
C
D
E
F
G
H
I
1
2
3
4
5
6
7
8
9
45.00
5.00
6.00
40.00
ห้องน้ำหญิง + 0.25
ห้องน้ำชาย + 0.25
บันได 1
+ 2.05
ขึ้น
ห้องชาร์จแบตเตอรี่ + 0.30
ห้องไฟฟ้าโรงงาน + 0.30
ห้องปั๊มลม + 0.30
ห้องเก็บยางใหม่-ยางเก่า + 0.30
ห้องเก็บน้ำมันหล่อลื่น + 0.30
บันได 2
ห้องเตรียมอาหาร + 0.30
ø 2 1/2"D BOP.-0.10 M.(U/G) To Nearest MH.
ø 3/4"D BOP.-0.10 M.(U/G) To Nearest MH.
ø 1"D BOP.-0.10 M.(U/G) To Nearest MH.
ø 1"D DOWN FROM 2nd FLOOR
ø3/4"D.W/INSU.THK.1/2"BOP.+3.25 M.
ø 1 1/4"D DOWN FROM 2nd FLOOR
2 SET S:ø5/8"W/INSU.THK.3/4" L:ø3/8"(O/C.) BOP.=3.15M.,3.25M.
FCU.1-08 18,700 BTU/Hr
FCU.1-10 18,700 BTU/Hr
ห้องเปลี่ยนชุดพนักงาน + 0.30
ห้องพักผ่อนรวม + 0.30
CDU.1-10 18,700 BTU/Hr
CDU.1-08 18,700 BTU/Hr
FCU.1-07 18,700 BTU/Hr
FCU.1-09 18,700 BTU/Hr
ø1 1/4"D.W/INSU.THK.1/2"BOP.+2.55 M.
ø 3/4"D DOWN FROM 2nd FLOOR
CDU.1-07&09(OVER) 18,700 BTU/Hr
ø1 1/2"D.W/INSU.THK.1/2"BOP.+2.50 M.
ห้องเก็บอะไหล่ใหม่-อะไหล่เก่า + 0.30
CDU.2-07&09(OVER) 25,300 BTU/Hr
2 SET S:ø5/8"W/INSU.THK.3/4" L:ø3/8" DOWN FROM 2nd FLOOR
ห้องทดสอบอุปกรณ์ไฮดรอลิค + 0.30
FCU.1-04 25,300 BTU/Hr
FCU.1-06 18,700 BTU/Hr
CDU.1-06 18,700 BTU/Hr
CDU.1-04 25,300 BTU/Hr
ห้องซ่อมอุปกรณ์ระบบไฟฟ้า + 0.30
ห้องเก็บเครื่องมือซ่อม + 0.30
FCU.1-03 25,300 BTU/Hr
FCU.1-05 18,700 BTU/Hr
CDU.1-03 25,300 BTU/Hr
CDU.1-05 18,700 BTU/Hr
ø1"D.W/INSU.THK.1/2"BOP.+2.58 M.
ø3/4"D.W/INSU.THK.1/2"BOP.+2.60 M.
ห้องรับ SHOP ORDER + 0.30
CDU.1-01 25,300 BTU/Hr
CDU.1-02 25,300 BTU/Hr
ø1 1/4"D.W/INSU.THK.1/2"BOP.+2.70 M.
ø3/4"D.W/INSU.THK.1/2"BOP.+2.75 M.
ø3/4"D.W/INSU.THK.1/2"BOP.+2.80 M.
ø2 1/2"D. BOP.+0.15 M.
S:ø5/8"W/INSU.THK.3/4",L:ø3/8"(O/C.) BOP.=3.20 M.
FCU.1-01 25,300 BTU/Hr (W/Drain Pump)
FCU.1-02 25,300 BTU/Hr (W/Drain Pump)
บันได 3
พื้นที่ซ่อมบำรุงยานพาหนะ + 0.30
+ 0.10
ทาง เข้า ออก
Slope 1:10

AIR CONDITIONING SYTEMS PLAN 1st FLOOR (อาคารปฏิบัติการ 1)

SCALE 1 : 125

REMARK : U/F. = เดินท่อใต้พื้นชั้นนั้น (UNDER-FLOOR)
O/C. = เดินท่อเหนือฝ้าเพดาน (OVER-CEILING)
U/G. = เดินท่อใต้ดิน (UNDER-GROUND)
BOP. = ระดับการเดินท่อ (BOTTOM OF PIPE)
Ⓣ = รีโมทควบคุมเครื่องปรับอากาศชนิดมีสาย
DRAIN PIPE SLOPE 1:150

การไฟฟ้าฝ่ายผลิตแห่งประเทศไทย
ฝ่ายออกแบบและบริหารงานก่อสร้าง
ได้รับการรับรอง ISO 9001:2008
53 หมู่ 2 ถนนจรัญสนิทวงศ์ บางกรวย นนทบุรี 11130 โทร436-1910-3

งานออกแบบ และ เอกสารประกอบแบบถือเป็นสมบัติของ ฝ่ายออกแบบและบริหารงานก่อสร้าง การไฟฟ้าฝ่ายผลิตแห่งประเทศไทย ห้ามผู้ใดนำไปใช้งาน ทำซ้ำ หรือ ดัดแปลง โดยไม่ได้รับอนุญาตเป็นลายลักษณ์อักษร จาก การไฟฟ้าฝ่ายผลิตแห่งประเทศไทย

ออกแบบ
สถาปนิก (นาย อดิศร ศรีสุพรรณ)
สถาปนิกภายใน (นางสาวศานติวร เอื้อประเสริฐ)
(นาย อภิสิทธิ์ ณัฐวรวโรดม์)
วิศวกรโครงสร้าง (นาย ทรงคุณ วิชินโรจน์จรัล)
(นาย กานต์เดช ปั้นเจริญ)
วิศวกรสุขาภิบาล (นาย วัชระ สมโรจน์รัตน์)
วิศวกรไฟฟ้า (นาย ประพัทธ์ ชื่นชุมศรี)
วิศวกรเครื่องกล (นาย อุกฤษฎ์ จำปาชนม์)

ตรวจสอบ
ผู้ควบคุมงาน กฟผ. บุญชัย ผดุงสมบัติถาวร
(นาย บุญชัย ผดุงสมบัติถาวร)
(นาย ดนุพงษ์ สรรพอุดม)
(นาย อภิศักดิ์ รำพึงจิต)
(นาย นเรศชัย สกุลรัศมีไพศาล)
หัวหน้าแผนกบริหารสัญญาก่อสร้างอาคาร (นาย ศรชัย อภิบาลพลธรรม)

เห็นชอบ
(นาย สาโรจน์ จีนโก๊ว)
หัวหน้ากองบริหารงานก่อสร้าง

ผู้รับจ้าง

CAN DO CONSTRUCTION CO.,LTD
222 ถนนเทศบาลรังรักษ์เหนือ แขวงลาดยาว
เขตจตุจักร กรุงเทพมหานคร 10900
TEL. 591-3972 , 591-4906 FAX. 954-3759

เขียนแบบ
(นาย สุธีรพันธ์ ภู่ไหม)

ตรวจสอบ
(นาย ศศิวัฒน์ ภวัตพงศ์ปณต)

รับรอง
(นาย สำราญ เจริญวงศ์)
วิศวกรโครงการ

AS-BUILT DRAWING

งานอาคารปฏิบัติการ (อขน.)

แบบแสดง
AIR CONDITIONING SYTEMS PLAN 1st FLOOR (อาคารปฏิบัติการ 1

อ้างอิงแบบ กฟผ. เลขที่ SNO-WS12-$\frac{04}{08}$-M-2/14	แบบเลขที่ AB-SNO-WS12-$\frac{04}{08}$-M-3/15
เลขที่งาน 257112-04 257112-08	จำนวนแผ่น 15