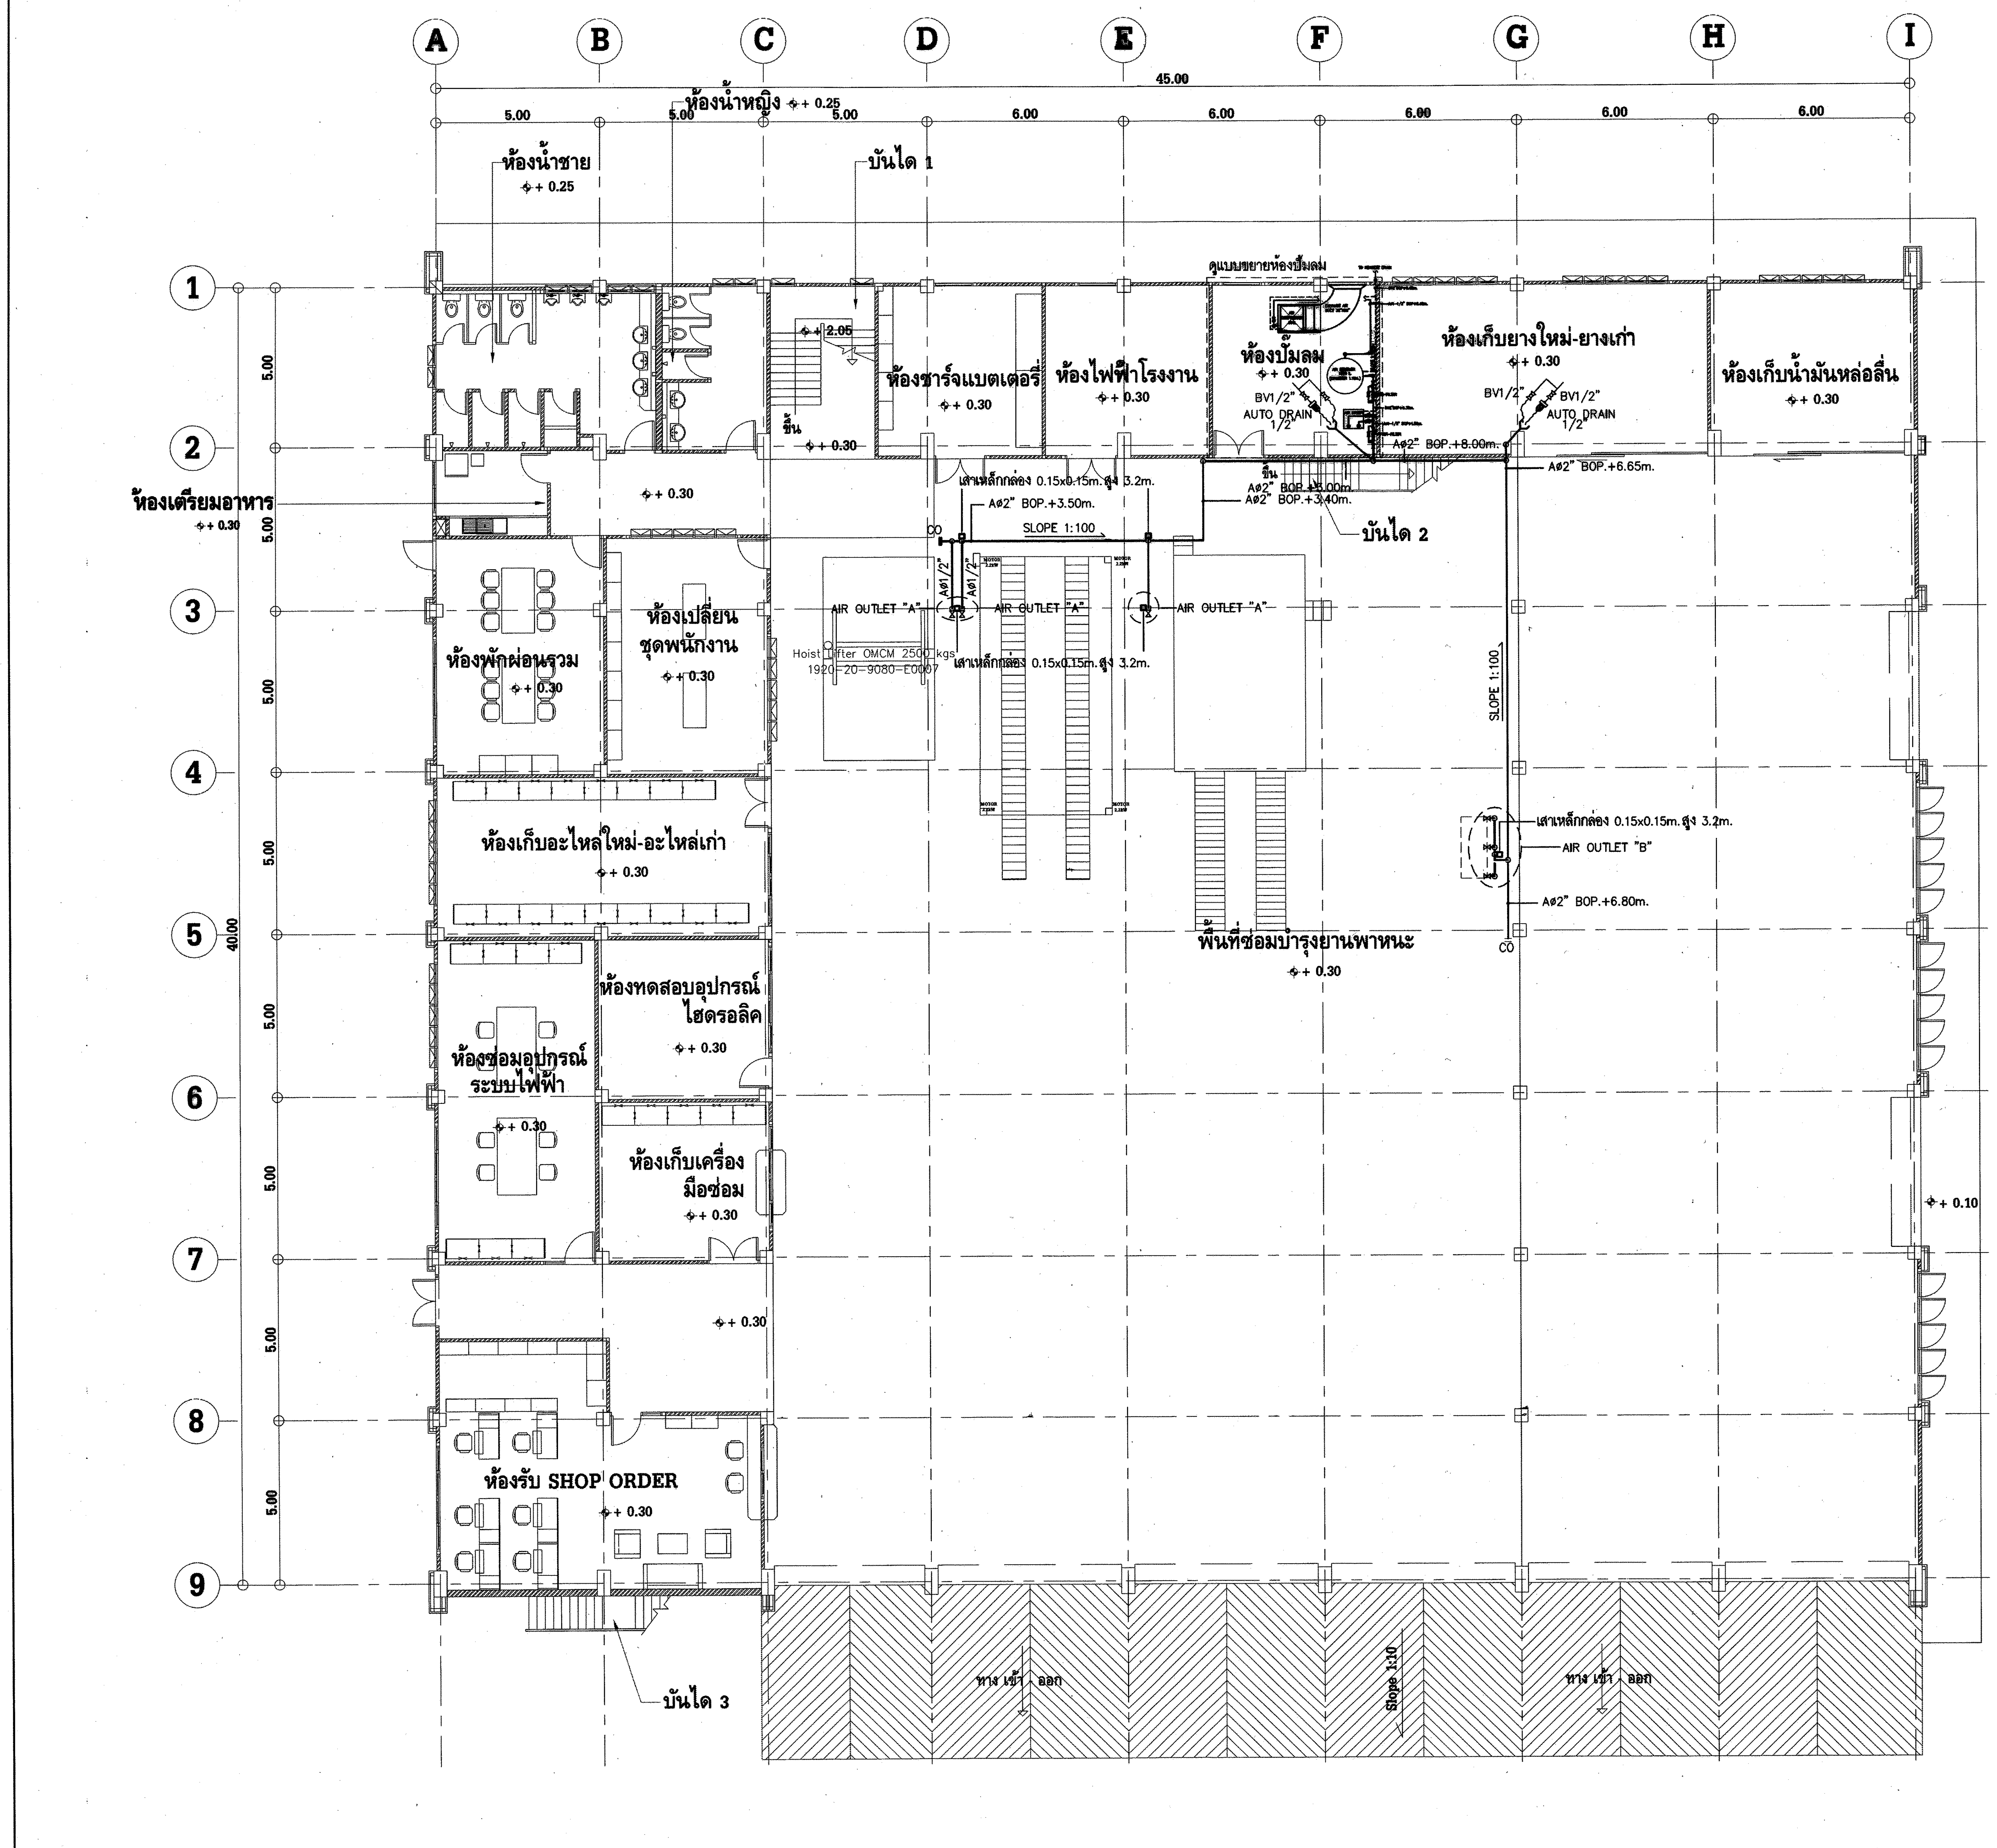
A
B
C
D
E
F
G
H
I
1
2
3
4
5
6
7
8
9
45.00
5.00
6.00
40.00
ห้องน้ำหญิง + 0.25
ห้องน้ำชาย + 0.25
บันได 1
บันได 2
บันได 3
ห้องเตรียมอาหาร + 0.30
ห้องชาร์จแบตเตอรี่ + 0.30
ห้องไฟฟ้าโรงงาน + 0.30
ห้องปั๊มลม + 0.30
แบบขยายห้องปั๊มลม
ห้องเก็บยางใหม่-ยางเก่า + 0.30
ห้องเก็บน้ำมันหล่อลื่น + 0.30
BV1/2"
AUTO DRAIN 1/2"
A#2" BOP.+8.00m.
A#2" BOP.+6.65m.
A#2" BOP.+3.50m.
A#2" BOP.+3.40m.
SLOPE 1:100
เสาเหล็กกล่อง 0.15x0.15m. สูง 3.2m.
AIR OUTLET "A"
AIR OUTLET "B"
A#2" BOP.+6.80m.
Hoist Lifter OMCM 2500 kgs 1920-20-9080-E0007
ห้องพักผ่อนรวม + 0.30
ห้องเปลี่ยนชุดพนักงาน + 0.30
ห้องเก็บอะไหล่ใหม่-อะไหล่เก่า + 0.30
พื้นที่ซ่อมบำรุงยานพาหนะ + 0.30
ห้องทดสอบอุปกรณ์ไฮดรอลิค + 0.30
ห้องซ่อมอุปกรณ์ระบบไฟฟ้า + 0.30
ห้องเก็บเครื่องมือซ่อม + 0.30
ห้องรับ SHOP ORDER + 0.30
+ 0.10
ทางเข้า - ออก
Slope 1:10

COMPRESSED AIR SYTEMS PLAN (อาคารปฏิบัติการ 1)

SCALE 1 : 125

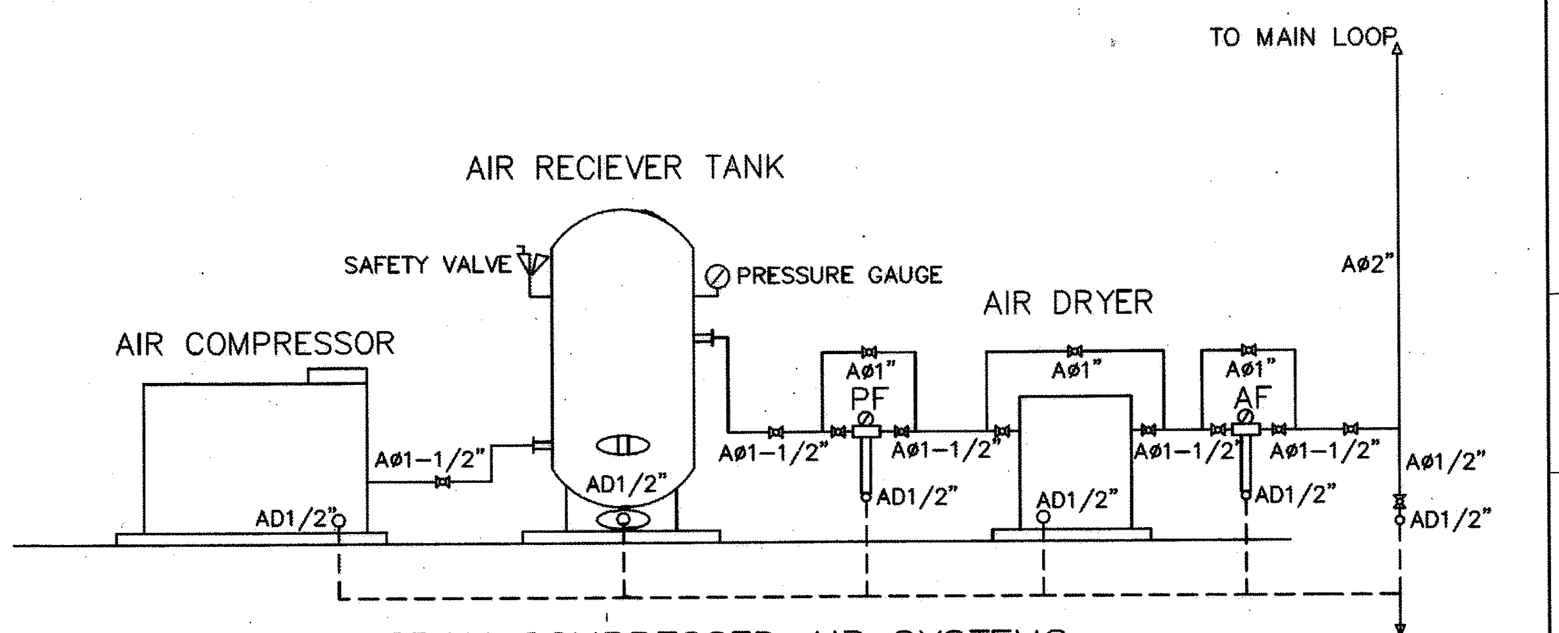
TO MAIN LOOP
AIR RECIEVER TANK
SAFETY VALVE
PRESSURE GAUGE
AIR DRYER
AIR COMPRESSOR
A#2"
A#1"
PF
AF
A#1-1/2"
AD1/2"
A#1/2"
AD1/2"

DIAGRAM COMPRESSED AIR SYSTEMS

D#2"TO NEAREST DRAIN

AIR COMPRESSOR SCHEDULE								
BRAND	MODEL	TYPE	FLOW (M^3/Min)	MAX PRESSURE (BAR)	MOTOR (KW)	NOISE (dB)	POWER SUPPLY VOLT/PHASE/H2	REMARK
ATLAS COPCO	G37	SCREW	592	10	37	70	380/3/50	–

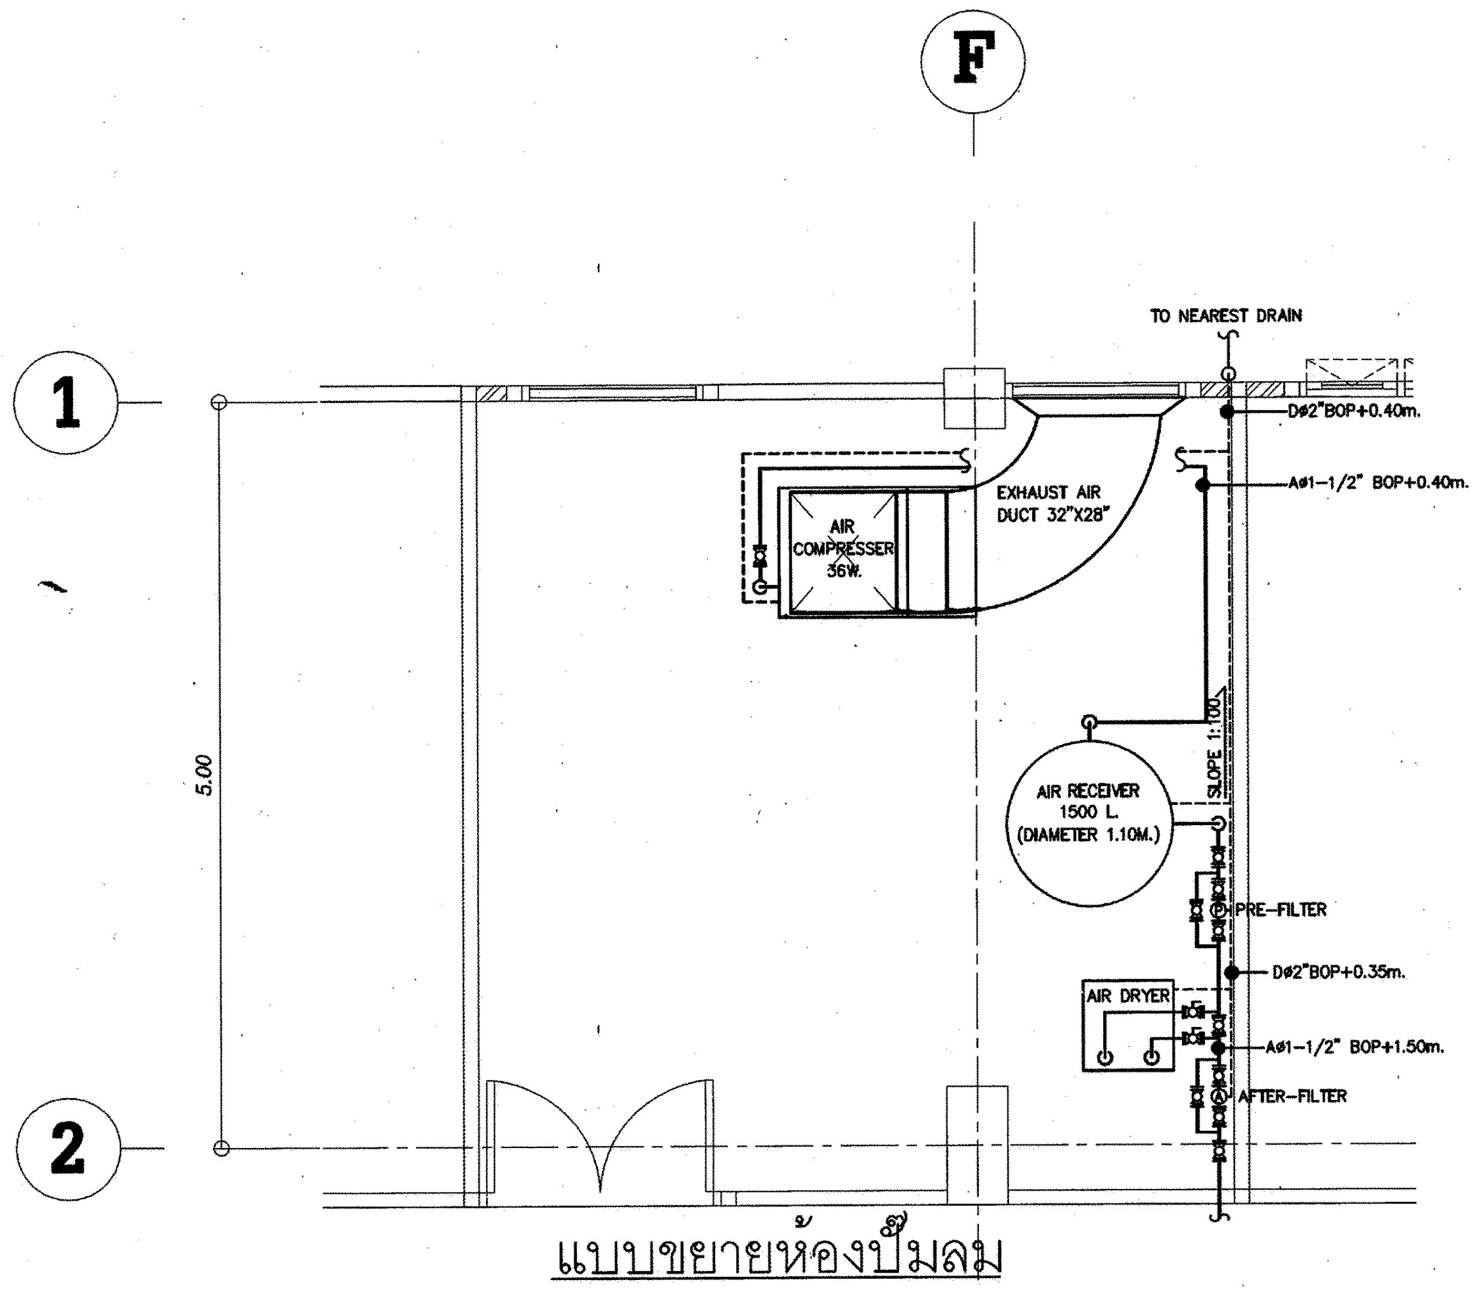
F
1
2
5.00
TO NEAREST DRAIN
EXHAUST AIR DUCT 32"X28"
AIR COMPRESSOR
AIR RECEIVER 1500 L. (DIAMETER 1.10M.)
PRE-FILTER
AIR DRYER
AFTER-FILTER
D#2"BOP+0.40m.
A#1-1/2" BOP+0.40m.
D#2"BOP+0.35m.
A#1-1/2" BOP+1.50m.
SLOPE 1:100

แบบขยายห้องปั๊มลม

SCALE 1 : 50

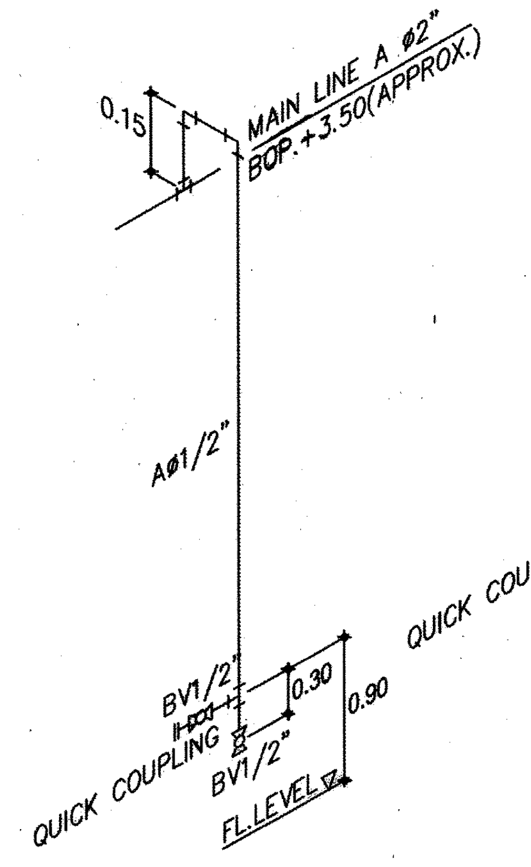
0.15
MAIN LINE A #2"
BOP.+3.50(APPROX.)
A#1/2"
BV1/2"
QUICK COUPLING
0.30
0.90
FL.LEVEL

AIR OUTLET DETAILS "A"

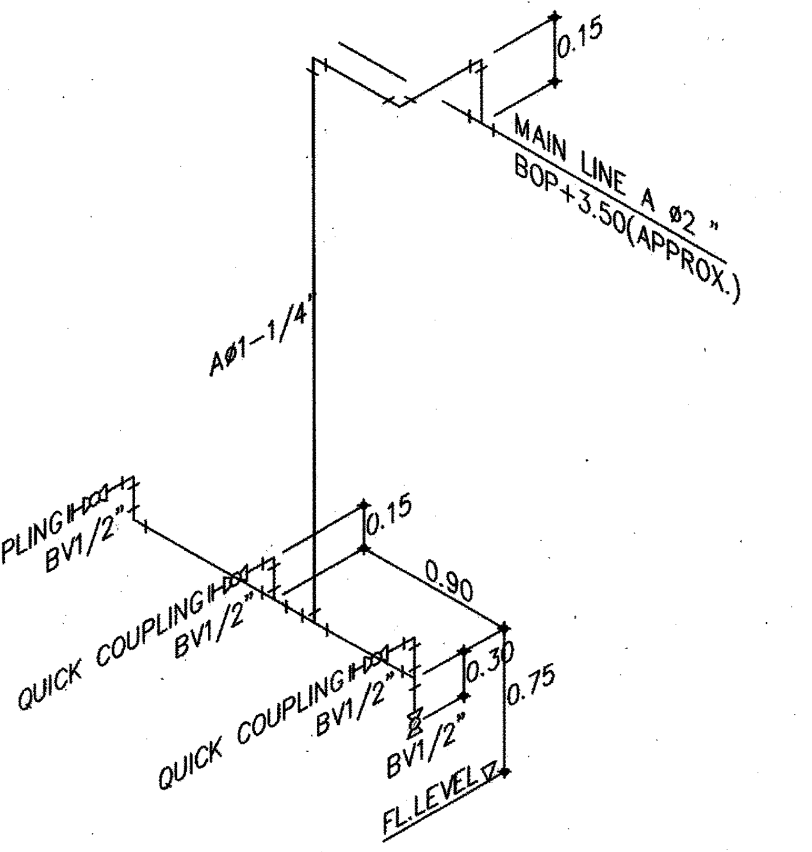
0.15
MAIN LINE A #2"
BOP.+3.50(APPROX.)
A#1-1/4"
QUICK COUPLING
BV1/2"
0.15
0.90
0.30
0.75
FL.LEVEL

AIR OUTLET DETAILS "B"

การไฟฟ้าฝ่ายผลิตแห่งประเทศไทย
ฝ่ายออกแบบและบริหารงานก่อสร้าง
ได้รับการรับรอง ISO 9001:2008
53 หมู่ 2 ถนนจรัญสนิทวงศ์ บางกรวย นนทบุรี 11130 โทร436-1910-3

งานออกแบบ และ เอกสารประกอบแบบถือเป็นสมบัติของ ฝ่ายออกแบบและบริหารงานก่อสร้าง การไฟฟ้าฝ่ายผลิตแห่งประเทศไทย ห้ามผู้ใดนำไปใช้งาน ทำซ้ำ หรือ ดัดแปลง โดยไม่ได้รับอนุญาตเป็นลายลักษณ์อักษร จาก การไฟฟ้าฝ่ายผลิตแห่งประเทศไทย

ออกแบบ
สถาปนิก (นาย อดิศร ศรีสุพรรณ)
สถาปนิกภายใน (นางสาวศานติวร เอื้อประเสริฐ)
(นาย อภิสิทธิ์ ณัฐวรวโรดม์)
วิศวกรโครงสร้าง (นาย ทรงคุณ วิชินโรจน์จรัล)
(นาย กานต์เดช ปั่นเจริญ)
วิศวกรสุขาภิบาล (นาย วัชระ สมโรจน์รัตน์)
วิศวกรไฟฟ้า (นาย ประพัทธ์ ชื่นชุมศรี)
วิศวกรเครื่องกล (นาย อุกฤษฎ์ จำปาชนม์)

ตรวจสอบ
ผู้ควบคุมงาน กฟผ. บุญชัย ผดุงสมบัติถาวร
(นาย บุญชัย ผดุงสมบัติถาวร)
(นาย ดนุพงษ์ สรรพอุดม)
(นาย อภิศักดิ์ รำพึงกิจ)
(นาย นพชัย สกุลรัศมีไพศาล)
หัวหน้าแผนกบริหารสัญญาก่อสร้างอาคาร (นาย ศรชัย อภิบาลพลธรรม)

เห็นชอบ
(นาย สาโรจน์ จีนโก๊ว)
หัวหน้ากองบริหารงานก่อสร้าง

ผู้รับจ้าง

CAN DO CONSTRUCTION CO.,LTD
222 ถนนเทศบาลรังรักษ์เหนือ แขวงลาดยาว
เขตจตุจักร กรุงเทพมหานคร 10900
TEL. 591–3972 , 591–4906 FAX. 954–3759

เขียนแบบ
(นาย สุธีรพันธ์ ภูไหม)

ตรวจสอบ
(นาย ศศิวัฒน์ ภวัตพงศ์ปณต)

รับรอง
(นาย สำราญ เจริญวงศ์)
วิศวกรโครงการ

AS-BUILT DRAWING

งานอาคารปฏิบัติการ (อขน.)

แบบแสดง
COMPRESSED AIR SYTEMS PLAN (อาคารปฏิบัติการ 1)

อ้างอิงแบบ กฟผ. เลขที่	แบบเลขที่
SNO–WS12–$\frac{04}{08}$–M–6/14	AB–SNO–WS12–$\frac{04}{08}$–M–7/15
เลขที่งาน	**จำนวนแผ่น**
257112–04 257112–08	15