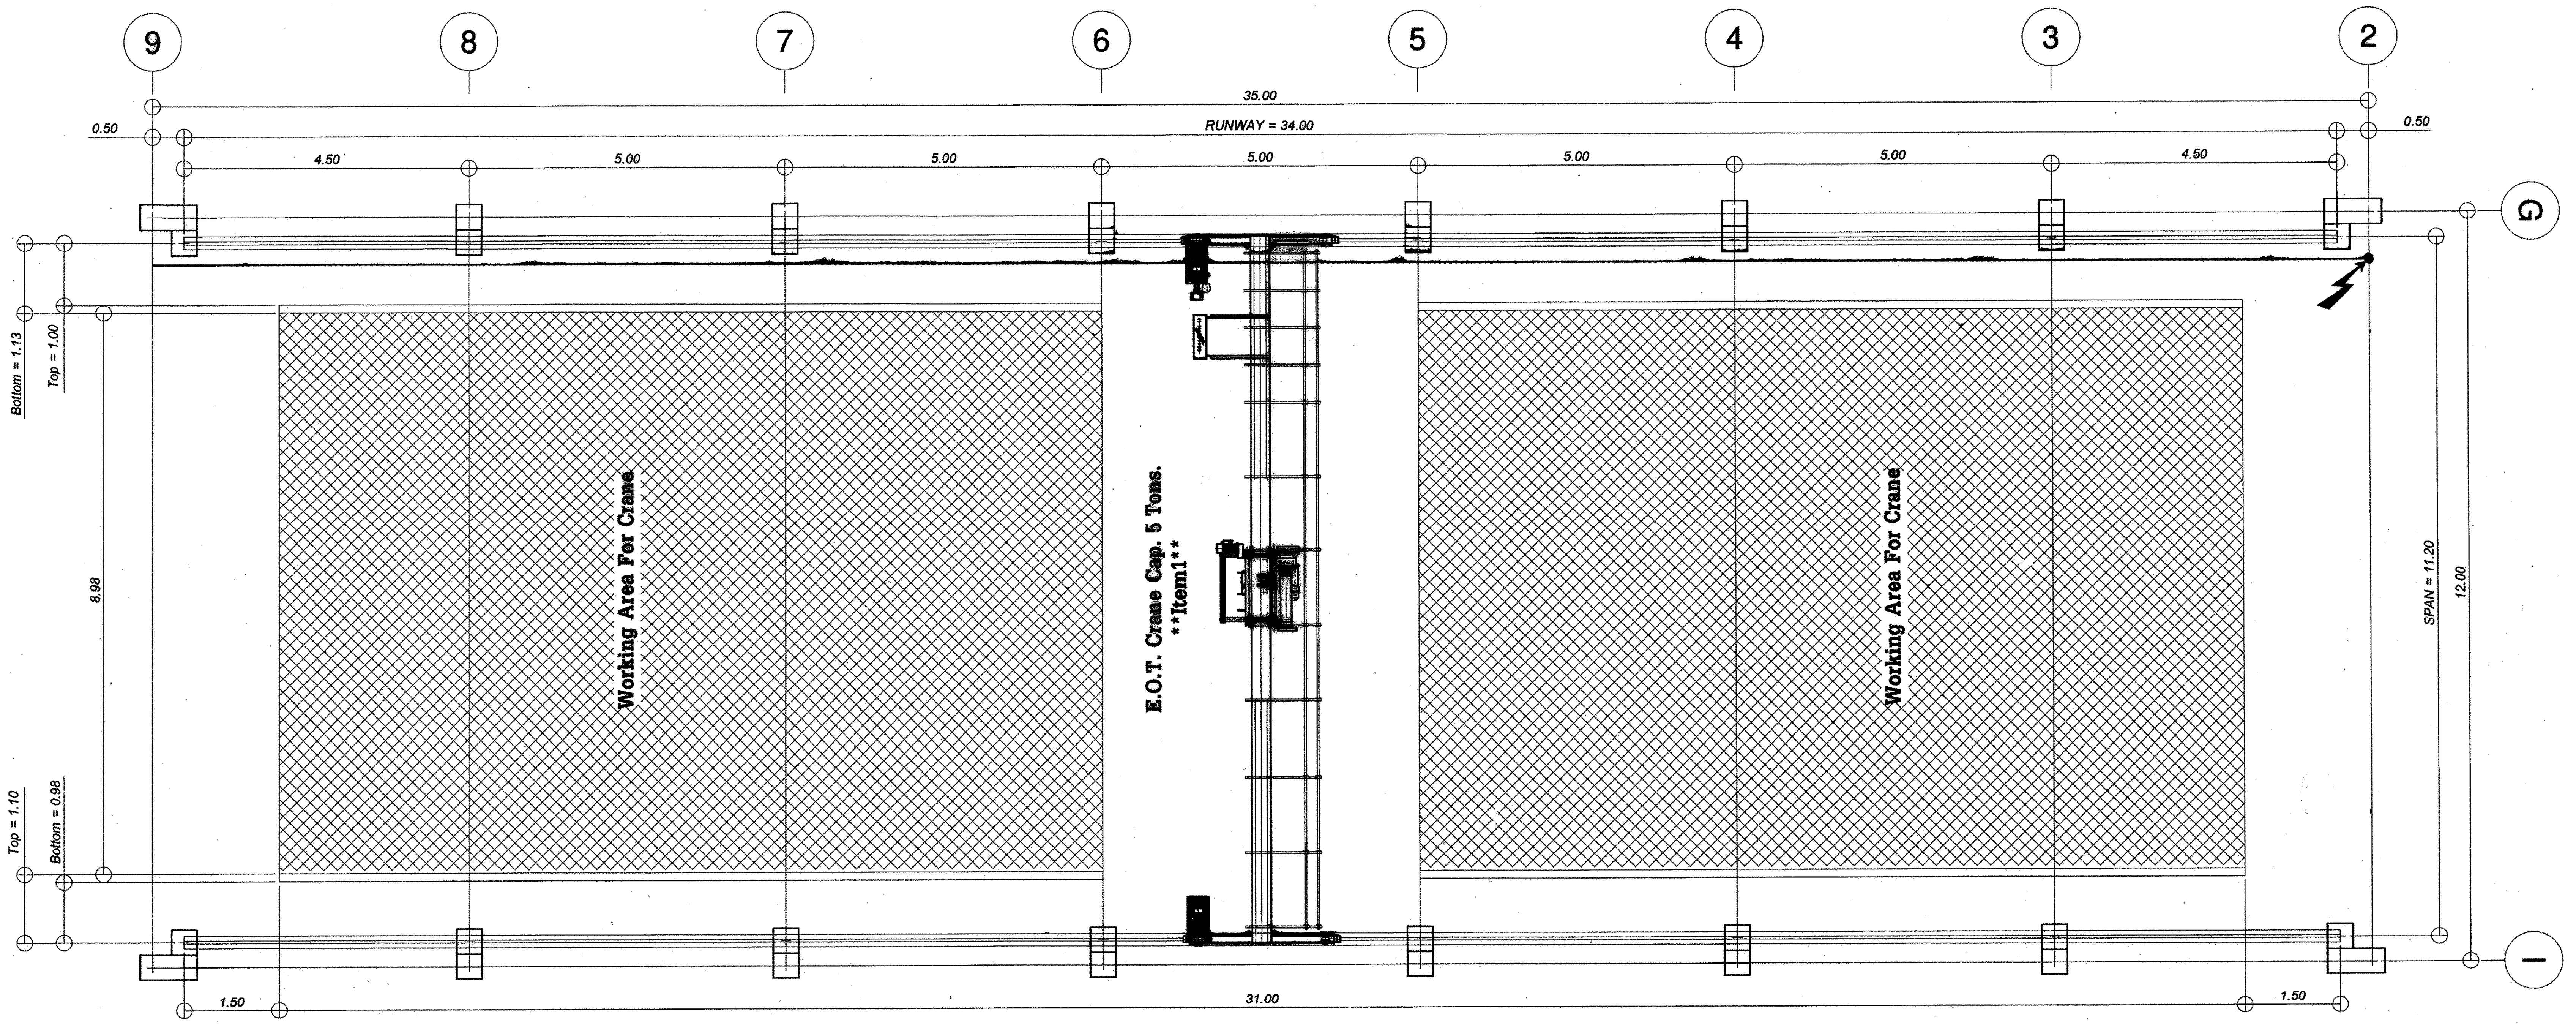

OVERHEAD CRANE PLAN (อาคารปฏิบัติการ 1)

SCALE 1 : 75

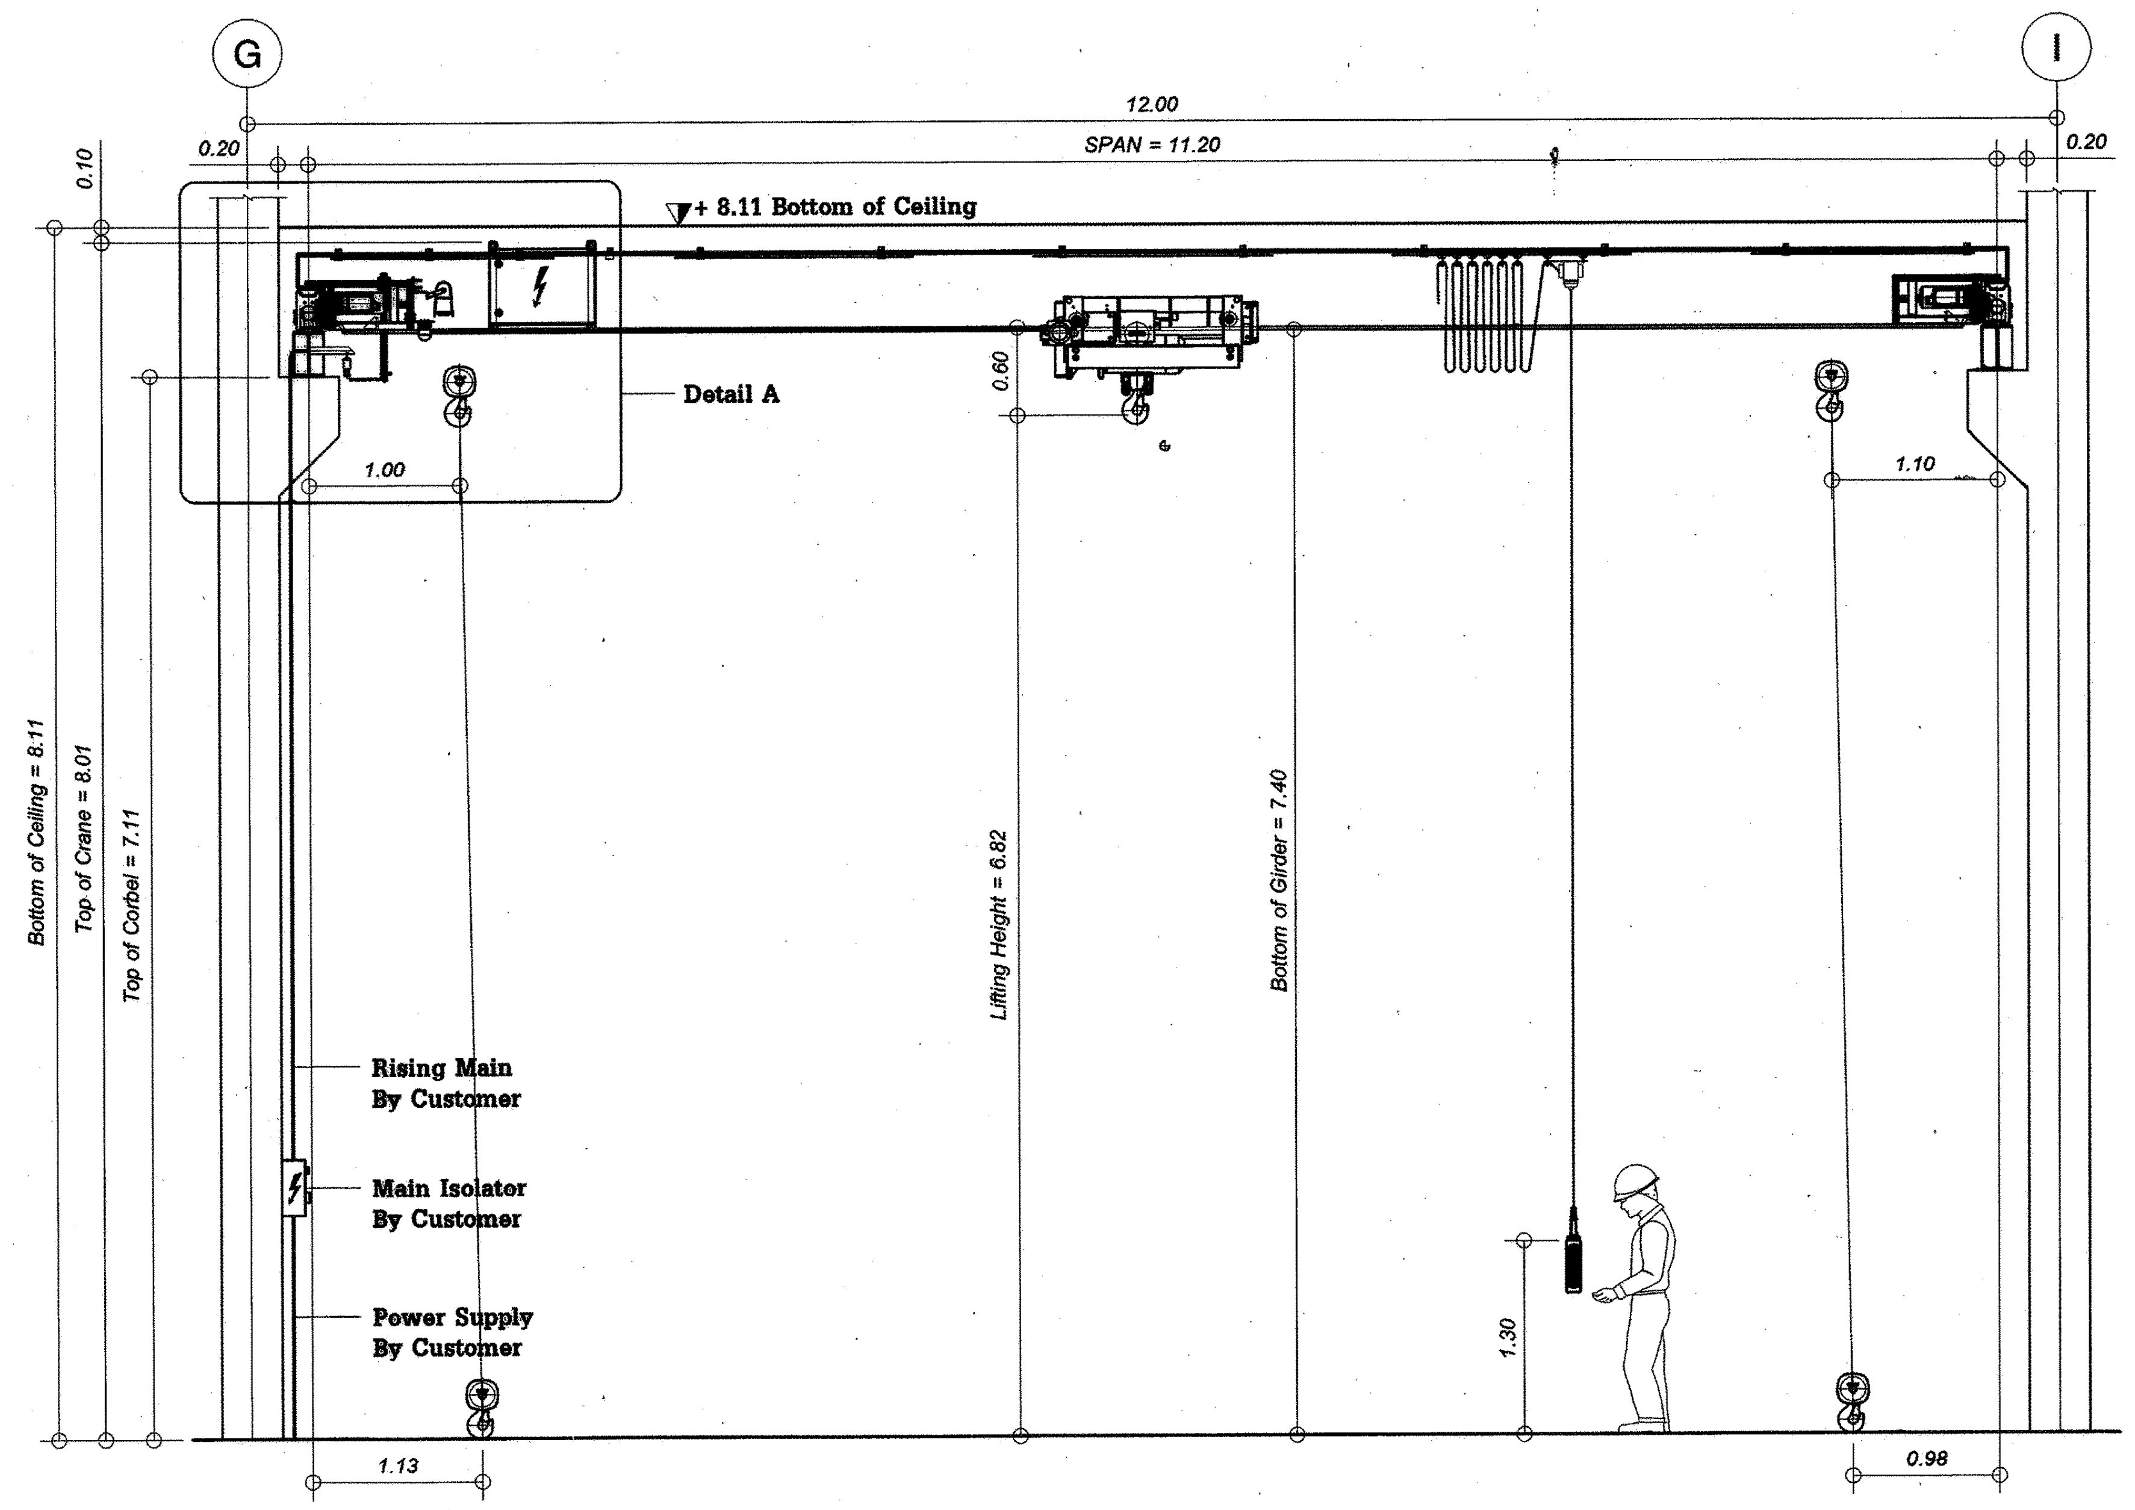

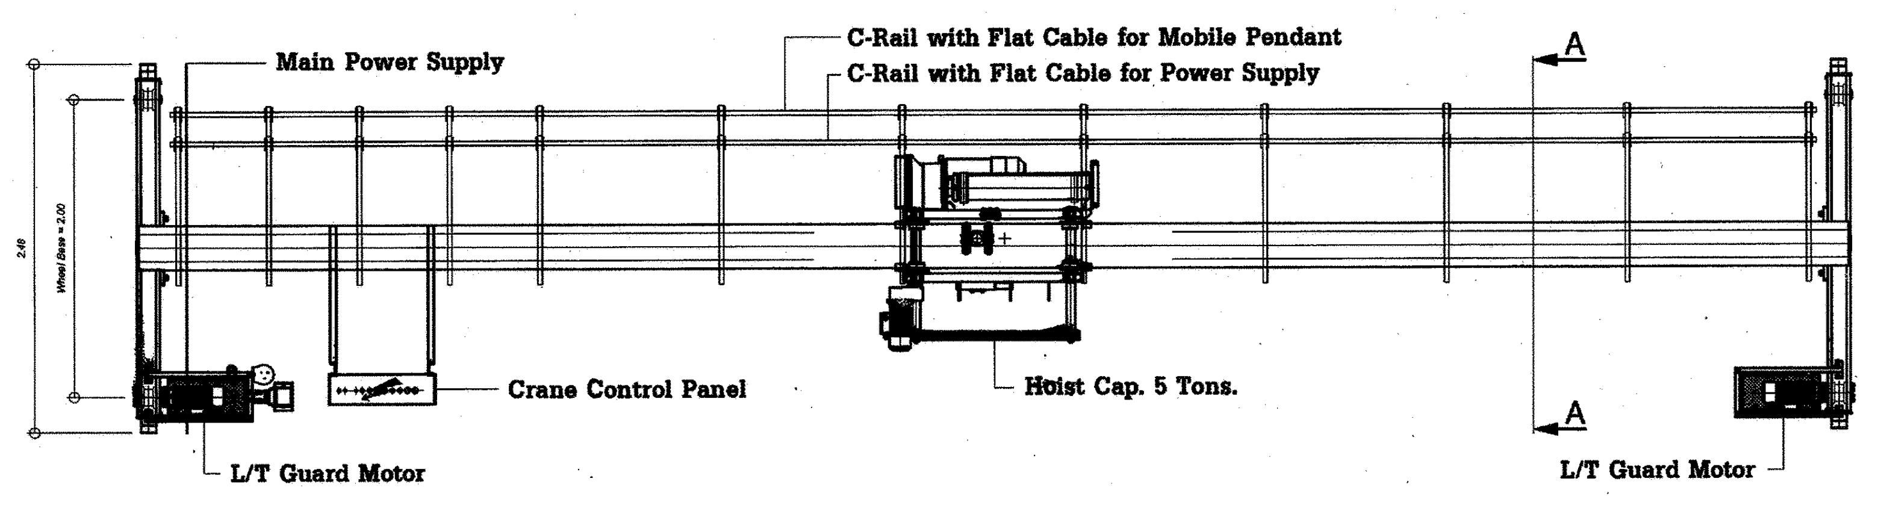

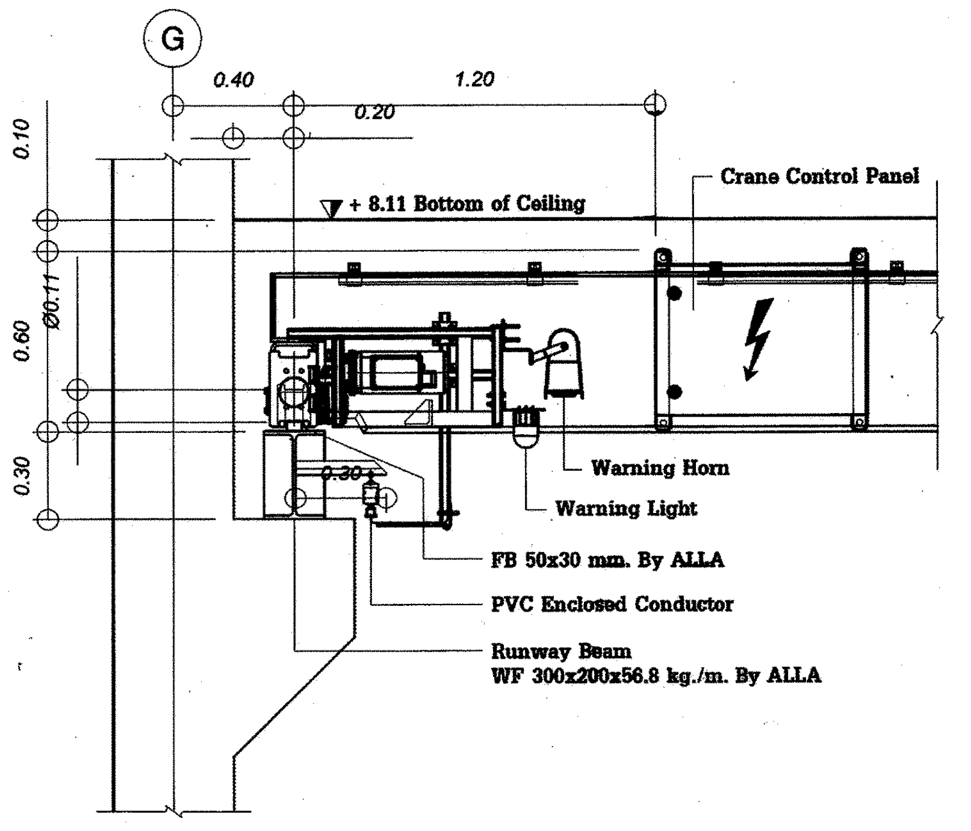

Detail A
Scale 1 : 25

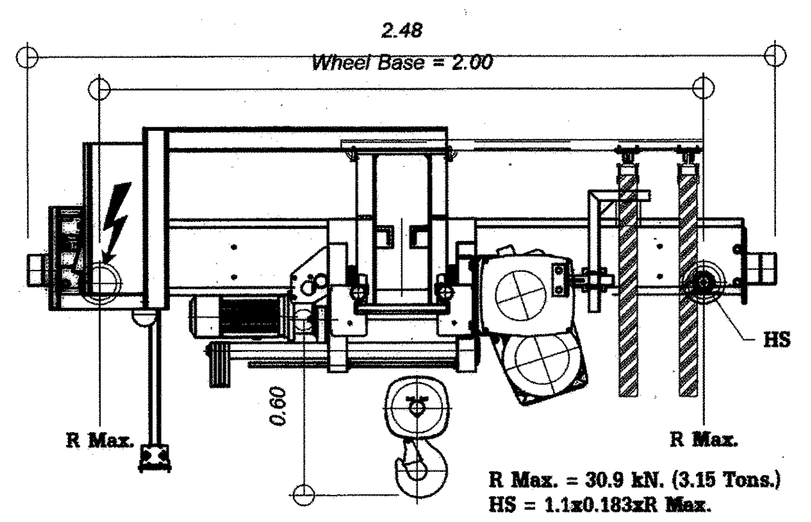

Section A-A
Scale 1 : 25

HOISTING MACHINERY
MAIN HOIST TYPE : SH 4012-20 4/1 L3 KE
CAPACITY : 5 Ton.
HOIST GROUP : 2M TO FEM 9.511
NUMBER OF FALL : 4/1

END CARRIAGES
TYPE : LS 11-20
WHEEL DIA. : 110 mm.
WHEEL BASE : 2000 mm.

OPERATING SPEED
MAIN HOISTING SPEED : 5/0.8 M/MIN 4.5/0.70 kW 40/20 %ED
CROSS TRAVELLING SPEED : 20/5 M/MIN 0.37/0.09 kW 40/20 %ED
LONG TRAVELLING SPEED : 32...3.2 M/MIN 2x0.75 kW 60 %ED

CONTROL
METHOD OF CONTROL : MOBILE PENDANT
CONTROL VOLTAGE : 48 VOLT BY ALLA TRANSFORMER
SUPPLY CURRENT : 400 V / 3 PH / 50 HZ

CHARACTERISTICS
LOCATION ; ☒ INDOOR ☐ OUTDOOR

การไฟฟ้าฝ่ายผลิตแห่งประเทศไทย

ฝ่ายออกแบบและบริหารงานก่อสร้าง
ได้รับการรับรอง ISO 9001:2008
53 หมู่ 2 ถนนจรัญสนิทวงศ์ บางกรวย นนทบุรี 11130 โทร436-1910-3

งานออกแบบ และ เอกสารประกอบแบบถือเป็นสมบัติของ ฝ่ายออกแบบและบริหารงานก่อสร้าง การไฟฟ้าฝ่ายผลิตแห่งประเทศไทย ห้ามผู้ใดนำไปใช้งาน ทำซ้ำ หรือ ดัดแปลง โดยไม่ได้รับอนุญาตเป็นลายลักษณ์อักษร จาก การไฟฟ้าฝ่ายผลิตแห่งประเทศไทย

ออกแบบ
สถาปนิก (นาย อดิศร ศรีสุพรรณ)
สถาปนิกภายใน (นางสาวศานติวร เอื้อประเสริฐ)
(นาย อภิสิทธิ์ ณัฐวรวโรดม์)
วิศวกรโครงสร้าง (นาย ทรงคุณ วิชินโรจน์จรัล)
(นาย กานต์เดช ปั่นเจริญ)
วิศวกรสุขาภิบาล (นาย วัชระ สมโรจน์รัตน์)
วิศวกรไฟฟ้า (นาย ประพัทธ์ ชื่นชุมศรี)
วิศวกรเครื่องกล (นาย อุกฤษฏ์ จำปาซนม์)

ตรวจสอบ
ผู้ควบคุมงาน กฟผ. บุญชัย ผดุงสมบัติถาวร
(นาย บุญชัย ผดุงสมบัติถาวร)
(นาย ดนุพงษ์ สรรพอุดม)
(นาย อภิศักดิ์ รำพึงสุข)
(นาย นพรชัย สกุลรัศมีไพศาล)
หัวหน้าแผนกบริหารสัญญาก่อสร้างอาคาร (นาย ศรชัย อภิบาลพลธรรม)

เห็นชอบ
(นาย สาโรจน์ จีนโก๊ว)
หัวหน้ากองบริหารงานก่อสร้าง

ผู้รับจ้าง

CAN DO CONSTRUCTION CO.,LTD
222 ถนนเทศบาลรังรักษ์เหนือ แขวงลาดยาว
เขตจตุจักร กรุงเทพมหานคร 10900
TEL. 591-3972 , 591-4906 FAX. 954-3759

เขียนแบบ
(นาย สุธีรพันธ์ ภูไหม)

ตรวจสอบ
(นาย ศศิวัฒน์ ภวัตพงศ์ปณต)

รับรอง
(นาย สำราญ เจริญวงศ์)
วิศวกรโครงการ

AS-BUILT DRAWING

งานอาคารปฏิบัติการ (อขน.)

แบบแสดง
OVERHEAD CRANE PLAN (อาคารปฏิบัติการ 1)

อ้างอิงแบบ กฟผ. เลขที่	แบบเลขที่
SNO-WS12-$\frac{04}{08}$-M-7/14	AB-SNO-WS12-$\frac{04}{08}$-M-8/15
เลขที่งาน	**จำนวนแผ่น**
257112-04 257112-08	15