แบบเลขที่ AB-SNO-WS12-05-C-10/16

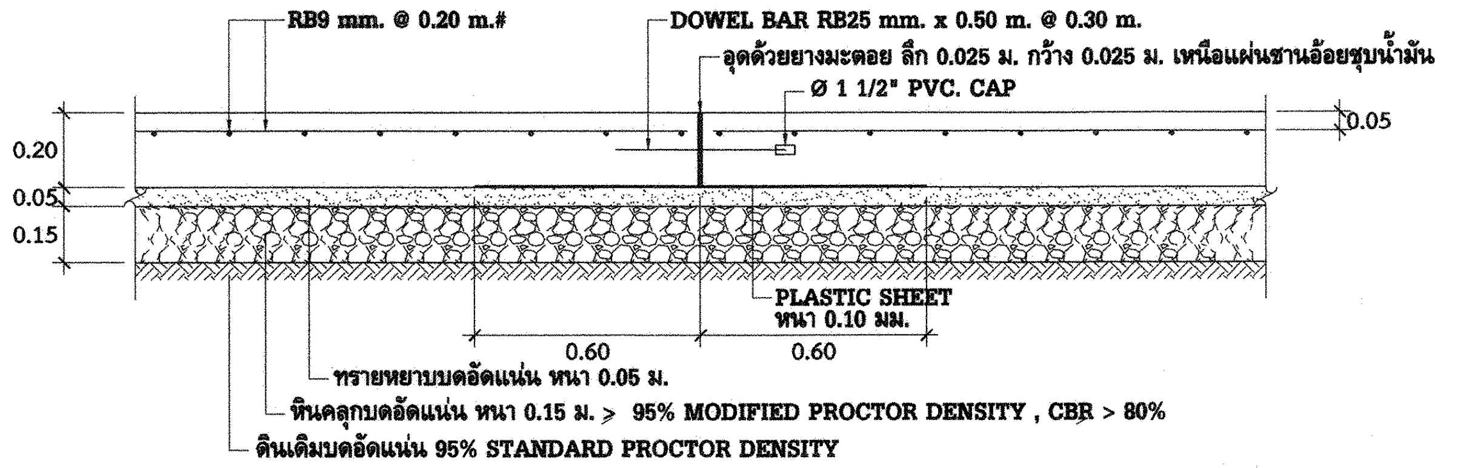
RB9 mm. @ 0.20 m.#
DOWEL BAR RB25 mm. x 0.50 m. @ 0.30 m.
อุดด้วยยางมะตอย ลึก 0.025 ม. กว้าง 0.025 ม. เหนือแผ่นชานอ้อยชุบน้ำมัน
Ø 1 1/2" PVC. CAP
0.05
0.20
0.05
0.15
PLASTIC SHEET
หนา 0.10 มม.
0.60
0.60
ทรายหยาบบดอัดแน่น หนา 0.05 ม.
หินคลุกบดอัดแน่น หนา 0.15 ม. ≥ 95% MODIFIED PROCTOR DENSITY , CBR > 80%
ดินเดิมบดอัดแน่น 95% STANDARD PROCTOR DENSITY

TRANSVERSE EXPANSION JOINT พื้น GS1

มาตราส่วน 1 : 20

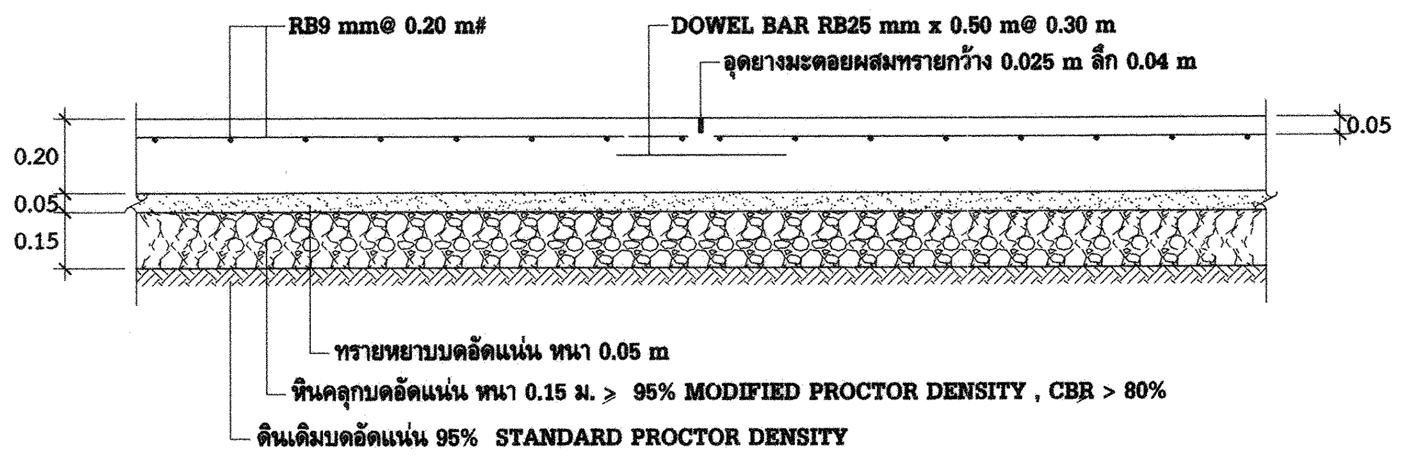
RB9 mm@ 0.20 m#
DOWEL BAR RB25 mm x 0.50 m@ 0.30 m
อุดยางมะตอยผสมทรายกว้าง 0.025 m ลึก 0.04 m
0.05
0.20
0.05
0.15
ทรายหยาบบดอัดแน่น หนา 0.05 m
หินคลุกบดอัดแน่น หนา 0.15 ม. ≥ 95% MODIFIED PROCTOR DENSITY , CBR > 80%
ดินเดิมบดอัดแน่น 95% STANDARD PROCTOR DENSITY

TRANSVERSE CONTRACTION JOINT พื้น GS1

มาตราส่วน 1 : 20

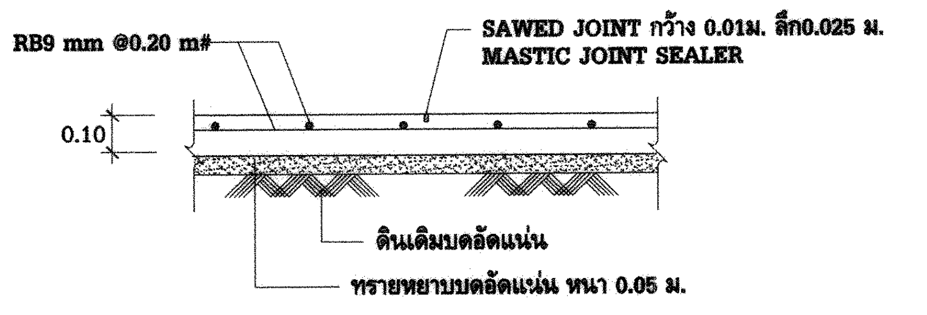
RB9 mm @0.20 m#
SAWED JOINT กว้าง 0.01ม. ลึก0.025 ม.
MASTIC JOINT SEALER
0.10
ดินเดิมบดอัดแน่น
ทรายหยาบบดอัดแน่น หนา 0.05 ม.

ขยาย JOINT พื้น GS2

มาตราส่วน 1 : 20

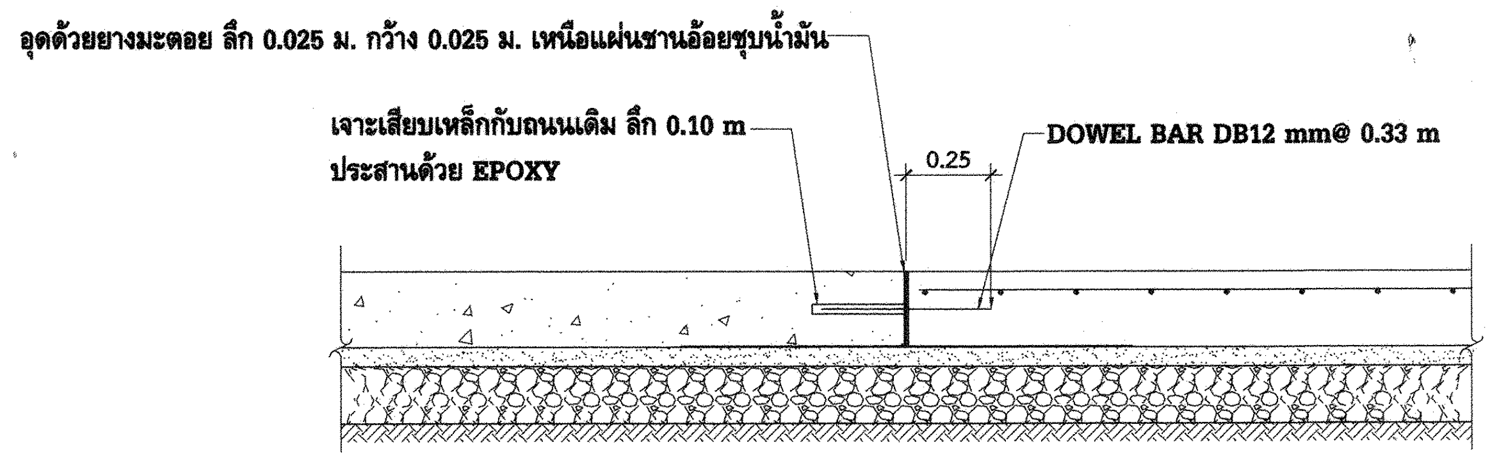
อุดด้วยยางมะตอย ลึก 0.025 ม. กว้าง 0.025 ม. เหนือแผ่นชานอ้อยชุบน้ำมัน
เจาะเสียบเหล็กกับถนนเดิม ลึก 0.10 m
ประสานด้วย EPOXY
0.25
DOWEL BAR DB12 mm@ 0.33 m

รูปตัดรอยต่อถนนเดิมกับถนนใหม่

มาตราส่วน 1 : 20

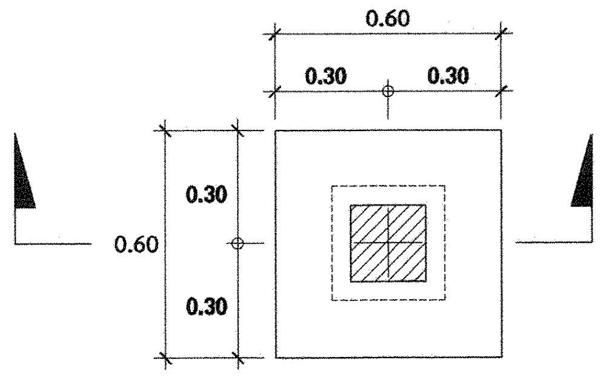

F1

มาตราส่วน 1 : 20

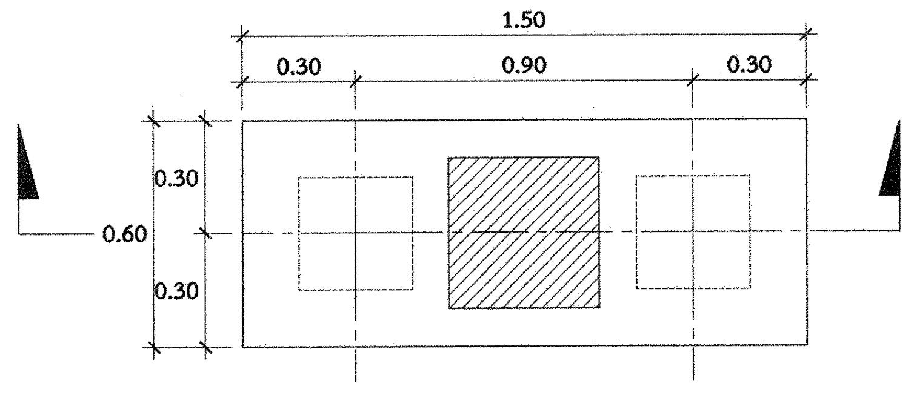

F2

มาตราส่วน 1 : 20

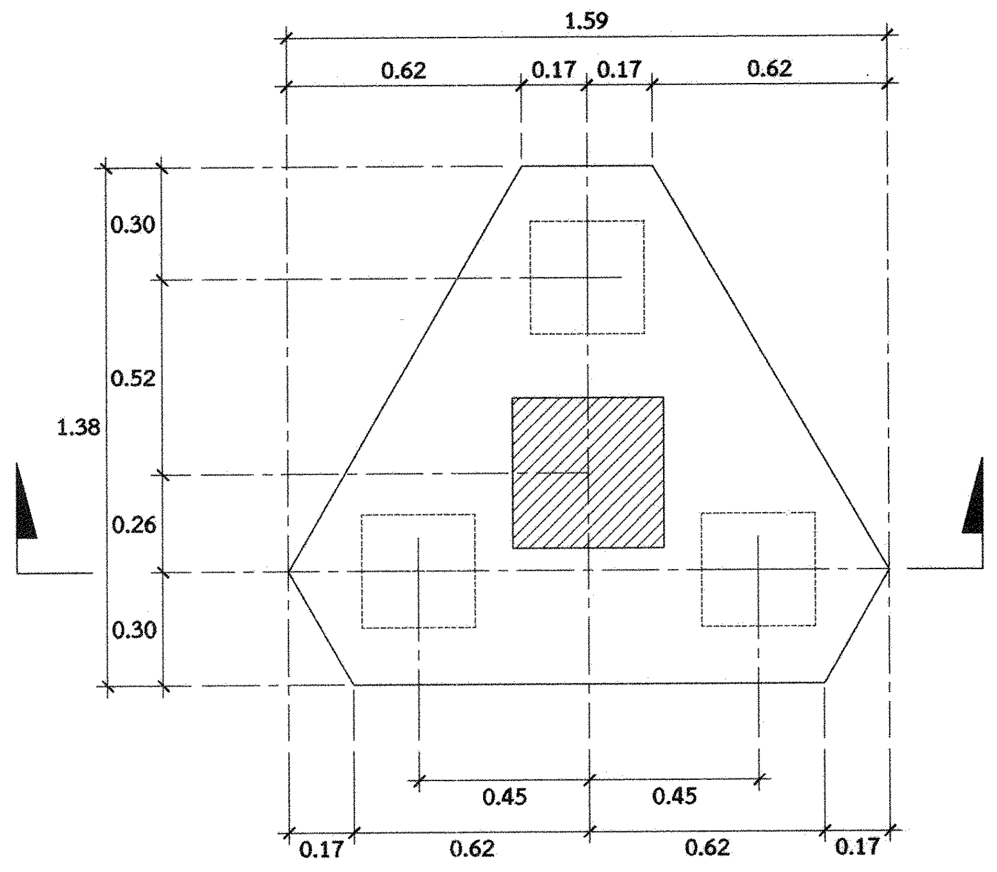

F3

มาตราส่วน 1 : 20

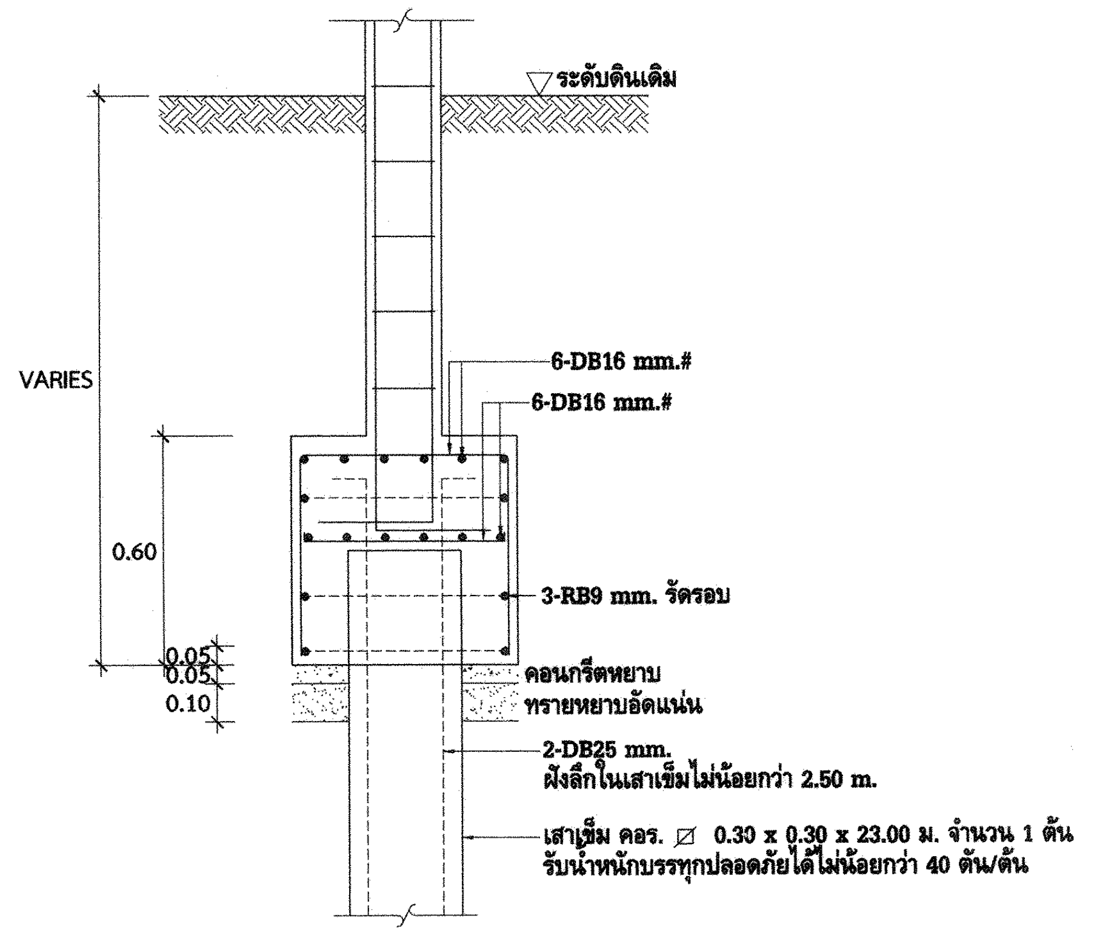
ระดับดินเดิม
VARIES
6-DB16 mm.#
6-DB16 mm.#
0.60
3-RB9 mm. รัดรอบ
0.05
0.05
0.10
คอนกรีตหยาบ
ทรายหยาบอัดแน่น
2-DB25 mm.
ฝังลึกในเสาเข็มไม่น้อยกว่า 2.50 m.
เสาเข็ม คอร. ⌀ 0.30 x 0.30 x 23.00 ม. จำนวน 1 ต้น
รับน้ำหนักบรรทุกปลอดภัยได้ไม่น้อยกว่า 40 ตัน/ต้น

รูปตัด F1

มาตราส่วน 1 : 20

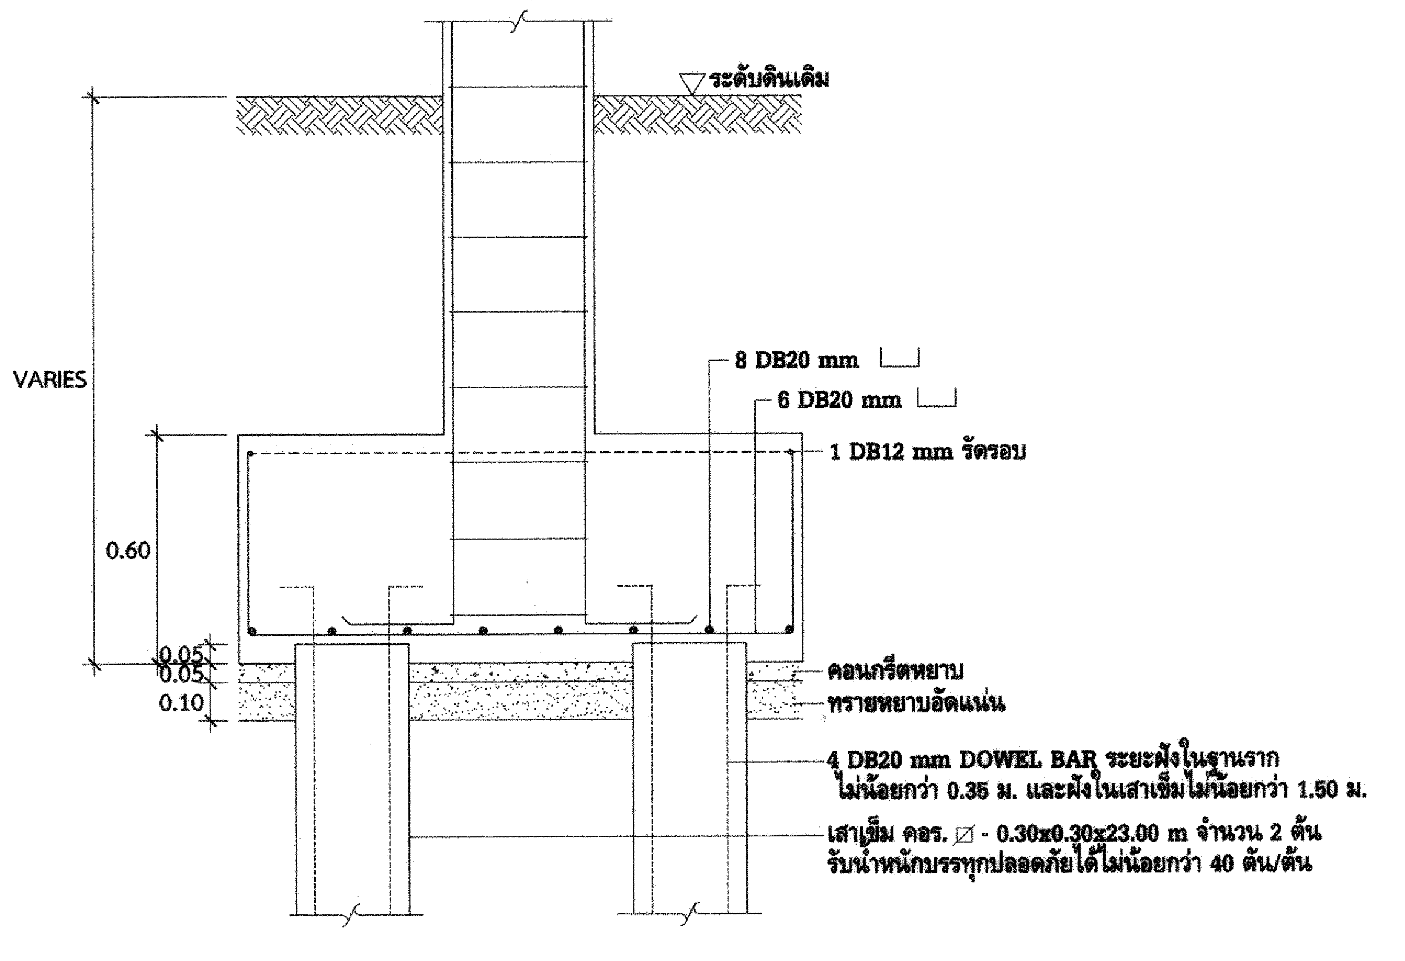
ระดับดินเดิม
VARIES
8 DB20 mm
6 DB20 mm
1 DB12 mm รัดรอบ
0.60
0.05
0.05
0.10
คอนกรีตหยาบ
ทรายหยาบอัดแน่น
4 DB20 mm DOWEL BAR ระยะฝังในฐานราก
ไม่น้อยกว่า 0.35 ม. และฝังในเสาเข็มไม่น้อยกว่า 1.50 ม.
เสาเข็ม คอร. ⌀ - 0.30x0.30x23.00 m จำนวน 2 ต้น
รับน้ำหนักบรรทุกปลอดภัยได้ไม่น้อยกว่า 40 ตัน/ต้น

รูปตัด F2

มาตราส่วน 1 : 20

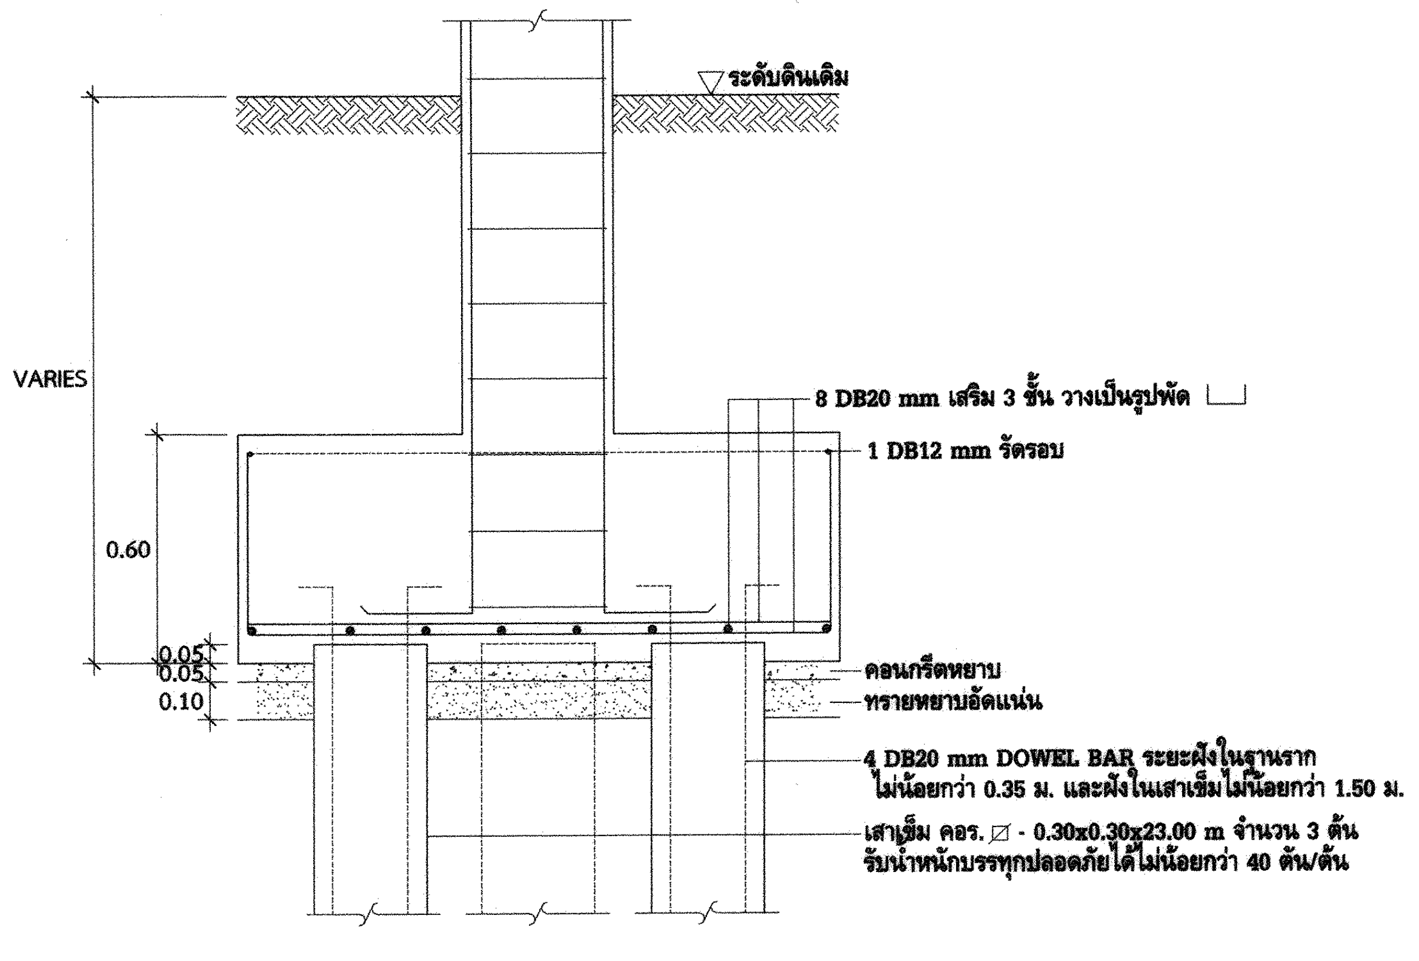
ระดับดินเดิม
VARIES
8 DB20 mm เสริม 3 ชั้น วางเป็นรูปพัด
1 DB12 mm รัดรอบ
0.60
0.05
0.05
0.10
คอนกรีตหยาบ
ทรายหยาบอัดแน่น
4 DB20 mm DOWEL BAR ระยะฝังในฐานราก
ไม่น้อยกว่า 0.35 ม. และฝังในเสาเข็มไม่น้อยกว่า 1.50 ม.
เสาเข็ม คอร. ⌀ - 0.30x0.30x23.00 m จำนวน 3 ต้น
รับน้ำหนักบรรทุกปลอดภัยได้ไม่น้อยกว่า 40 ตัน/ต้น

รูปตัด F3

มาตราส่วน 1 : 20

การไฟฟ้าฝ่ายผลิตแห่งประเทศไทย

ฝ่ายออกแบบและบริหารงานก่อสร้าง

ได้รับการรับรอง ISO 9001:2008

53 หมู่ 2 ถนนจรัญสนิทวงศ์ บางกรวย นนทบุรี 11130 โทร436-1910-3

งานออกแบบ และ เอกสารประกอบแบบถือเป็นสมบัติของ ฝ่ายออกแบบและบริหารงานก่อสร้าง การไฟฟ้าฝ่ายผลิตแห่งประเทศไทย ห้ามผู้ใดนำไปใช้งาน ทำซ้ำ หรือ ดัดแปลง โดยไม่ได้รับอนุญาตเป็นลายลักษณ์อักษร จาก การไฟฟ้าฝ่ายผลิตแห่งประเทศไทย

ออกแบบ

สถาปนิก (นาย อดิศร ศรีสุพรรณ)
สถาปนิกภายใน (นางสาวศานติวร เอื้อประเสริฐ)
(นาย อภิสิทธิ์ ณัฐวรวโรดม์)
วิศวกรโครงสร้าง (นาย กฤษดา เลิศเพ็ญเมธา)
วิศวกรสุขาภิบาล (นางสาว ปรางค์ทิพย์ ชัยเวส)
วิศวกรไฟฟ้า (นาย สุรเชษฐ์ ณ เชียงใหม่)
วิศวกรเครื่องกล (นาย เผด็จ โพธิ์แก้ว)

ตรวจสอบ

ผู้ควบคุมงาน กฟผ. บุญชัย ผดุงสมบัติถาวร
(นาย บุญชัย ผดุงสมบัติถาวร)
(นาย ดนุพงษ์ สรรพอุดม)
(นาย อภิศักดิ์ รำพึงกิจ)
(นาย นนทชัย สกุลรัศมีไพศาล)
หัวหน้าแผนกบริหารสัญญาก่อสร้างอาคาร (นาย ศรชัย อภิบาลพลธรรม)

เห็นชอบ

(นาย สาโรจน์ จีนโก๊ว)
หัวหน้ากองบริหารงานก่อสร้าง

ผู้รับจ้าง

CAN DO CONSTRUCTION CO.,LTD
222 ถนนเทศบาลรังรักษ์เหนือ แขวงลาดยาว
เขตจตุจักร กรุงเทพมหานคร 10900
TEL. 591-3972 , 591-4906 FAX. 954-3759

เขียนแบบ

(นางสาว กัญญาพัชร แก้วทับทิม)

ตรวจสอบ

(นาย สำราญ เจริญวงศ์)

รับรอง

(นาย สำราญ เจริญวงศ์)
วิศวกรโครงการ

AS-BUILT DRAWING

งานโรงจอดยานพาหนะ (อขน.)

แบบแสดง

ขยายฐานราก และขยาย joint พื้น

อ้างอิงแบบ กฟผ. เลขที่	แบบเลขที่
SNO-WS12-05-C-10/16	AB-SNO-WS12-05-C-10/16
เลขที่งาน	**จำนวนแผ่น**
257112-05	16