

แผ่นที่	AB-SNO-WS12-05-C-13/16	แผ่นที่

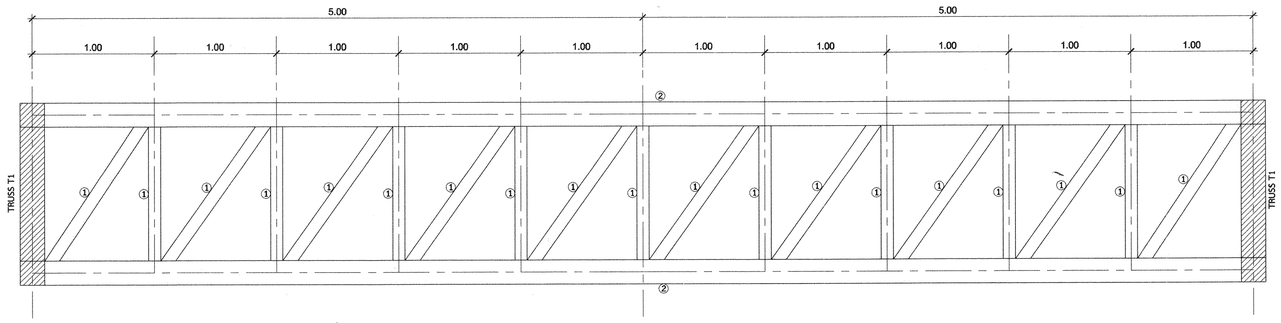


TRUSS T2

มาตราส่วน 1:50

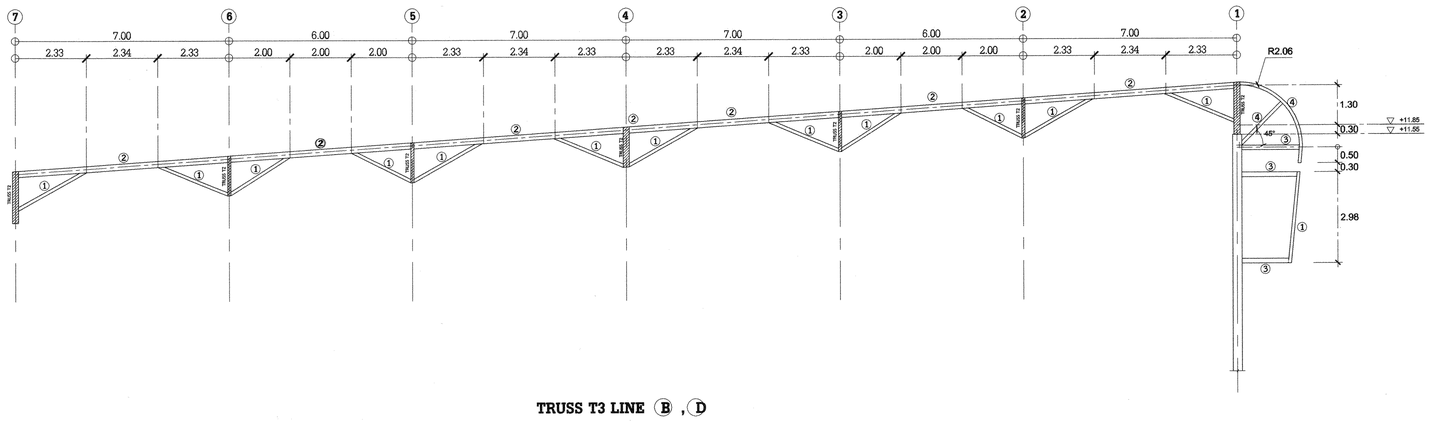

TRUSS T3 LINE Ⓑ , Ⓓ

มาตราส่วน 1:100

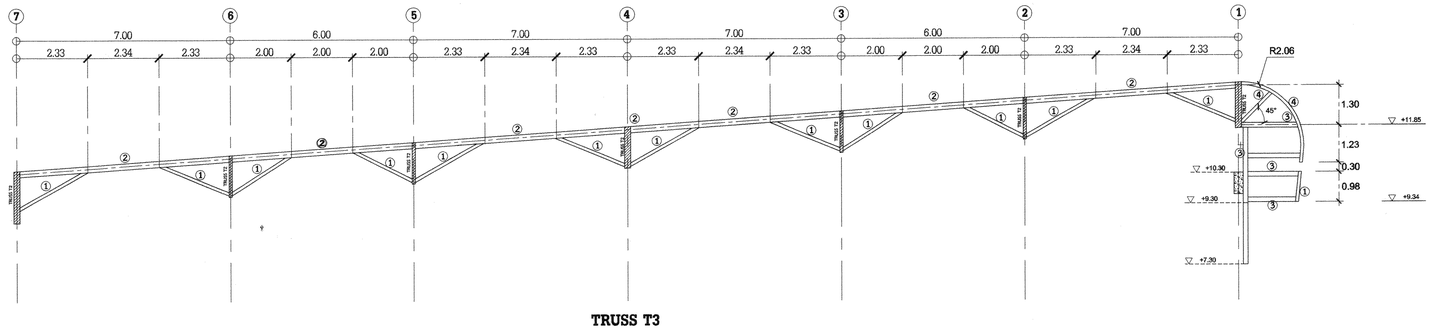

TRUSS T3

มาตราส่วน 1:100

การไฟฟ้าฝ่ายผลิตแห่งประเทศไทย

ฝ่ายออกแบบและบริหารงานก่อสร้าง

ได้รับการรับรอง ISO 9001:2008

53 หมู่ 2 ถนนรัชดาภิเษก บางกรวย นนทบุรี 11130 โทร436-1910-3

งานออกแบบ และ เอกสารประกอบแบบถือเป็นสมบัติของ
ฝ่ายออกแบบและบริหารงานก่อสร้าง การไฟฟ้าฝ่ายผลิตแห่งประเทศไทย
ห้ามผู้ใดนำไปใช้งาน ทำซ้ำ หรือ ดัดแปลง โดยไม่ได้รับอนุญาตเป็น
ลายลักษณ์อักษร จาก การไฟฟ้าฝ่ายผลิตแห่งประเทศไทย

ออกแบบ

สถาปนิก	(นาย อดิศร ศรีสุพรรณ)
สถาปนิกภายใน	(นางสาวศานติวร เอื้อประเสริฐ)
	(นาย อภิสิทธิ์ ณัฐวรวโรหฬ์)
วิศวกรโครงสร้าง	(นาย กฤษดา เลิศพัฒนชา)
วิศวกรสุขาภิบาล	(นางสาว ปรางค์ทิพย์ ชัยมวล)
วิศวกรไฟฟ้า	(นาย สุรเชษฐ์ ณ เชียงใหม่)
วิศวกรเครื่องกล	(นาย เมตัง โพธิ์แก้ว)

ตรวจสอบ

ผู้ควบคุมงาน กฟผ.
(นาย บุญชัย ผดุงสมบัติถาวร)
(นาย ดนุพงษ์ สรวพจุดม)
(นาย อภิศักดิ์ ร่าพึงมิตร)
(นาย นนทชัย สกุลรัตน์ไพศาล)

หัวหน้าแผนกบริหารสัญญาก่อสร้างอาคาร
(นาย ศรชัย อภิบาลพลธรรม)

เห็นชอบ

(นาย สโรจน์ จันโท้ว)
หัวหน้าฝ่ายบริหารงานก่อสร้าง

ผู้รับจ้าง

CAN DO CONSTRUCTION CO.,LTD
222 ถนนเทศบาลรังสิตเหนือ แขวงลาดยาว
เขตจตุจักร กรุงเทพมหานคร 10900
TEL. 591-3972 , 591-4906 FAX. 954-3759

เขียนแบบ

(นางสาว กัญญาพิร ะ แก้วทับทิม)

ตรวจสอบ

(นาย สำราญ เจริญวงศ์)

รับรอง

(นาย สำราญ เจริญวงศ์)
วิศวกรโครงการ

AS-BUILT DRAWING

งานโรงจอดยานพาหนะ (อขน.)

แบบแสดง

ขยาย TRUSS T2 , T3

อ้างอิงแบบ กฟผ. เลขที่	แบบเลขที่
SNO-WS12-05-C-13/16	**AB-**SNO-WS12-05-C-13/16
เลขที่งาน	**จำนวนแผ่น**
257112-05	16