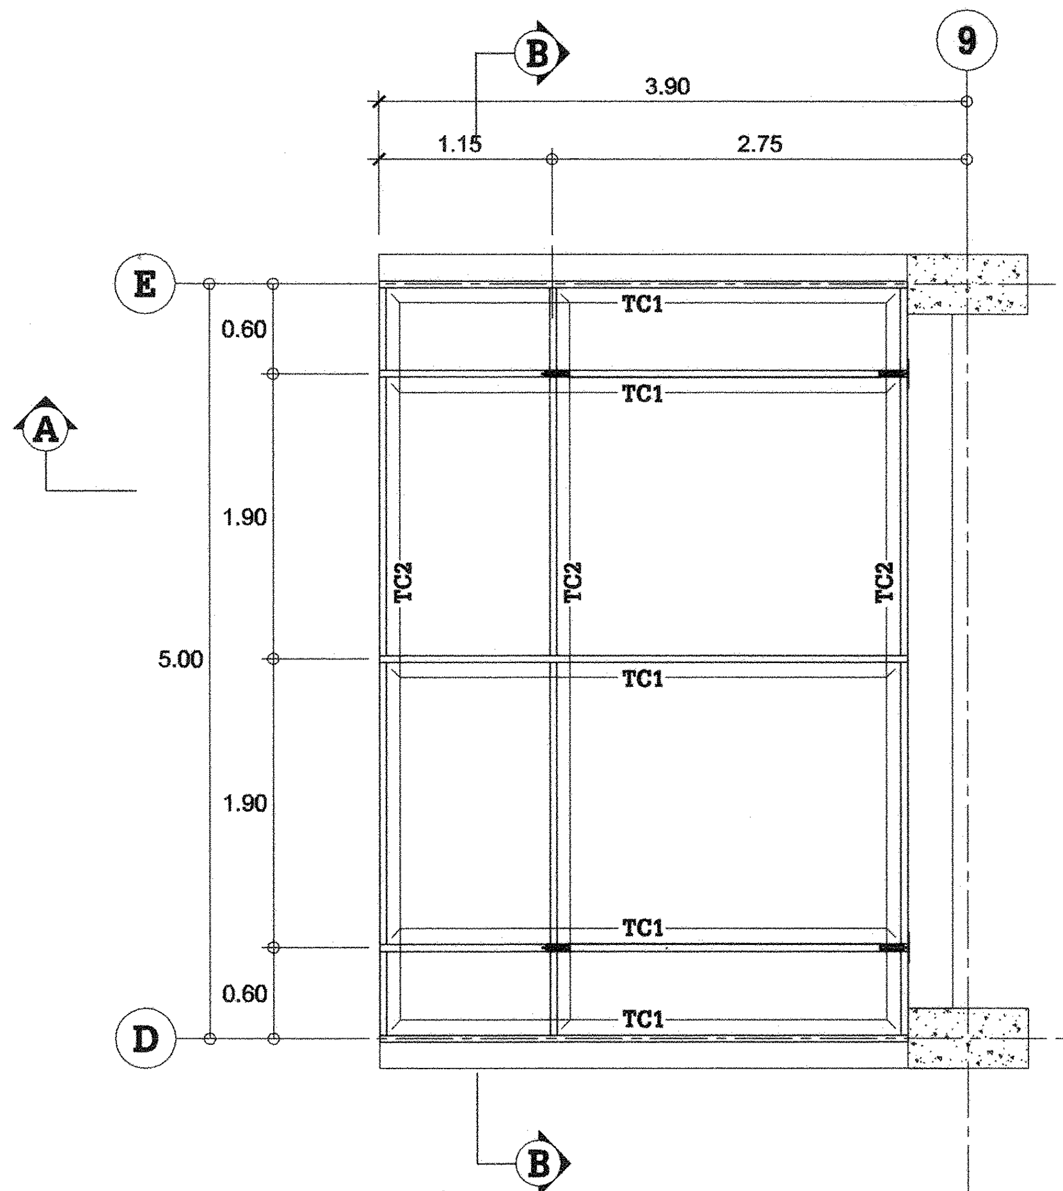

แปลนโครงหลังคาคลุมทางเข้า
มาตราส่วน 1 : 50

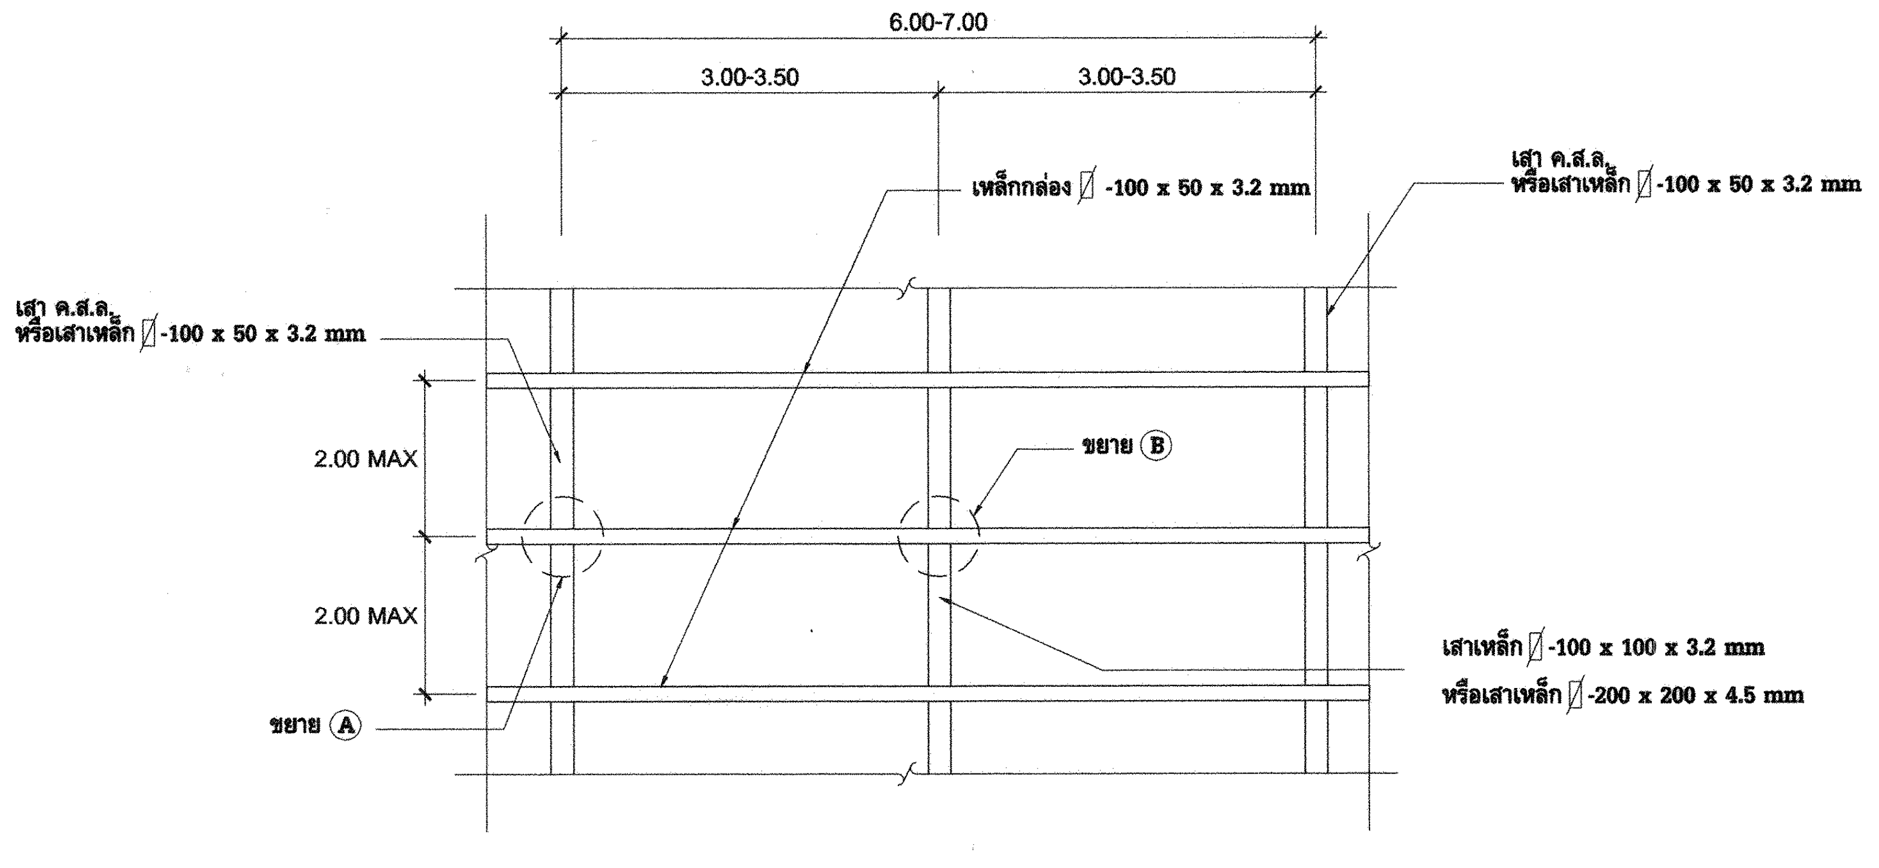
6.00-7.00
3.00-3.50
3.00-3.50
เหล็กกล่อง ▯ -100 x 50 x 3.2 mm
เสา ค.ส.ล.
หรือเสาเหล็ก ▯ -100 x 50 x 3.2 mm
เสา ค.ส.ล.
หรือเสาเหล็ก ▯ -100 x 50 x 3.2 mm
2.00 MAX
2.00 MAX
ขยาย B
ขยาย A
เสาเหล็ก ▯ -100 x 100 x 3.2 mm
หรือเสาเหล็ก ▯ -200 x 200 x 4.5 mm

ขยายโครงรับผนัง ผ5
มาตราส่วน 1 : 50

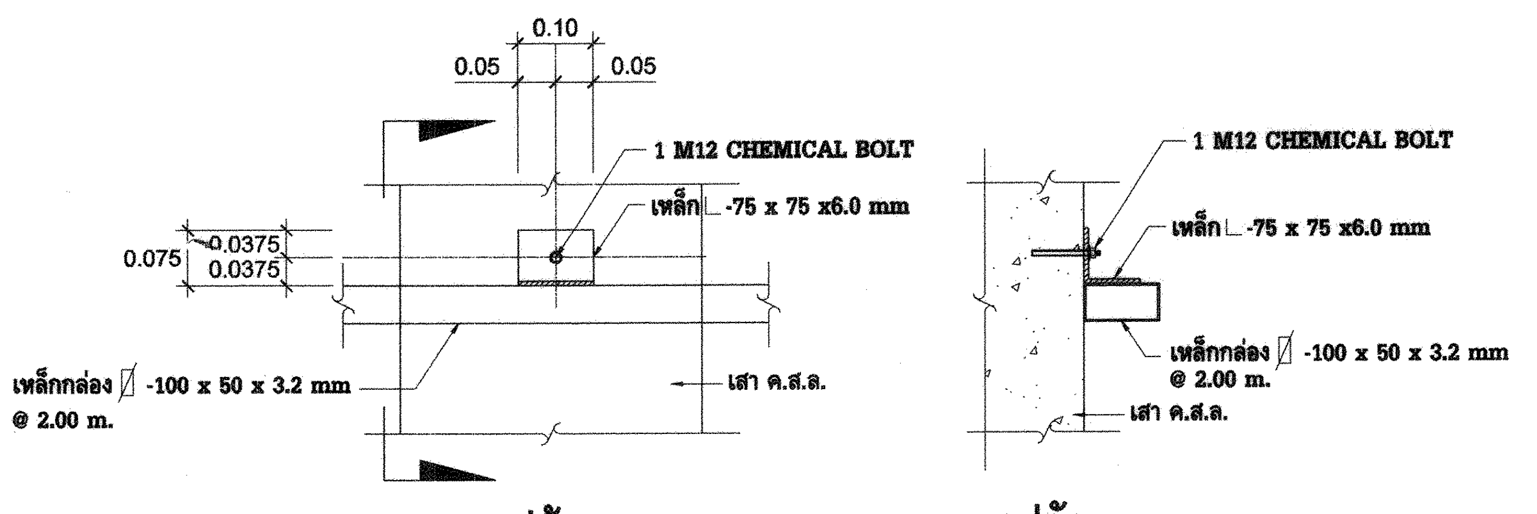

รูปด้าน

รูปตัด

ขยาย A (กรณีติดตั้งกับเสาเหล็ก)
มาตราส่วน 1 : 10

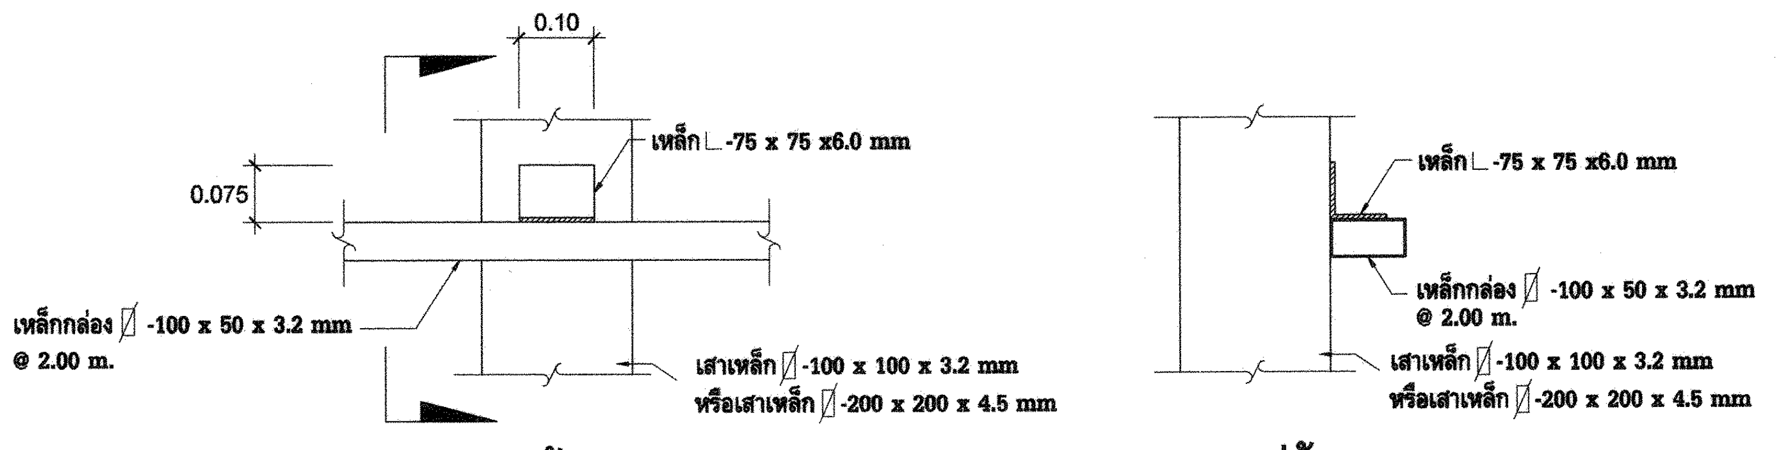
0.10
เหล็ก ∟ -75 x 75 x6.0 mm
0.075
เหล็กกล่อง ▯ -100 x 50 x 3.2 mm
@ 2.00 m.
เสาเหล็ก ▯ -100 x 100 x 3.2 mm
หรือเสาเหล็ก ▯ -200 x 200 x 4.5 mm
เหล็ก ∟ -75 x 75 x6.0 mm
เหล็กกล่อง ▯ -100 x 50 x 3.2 mm
@ 2.00 m.
เสาเหล็ก ▯ -100 x 100 x 3.2 mm
หรือเสาเหล็ก ▯ -200 x 200 x 4.5 mm

รูปด้าน

รูปตัด

ขยาย B (กรณีติดตั้งกับเสา ค.ส.ล.)
มาตราส่วน 1 : 10

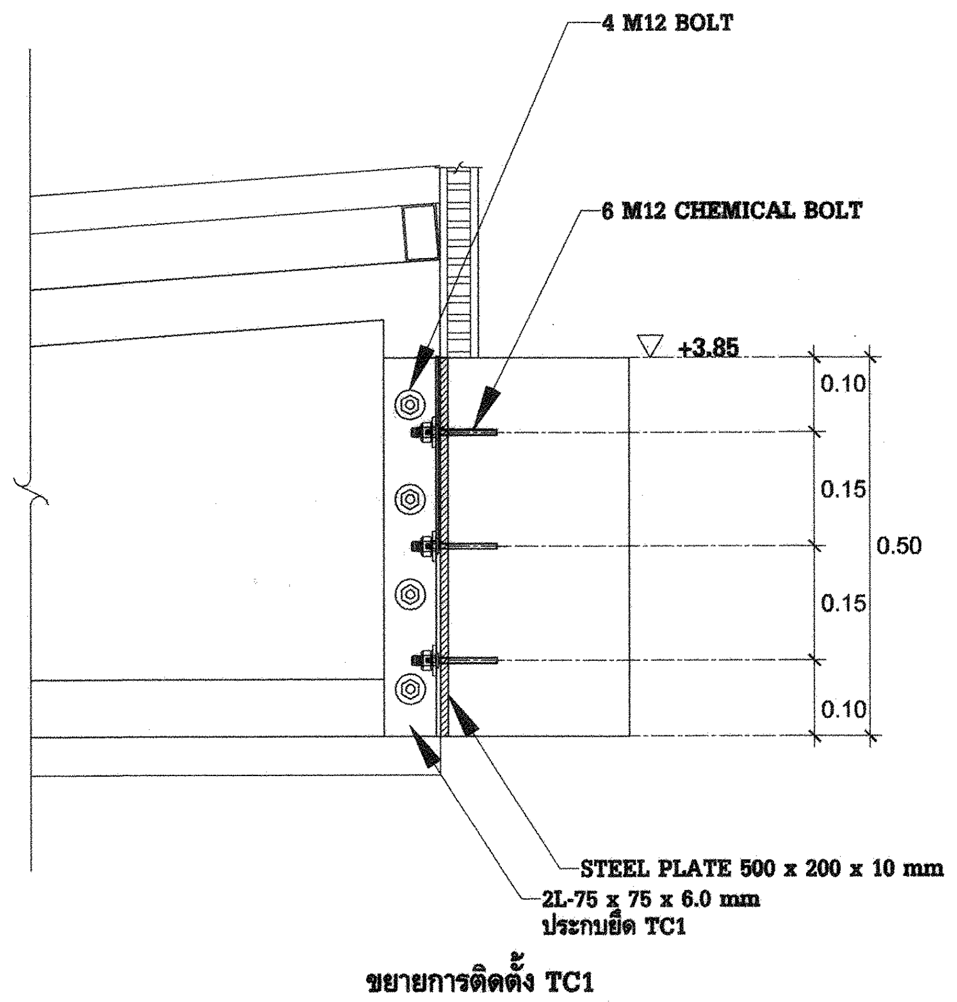

ขยายการติดตั้ง TC1
มาตราส่วน 1 : 10

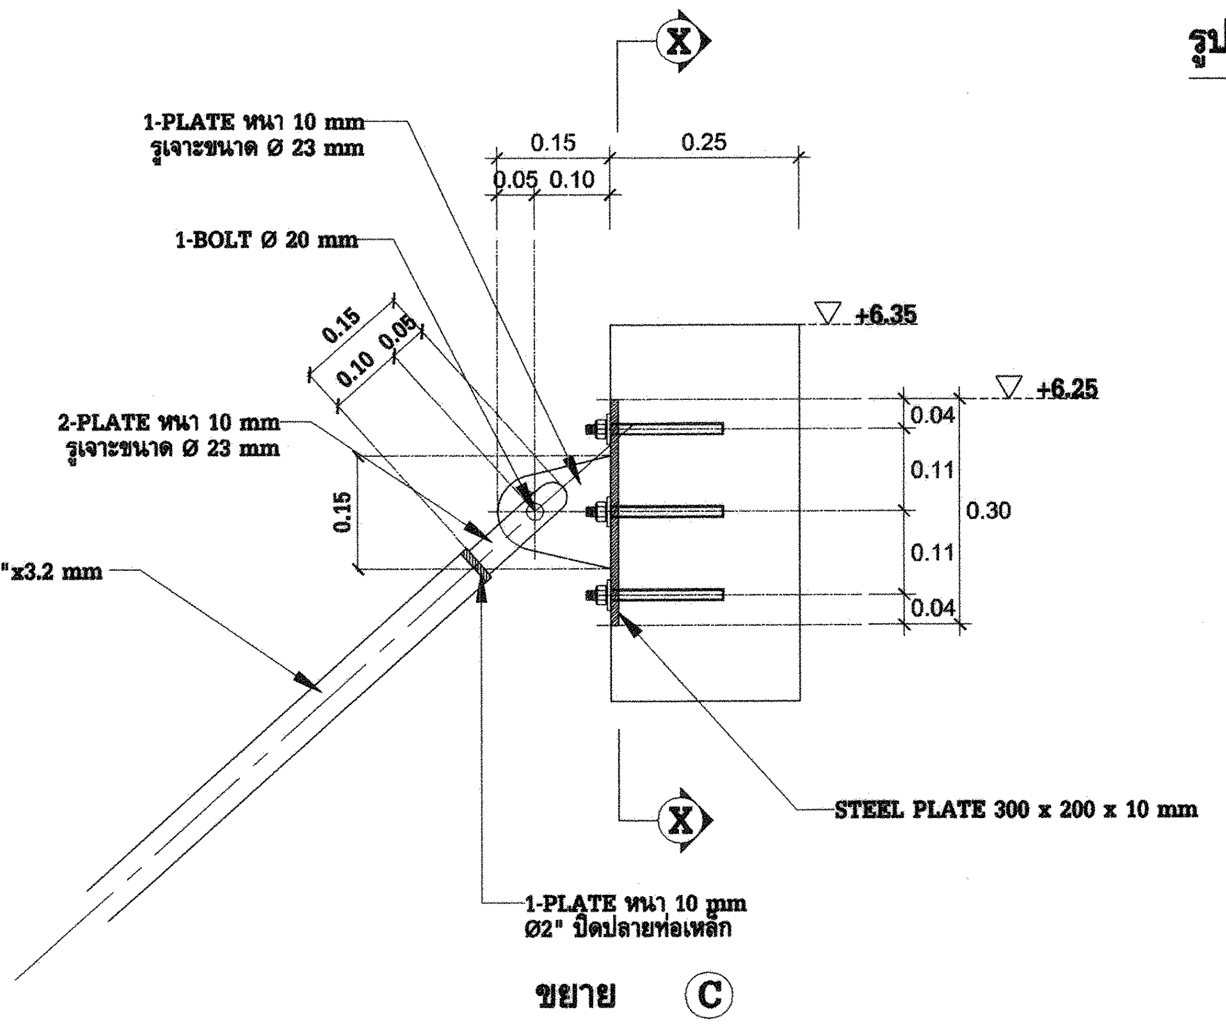

ขยาย C
มาตราส่วน 1 : 10

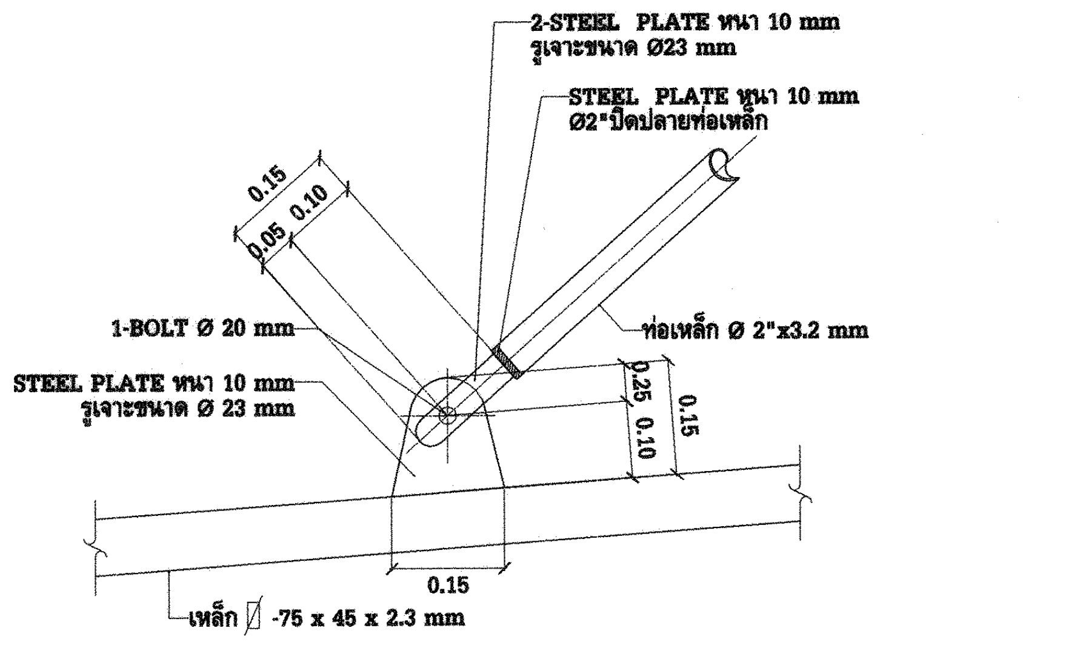

ขยาย D
มาตราส่วน 1 : 10

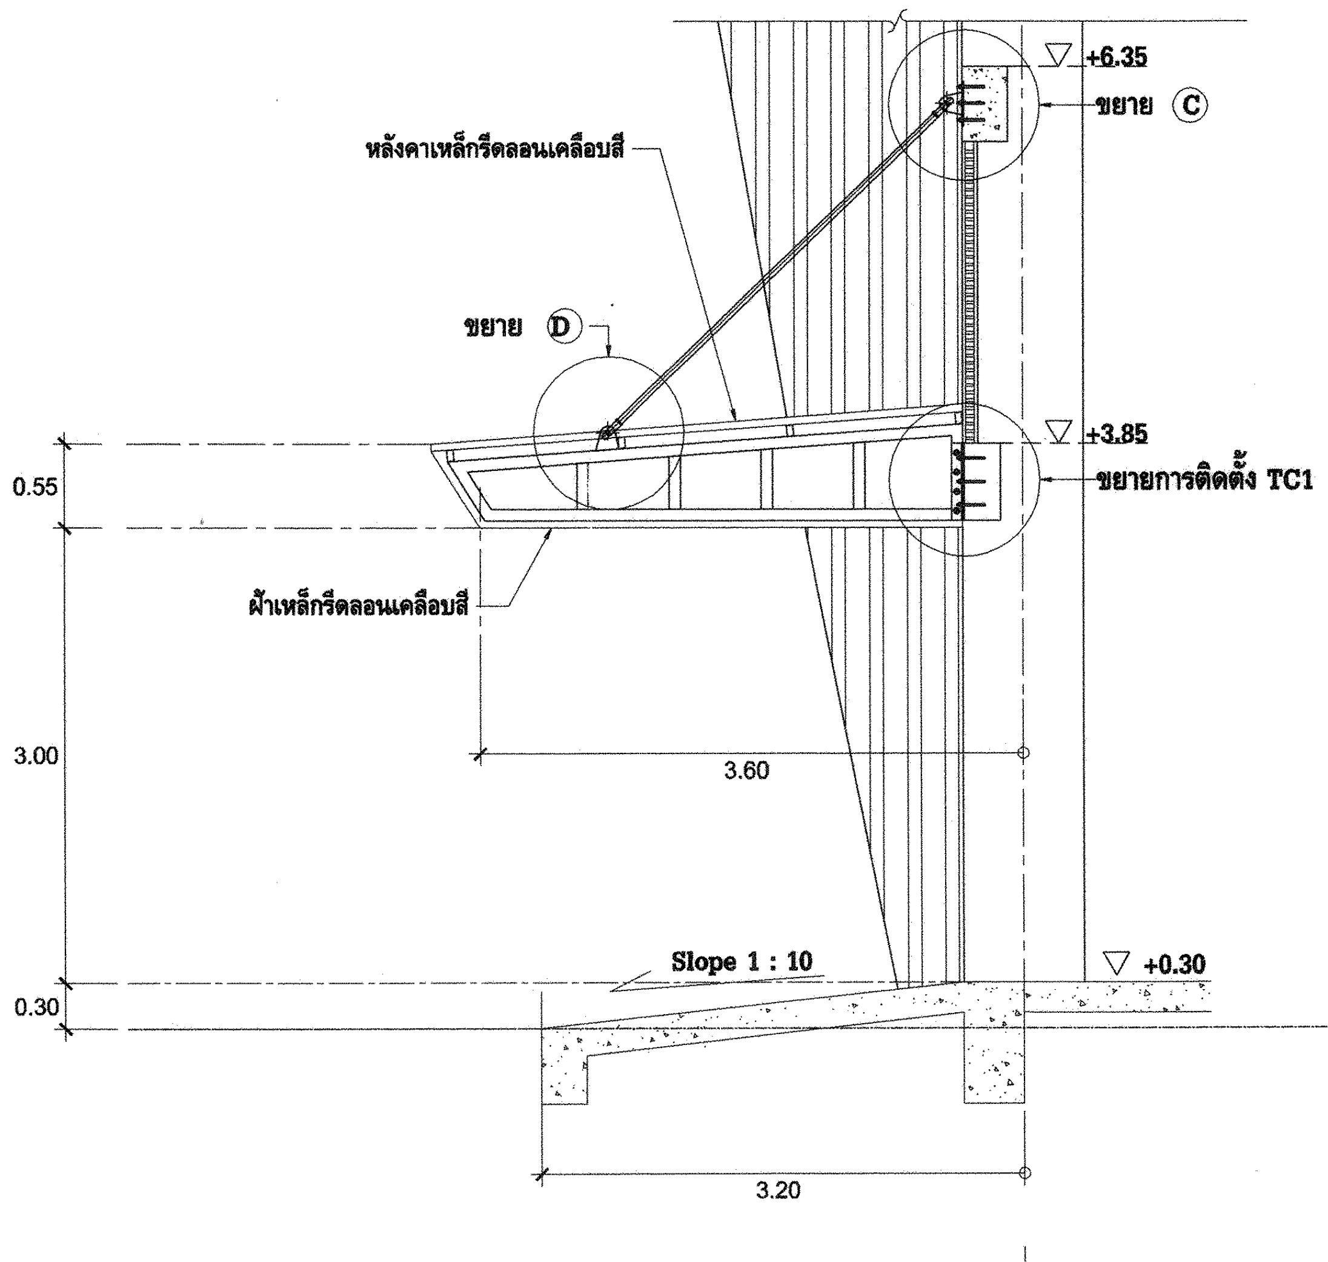

รูปตัด A - A
มาตราส่วน 1 : 50

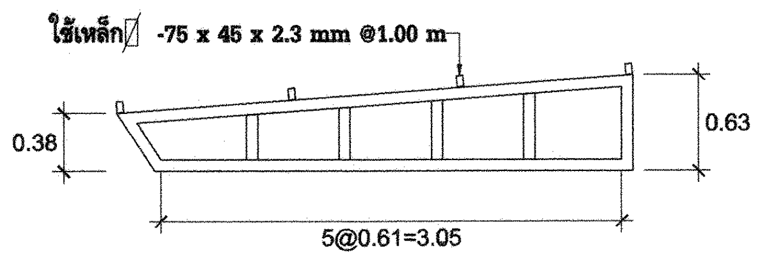

รูปตัด A - A (TRUSS TC1)
มาตราส่วน 1 : 50

หมายเหตุ
- ใช้เหล็ก ▯ -75 x 45 x 2.3 mm ทุกตำแหน่ง

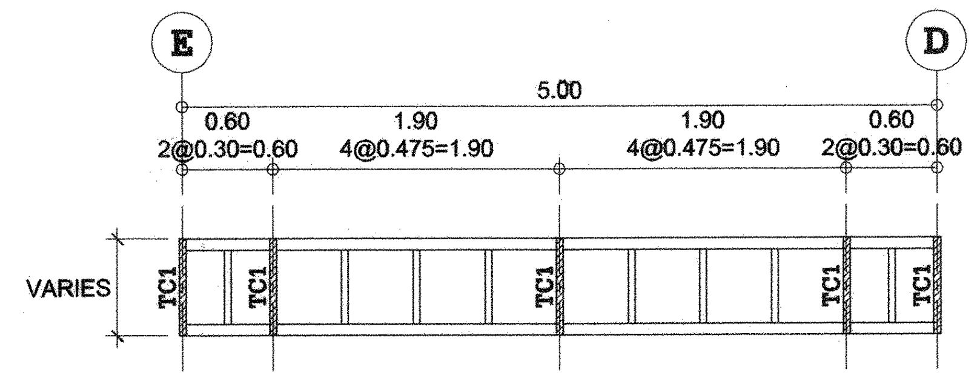

รูปตัด B - B (TRUSS TC1)
มาตราส่วน 1 : 50

หมายเหตุ
- ใช้เหล็ก ▯ -75 x 45 x 2.3 mm ทุกตำแหน่ง

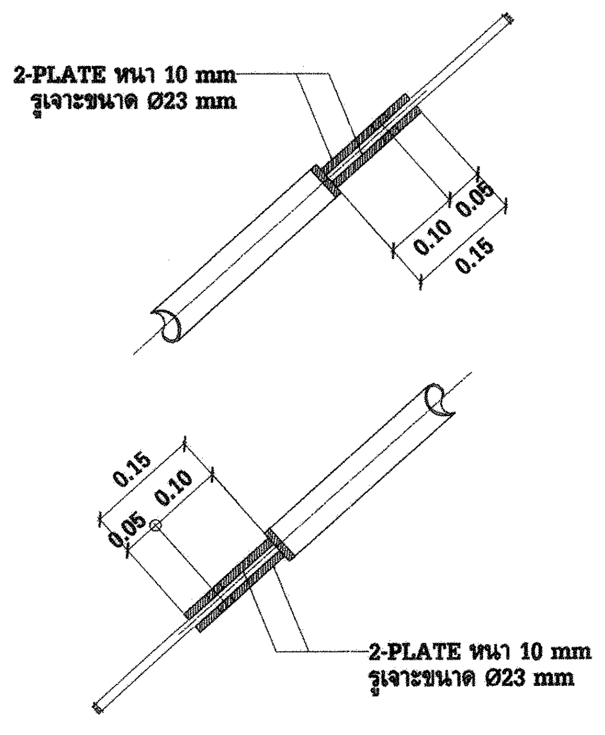

ขยายท่อเหล็ก Ø 2" x 3.2 mm
มาตราส่วน 1 : 10

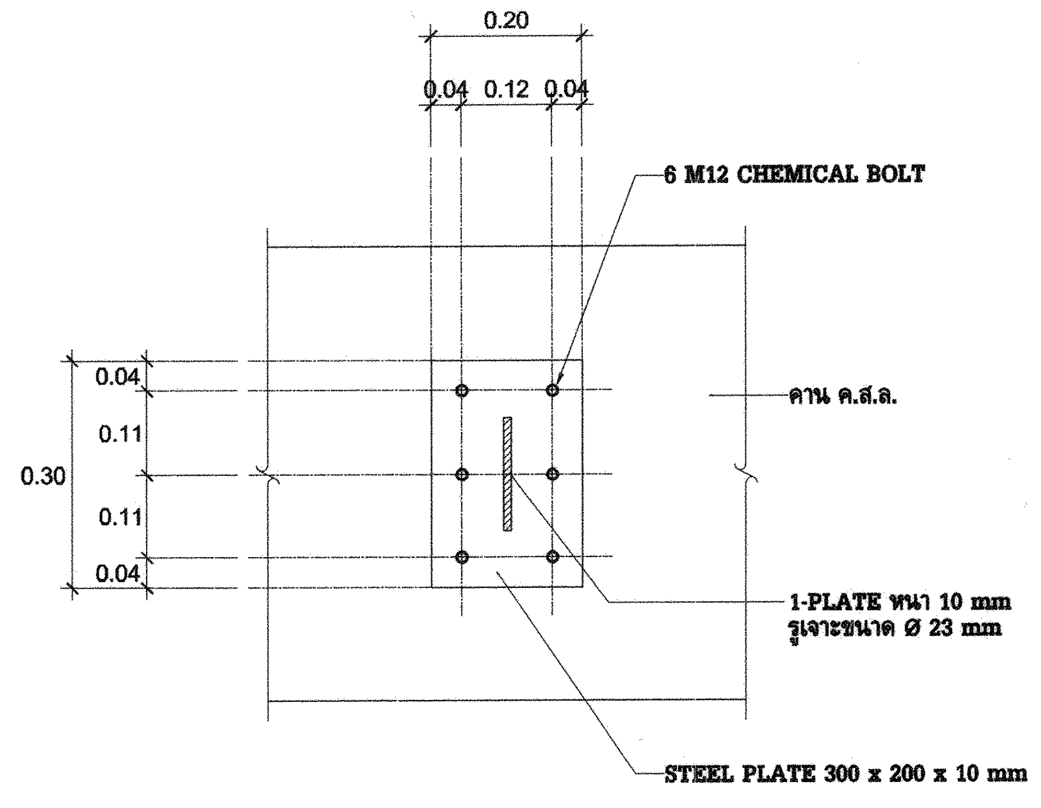

รูปตัด X - X
มาตราส่วน 1 : 10

การไฟฟ้าฝ่ายผลิตแห่งประเทศไทย
ฝ่ายออกแบบและบริหารงานก่อสร้าง
ได้รับการรับรอง ISO 9001:2008

53 หมู่ 2 ถนนจรัญสนิทวงศ์ บางกรวย นนทบุรี 11130 โทร436-1910-3

งานออกแบบ และ เอกสารประกอบแบบถือเป็นสมบัติของ ฝ่ายออกแบบและบริหารงานก่อสร้าง การไฟฟ้าฝ่ายผลิตแห่งประเทศไทย ห้ามผู้ใดนำไปใช้งาน ทำซ้ำ หรือ ดัดแปลง โดยไม่ได้รับอนุญาตเป็นลายลักษณ์อักษร จาก การไฟฟ้าฝ่ายผลิตแห่งประเทศไทย

ออกแบบ

สถาปนิก (นาย อดิศร ศรีสุพรรณ)
สถาปนิกภายใน (นางสาวศานติวร เอื้อประเสริฐ)
(นาย อภิสิทธิ์ ณัฐวรวโรฒม์)
วิศวกรโครงสร้าง (นาย กฤษดา เลิศเพ็ญเมธา)
วิศวกรสุขาภิบาล (นางสาว ปรางค์ทิพย์ ชัยเวส)
วิศวกรไฟฟ้า (นาย สุรเชษฐ์ ณ เชียงใหม่)
วิศวกรเครื่องกล (นาย เผด็จ โพธิ์แก้ว)

ตรวจสอบ

ผู้ควบคุมงาน กฟผ.
(นาย บุญชัย ผดุงสมบัติถาวร)
(นาย ดนุพงษ์ สรรพอุดม)
(นาย อภิศักดิ์ รำพึงกิจ)
(นาย นนท์ชัย สกุลรัศมีไพศาล)
หัวหน้าแผนกบริหารสัญญาก่อสร้างอาคาร
(นาย ศรชัย อภิบาลพลธรรม)

เห็นชอบ

(นาย สาโรจน์ จีนโก๊ว)
หัวหน้ากองบริหารงานก่อสร้าง

ผู้รับจ้าง

CAN DO CONSTRUCTION CO.,LTD
222 ถนนเทศบาลรังรักษ์เหนือ แขวงลาดยาว
เขตจตุจักร กรุงเทพมหานคร 10900
TEL. 591-3972 , 591-4906 FAX. 954-3759

เขียนแบบ
(นางสาว กัญญาพัชร แก้วทับทิม)

ตรวจสอบ
(นาย สำราญ เจริญวงค์)

รับรอง
(นาย สำราญ เจริญวงค์)
วิศวกรโครงการ

AS-BUILT DRAWING

งานโรงจอดยานพาหนะ (อขน.)

แบบแสดง
ขยายโครงหลังคาคลุมทางเข้า

อ้างอิงแบบ กฟผ. เลขที่ SNO-WS12-05-C-15/16	**แบบเลขที่** AB-SNO-WS12-05-C-15/16
เลขที่งาน 257112-05	**จำนวนแผ่น** 16