แบบเลขที่ AB-SNO-WS12-05-C-16/16 แก้ไขครั้งที่

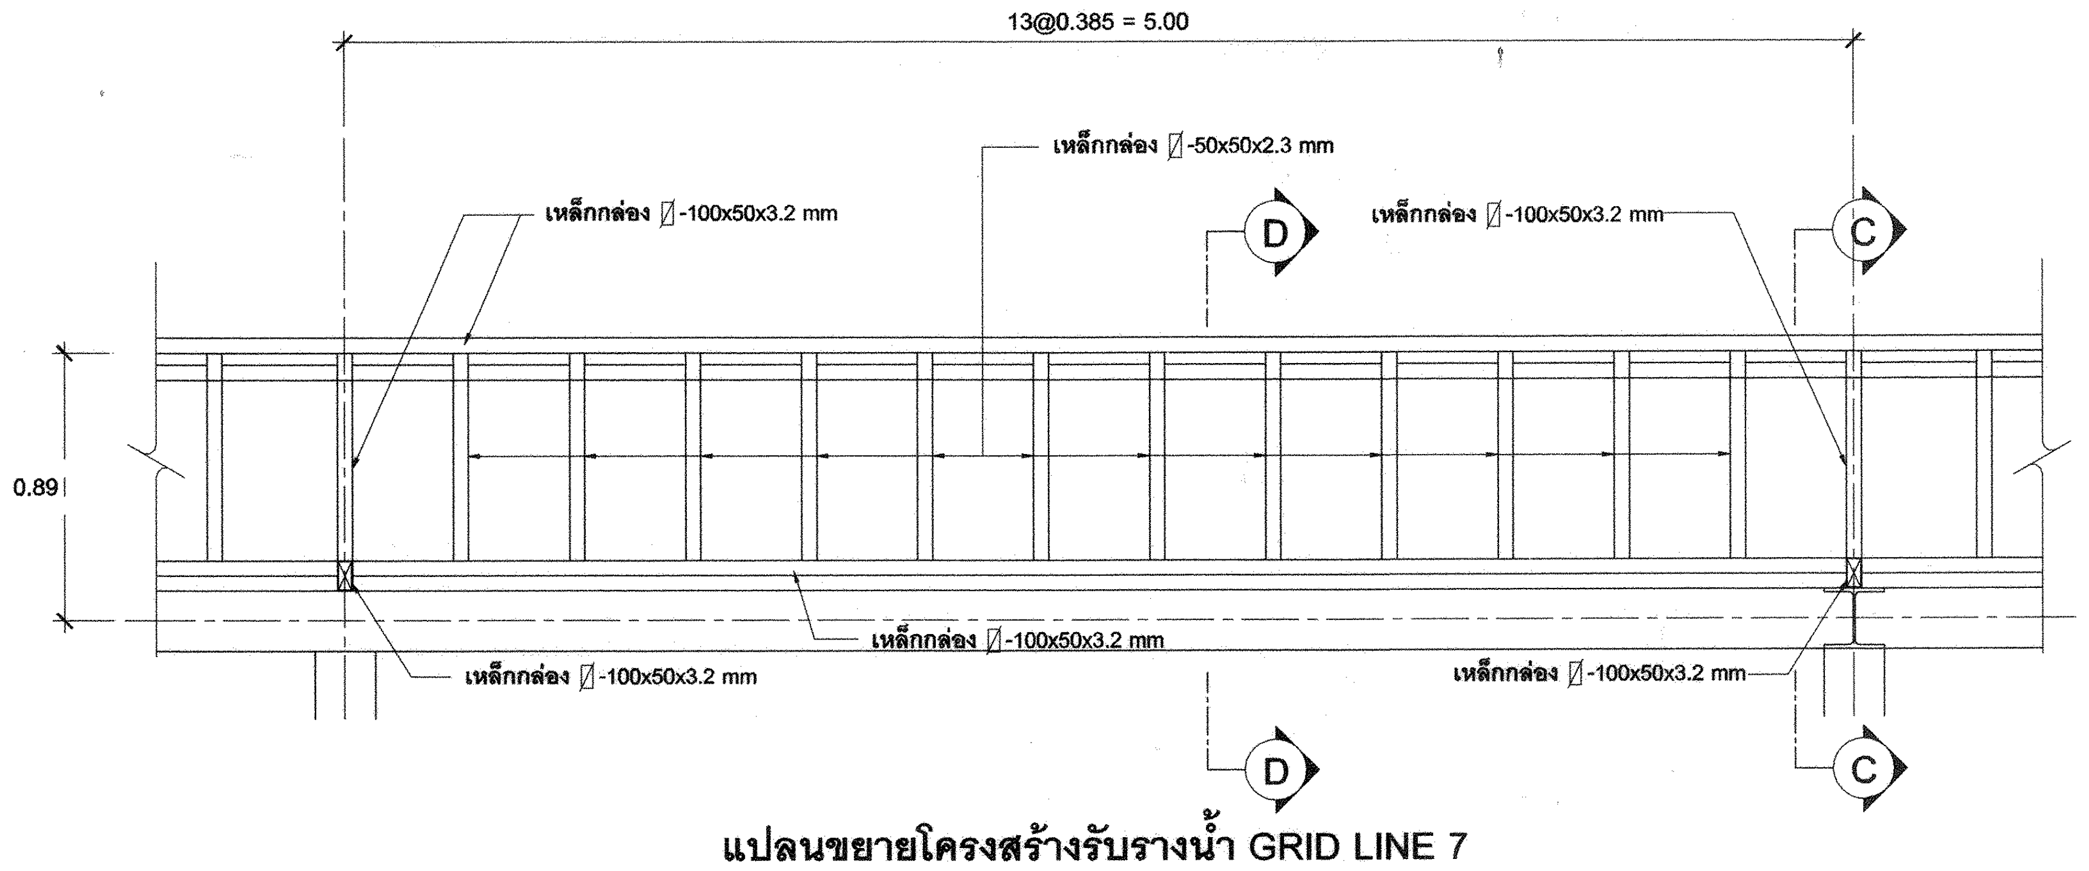
13@0.385 = 5.00
เหล็กกล่อง ⧄-50x50x2.3 mm
เหล็กกล่อง ⧄-100x50x3.2 mm
เหล็กกล่อง ⧄-100x50x3.2 mm
D
C
0.89
เหล็กกล่อง ⧄-100x50x3.2 mm
เหล็กกล่อง ⧄-100x50x3.2 mm
เหล็กกล่อง ⧄-100x50x3.2 mm
D
C

แปลนขยายโครงสร้างรับรางน้ำ GRID LINE 7

SCALE 1 : 25

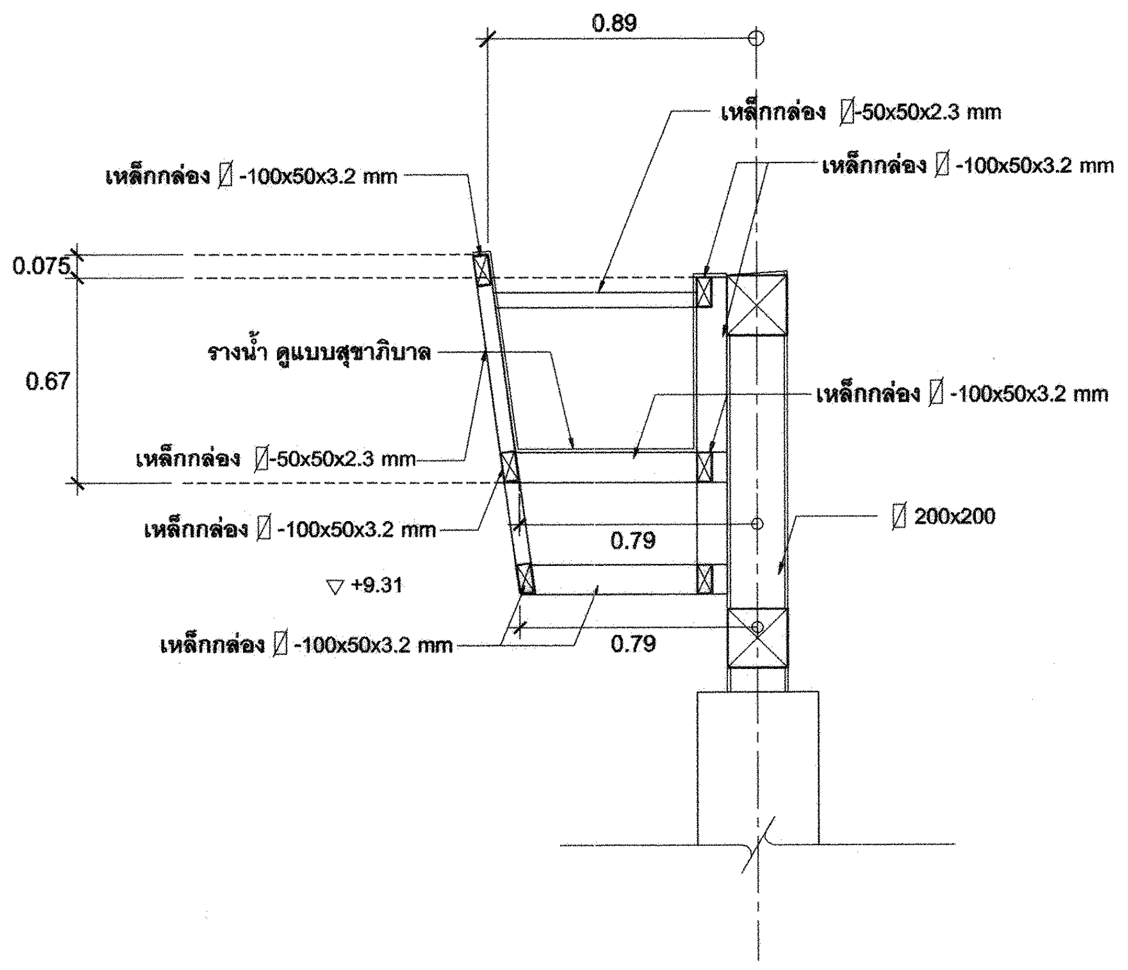
0.89
เหล็กกล่อง ⧄-50x50x2.3 mm
เหล็กกล่อง ⧄-100x50x3.2 mm
เหล็กกล่อง ⧄-100x50x3.2 mm
0.075
รางน้ำ ดูแบบสุขาภิบาล
0.67
เหล็กกล่อง ⧄-100x50x3.2 mm
เหล็กกล่อง ⧄-50x50x2.3 mm
เหล็กกล่อง ⧄-100x50x3.2 mm
0.79
⧄ 200x200
▽ +9.31
เหล็กกล่อง ⧄-100x50x3.2 mm
0.79

รูปตัด Ⓒ - Ⓒ

SCALE 1 : 25

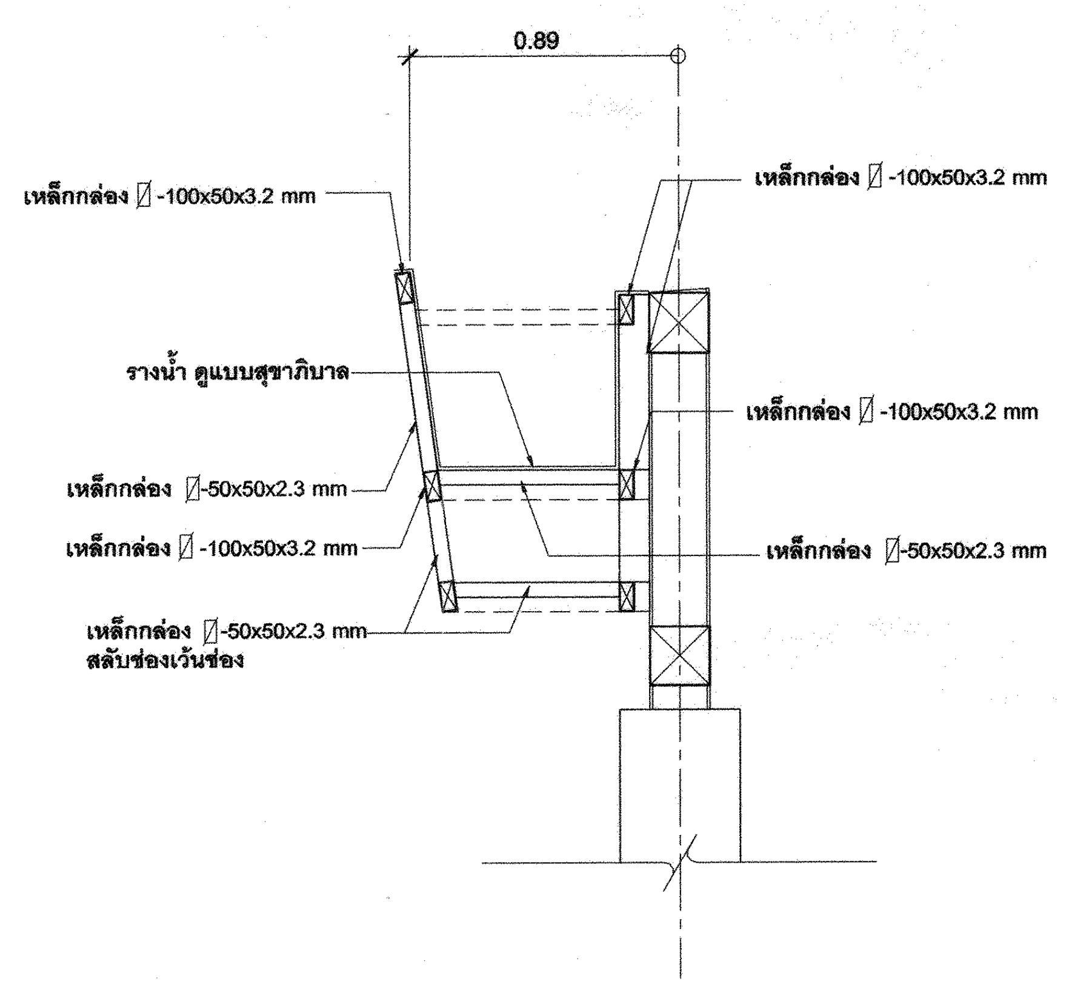
0.89
เหล็กกล่อง ⧄-100x50x3.2 mm
เหล็กกล่อง ⧄-100x50x3.2 mm
รางน้ำ ดูแบบสุขาภิบาล
เหล็กกล่อง ⧄-100x50x3.2 mm
เหล็กกล่อง ⧄-50x50x2.3 mm
เหล็กกล่อง ⧄-100x50x3.2 mm
เหล็กกล่อง ⧄-50x50x2.3 mm
เหล็กกล่อง ⧄-50x50x2.3 mm
สลับช่องเว้นช่อง

รูปตัด Ⓓ - Ⓓ

SCALE 1 : 25

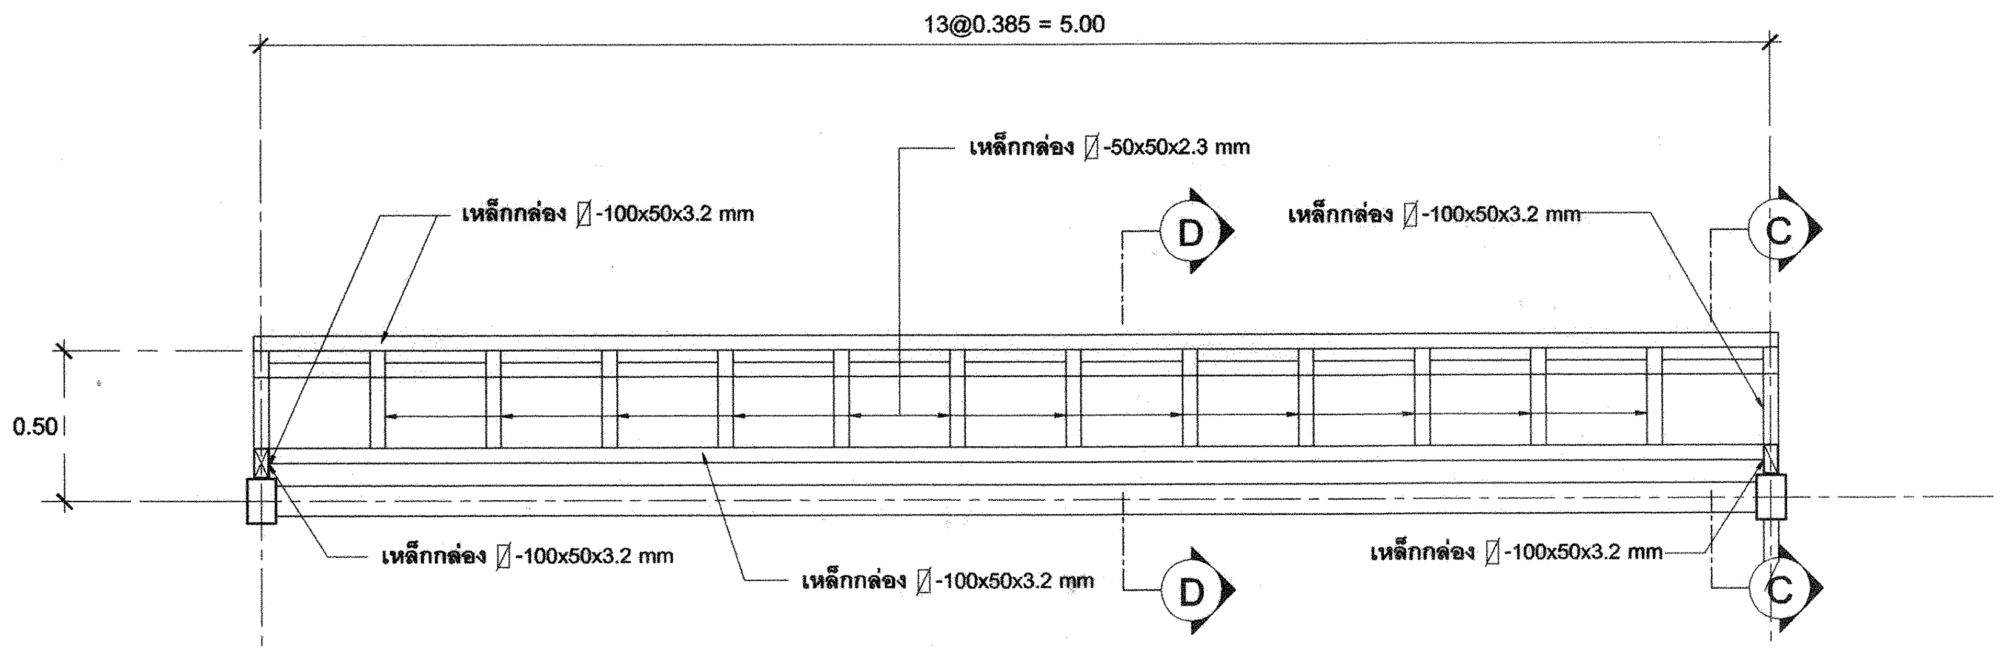
13@0.385 = 5.00
เหล็กกล่อง ⧄-50x50x2.3 mm
เหล็กกล่อง ⧄-100x50x3.2 mm
เหล็กกล่อง ⧄-100x50x3.2 mm
D
C
0.50
เหล็กกล่อง ⧄-100x50x3.2 mm
เหล็กกล่อง ⧄-100x50x3.2 mm
เหล็กกล่อง ⧄-100x50x3.2 mm
D
C

แปลนขยายโครงสร้างรับรางน้ำ ห้องปั๊มลม

SCALE 1 : 25

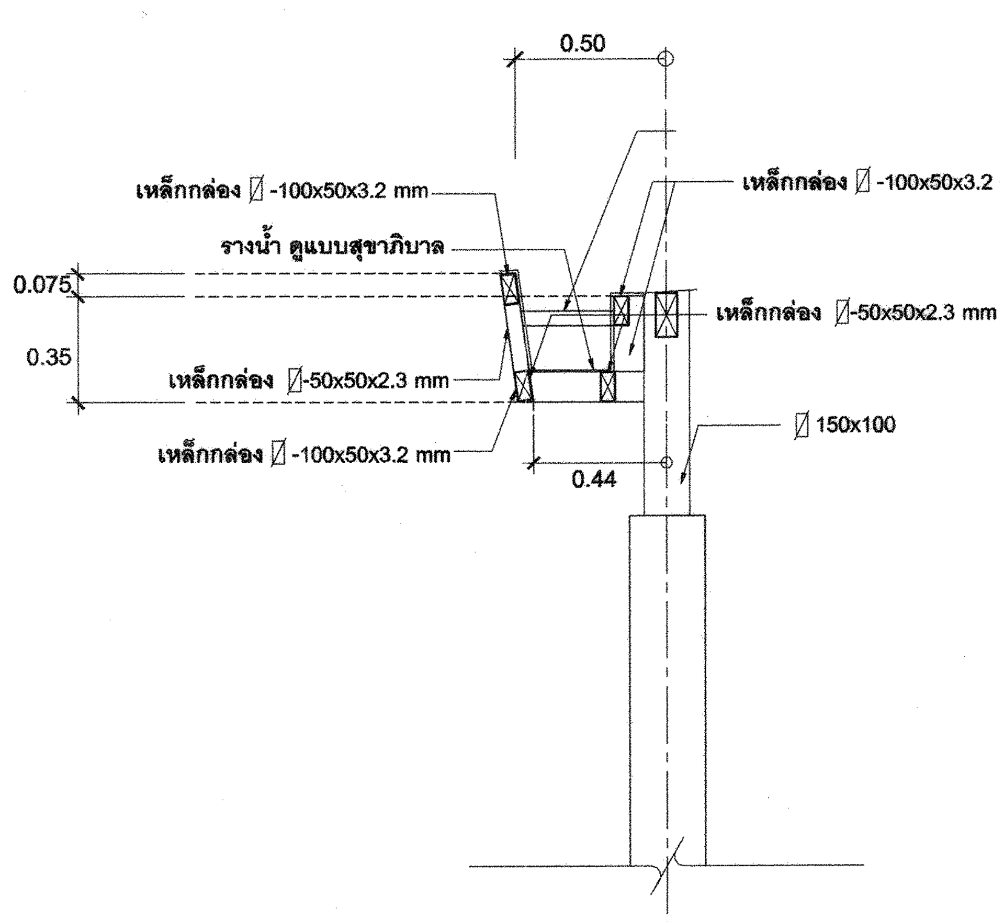
0.50
เหล็กกล่อง ⧄-100x50x3.2 mm
เหล็กกล่อง ⧄-100x50x3.2 mm
รางน้ำ ดูแบบสุขาภิบาล
0.075
เหล็กกล่อง ⧄-50x50x2.3 mm
0.35
เหล็กกล่อง ⧄-50x50x2.3 mm
⧄ 150x100
เหล็กกล่อง ⧄-100x50x3.2 mm
0.44

รูปตัด Ⓒ - Ⓒ

SCALE 1 : 25

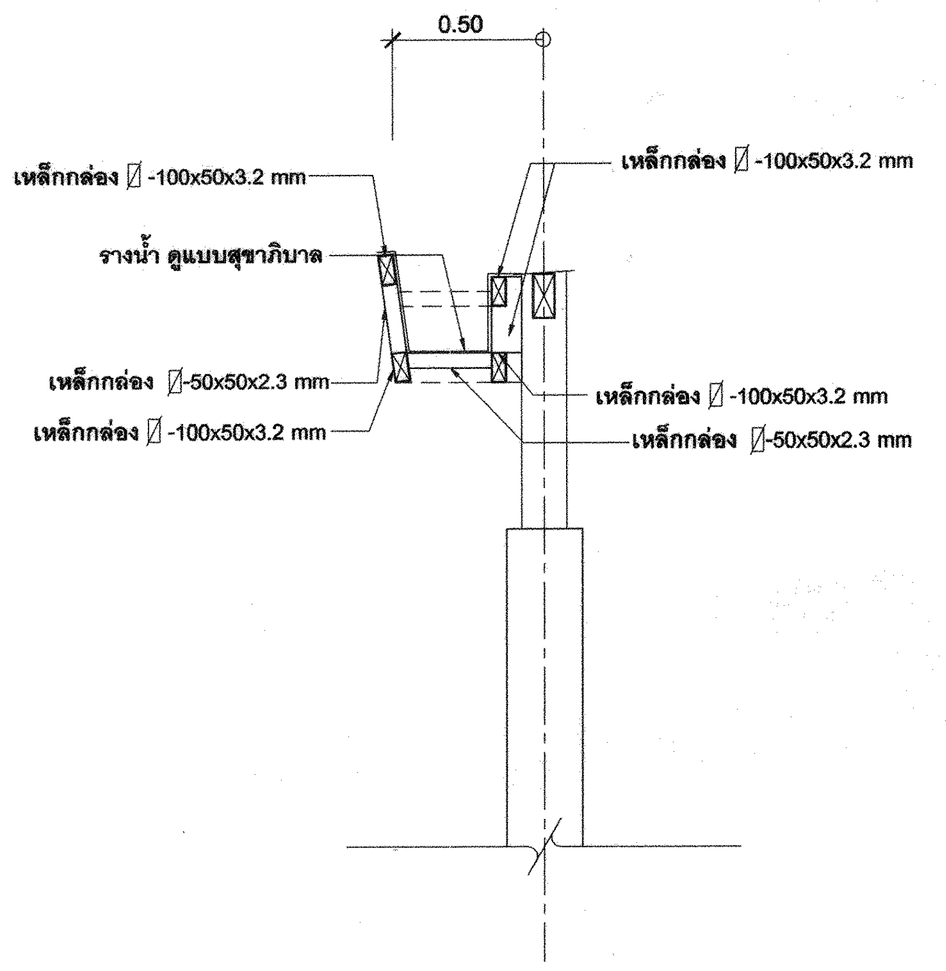
0.50
เหล็กกล่อง ⧄-100x50x3.2 mm
เหล็กกล่อง ⧄-100x50x3.2 mm
รางน้ำ ดูแบบสุขาภิบาล
เหล็กกล่อง ⧄-50x50x2.3 mm
เหล็กกล่อง ⧄-100x50x3.2 mm
เหล็กกล่อง ⧄-100x50x3.2 mm
เหล็กกล่อง ⧄-50x50x2.3 mm

รูปตัด Ⓓ - Ⓓ

SCALE 1 : 25

การไฟฟ้าฝ่ายผลิตแห่งประเทศไทย

ฝ่ายออกแบบและบริหารงานก่อสร้าง

ได้รับการรับรอง ISO 9001:2008

53 หมู่ 2 ถนนจรัญสนิทวงศ์ บางกรวย นนทบุรี 11130 โทร436-1910-3

งานออกแบบ และ เอกสารประกอบแบบถือเป็นสมบัติของ ฝ่ายออกแบบและบริหารงานก่อสร้าง การไฟฟ้าฝ่ายผลิตแห่งประเทศไทย ห้ามผู้ใดนำไปใช้งาน ทำซ้ำ หรือ ดัดแปลง โดยไม่ได้รับอนุญาตเป็นลายลักษณ์อักษร จาก การไฟฟ้าฝ่ายผลิตแห่งประเทศไทย

ออกแบบ

สถาปนิก (นาย อดิศร ศรีสุพรรณ)
สถาปนิกภายใน (นางสาวศานติวร เอื้อประเสริฐ)
(นาย อภิสิทธิ์ ณัฐวรวโรดม์)
วิศวกรโครงสร้าง (นาย กฤษดา เลิศเพ็ญเมธา)
วิศวกรสุขาภิบาล (นางสาว ปรางค์ทิพย์ ชัยเวส)
วิศวกรไฟฟ้า (นาย สุรเชษฐ์ ณ เชียงใหม่)
วิศวกรเครื่องกล (นาย เผด็จ โพธิ์แก้ว)

ตรวจสอบ

ผู้ควบคุมงาน กฟผ. บุญชัย ผดุงสมบัติถาวร
(นาย บุญชัย ผดุงสมบัติถาวร)
(นาย ดนุพงษ์ สรรพอุดม)
(นาย อภิศักดิ์ รำพึงกิจ)
(นาย นนทชัย สกุลรัศมีไพศาล)
หัวหน้าแผนกบริหารสัญญาก่อสร้างอาคาร
(นาย ศรชัย อภิบาลพลธรรม)

เห็นชอบ

(นาย สาโรจน์ จีนโก๊ว)
หัวหน้ากองบริหารงานก่อสร้าง

ผู้รับจ้าง

CAN DO CONSTRUCTION CO.,LTD
222 ถนนเทศบาลรังรักษ์เหนือ แขวงลาดยาว
เขตจตุจักร กรุงเทพมหานคร 10900
TEL. 591-3972 , 591-4906 FAX. 954-3759

เขียนแบบ

(นางสาว กัญญาพัชร แก้วทับทิม)

ตรวจสอบ

(นาย สำราญ เจริญวงศ์)

รับรอง

(นาย สำราญ เจริญวงศ์)
วิศวกรโครงการ

AS-BUILT DRAWING

งานโรงจอดยานพาหนะ (อขน.)

แบบแสดง

ขยายโครงรับรางน้ำ

อ้างอิงแบบ กฟผ. เลขที่	**แบบเลขที่**
SNO-WS12-05-C-16/16	**AB-** SNO-WS12-05-C-16/16
เลขที่งาน	**จำนวนแผ่น**
257112-05	16