แบบเลขที่ AB-SNO-MS12-5-A-01/10 แก้ไขครั้งที่

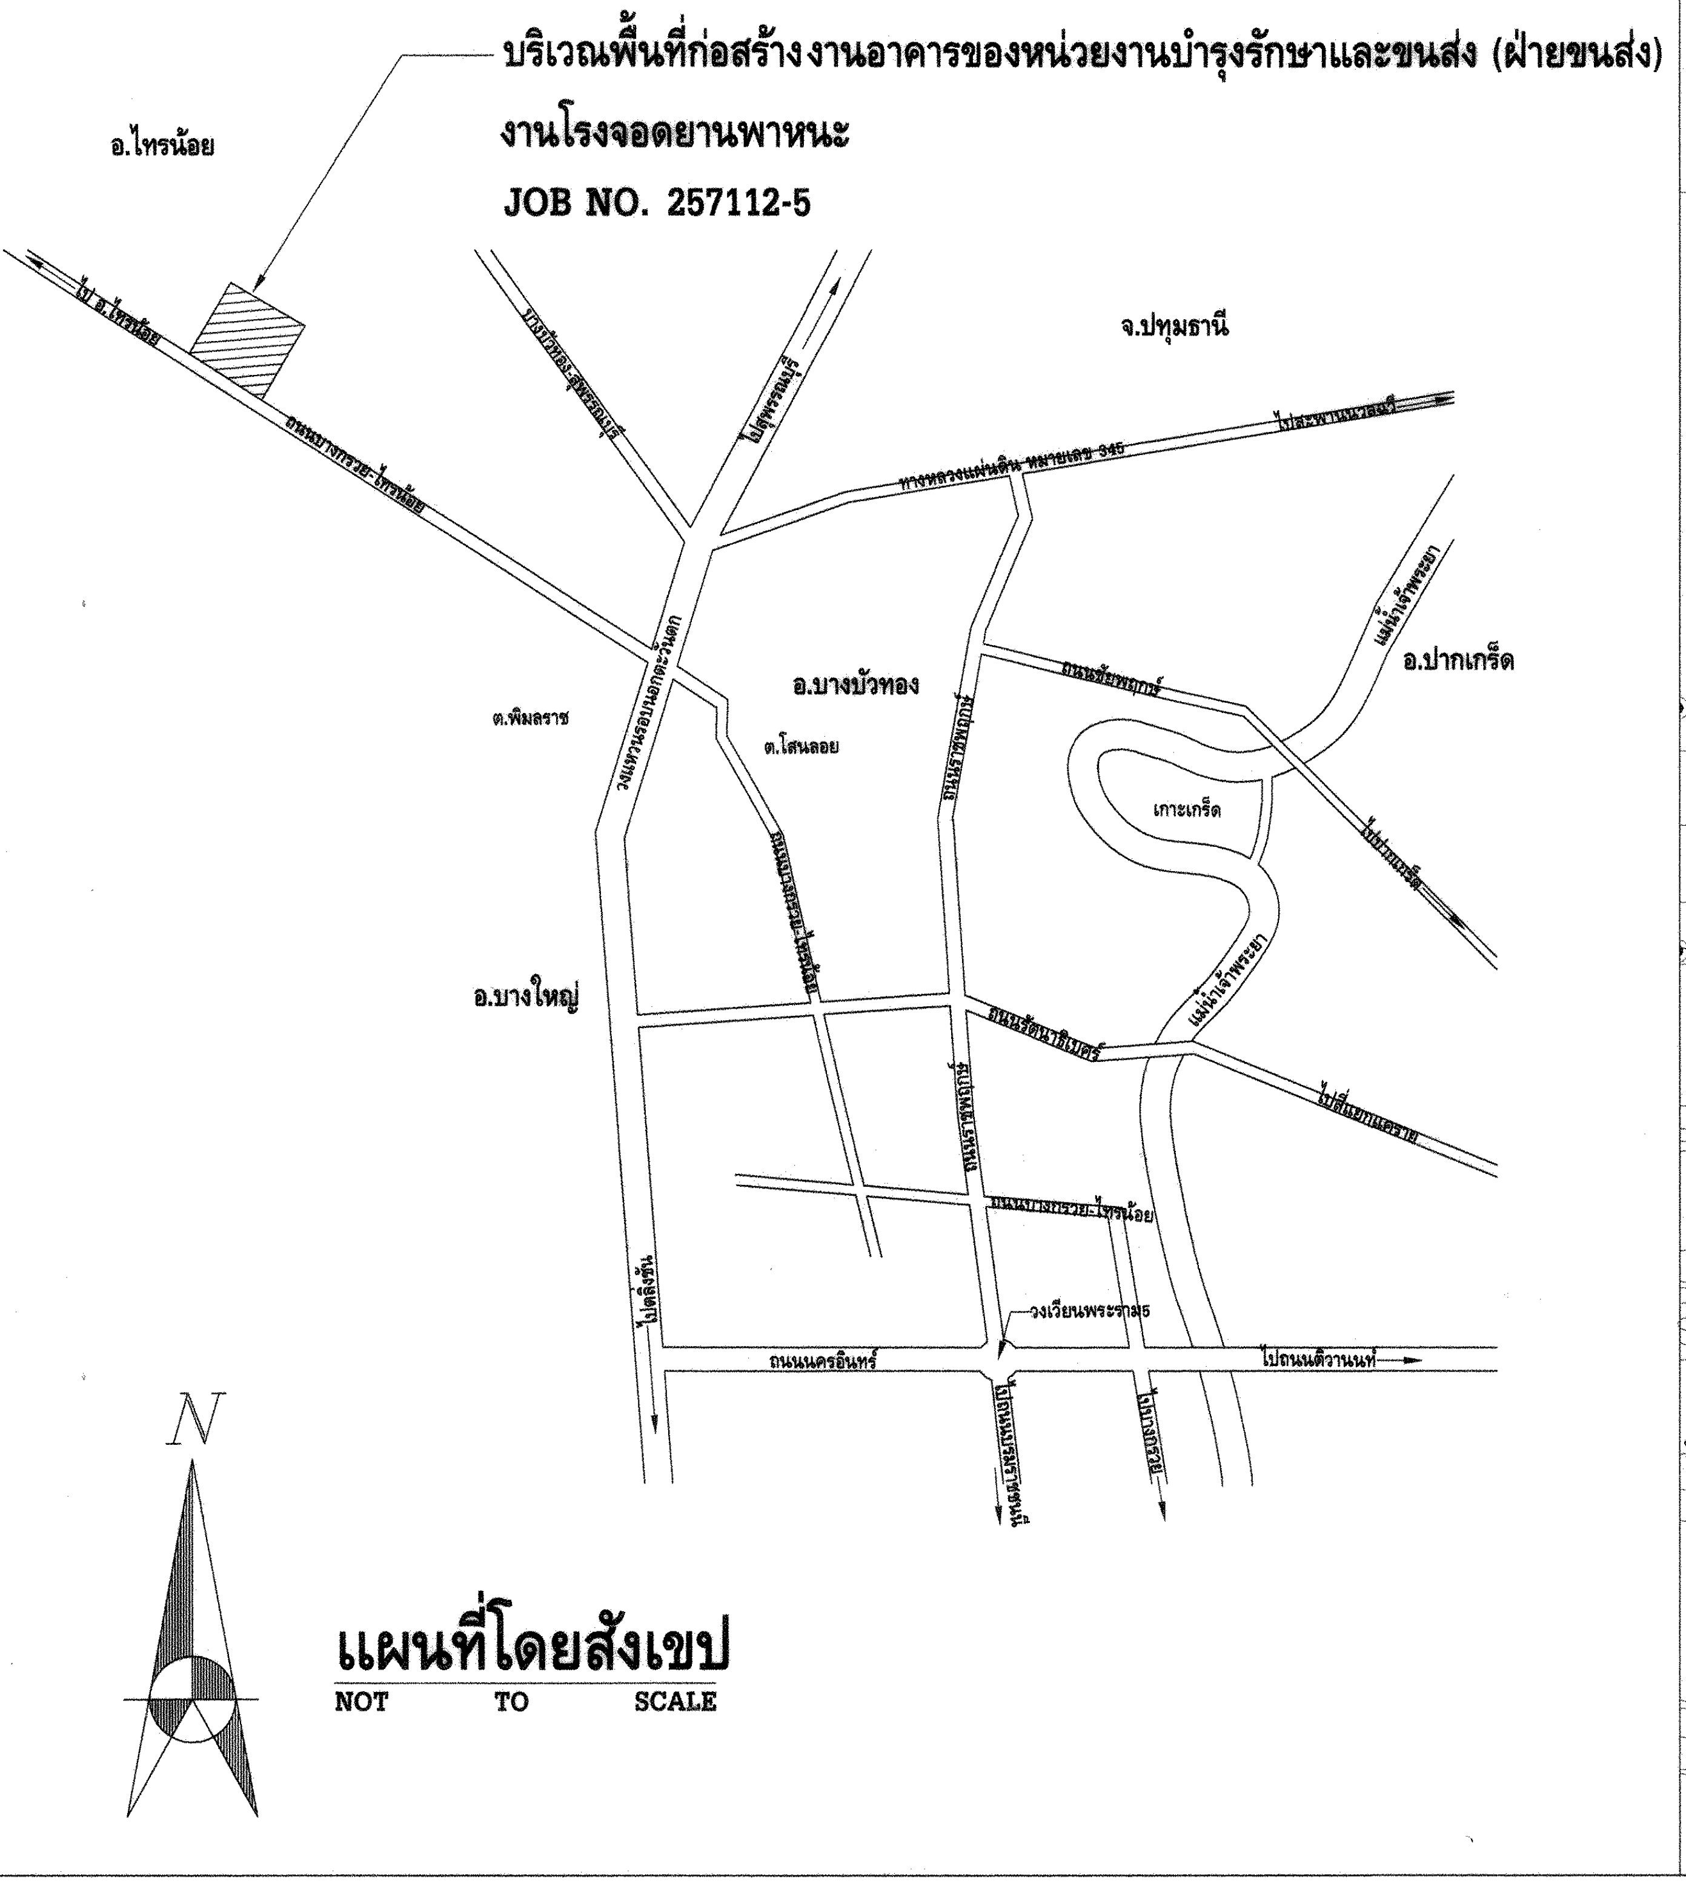

แผนที่โดยสังเขป
NOT TO SCALE

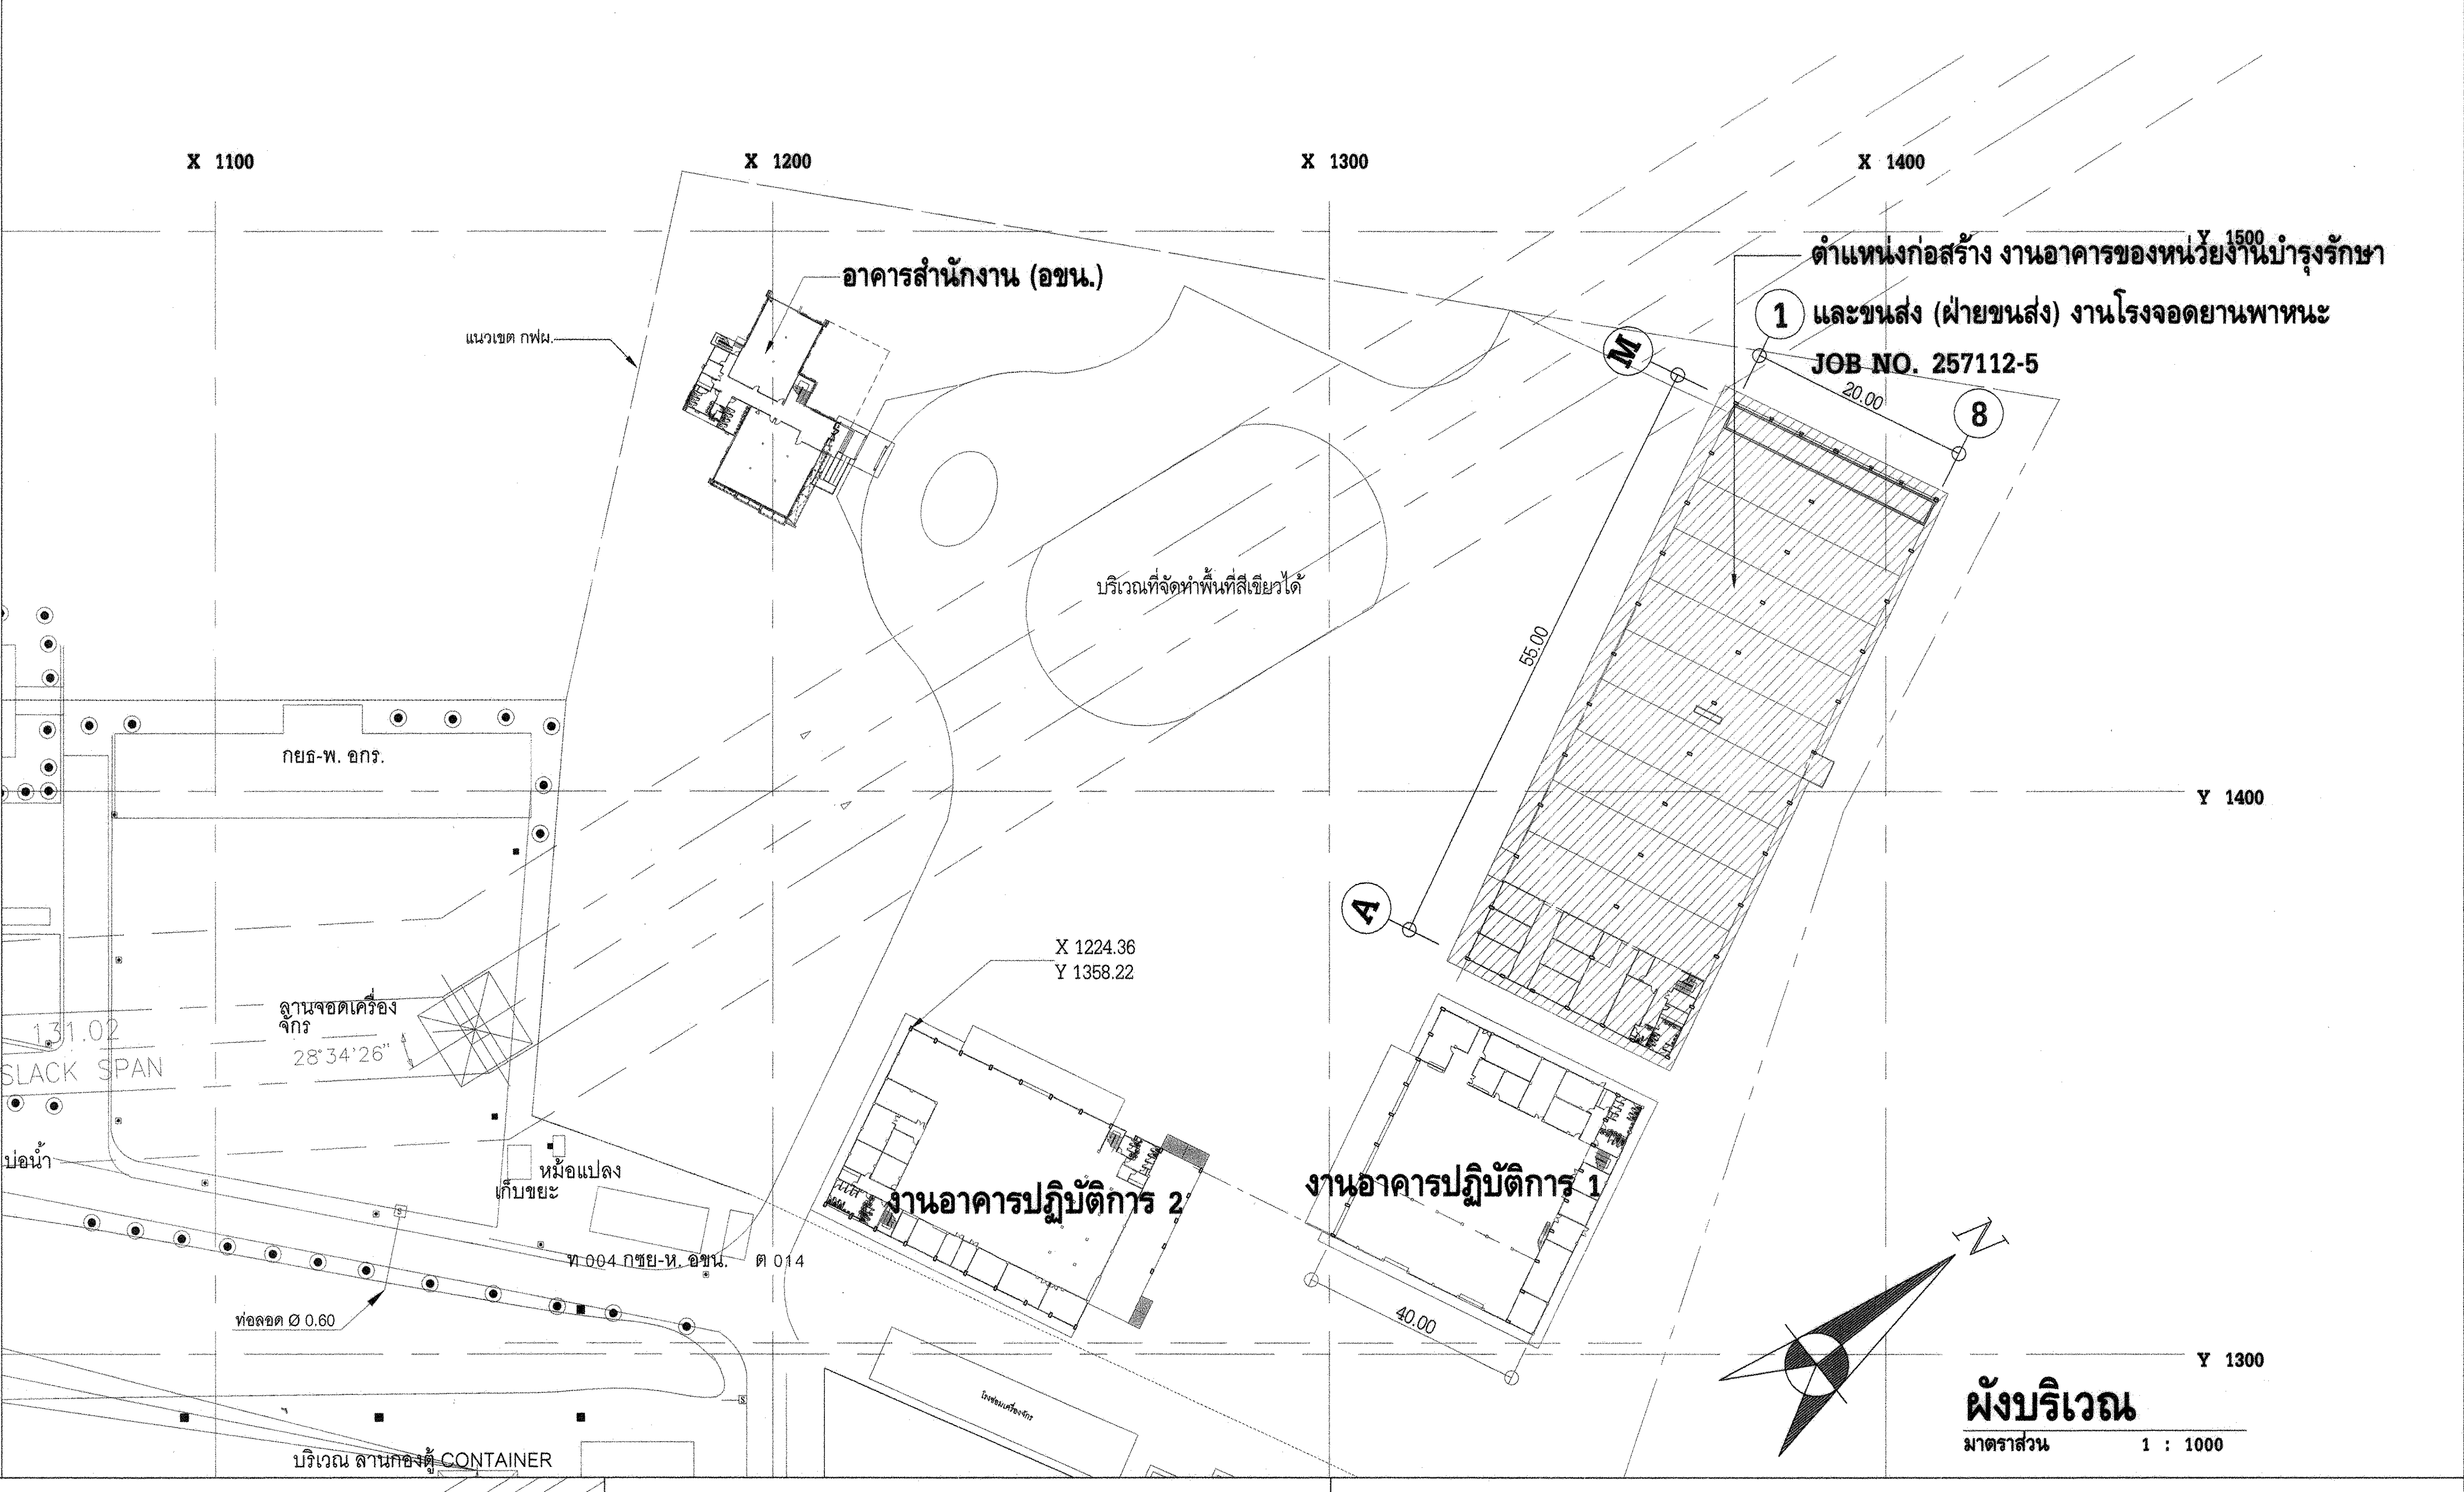

ผังบริเวณ
มาตราส่วน 1 : 1000

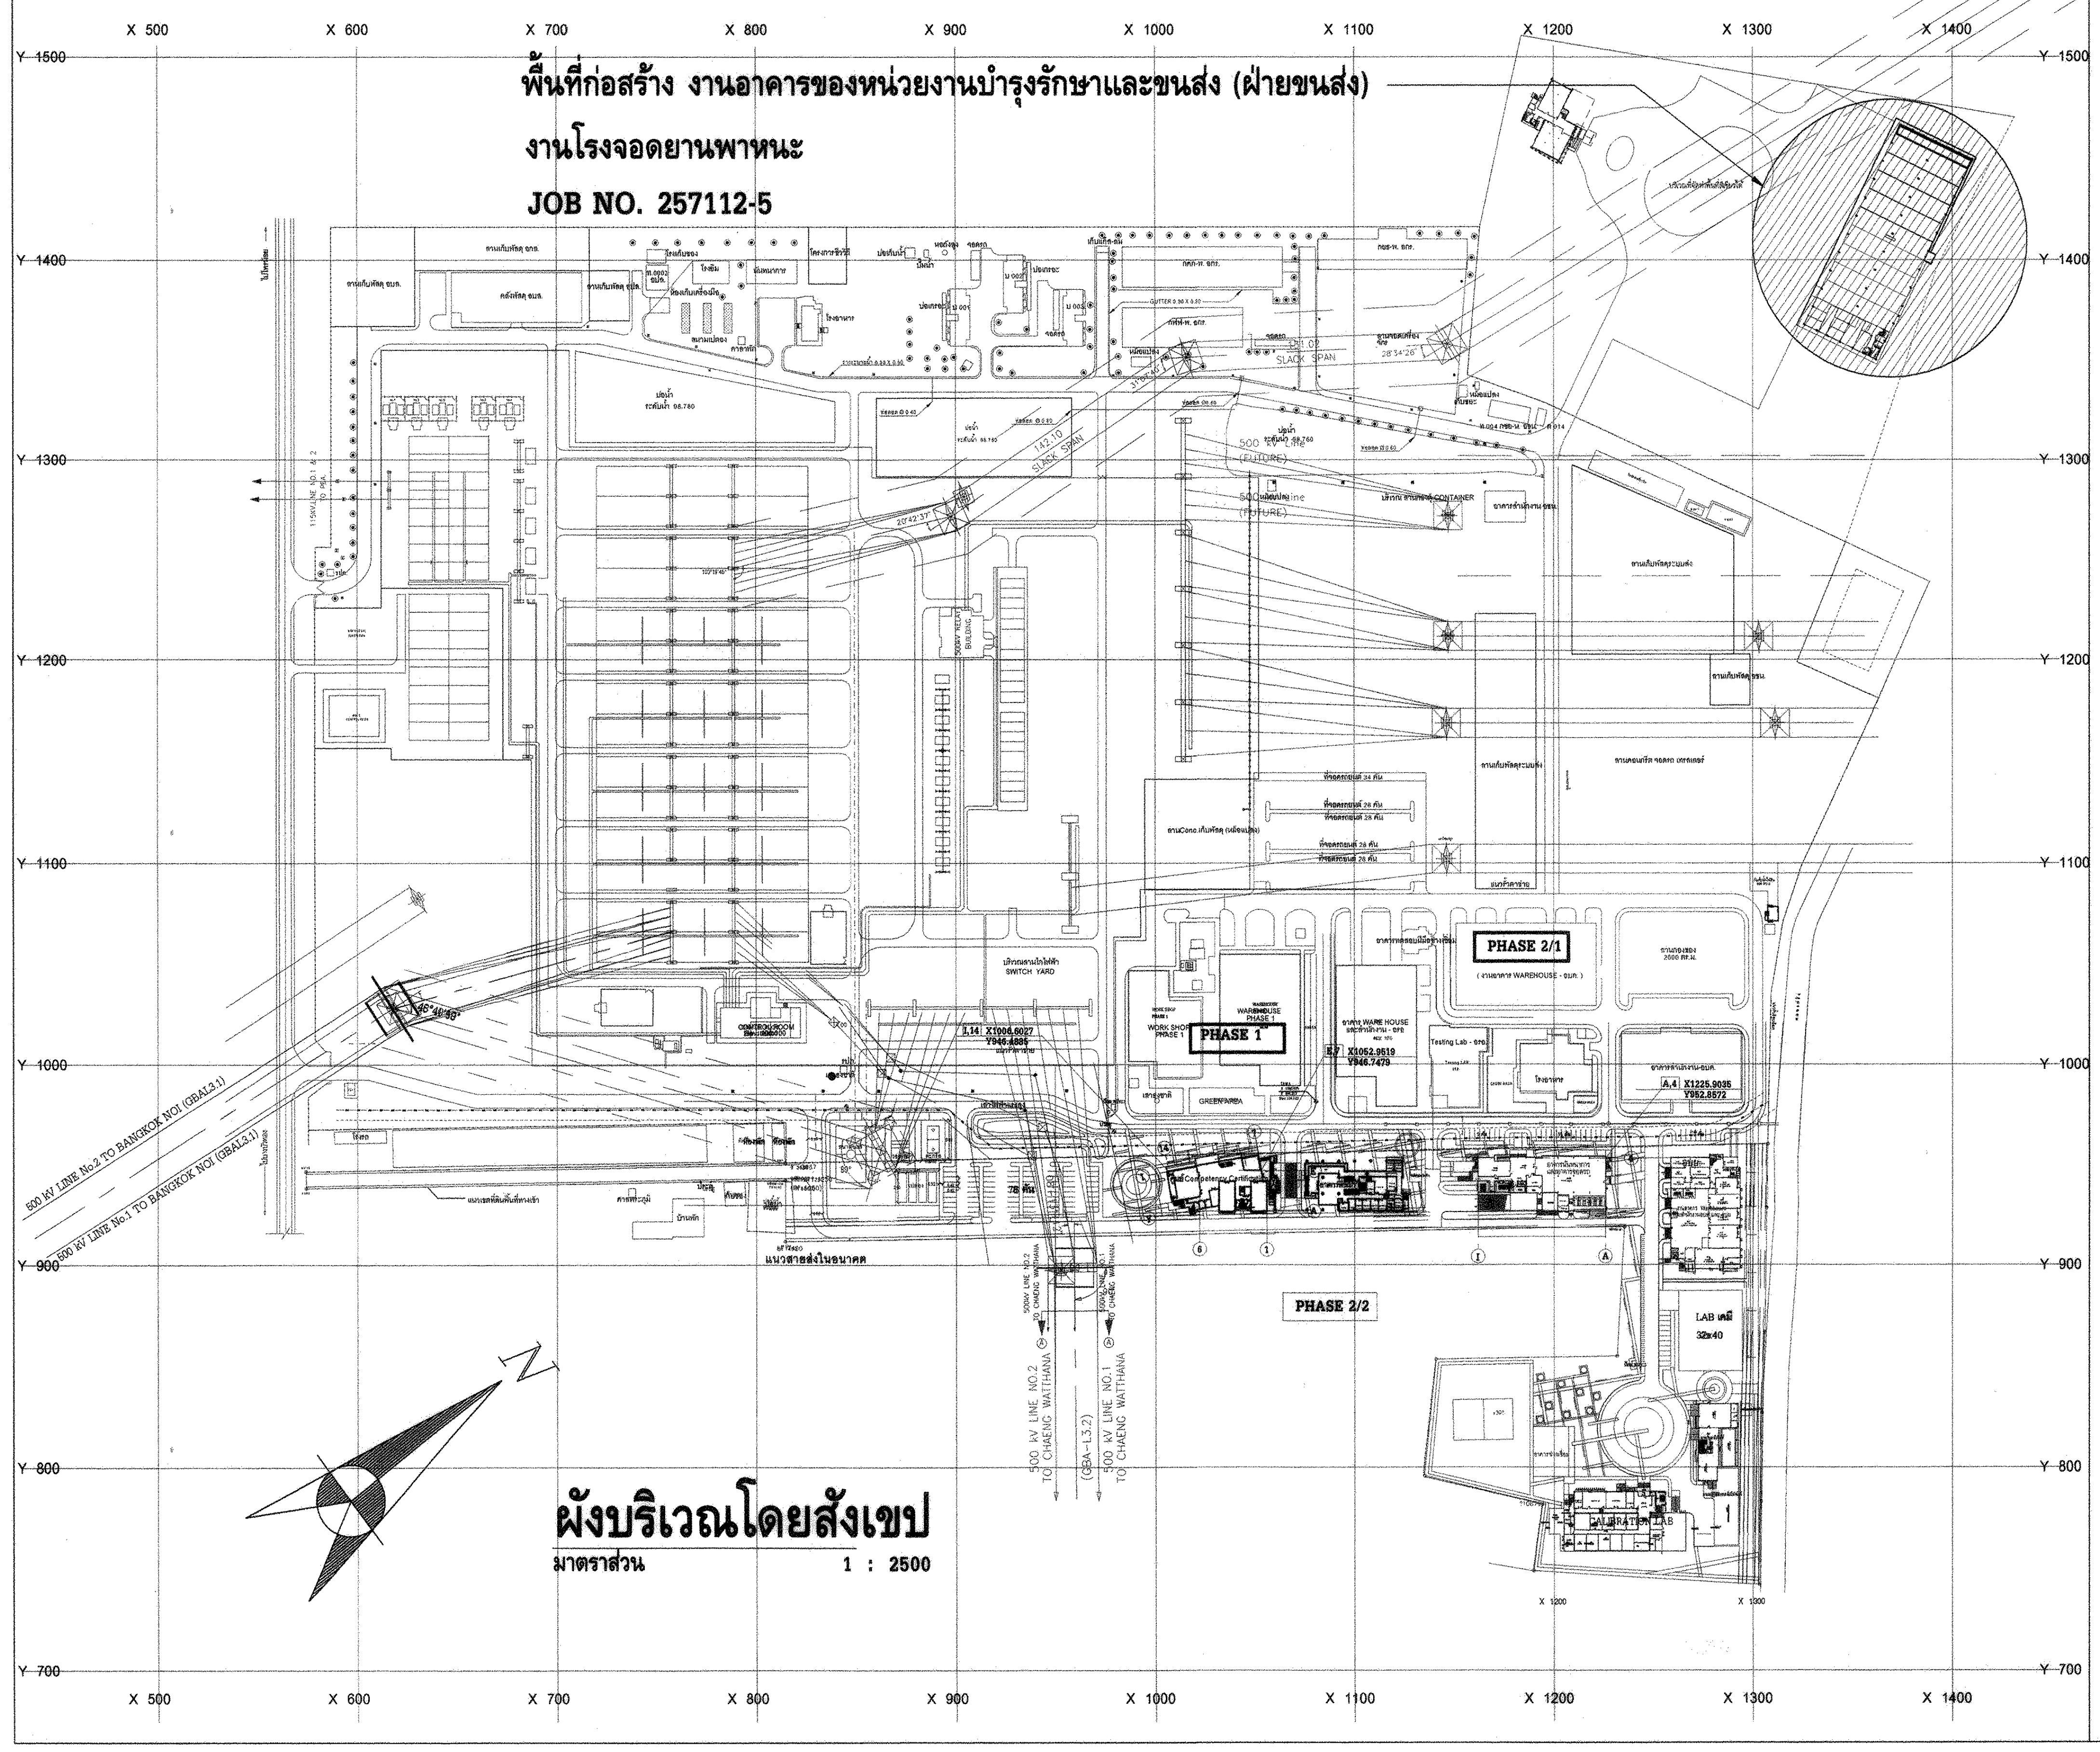

ผังบริเวณโดยสังเขป
มาตราส่วน 1 : 2500

รายละเอียดประกอบแบบ

เครื่องหมาย

☐	สิ่งก่อสร้างเดิม
▨	งานอาคารของหน่วยงานบำรุงรักษา และขนส่ง (ฝ่ายขนส่ง) งานโรงจอดยานพาหนะ
⬚	สิ่งก่อสร้างในอนาคต

หมายเหตุ

1. ระดับอ้างอิงให้ถือเอาระดับ +99.986 ณ. หมุดสมมุติ จุด BM1. เป็นหลัก และระดับ +0.00 ให้เท่ากับระดับ +100.05
2. ระดับอ้างอิงในการก่อสร้างอาคาร ให้ถือระดับกึ่งกลางถนน จากหมุดอ้างอิงของ กฟผ.เป็นหลัก
3. การปรับระดับ และ ถมที่ ผู้รับจ้าง เป็นผู้ดำเนินการ
4. ระยะในแบบอาจเปลี่ยนแปลงได้ตามความเหมาะสม (ผังบริเวณ) ทั้งนี้ให้ปรึกษา กฟผ.
5. ระยะต่างๆ ให้ใช้มาตราเมตริก นอกจากระบุเป็นอย่างอื่น
6. ในกรณีที่ตัวเลข และ/หรือ เครื่องหมาย ซึ่งแสดง ขนาด ระยะ หรือ ตำแหน่งขัดแย้ง คลุมเครือ ผู้รับจ้างจะต้องสอบถาม กฟผ. ก่อนดำเนินการก่อสร้างจริง มิเช่นนั้นหากมีความผิดพลาดเกิดขึ้น ผู้รับจ้างจะต้องเป็นผู้รับผิดชอบโดยสิ้นเชิง

สารบัญแบบ

แผ่นที่	รายการ	แบบเลขที่	แก้ไขครั้งที่	หมายเหตุ
	แบบสถาปัตยกรรม			
1	สารบัญแบบ , รายละเอียดประกอบแบบ , แผนที่โดยสังเขป			
	ผังบริเวณโดยสังเขป	AB-SNO-MS12-5-A-01/10		
2	แปลนพื้นชั้นล่าง	AB-SNO-MS12-5-A-02/10		
3	แปลนพื้นชั้นบน	AB-SNO-MS12-5-A-03/10		
4	แปลนหลังคา	AB-SNO-MS12-5-A-04/10		
5	รูปด้าน ①,②,③,④	AB-SNO-MS12-5-A-05/10		
6	รูปตัด Ⓐ,Ⓑ,Ⓒ	AB-SNO-MS12-5-A-06/10		
7	แบบขยายห้องน้ำ	AB-SNO-MS12-5-A-07/10		
8	แบบขยายบันได , แบบขยายหลังคาคลุมทางเข้า	AB-SNO-MS12-5-A-08/10		
9	แบบขยายประตูพร้อมรายละเอียด , แบบขยายหน้าต่างพร้อมรายละเอียด	AB-SNO-MS12-5-A-09/10		
10	รายการประกอบแบบ	AB-SNO-MS12-5-A-10/10		
	รวมแบบทั้งหมด จำนวน 10 แผ่น			

การไฟฟ้าฝ่ายผลิตแห่งประเทศไทย
ฝ่ายออกแบบและบริหารงานก่อสร้าง
ได้รับการรับรอง ISO 9001:2008
53 หมู่ 2 ถนนจรัญสนิทวงศ์ บางกรวย นนทบุรี 11130 โทร436-1910-3

งานออกแบบ และ เอกสารประกอบแบบถือเป็นสมบัติของ ฝ่ายออกแบบและบริหารงานก่อสร้าง การไฟฟ้าฝ่ายผลิตแห่งประเทศไทย ห้ามผู้ใดนำไปใช้งาน ทำซ้ำ หรือ ดัดแปลง โดยไม่ได้รับอนุญาตเป็นลายลักษณ์อักษร จาก การไฟฟ้าฝ่ายผลิตแห่งประเทศไทย

ออกแบบ

สถาปนิก (นาย อดิศร ศรีสุพรรณ)
สถาปนิกภายใน (นางสาวศานติวร เอื้อประเสริฐ)
(นาย อภิสิทธิ์ ณัฐวรวโรตม์)
วิศวกรโครงสร้าง (นาย กฤษดา เลิศเพ็ญเมธา)
วิศวกรสุขาภิบาล (นางสาว ปรางค์ทิพย์ ชัยเวส)
วิศวกรไฟฟ้า (นาย สุรเชษฐ์ ณ เชียงใหม่)
วิศวกรเครื่องกล (นาย เผด็จ โพธิ์แก้ว)

ตรวจสอบ

ผู้ควบคุมงาน กฟผ. บุญชัย ผดุงสมบัติถาวร
(นาย บุญชัย ผดุงสมบัติถาวร)
(นาย ดนุพงษ์ สรรพอุดม)
(นาย อภิศักดิ์ รำพึงกิจ)
(นาย นนทชัย สกุลรัศมีไพศาล)
หัวหน้าแผนกบริหารสัญญาก่อสร้างอาคาร
(นาย ศรชัย อภิบาลพลธรรม)

เห็นชอบ

(นาย สาโรจน์ จีนโก๊ว)
หัวหน้ากองบริหารงานก่อสร้าง

ผู้รับจ้าง

CAN DO CONSTRUCTION CO.,LTD
222 ถนนเทศบาลรังรักษ์เหนือ แขวงลาดยาว
เขตจตุจักร กรุงเทพมหานคร 10900
TEL. 591-3972 , 591-4906 FAX. 954-3759

เขียนแบบ

(นางสาว กัญญาพัชร แก้วทับทิม)

ตรวจสอบ

(นาย สำราญ เจริญวงศ์)

รับรอง

(นาย สำราญ เจริญวงศ์)
วิศวกรโครงการ

AS-BUILT DRAWING

งานโรงจอดยานพาหนะ (อขน.)

แบบแสดง

สารบัญแบบ , รายละเอียดประกอบแบบ , แผนที่โดยสังเขป , ผังบริเวณโดยสังเขป

อ้างอิงแบบ กฟผ. เลขที่ SNO-MS12-5-A-01/10	แบบเลขที่ AB-SNO-MS12-5-A-01/10
เลขที่งาน 257112-5	จำนวนแผ่น 10