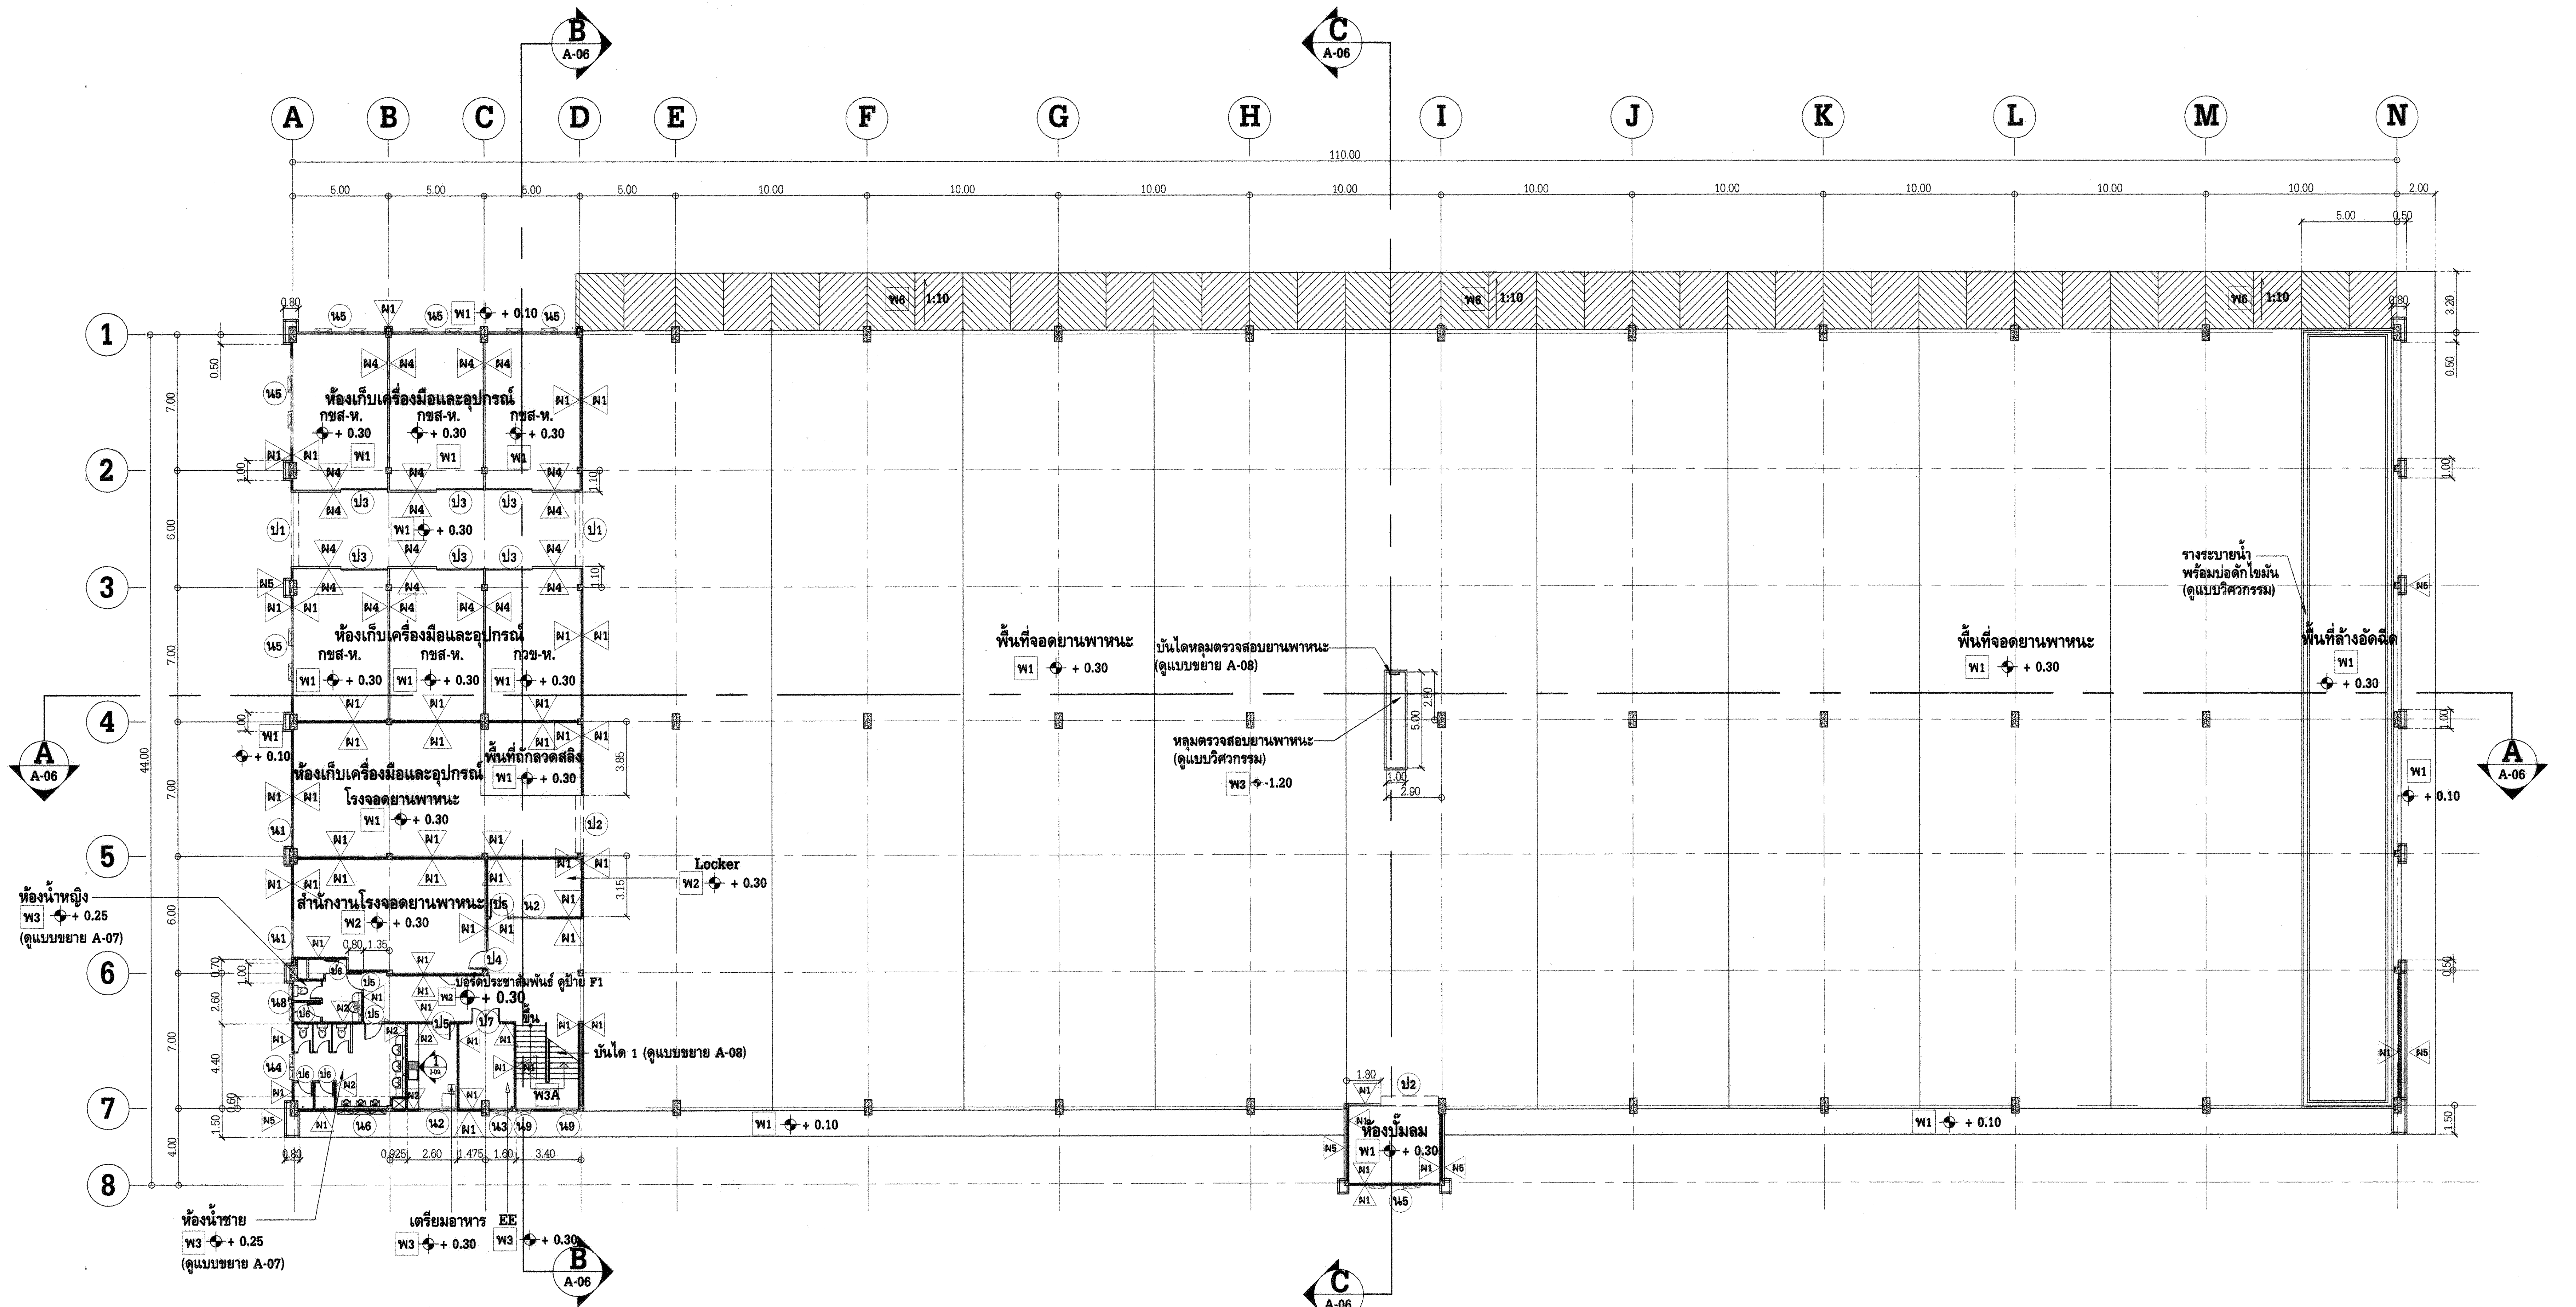

แปลนพื้นชั้นล่าง

มาตราส่วน 1 : 200

	รายละเอียดพื้น
พ1	พื้นค.ส.ล.ผิวขัดมัน
พ2	พื้น คสล. ปูกระเบื้องเซรามิค ขนาด 24" x 24" รุ่น VANILLA NANO ของ COTTO
พ3	พื้น คสล. ปูกระเบื้องเซรามิค ขนาด 24" x 24" ชนิดกันลื่น รุ่น SATIN - DARK GREY ของ CAMPANA
พ3A	พื้น คสล. ปูกระเบื้องเซรามิค ขนาด 12" x 12" รุ่น VALLEY BROWN ของ COTTO
พ4	พื้น คสล. ผสมน้ำยากันซึมทาทับหน้าด้วย PU. Water one part หนา 1.2 มม. ของ บริษัท โปร-แอ็คมาร์เก็ตติ้ง กรุ๊ป จำกัด
พ6	พื้น คสล. ทำแนวเซาะร่องผิวหน้า Ramp กว้าง 2 ซม. ลึก 1 ซม. @ 0.20 ม.
	รายละเอียดผนัง
ผ1	ผนังอิฐมวลเบาขนาด 0.20 x 0.60 ม. หนา 7.5 ซม.ฉาบปูนเรียบ ทาสี
ผ2	ผนังอิฐมวลเบาขนาด 0.20 x 0.60 ม. หนา 7.5 ซม. บุกระเบื้องเคลือบ 12"x 24" รุ่น CHARISMA WHITE ของ COTTO
ผ3	ผนังแผ่นไฟเบอร์ซีเมนต์ หนา 8 มม. ชนิดขอบลาด Smart board ของเอสซีจี โครงเคร่าเหล็กชุบสังกะสี GypWall
	ของบริษัท ไทยผลิตภัณฑ์ยิปซั่มจำกัด (มหาชน)
ผ4	ผนัง ตาข่ายลวดสานชุบซิ้งค์ Chain Link "SPW METAL" ของบริษัท ศุภวัฒน์ เมทัล จำกัด เบอร์ 10 หนา 3.2 มม. ตา 2 นิ้ว
ผ5	ผนังเหล็กรีดลอน มีค่า Yield Strength ไม่ต่ำกว่า 550 Mpa เคลือบสังกะสีผสม อลูมิเนียม ปริมาณการเคลือบไม่น้อยกว่า 150 กรัม/ตร.ม.
	ความหนารวมชั้นเคลือบ(TCT)ไม่ต่ำกว่า 0.60 มม.ผลิตตาม มาตราฐานออสเตรเลีย AS 1397-G 550-AZ 150
	รุ่น Lysaght Trimdex ผลิตภัณฑ์ของ บริษัท บลูสโคป ไลสาจท์ (ประเทศไทย) จำกัด
ผ6	แผงกันแดด รูปตัว Z รุ่น LOUVRE TYPE 470 ZINCALUME พร้อมโครงเคร่าและอุปกรณ์ติดตั้ง
	ของบริษัทบลูสโคป (ประเทศไทย) ไลสาจท์ จำกัด รุ่น Lysaght Louvre
	หมายเหตุ จมูกบันได ใช้รุ่น L-50 สีน้ำตาล ของ APACE บัวเชิงผนัง PVC กว้าง 10 ซม. หนา 9 มม. ของ APACE รุ่น B-4 (พ2 , พ3 สีน้ำตาล) (พ3 ในห้องน้ำไม่ติดตั้งบัวเชิงผนัง)

การไฟฟ้าฝ่ายผลิตแห่งประเทศไทย
ฝ่ายออกแบบและบริหารงานก่อสร้าง
ได้รับการรับรอง ISO 9001:2008
53 หมู่ 2 ถนนจรัญสนิทวงศ์ บางกรวย นนทบุรี 11130 โทร436-1910-3

งานออกแบบ และ เอกสารประกอบแบบถือเป็นสมบัติของ ฝ่ายออกแบบและบริหารงานก่อสร้าง การไฟฟ้าฝ่ายผลิตแห่งประเทศไทย ห้ามผู้ใดนำไปใช้งาน ทำซ้ำ หรือ ดัดแปลง โดยไม่ได้รับอนุญาตเป็นลายลักษณ์อักษร จาก การไฟฟ้าฝ่ายผลิตแห่งประเทศไทย

ออกแบบ
สถาปนิก (นาย อดิศร ศรีสุพรรณ)
สถาปนิกภายใน (นางสาวศานติวร เอื้อประเสริฐ)
(นาย อภิสิทธิ์ ณัฐวรวโรตม์)
วิศวกรโครงสร้าง (นาย กฤษดา เลิศเพ็ญเมธา)
วิศวกรสุขาภิบาล (นางสาว ปรางค์ทิพย์ ชัยเวส)
วิศวกรไฟฟ้า (นาย สุรเชษฐ์ ณ เชียงใหม่)
วิศวกรเครื่องกล (นาย เผด็จ โพธิ์แก้ว)

ตรวจสอบ
ผู้ควบคุมงาน กฟผ. บุญชัย ผดุงสมบัติถาวร
(นาย บุญชัย ผดุงสมบัติถาวร)
(นาย ดนุพงษ์ สรรพอุดม)
(นาย อภิศักดิ์ รำพึงกิจ)
(นาย นนทชัย สกุลรัศมีไพศาล)
หัวหน้าแผนกบริหารสัญญาก่อสร้างอาคาร
(นาย ศรชัย อภิบาลพลธรรม)

เห็นชอบ
(นาย สาโรจน์ จินโก๊ว)
หัวหน้ากองบริหารงานก่อสร้าง

ผู้รับจ้าง

CAN DO CONSTRUCTION CO.,LTD
222 ถนนเทศบาลรังรักษ์เหนือ แขวงลาดยาว
เขตจตุจักร กรุงเทพมหานคร 10900
TEL. 591-3972 , 591-4906 FAX. 954-3759

เขียนแบบ
(นางสาว กัญญาพัชร แก้วทับทิม)

ตรวจสอบ
(นาย สำราญ เจริญวงศ์)

รับรอง
(นาย สำราญ เจริญวงศ์)
วิศวกรโครงการ

AS-BUILT DRAWING

งานโรงจอดยานพาหนะ (อขน.)

แบบแสดง
แปลนพื้นชั้นล่าง

อ้างอิงแบบ กฟผ. เลขที่	แบบเลขที่
SNO-MS12-5-A-02/10	SNO-MS12-5-A-02/10
เลขที่งาน	**จำนวนแผ่น**
257112-5	10