

| แก้ไขครั้งที่ | แผ่นที่ |
|---|---|
| | AB-SNO-MS12-5-A-03/10 |

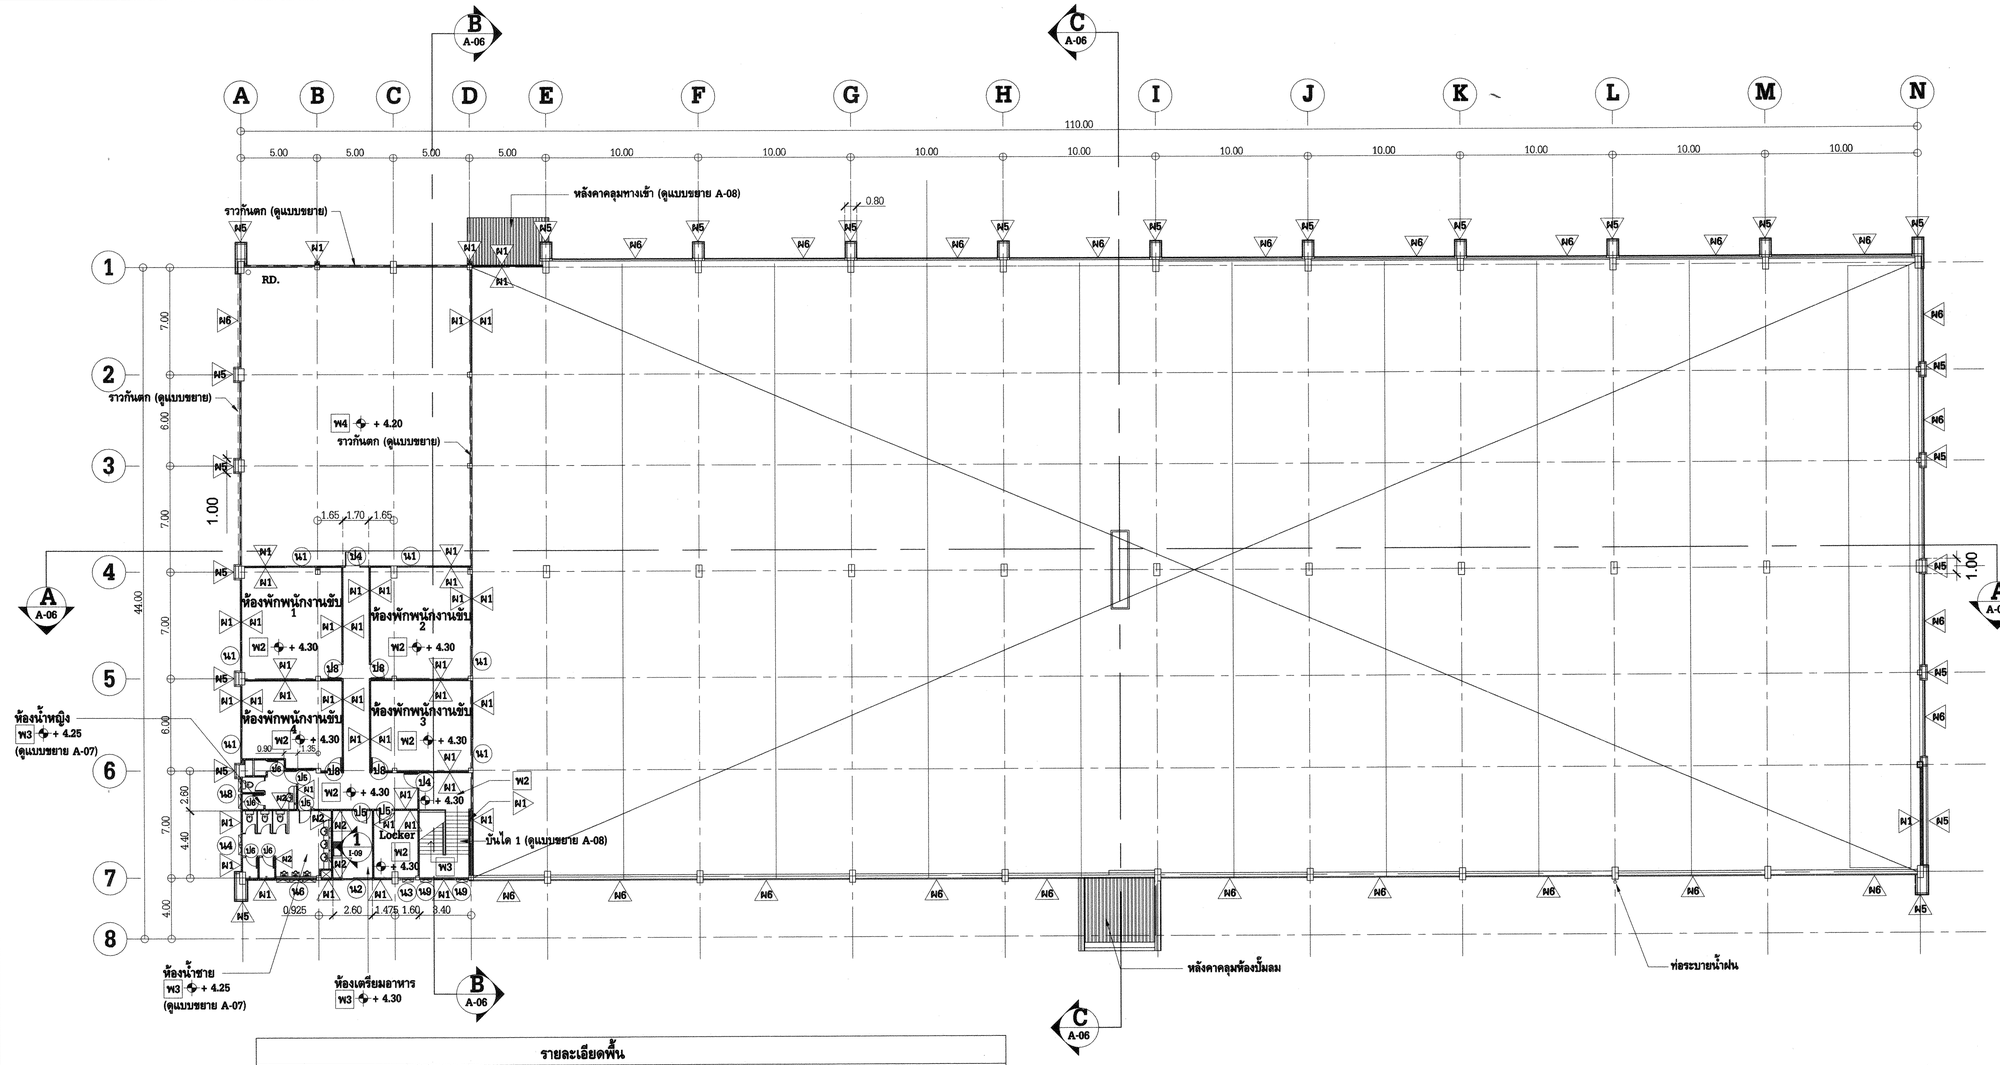


## แปลนพื้นชั้นบน

มาตราส่วน 1 : 200

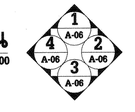


### รายละเอียดพื้น

| | |
|---|---|
| W1 | พื้น ค.ส.ล.ผิวขัดมัน |
| W2 | พื้น คสล. ปูกระเบื้องเซรามิค ขนาด 24" x 24" รุ่น VANILLA NANO ของ COTTO |
| W3 | พื้น คสล. ปูกระเบื้องเซรามิค ขนาด 24" x 24" ชนิดกันลื่น รุ่น SATIN - DARK GREY ของ CAMPANA |
| W3A | พื้น คสล. ปูกระเบื้องเซรามิค ขนาด 12" x 12" รุ่น VALLEY BROWN ของ COTTO |
| W4 | พื้น คสล. ผสมน้ำยากันซึมทาทับหน้าด้วย PU. Water one part หนา 1.2 มม. ของ บริษัท โปร-แอ็คมาร์เก็ตติ้ง กรุ๊ป จำกัด |
| W6 | พื้น คสล. ทำแนวเซาะร่องผิวหน้า Ramp กว้าง 2 ซม. ลึก 1 ซม. @ 0.20 ม. |

### รายละเอียดผนัง

| | |
|---|---|
| | |
| N1 | ผนังอิฐมวลเบาขนาด 0.20 x 0.60 ม. หนา 7.5 ซม.ฉาบปูนเรียบ ทาสี |
| N2 | ผนังอิฐมวลเบาขนาด 0.20 x 0.60 ม. หนา 7.5 ซม. บุกระเบื้องเคลือบ 12"x 24" รุ่น CHARISMA WHITE ของ COTTO |
| N3 | ผนังแผ่นไฟเบอร์ซีเมนต์ หนา 8 มม. ชนิดขอบลาด Smart board ของเอสซีจี โครงเคร่าเหล็กรูปสังกะสี GypWall |
| | ของบริษัท ไทยผลิตภัณฑ์ยิปซั่มจำกัด (มหาชน) |
| N4 | ผนัง ตาข่ายลวดสานชุบซิ้งค์ Chain Link "SPW METAL" ของบริษัท ศุภวัฒน์ เมทัล จำกัด เบอร์ 10 หนา 3.2 มม. ตา 2 นิ้ว |
| N5 | ผนังเหล็กรีดลอน มีค่า Yield Strength ไม่ต่ำกว่า 550 Mpa เคลือบสังกะสีผสม อลูมิเนียม ปริมาณการเคลือบไม่น้อยกว่า 150 กรัม/ตร.ม. |
| | ความหนารวมชั้นเคลือบ( TCT )ไม่ต่ำกว่า 0.60 มม.ผลิตตาม มาตรฐานออสเตรเลีย AS 1397-G 550-AZ 150 |
| | รุ่น Lysaght Trimdex ผลิตภัณฑ์ของ บริษัท บลูสโคป ไลสาจท์ (ประเทศไทย) จำกัด |
| N6 | แผงกันแดด รูปตัว Z รุ่น LOUVRE TYPE 470 ZINCALUME พร้อมโครงเคร่าและอุปกรณ์ติดตั้ง |
| | ของบริษัทบลูสโคป (ประเทศไทย) ไลสาจท์ จำกัด รุ่น Lysaght Louvre |
| | หมายเหตุ จมูกบันได ใช้รุ่น L-50 สีน้ำตาล ของ APACE |
| | บัวเชิงผนัง PVC กว้าง 10 ซม. หนา 9 มม. ของ APACE รุ่น B-4 ( W2 , W3 สีน้ำตาล ) ( W3 ในห้องน้ำไม่ติดตั้งบัวเชิงผนัง ) |


การไฟฟ้าฝ่ายผลิตแห่งประเทศไทย
ฝ่ายออกแบบและบริหารงานก่อสร้าง
ได้รับการรับรอง ISO 9001:2008
53 หมู่ 2 ถนนรัฐบูรณ์ทิพวงศ์ บางกรวย นนทบุรี 11130 โทรศัพท์ 436-1919-3



งานออกแบบ และ เอกสารประกอบแบบชิ้นนี้เป็นสมบัติของ ฝ่ายออกแบบและบริหารงานก่อสร้าง การไฟฟ้าฝ่ายผลิตแห่งประเทศไทย ห้ามผู้ใดนำไปใช้งาน ทำซ้ำ หรือ ดัดแปลง โดยไม่ได้รับอนุญาตเป็นลายลักษณ์อักษร จาก การไฟฟ้าฝ่ายผลิตแห่งประเทศไทย


ออกแบบ

| | |
|---|---|
| สถาปนิก | ( นาย อดิศร ศรีสุพรรณ ) |
| สถาปนิกภายใน | ( นางสาวศศลิวิว เอื้อประเสริฐ ) |
| | ( นาย อภิสิทธิ์ ณัฐวรวโรพน์ ) |
| วิศวกรโครงสร้าง | ( นาย กฤษดา เลิศเพ็ญเสรา ) |
| | |
| | |
| วิศวกรสุขาภิบาล | ( นางสาว ปราง์ทิพย์ ชัยเวส ) |
| วิศวกรไฟฟ้า | ( นาย สุรเชษฐ์ ณ เชียงใหม่ ) |
| วิศวกรเครื่องกล | ( นาย แสง้ง โพธิ์แก้ว ) |

ตรวจสอบ

ผู้ควบคุมงาน กฟผ. บดินทร์ ผดุงสมบัติถาวร
( นาย บดินทร์ ผดุงสมบัติถาวร )
( นาย ดนุพงษ์ สรวพดุคม )
( นาย อภิศักดิ์ ร่าพึงใจ )
( นาย นนทชัย สกุลวัฒน์ไพศาล )

หัวหน้าแผนกบริหารสัญญาก่อสร้างอาคาร
( นาย ศรชัย อภิบาลพลธรรม )

เห็นชอบ
( นาย สาโรจน์ จันโท้ว )
หัวหน้ากองบริหารงานก่อสร้าง

## ผู้รับจ้าง

CAN DO CONSTRUCTION CO.,LTD
222 ถนนเทศบาลสังวรึกษ์เหนือ แขวงลาดยาว
เขตจตุจักร กรุงเทพมหานคร 10900
TEL. 591-3972 , 591-4906 FAX. 954-3759

เขียนแบบ
( นางสาว กัญญาพัชร แก้วทับทิม )

ตรวจสอบ
( นาย สำราญ เจริญวงศ์ )

รับรอง
( นาย สำราญ เจริญวงศ์ )
วิศวกรโครงการ

# AS-BUILT DRAWING

งานโรงจอดยานพาหนะ (อชน.)

แบบแสดง
แปลนพื้นชั้นบน

| อ้างอิงแบบ กฟผ. เลขที่ | แบบเลขที่ |
|---|---|
| SNO-MS12-5-A-03/10 | AB- SNO-MS12-5-A-03/10 |
| เลขที่งาน | จำนวนแผ่น |
| 257112-5 | 10 |