แบบเลขที่ AB-SNO-MS12-5-A-06/10 แก้ไขครั้งที่

แผ่นหลังคาเหล็กชนิด BOLTLESS มีค่า Yield Strength ไม่ต่ำกว่า 550 Mpa เคลือบสังกะสีผสมอลูมิเนียม
ปริมาณการเคลือบไม่น้อยกว่า 150 กรัม/ตร.ม. ความหนารวมชั้นเคลือบ(TCT)ไม่ต่ำกว่า 0.60 มม. ผลิตตาม
มาตราฐานออสเตรเลีย AS 1397-G 550-AZ 150 รุ่น Lysaght Clip-lok 700 ผลิตภัณฑ์ ของบริษัท ไลสาจท์ (ประเทศไทย) จำกัด
ใต้แผ่นหลังคา บุฉนวนกันความร้อนชนิด P.E. form หนา 5 มม. ความหนาแน่น ไม่น้อยกว่า ของบริษัท มิคเซล รุ่น PE 25 Z

โครง TRUSS เหล็ก (ดูแบบวิศวกรรม) พร้อมติดตั้ง ตะแกรงเหล็กฉีกกันนกพิราบ
SPW METAL ของบริษัท ศุภวัฒน์ เมทัล จำกัด

รางระบายน้ำไฟเบอร์กลาสหล่อขึ้นรูป หนา 3 มม.ขนาดดูแบบวิศวกรรม
เหล็กเคลือบสี FLASHING โพลีเอสเตอร์เรซิน ตามมาตรฐาน JIS G-3312
(สีมาตรฐาน สีเทา และสีขาว) โดยบริษัท พี.แอล.พี.เอส ไฟเบอร์กลาส จำกัด

แผงกันแดดอลูมิเนียมเคลือบสี รูปตัว Z หนา 0.6 มม.
ผลิตภัณฑ์ของ บริษัท บลูสโคป ไลสาจท์ (ประเทศไทย) จำกัด
รุ่น LOUVRE TYPE 313 ZINCA LUME

ฝ้าเหล็กรีดลอนเคลือบสี
ผลิตภัณฑ์ ของบริษัท ไลสาจท์ (ประเทศไทย) จำกัด
รุ่น Lysaght Clip-lok 700

หลังคาคลุมทางเข้า (ดูแบบขยาย)

หลุมตรวจสอบยานพาหนะ
(ดูแบบวิศวกรรม)

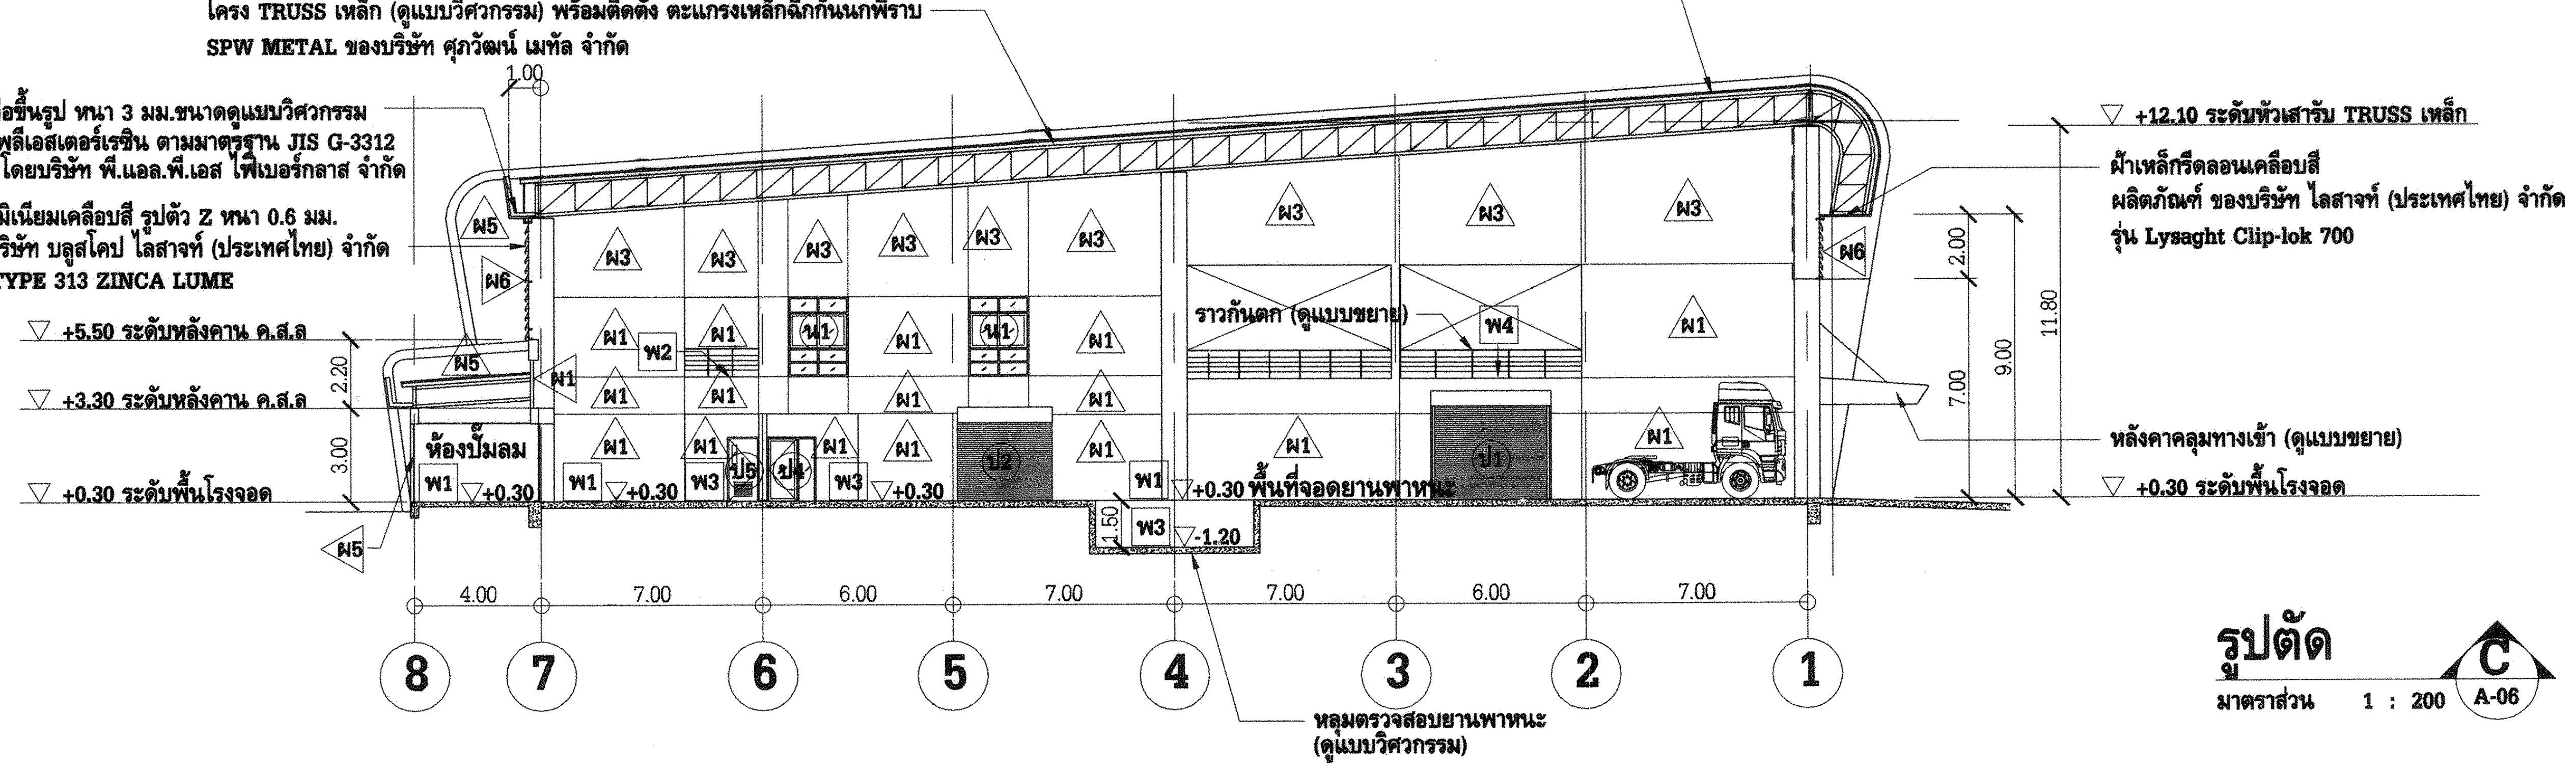

รูปตัด C

มาตราส่วน 1 : 200 A-06

แผ่นหลังคาเหล็กชนิด BOLTLESS มีค่า Yield Strength ไม่ต่ำกว่า 550 Mpa เคลือบสังกะสีผสมอลูมิเนียม
ปริมาณการเคลือบไม่น้อยกว่า 150 กรัม/ตร.ม. ความหนารวมชั้นเคลือบ(TCT)ไม่ต่ำกว่า 0.60 มม. ผลิตตาม
มาตราฐานออสเตรเลีย AS 1397-G 550-AZ 150 รุ่น Lysaght Clip-lok 700 ผลิตภัณฑ์ ของบริษัท ไลสาจท์ (ประเทศไทย) จำกัด
ใต้แผ่นหลังคา บุฉนวนกันความร้อนชนิด P.E. form หนา 5 มม. ความหนาแน่น ไม่น้อยกว่า ของบริษัท มิคเซล รุ่น PE 25 Z

โครง TRUSS เหล็ก (ดูแบบวิศวกรรม) พร้อมติดตั้ง ตะแกรงเหล็กฉีกกันนกพิราบ
SPW METAL ของบริษัท ศุภวัฒน์ เมทัล จำกัด

รางระบายน้ำไฟเบอร์กลาสหล่อขึ้นรูป หนา 3 มม.ขนาดดูแบบวิศวกรรม
เหล็กเคลือบสี FLASHING โพลีเอสเตอร์เรซิน ตามมาตรฐาน JIS G-3312
(สีมาตรฐาน สีเทา และสีขาว) โดยบริษัท พี.แอล.พี.เอส ไฟเบอร์กลาส จำกัด

ฝ้าเหล็กรีดลอนเคลือบสี ผลิตภัณฑ์ ของบริษัท ไลสาจท์
(ประเทศไทย) จำกัด รุ่น Lysaght Clip-lok 700

บันได 1 (ดูแบบขยาย)

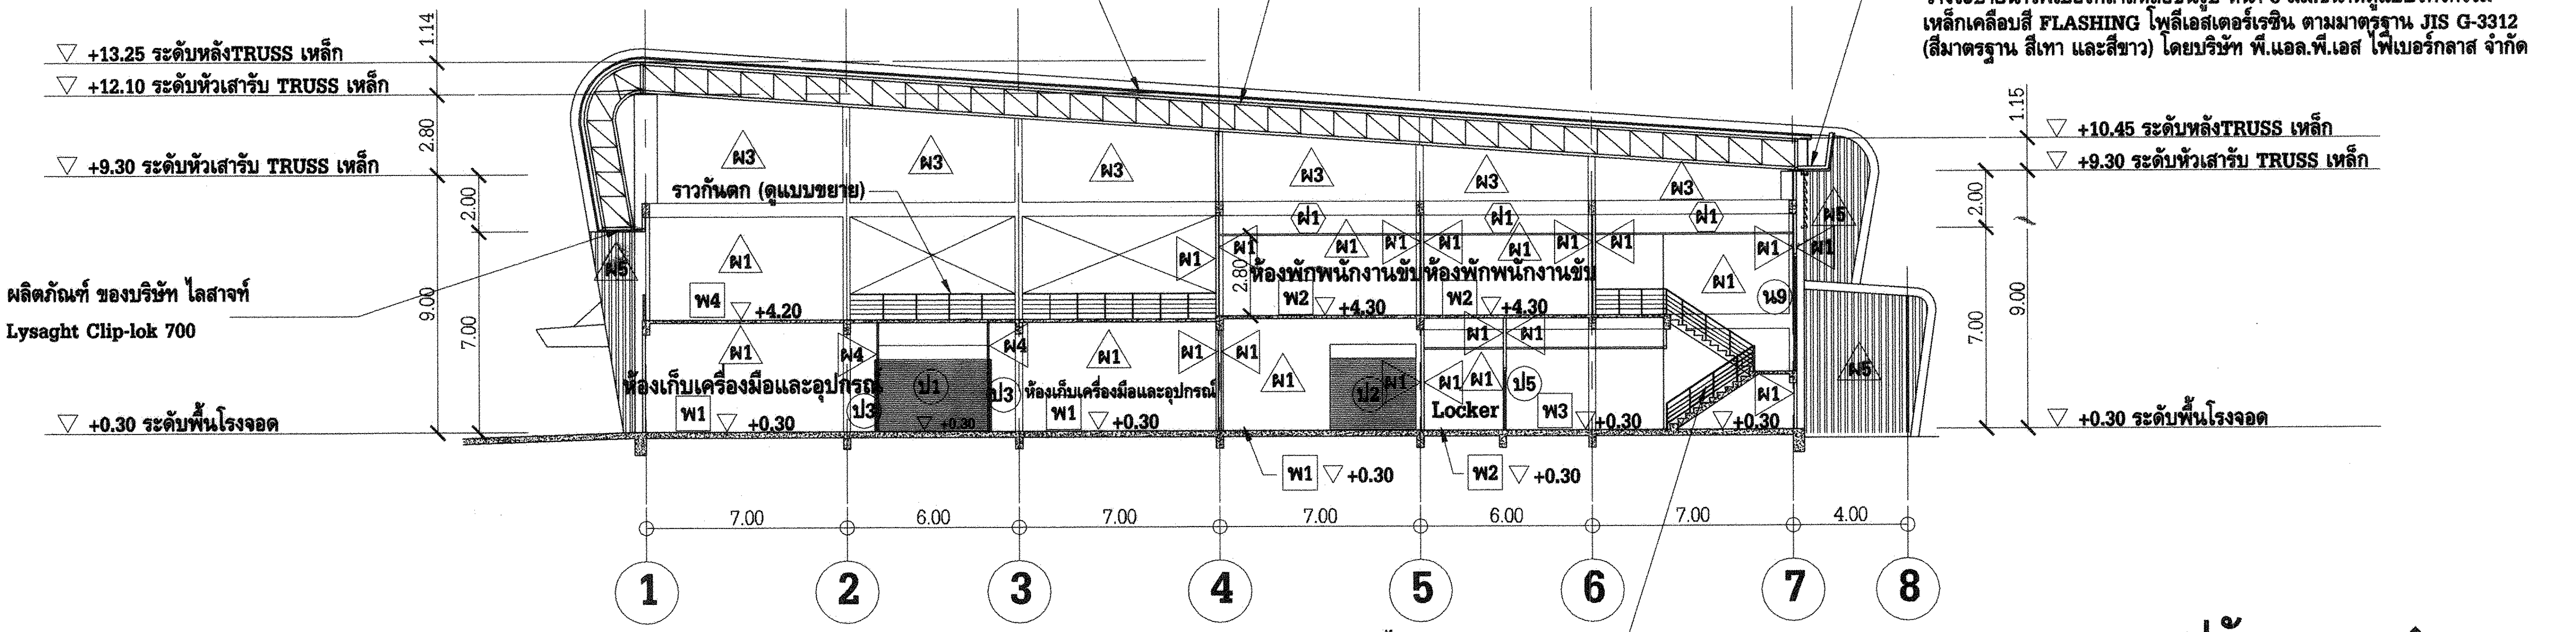

+13.25 ระดับหลังTRUSS เหล็ก
+12.10 ระดับหัวเสารับ TRUSS เหล็ก
+9.30 ระดับหัวเสารับ TRUSS เหล็ก
+0.30 ระดับพื้นโรงจอด
+10.45 ระดับหลังTRUSS เหล็ก
+9.30 ระดับหัวเสารับ TRUSS เหล็ก
+0.30 ระดับพื้นโรงจอด
1.14
2.80
2.00
7.00
9.00
1.15
ราวกันตก (ดูแบบขยาย)
ห้องเก็บเครื่องมือและอุปกรณ์
ห้องเก็บเครื่องมือและอุปกรณ์
ห้องพักพนักงานขับ
ห้องพักพนักงานขับ
Locker
ผ1
ผ3
ผ4
ผ5
ฝ1
พ1
พ2
พ3
พ4
ป1
ป2
ป3
ป5
น9
+4.20
+4.30
+0.30
7.00
6.00
7.00
7.00
6.00
7.00
4.00
1
2
3
4
5
6
7
8

รูปตัด B

มาตราส่วน 1 : 200 A-06

แผ่นหลังคาเหล็กชนิด BOLTLESS มีค่า Yield Strength ไม่ต่ำกว่า 550 Mpa เคลือบสังกะสีผสมอลูมิเนียม
ปริมาณการเคลือบไม่น้อยกว่า 150 กรัม/ตร.ม. ความหนารวมชั้นเคลือบ(TCT)ไม่ต่ำกว่า 0.60 มม. ผลิตตาม
มาตราฐานออสเตรเลีย AS 1397-G 550-AZ 150 รุ่น Lysaght Clip-lok 700 ผลิตภัณฑ์ ของบริษัท ไลสาจท์ (ประเทศไทย) จำกัด
ใต้แผ่นหลังคา บุฉนวนกันความร้อนชนิด P.E. form หนา 5 มม. ความหนาแน่น ไม่น้อยกว่า ของบริษัท มิคเซล รุ่น PE 25 Z

โครง TRUSS เหล็ก (ดูแบบวิศวกรรม) พร้อมติดตั้ง ตะแกรงเหล็กฉีกกันนกพิราบ
SPW METAL ของบริษัท ศุภวัฒน์ เมทัล จำกัด

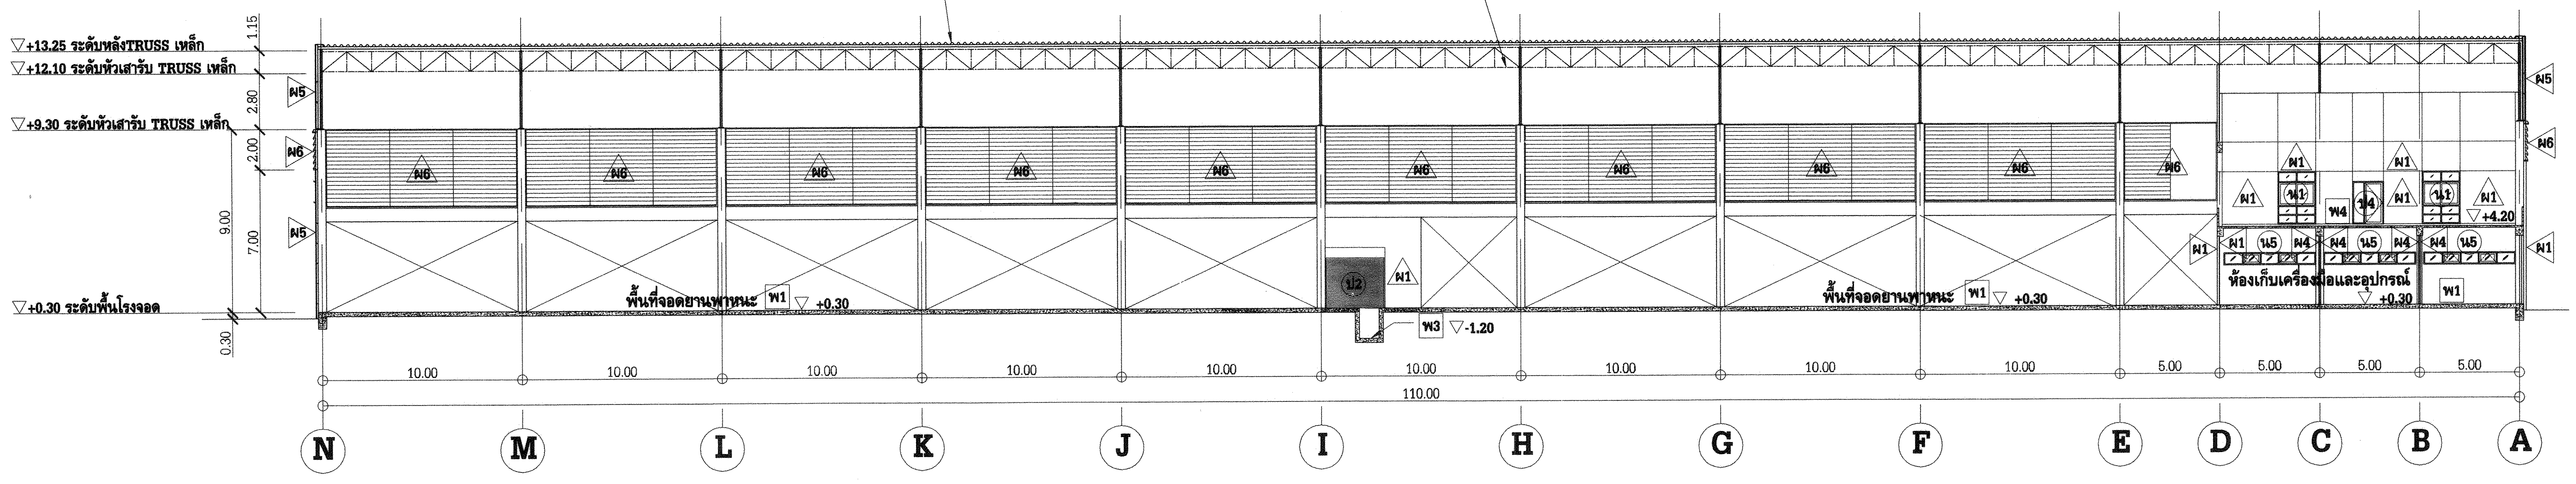

รูปตัด A

มาตราส่วน 1 : 200 A-06

การไฟฟ้าฝ่ายผลิตแห่งประเทศไทย
ฝ่ายออกแบบและบริหารงานก่อสร้าง
ได้รับการรับรอง ISO 9001:2008
53 หมู่ 2 ถนนจรัญสนิทวงศ์ บางกรวย นนทบุรี 11130 โทร436-1910-3

งานออกแบบ และ เอกสารประกอบแบบถือเป็นสมบัติของ ฝ่ายออกแบบและบริหารงานก่อสร้าง การไฟฟ้าฝ่ายผลิตแห่งประเทศไทย ห้ามผู้ใดนำไปใช้งาน ทำซ้ำ หรือ ดัดแปลง โดยไม่ได้รับอนุญาตเป็นลายลักษณ์อักษร จาก การไฟฟ้าฝ่ายผลิตแห่งประเทศไทย

ออกแบบ

สถาปนิก (นาย อดิศร ศรีสุพรรณ)
สถาปนิกภายใน (นางสาวศานติวร เอื้อประเสริฐ)
(นาย อภิสิทธิ์ ณัฐวรวโรตม์)
วิศวกรโครงสร้าง (นาย กฤษดา เลิศเพ็ญเมธา)
วิศวกรสุขาภิบาล (นางสาว ปรางค์ทิพย์ ชัยเวส)
วิศวกรไฟฟ้า (นาย สุรเชษฐ์ ณ เชียงใหม่)
วิศวกรเครื่องกล (นาย เผด็จ โพธิ์แก้ว)

ตรวจสอบ

ผู้ควบคุมงาน กฟผ. บุญชัย ผดุงสมบัติถาวร
(นาย บุญชัย ผดุงสมบัติถาวร)
(นาย ดนุพงษ์ สรรพอุดม)
(นาย อภิศักดิ์ รำพึงกิจ)
(นาย นนทชัย สกุลรัศมีไพศาล)
หัวหน้าแผนกบริหารสัญญาก่อสร้างอาคาร
(นาย ศรชัย อภิบาลพลธรรม)

เห็นชอบ

(นาย สาโรจน์ จีนโก๊ว)
หัวหน้ากองบริหารงานก่อสร้าง

ผู้รับจ้าง

CAN DO CONSTRUCTION CO.,LTD
222 ถนนเทศบาลรังรักษ์เหนือ แขวงลาดยาว
เขตจตุจักร กรุงเทพมหานคร 10900
TEL. 591-3972 , 591-4906 FAX. 954-3759

เขียนแบบ

(นางสาว กัญญาพัชร แก้วทับทิม)

ตรวจสอบ

(นาย สำราญ เจริญวงค์)

รับรอง

(นาย สำราญ เจริญวงค์)
วิศวกรโครงการ

AS-BUILT DRAWING

งานโรงจอดยานพาหนะ (อขน.)

แบบแสดง

รูปด้าน A , B , C

อ้างอิงแบบ กฟผ. เลขที่ SNO-MS12-5-A-06/10	แบบเลขที่ AB-SNO-MS12-5-A-06/10
เลขที่งาน 257112-5	จำนวนแผ่น 10