AB-SNO-MS12-5-A-07/10

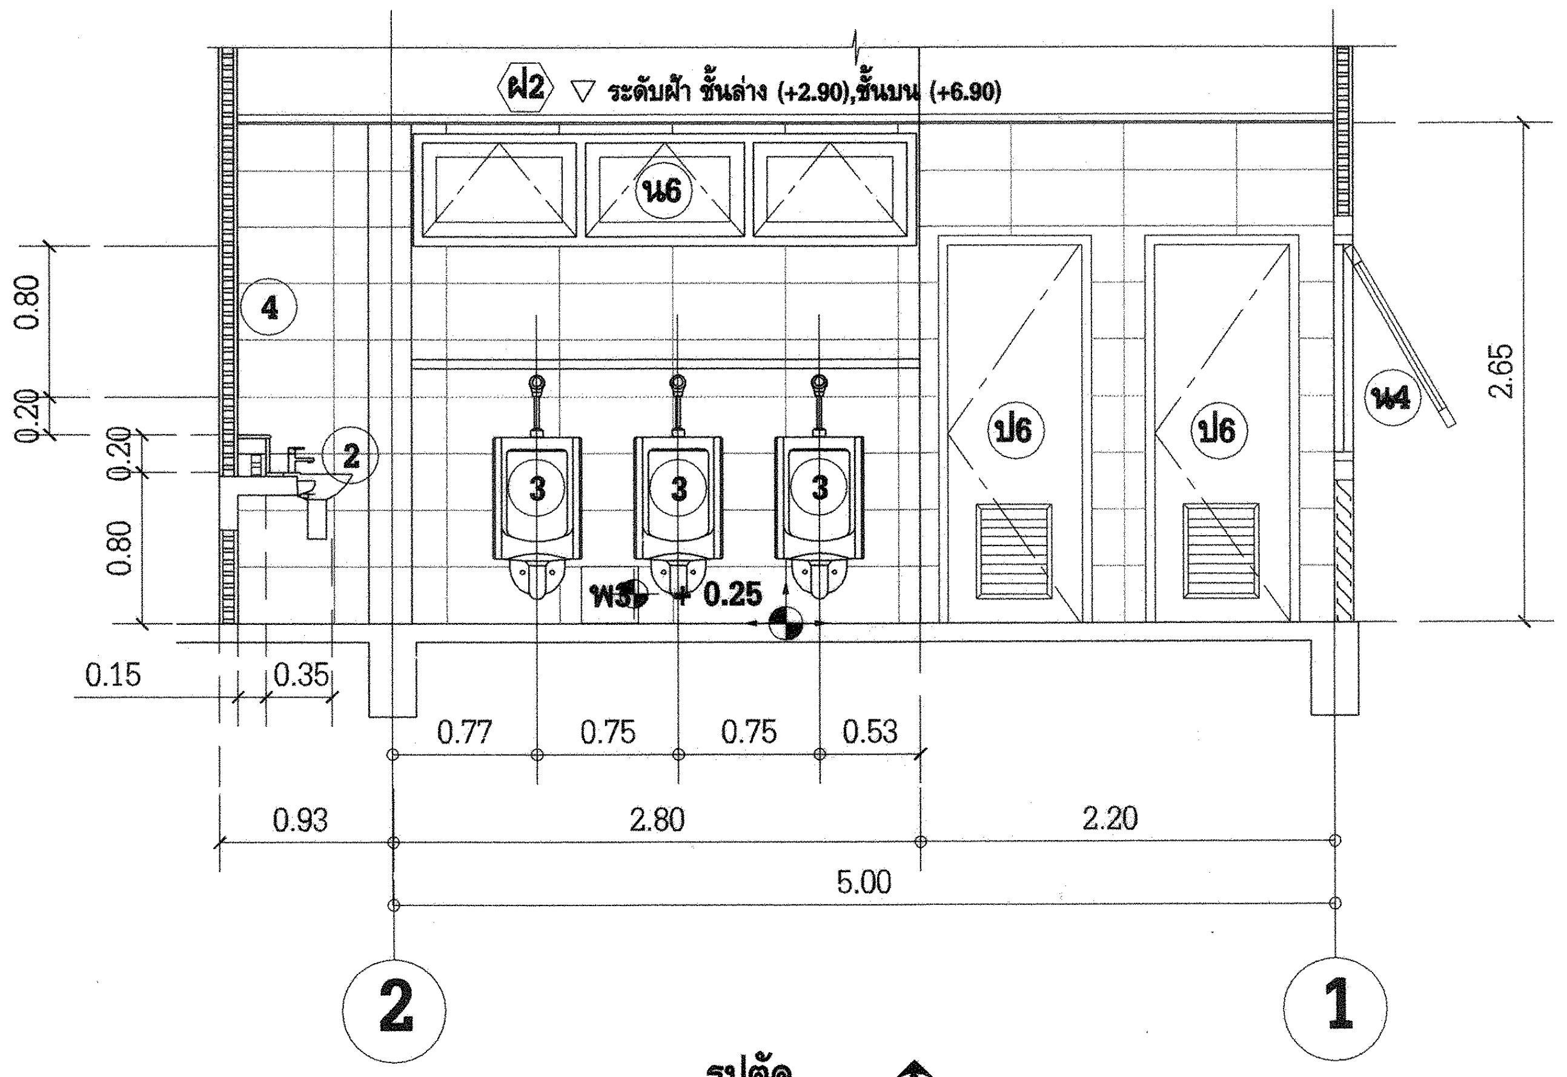

รูปตัด A A-07
มาตราส่วน 1 : 40

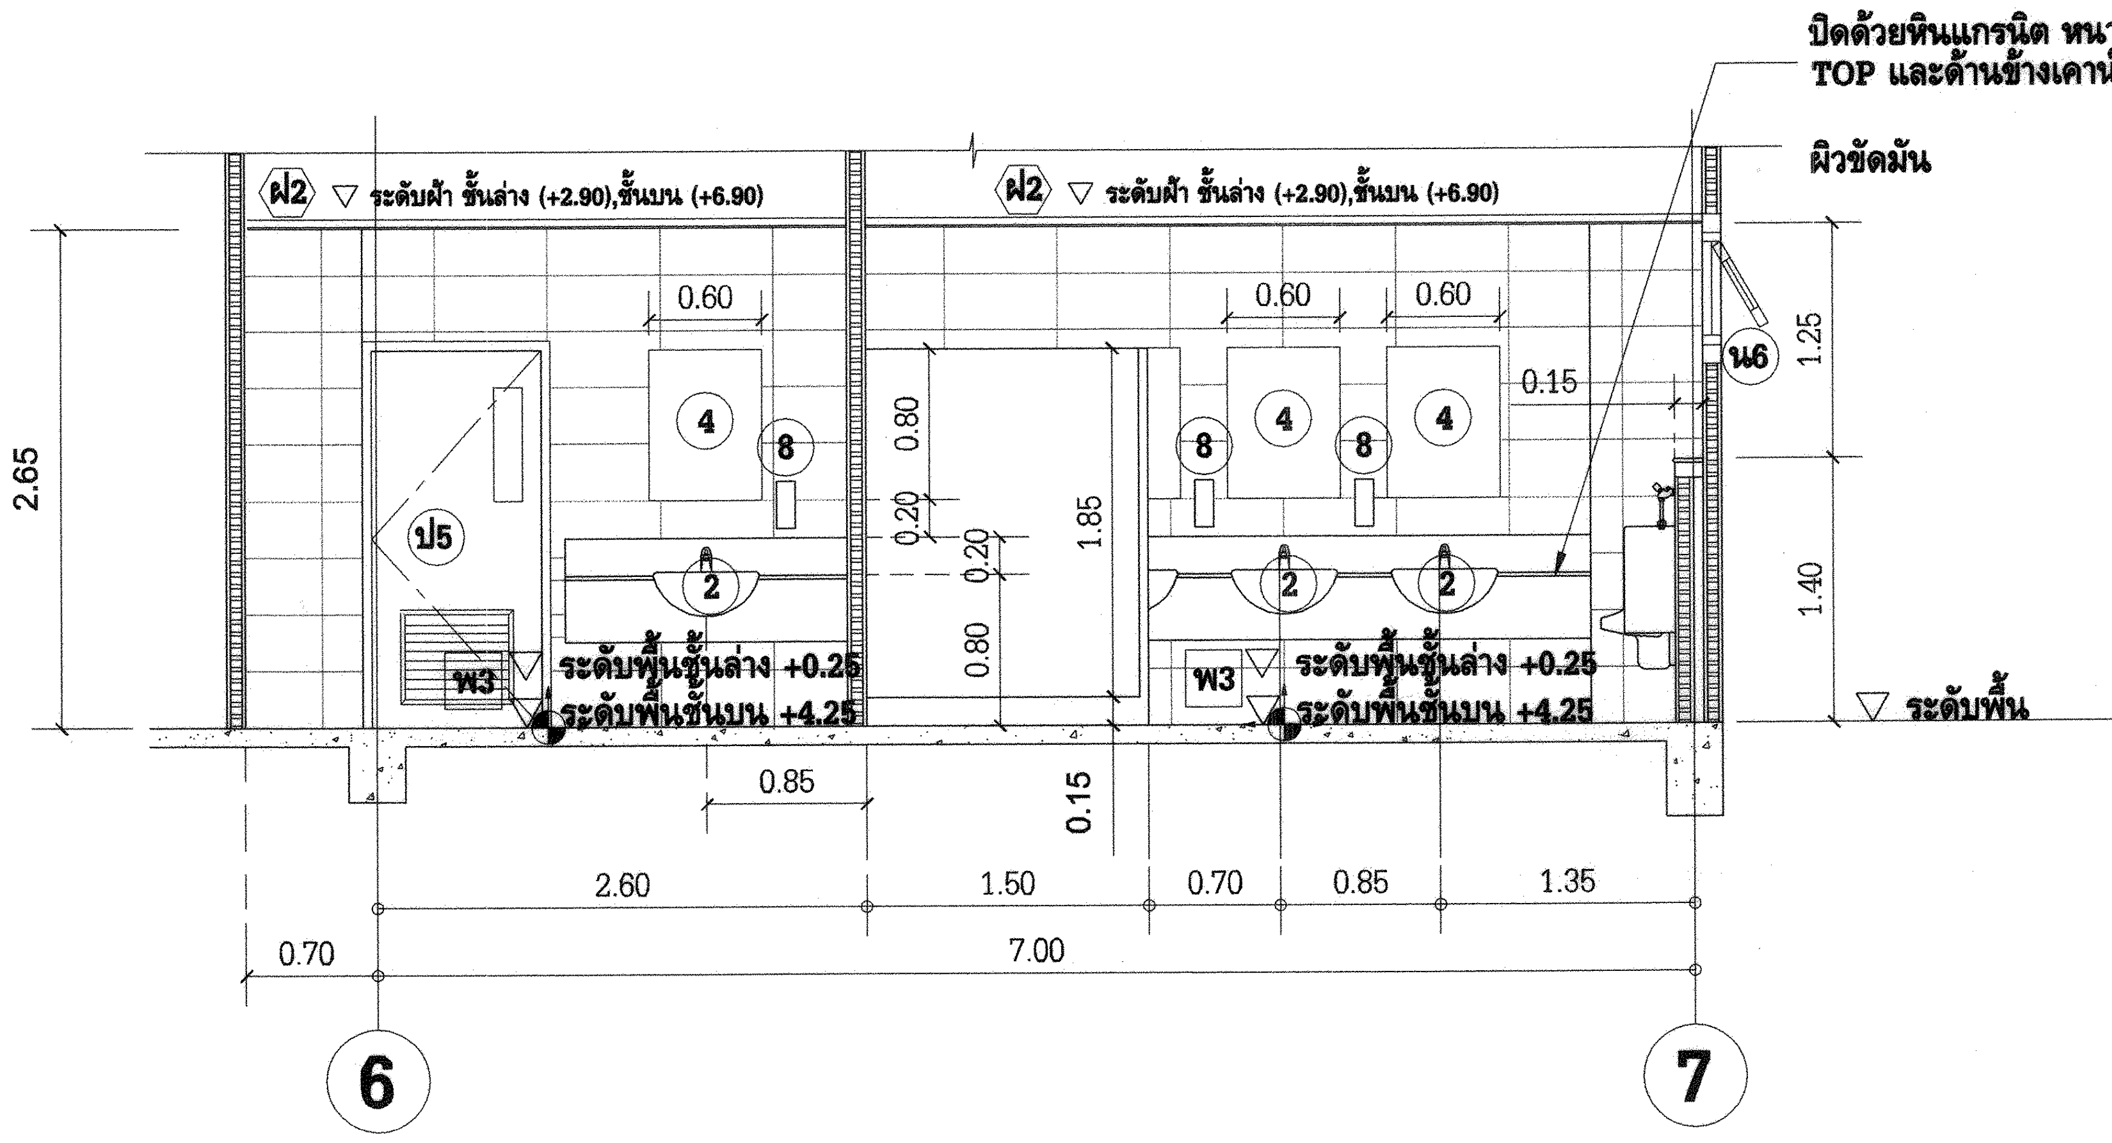
ปิดด้วยหินแกรนิต หนา 2 ซม.
TOP และด้านข้างเคาน์เตอร์
ผิวขัดมัน
ฝ2 ▽ ระดับฝ้า ชั้นล่าง (+2.90),ชั้นบน (+6.90)
ฝ2 ▽ ระดับฝ้า ชั้นล่าง (+2.90),ชั้นบน (+6.90)
0.60
0.60
0.60
0.15
น6
1.25
1.40
4
8
2
ป5
พ3 ▽ ระดับพื้นชั้นล่าง +0.25
▽ ระดับพื้นชั้นบน +4.25
พ3 ▽ ระดับพื้นชั้นล่าง +0.25
▽ ระดับพื้นชั้นบน +4.25
▽ ระดับพื้น
2.65
0.80
0.20
0.20
1.85
0.80
0.85
0.15
2.60
1.50
0.70
0.85
1.35
0.70
7.00
6
7

รูปตัด B A-07
มาตราส่วน 1 : 40

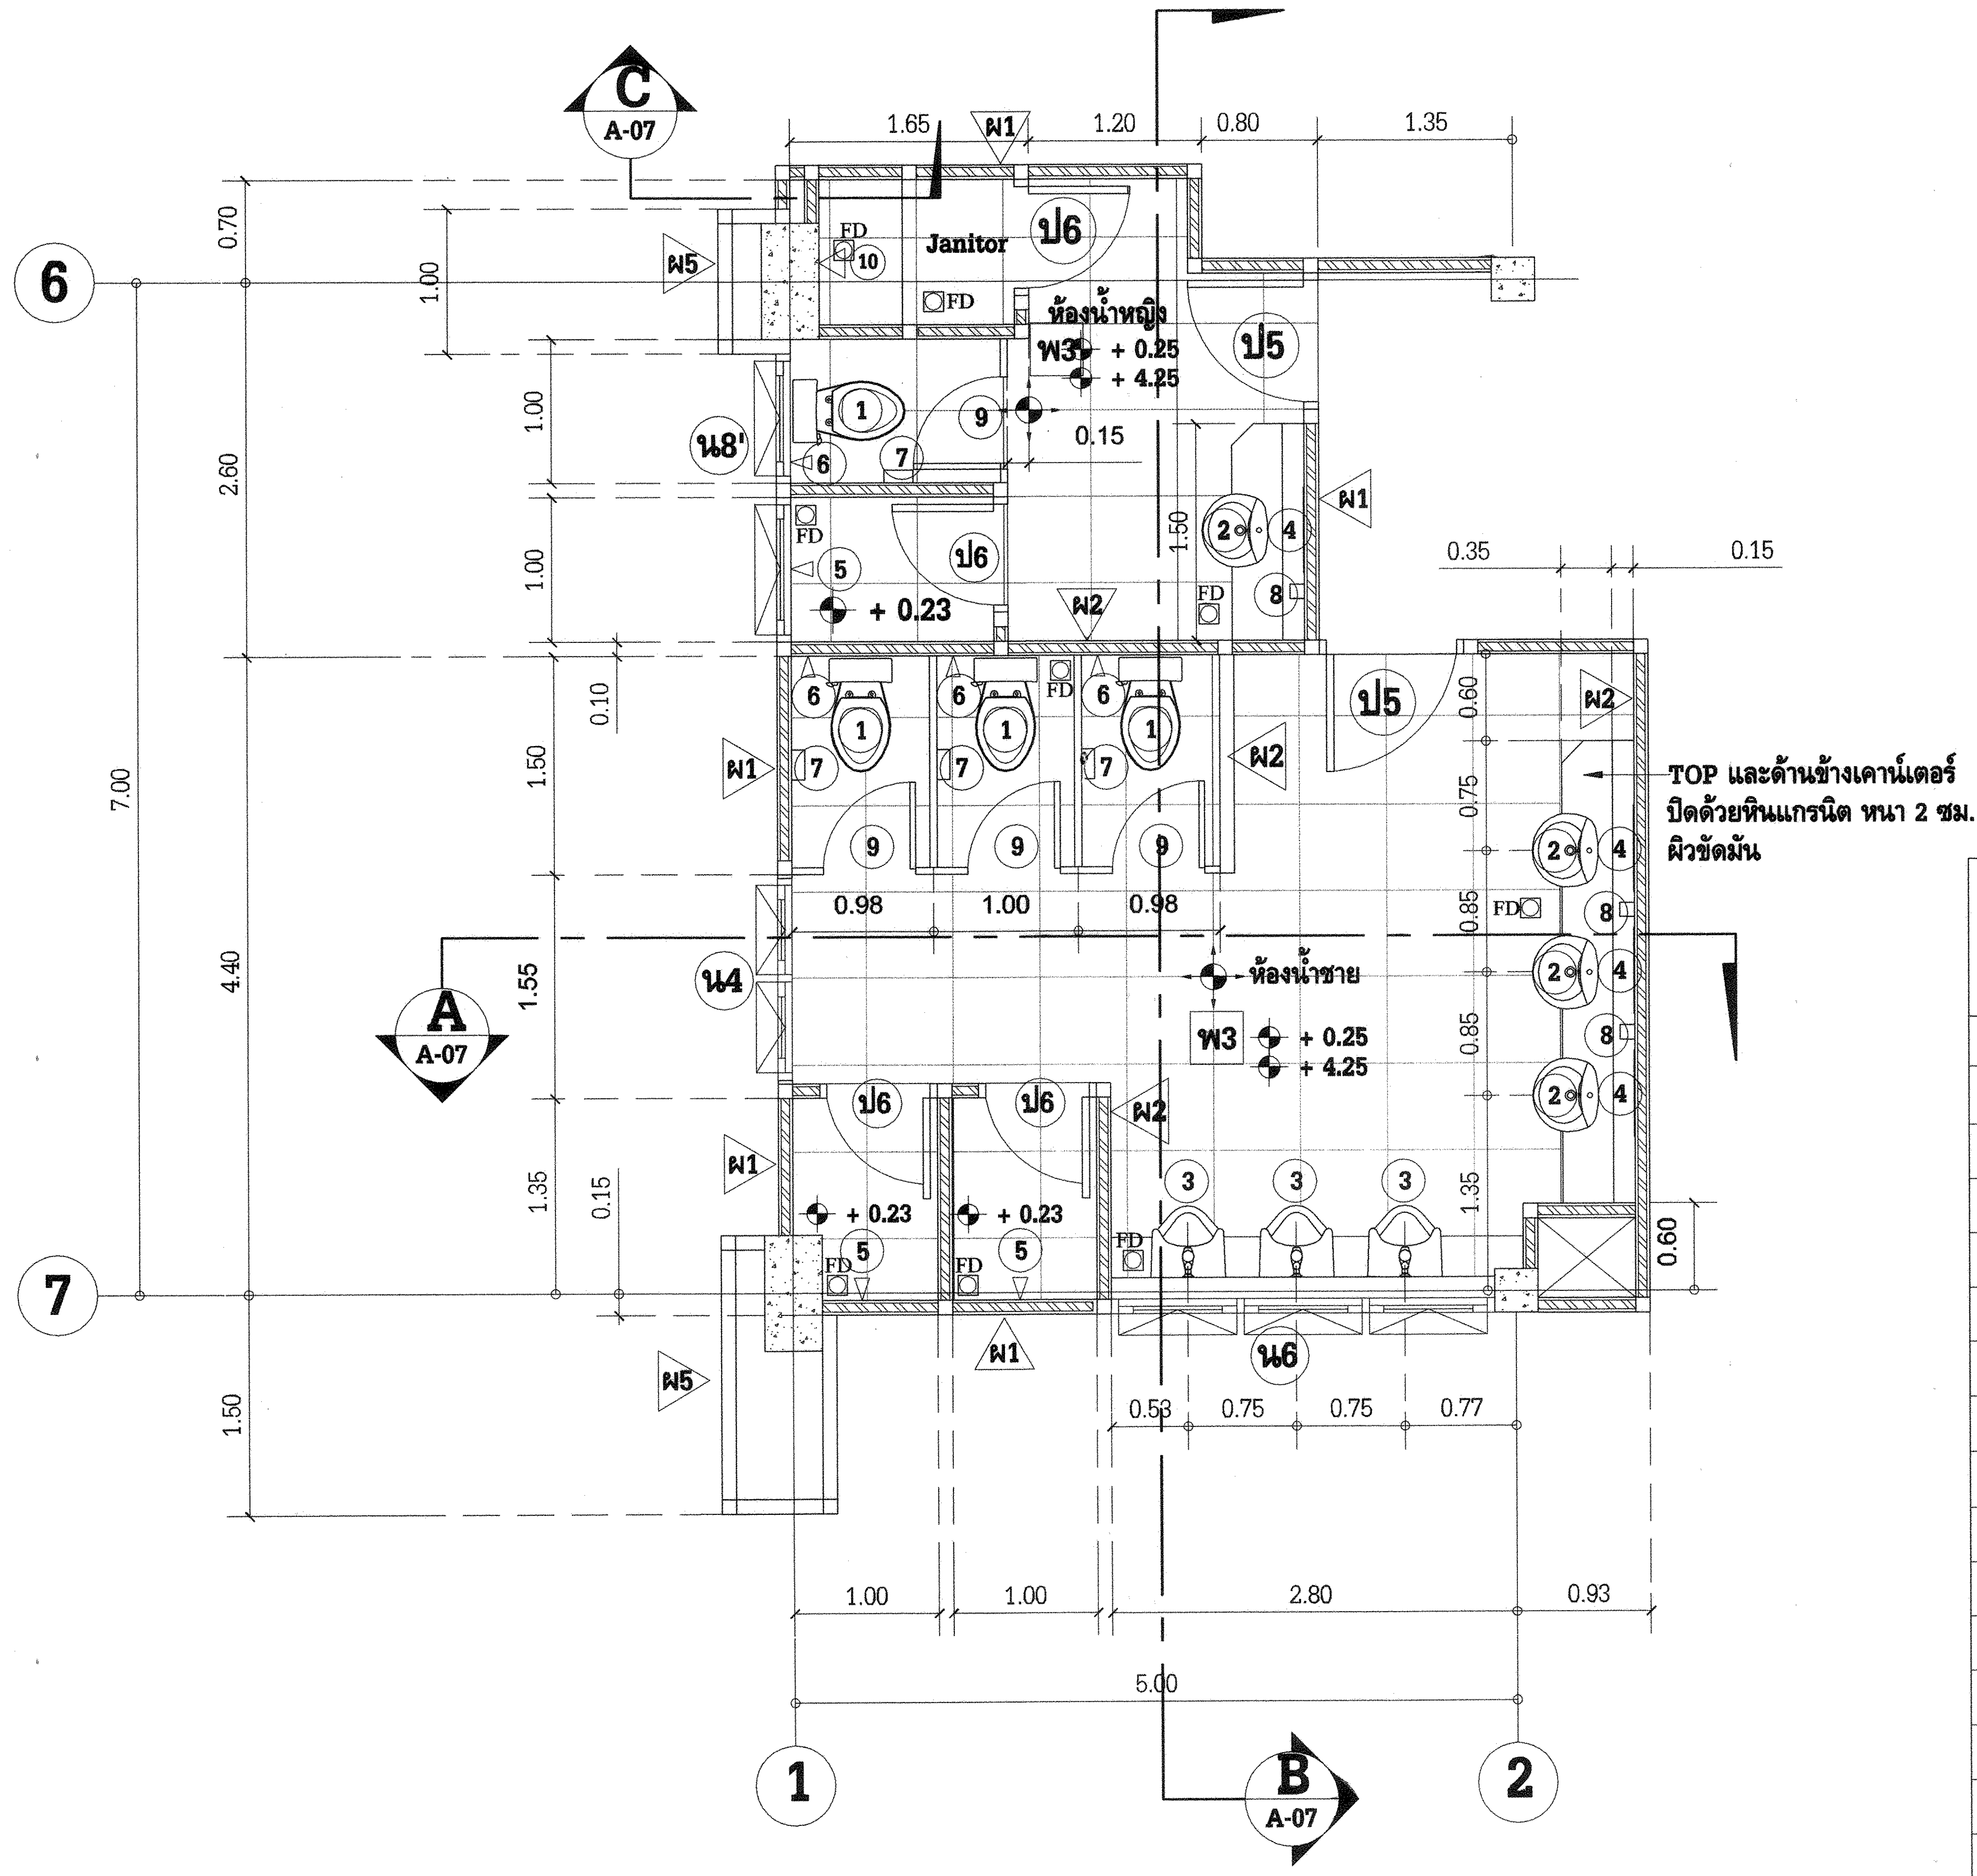

แปลนห้องน้ำ ชั้น 1 , 2
มาตราส่วน 1 : 40

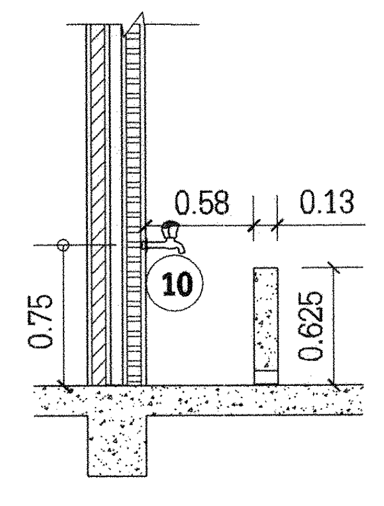

รูปตัด C A-07
มาตราส่วน 1 : 40

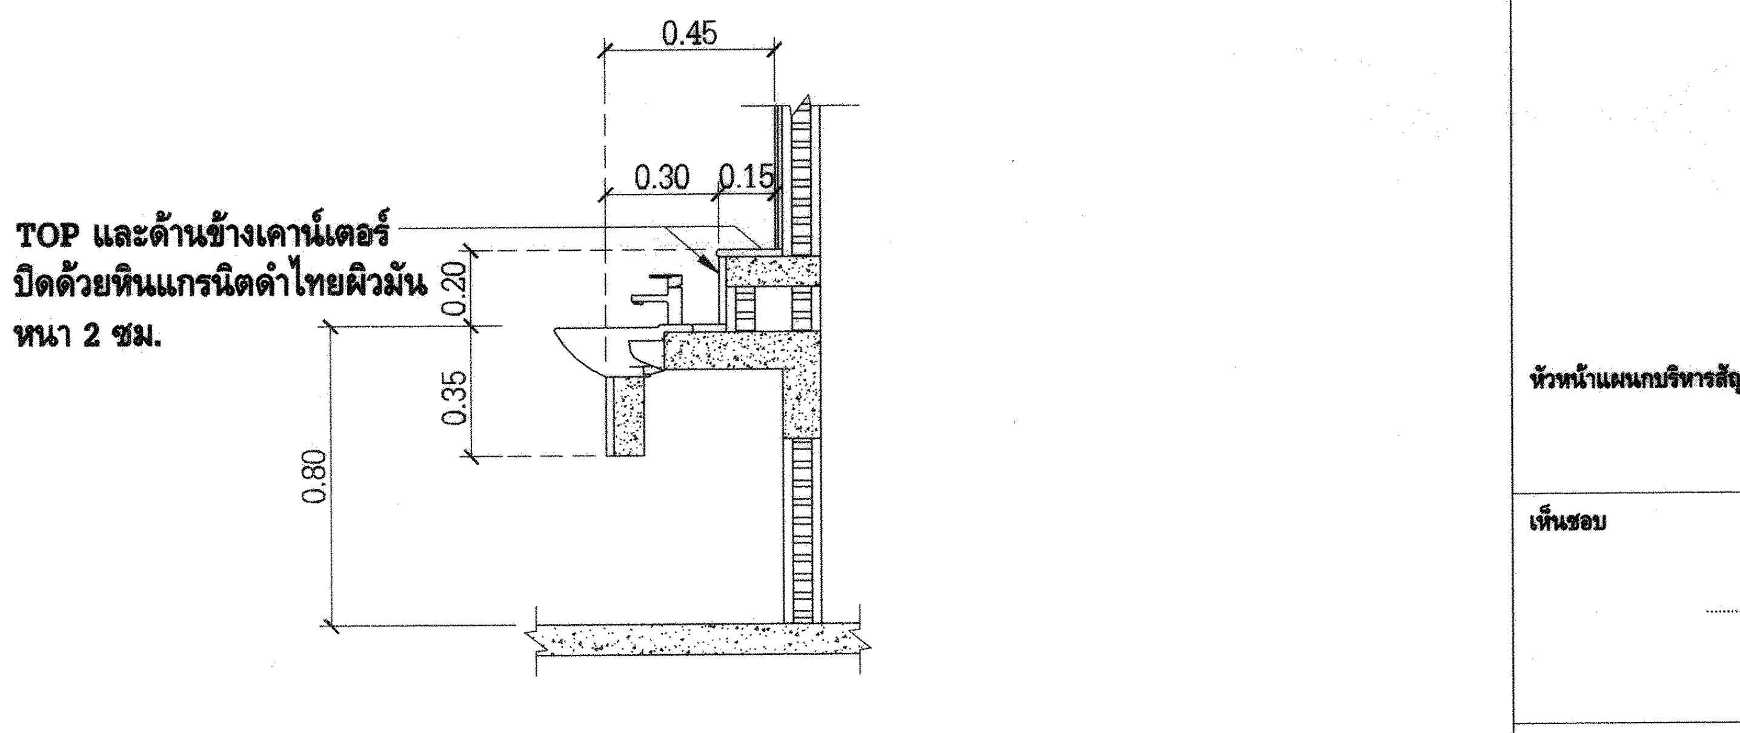

แบบขยายเคาน์เตอร์อ่างล้างหน้า
มาตราส่วน 1 : 20

รายละเอียดเครื่องสุขภัณฑ์

▨ COTTO

ผลิตภายในประเทศไทย

①	โถส้วมนั่งราบ ของ COTTO รุ่น C 1392 พร้อมอุปกรณ์ประกอบครบชุด
②	อ่างล้างหน้า ชนิดวางครึ่งเคาน์เตอร์ รุ่น C0240 WH ของ COTTO พร้อมอุปกรณ์สะดืออ่าง CT670V ประกอบครบชุด พร้อมก๊อก ของ COTTO รุ่น CT 167D (HM)
③	โถปัสสาวะชาย ของ COTTO รุ่น C 313 พร้อมอุปกรณ์ฟลัชวาล์ว ของ COTTO รุ่น CT474NP
④	กระจกเงาเหนืออ่างล้างมือ MM006 ขนาด 0.60 x 0.80 ม. ของ COTTO
⑤	ฝักบัวอาบน้ำสายอ่อน รุ่น S17 (HM) พร้อมวาล์วเปิด-ปิดน้ำ CT1092C33(HM) ของ COTTO
⑥	ฝักบัวฉีดชำระสีขาว รุ่น CT993K#WH (HM) ของ COTTO
⑦	ที่ใส่กระดาษชำระชนิดม้วนใหญ่ แบบมีครอบพลาสติกและกุญแจล็อก รุ่น 70270 ของ Kimberly clark
⑧	ที่ใส่สบู่เหลวชนิดติดผนังรุ่น V8101 ของ Vegarr
⑨	ผนังห้องน้ำสำเร็จรูป รุ่น WILLY 25 พร้อมอุปกรณ์ สเตนเลสครบชุด ของ WILLY ห้องน้ำชาย สี WP07 ห้องน้ำหญิง สี WP10
⑩	ก๊อกน้ำสำหรับทำความสะอาด ห้อง Janitor รุ่น CT175C11(HM) ของ COTTO
FD	ตะแกรงระบายน้ำพื้นสเตนเลสสตีลกันกลิ่น (ดูแบบสุขาภิบาล)
	หมายเหตุ
	1. สุขภัณฑ์ทั้งหมดใช้สีขาว
	2. เคาน์เตอร์อ่างล้างหน้าของห้องน้ำ เป็น คสล. ปิด Top ด้านหน้าและด้านข้างด้วยหินแกรนิตดำไทยผิวมัน หนา 2 ซม.
	3. การประกอบและติดตั้งสุขภัณฑ์ให้ดูรายละเอียดหรือคู่มือการติดตั้งและประกอบสุขภัณฑ์ของผู้ผลิต
	4. กรณีไม่สามารถจัดหาสุขภัณฑ์ยี่ห้อหรือรุ่นที่กำหนดในแบบได้ ให้ผู้รับจ้างแจ้งสถาปนิกผู้ออกแบบเป็นลายลักษณ์อักษรก่อนดำเนินการขออนุมัติเทียบเท่า

กฟผ

การไฟฟ้าฝ่ายผลิตแห่งประเทศไทย

ฝ่ายออกแบบและบริหารงานก่อสร้าง

ได้รับการรับรอง ISO 9001:2008

53 หมู่ 2 ถนนจรัญสนิทวงศ์ บางกรวย นนทบุรี 11130 โทร436-1910-3

งานออกแบบ และ เอกสารประกอบแบบถือเป็นสมบัติของ ฝ่ายออกแบบและบริหารงานก่อสร้าง การไฟฟ้าฝ่ายผลิตแห่งประเทศไทย ห้ามผู้ใดนำไปใช้งาน ทำซ้ำ หรือ ดัดแปลง โดยไม่ได้รับอนุญาตเป็นลายลักษณ์อักษร จาก การไฟฟ้าฝ่ายผลิตแห่งประเทศไทย

ออกแบบ

สถาปนิก (นาย อดิศร ศรีสุพรรณ)
สถาปนิกภายใน (นางสาวศานติวร เอื้อประเสริฐ)
(นาย อภิสิทธิ์ ณัฐวรวโรตม์)
วิศวกรโครงสร้าง (นาย กฤษดา เลิศเพ็ญเมธา)
วิศวกรสุขาภิบาล (นางสาว ปรางค์ทิพย์ ชัยเวส)
วิศวกรไฟฟ้า (นาย สุรเชษฐ์ ณ เชียงใหม่)
วิศวกรเครื่องกล (นาย เผด็จ โพธิ์แก้ว)

ตรวจสอบ

ผู้ควบคุมงาน กฟผ. บุญชัย ผดุงสมบัติถาวร
(นาย บุญชัย ผดุงสมบัติถาวร)
(นาย ดนุพงษ์ สรรพอุดม)
(นาย อภิศักดิ์ รำพึงกิจ)
(นาย นนทชัย สกุลรัศมีไพศาล)
หัวหน้าแผนกบริหารสัญญาก่อสร้างอาคาร
(นาย ศรชัย อภิบาลพลธรรม)

เห็นชอบ

(นาย สาโรจน์ จีนโก๊ว)
หัวหน้ากองบริหารงานก่อสร้าง

ผู้รับจ้าง

CAN DO CONSTRUCTION CO.,LTD
222 ถนนเทศบาลรังรักษ์เหนือ แขวงลาดยาว
เขตจตุจักร กรุงเทพมหานคร 10900
TEL. 591–3972 , 591–4906 FAX. 954–3759

เขียนแบบ

(นางสาว กัญญาพัชร แก้วทับทิม)

ตรวจสอบ

(นาย สำราญ เจริญวงศ์)

รับรอง

(นาย สำราญ เจริญวงศ์)
วิศวกรโครงการ

AS-BUILT DRAWING

งานโรงจอดยานพาหนะ (อขน.)

แบบแสดง

แบบขยายห้องน้ำ

อ้างอิงแบบ กฟผ. เลขที่	**แบบเลขที่**
SNO-MS12-5-A-07/10	**AB-**SNO-MS12-5-A-07/10
เลขที่งาน	**จำนวนแผ่น**
257112-5	10