SNO-MS12-5-A-08/10

แบบขยายบันได

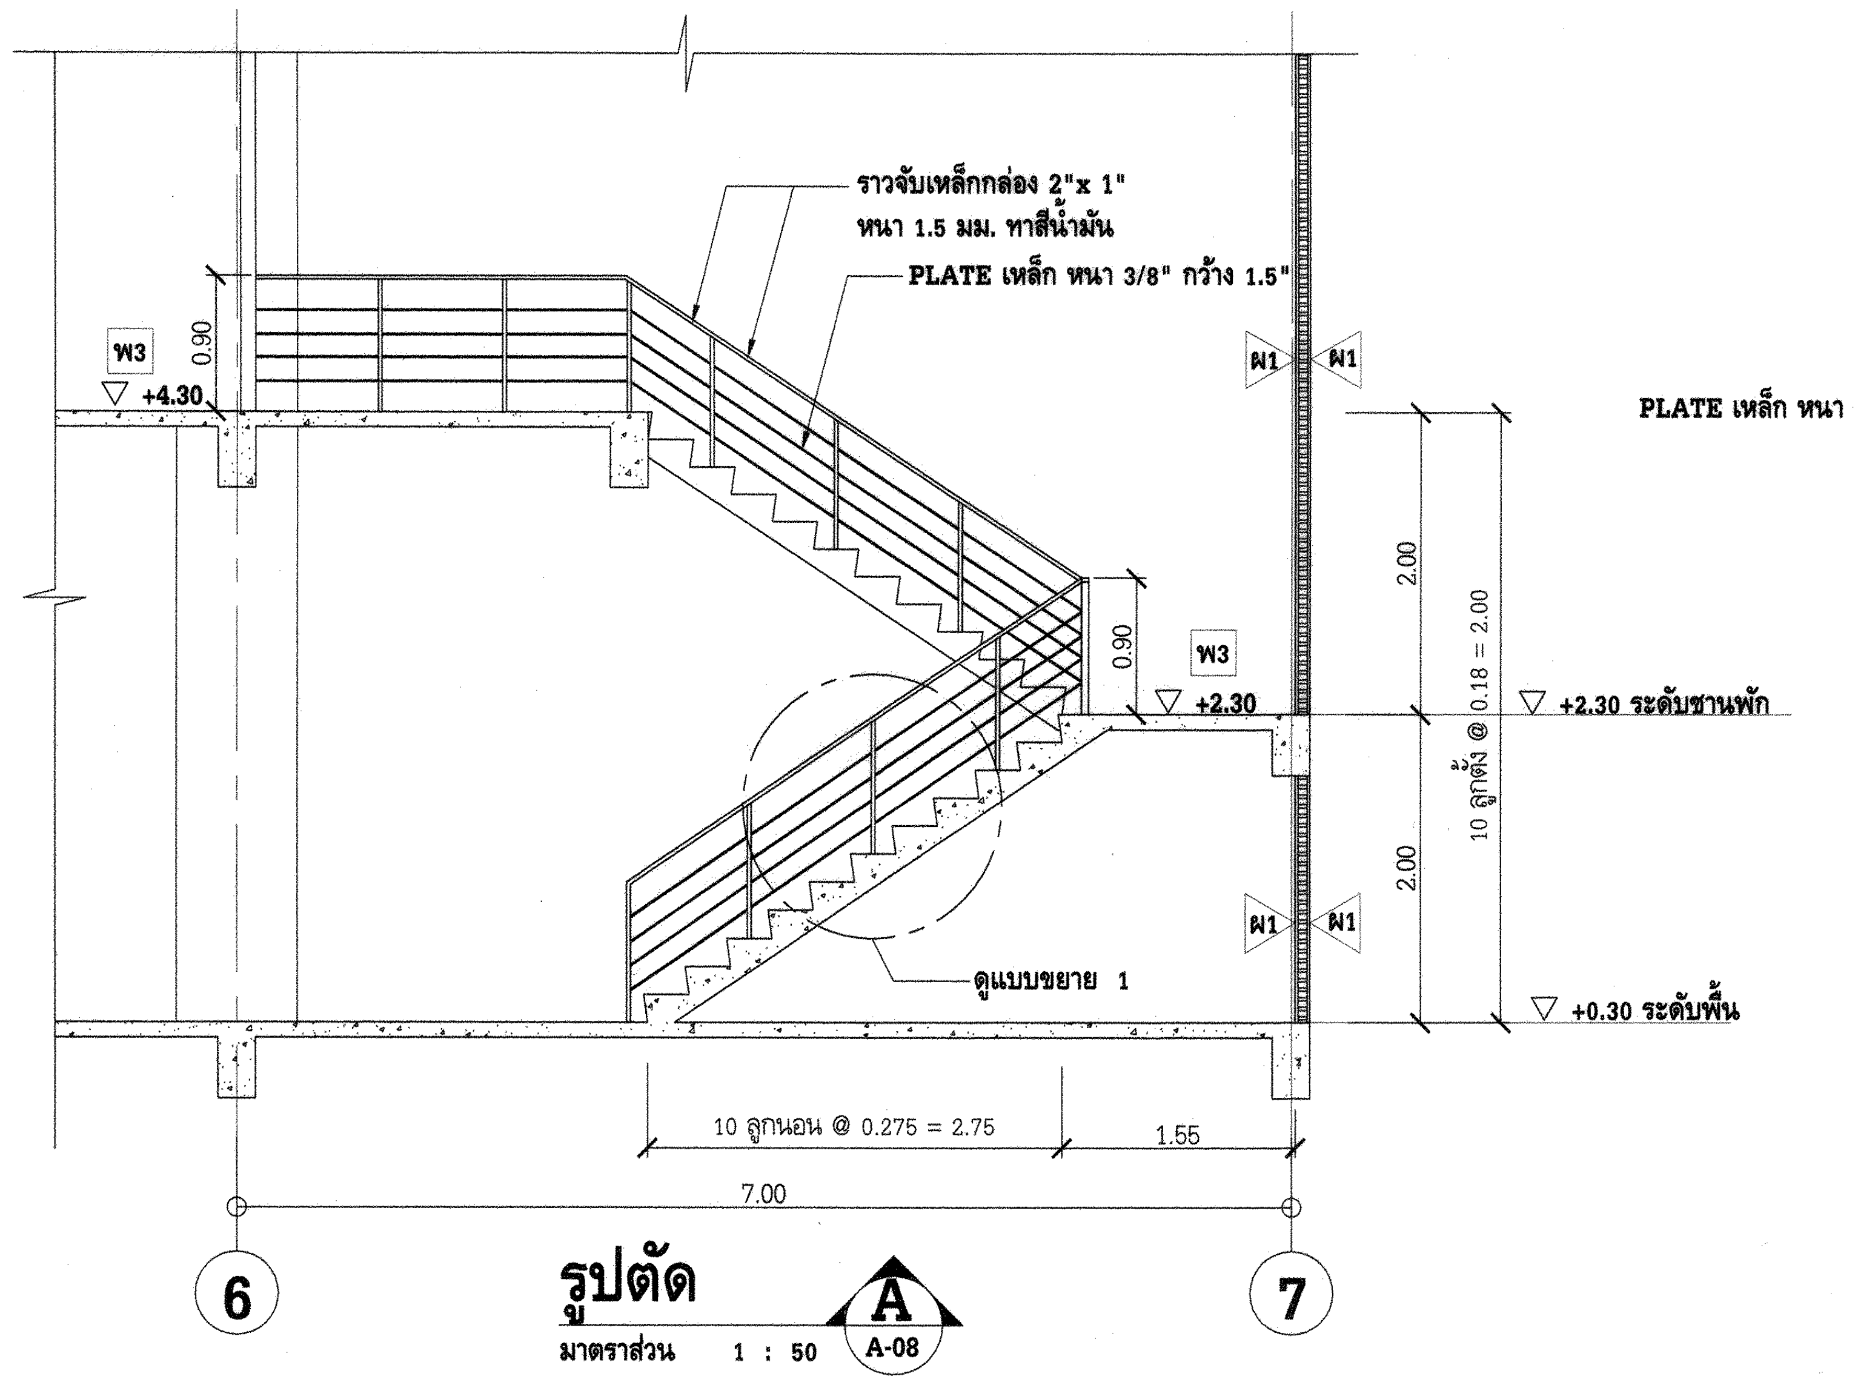

รูปตัด A A-08
มาตราส่วน 1 : 50

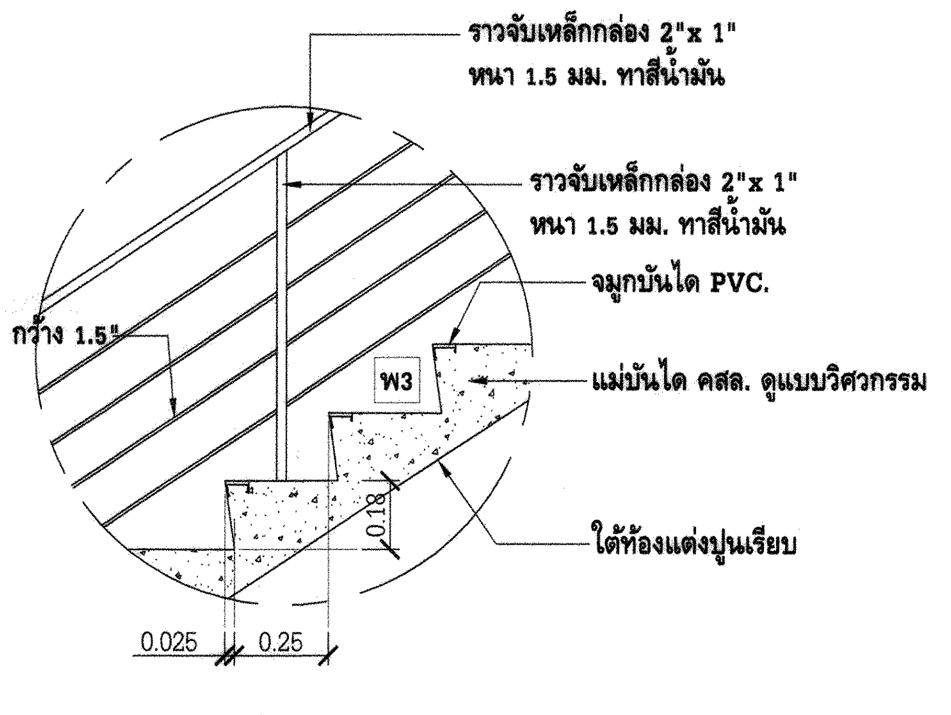

แบบขยาย 1 A-08
มาตราส่วน 1 : 20

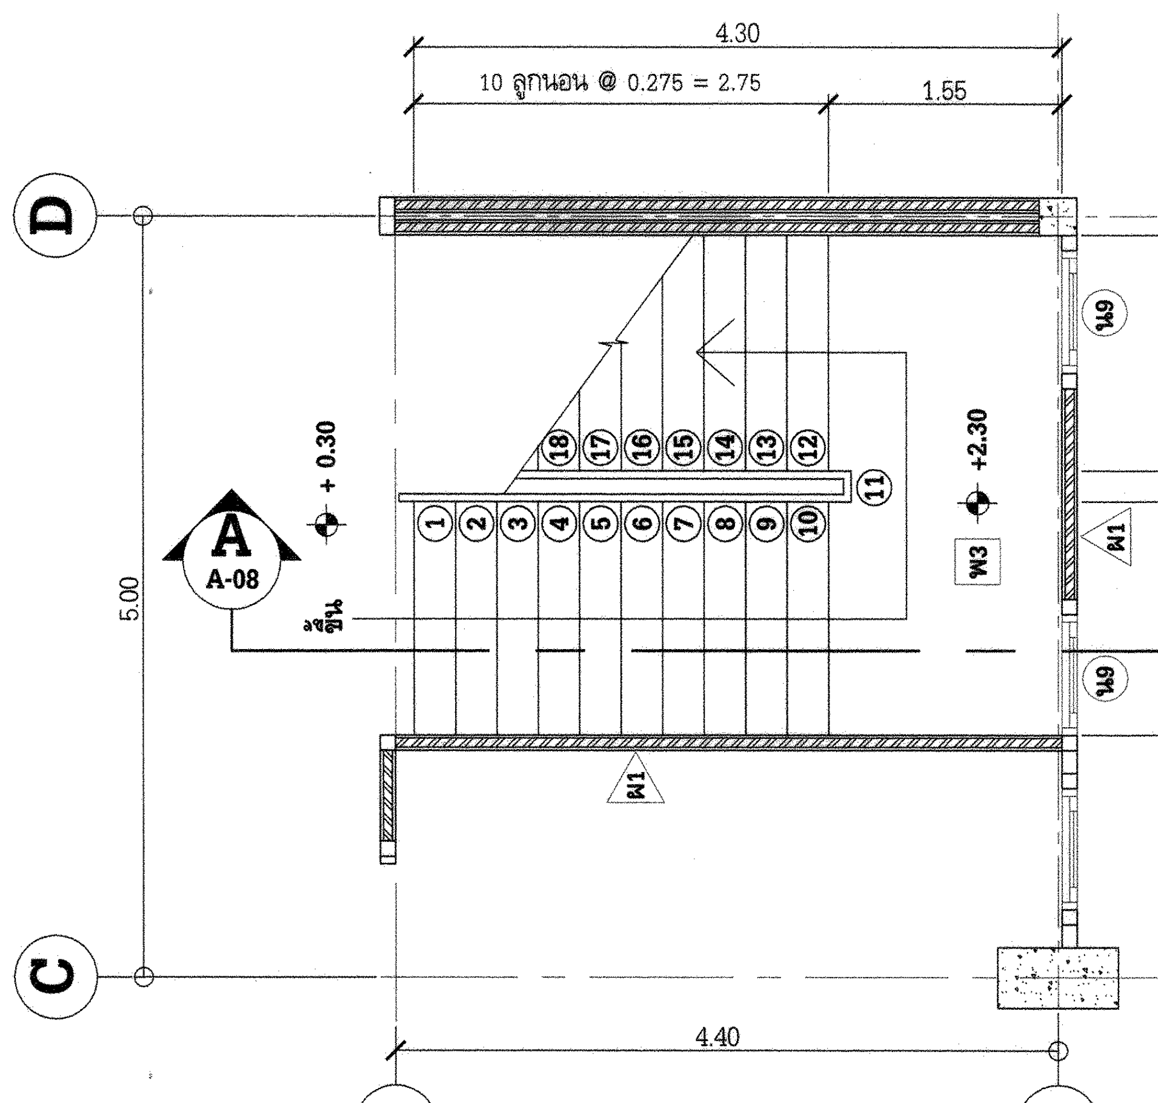

แปลนพื้นชั้นที่ 1
มาตราส่วน 1 : 50

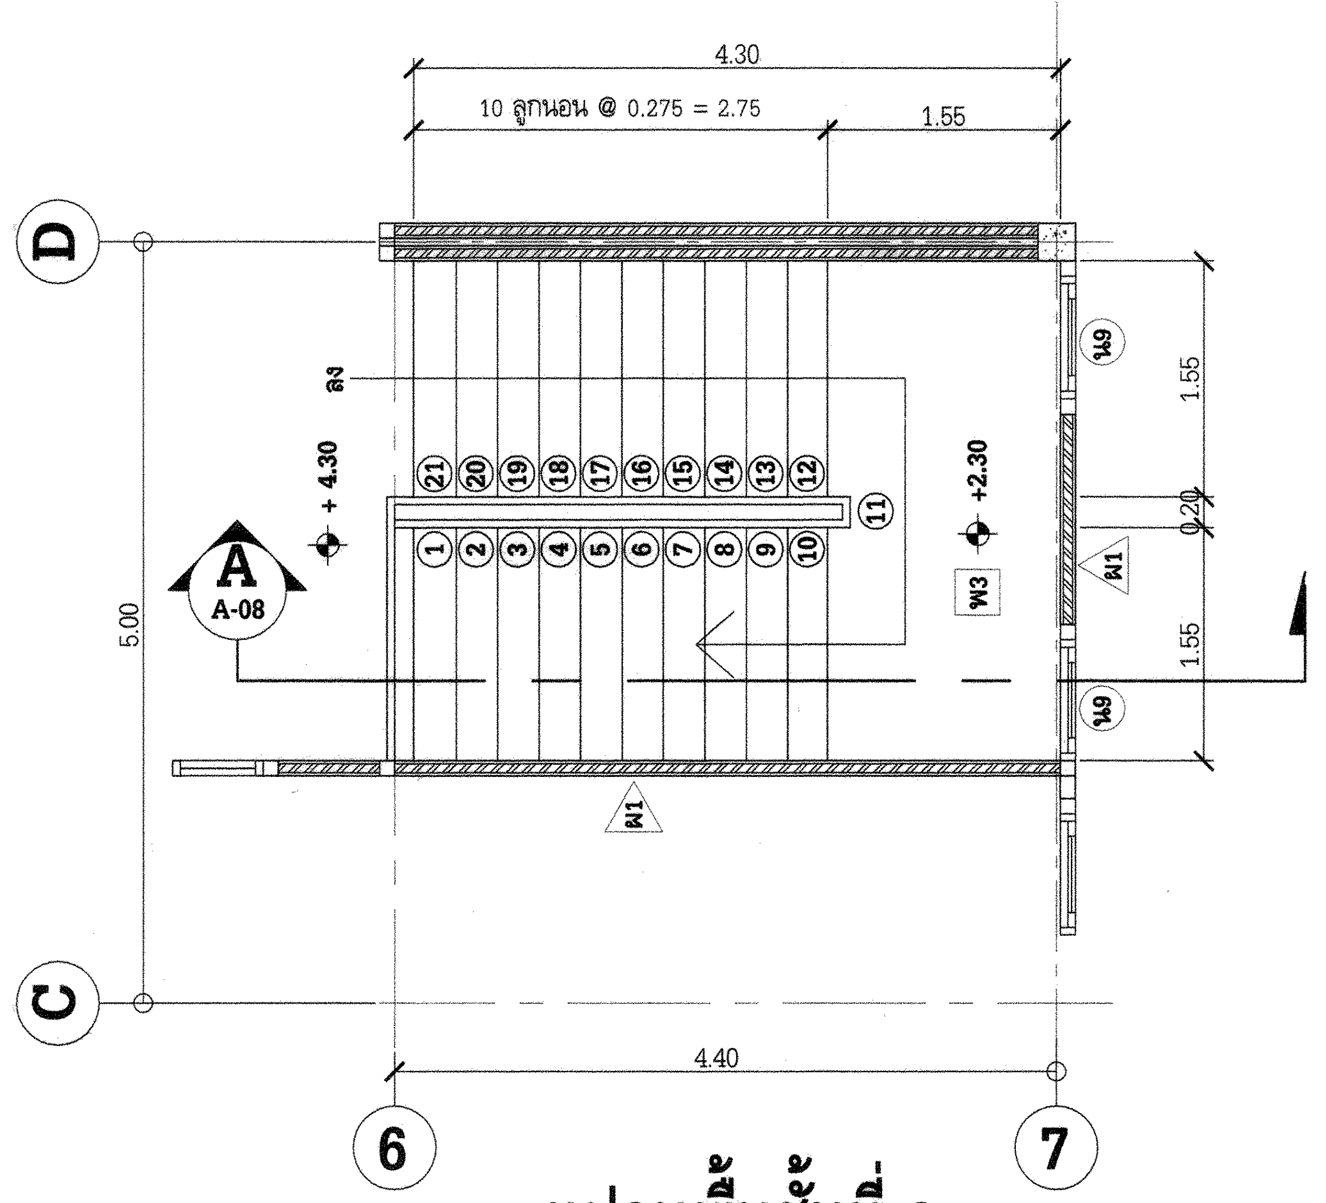

แปลนพื้นชั้นที่ 2
มาตราส่วน 1 : 50

แบบขยายบันไดหลุมตรวจสอบยานพาหนะ

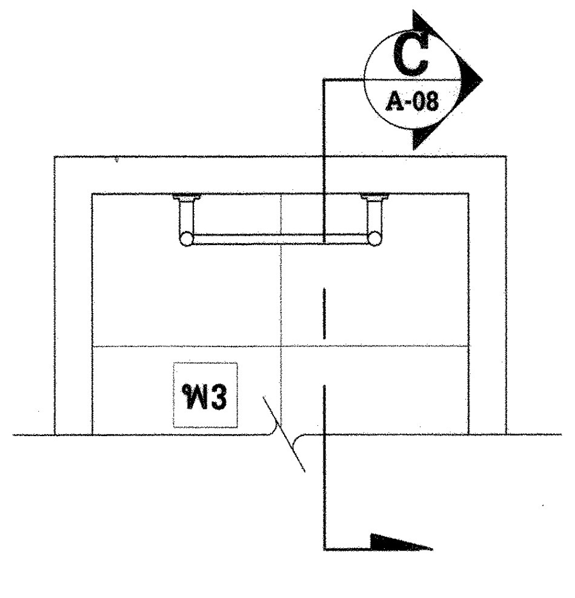

แปลนพื้นชั้นล่าง
มาตราส่วน 1 : 20

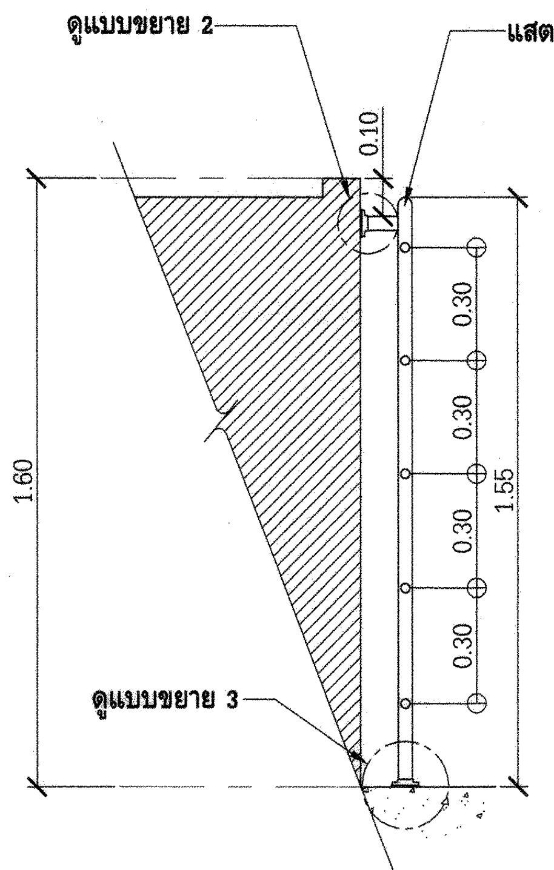

รูปตัด C A-08
มาตราส่วน 1 : 20

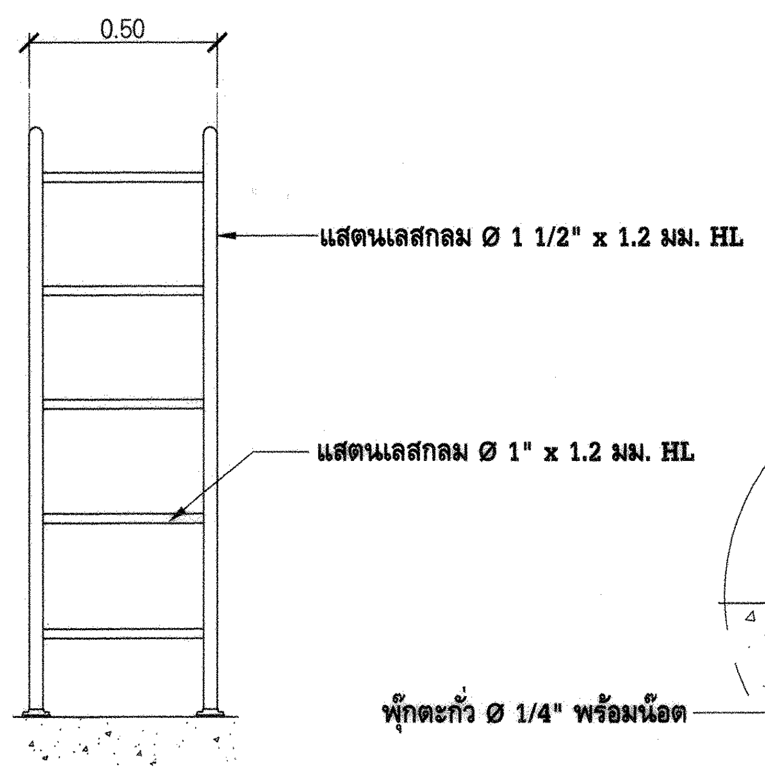
0.50
แสตนเลสกลม Ø 1 1/2" x 1.2 มม. HL
แสตนเลสกลม Ø 1" x 1.2 มม. HL

รูปด้าน
มาตราส่วน 1 : 20

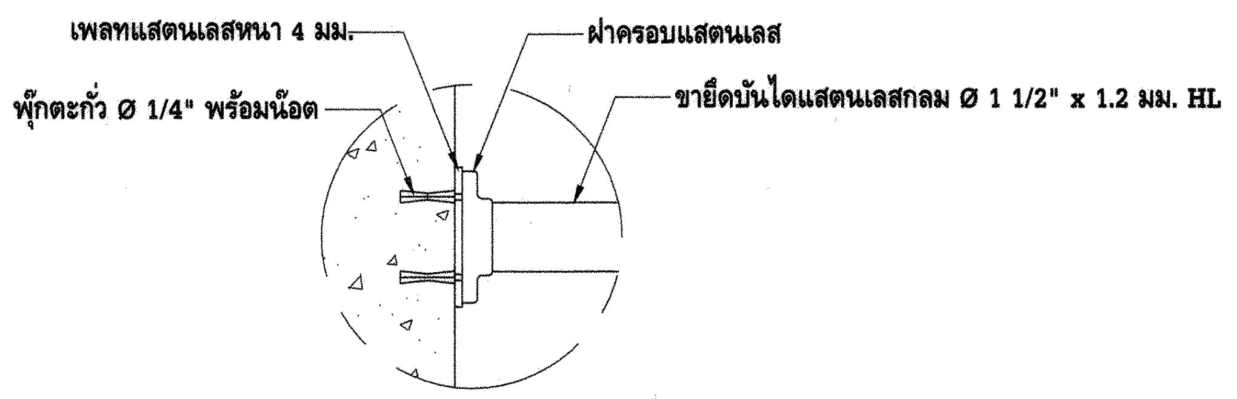
เพลทแสตนเลสหนา 4 มม.
ฝาครอบแสตนเลส
พุ๊กตะกั่ว Ø 1/4" พร้อมน๊อต
ขายึดบันไดแสตนเลสกลม Ø 1 1/2" x 1.2 มม. HL

แบบขยาย 2 A-08
มาตราส่วน 1 : 4

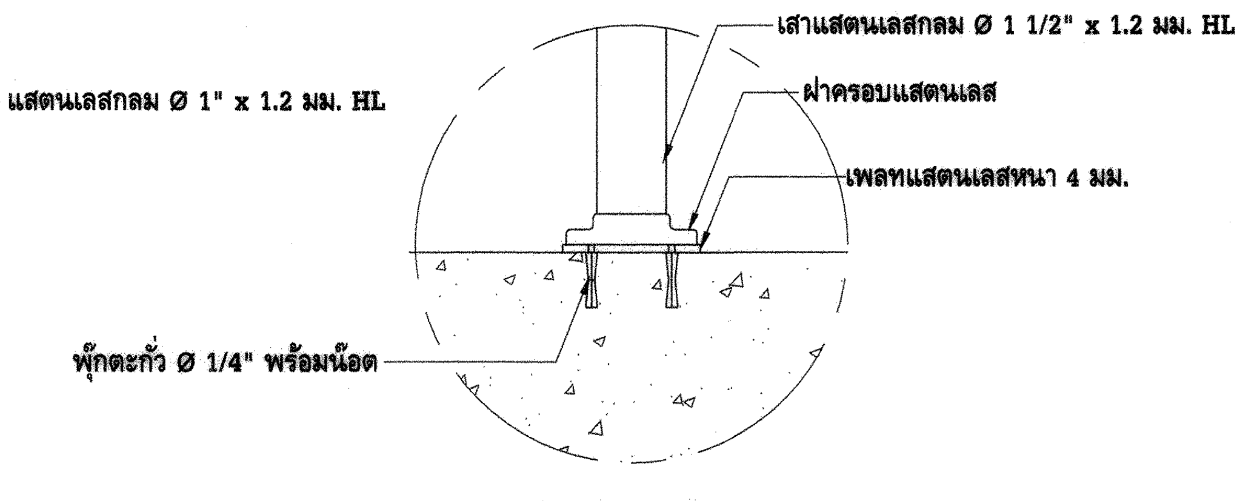
เสาแสตนเลสกลม Ø 1 1/2" x 1.2 มม. HL
ฝาครอบแสตนเลส
เพลทแสตนเลสหนา 4 มม.
พุ๊กตะกั่ว Ø 1/4" พร้อมน๊อต

แบบขยาย 3 A-08
มาตราส่วน 1 : 4

แบบขยายหลังคาคลุมทางเข้า

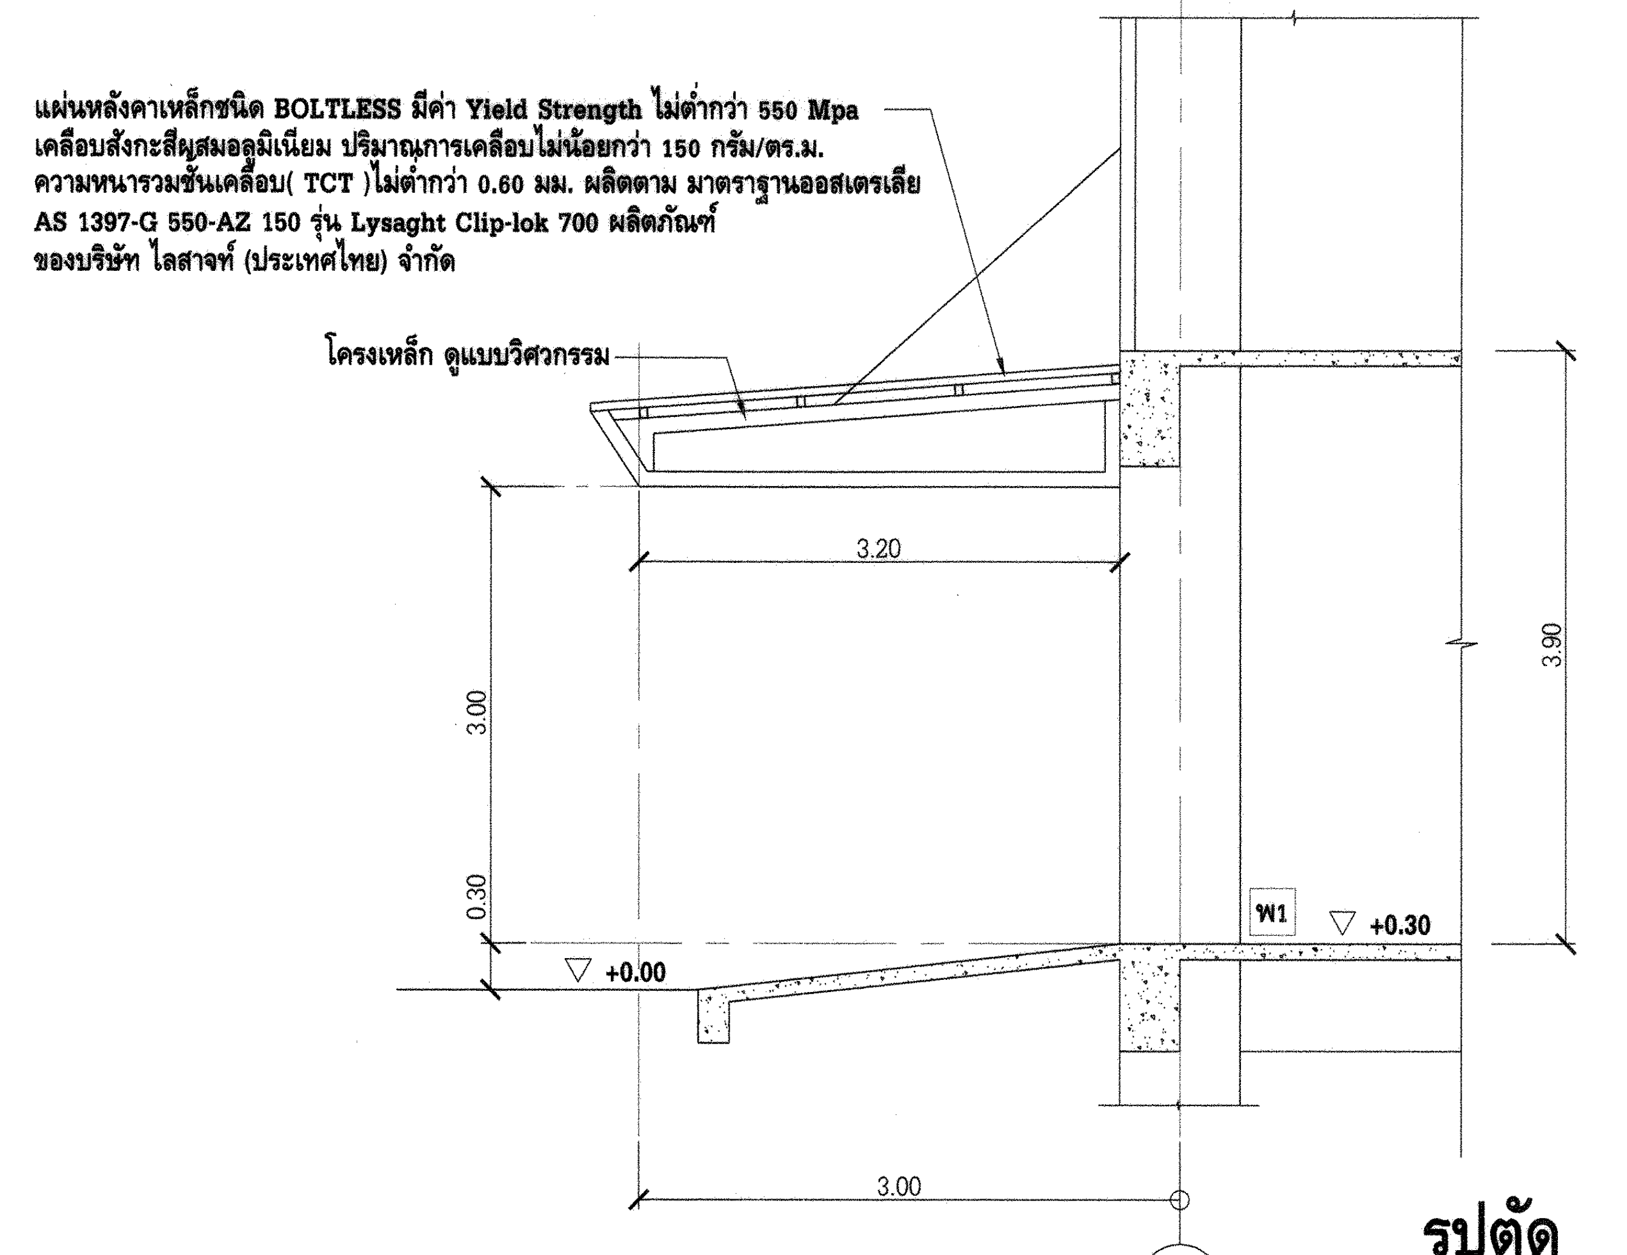
แผ่นหลังคาเหล็กชนิด BOLTLESS มีค่า Yield Strength ไม่ต่ำกว่า 550 Mpa
เคลือบสังกะสีผสมอลูมิเนียม ปริมาณการเคลือบไม่น้อยกว่า 150 กรัม/ตร.ม.
ความหนารวมชั้นเคลือบ(TCT)ไม่ต่ำกว่า 0.60 มม. ผลิตตาม มาตราฐานออสเตรเลีย
AS 1397-G 550-AZ 150 รุ่น Lysaght Clip-lok 700 ผลิตภัณฑ์
ของบริษัท ไลสาจท์ (ประเทศไทย) จำกัด
โครงเหล็ก ดูแบบวิศวกรรม
3.20
3.00
3.90
0.30
W1
+0.30
+0.00
3.00

รูปตัด B A-08
มาตราส่วน 1 : 50

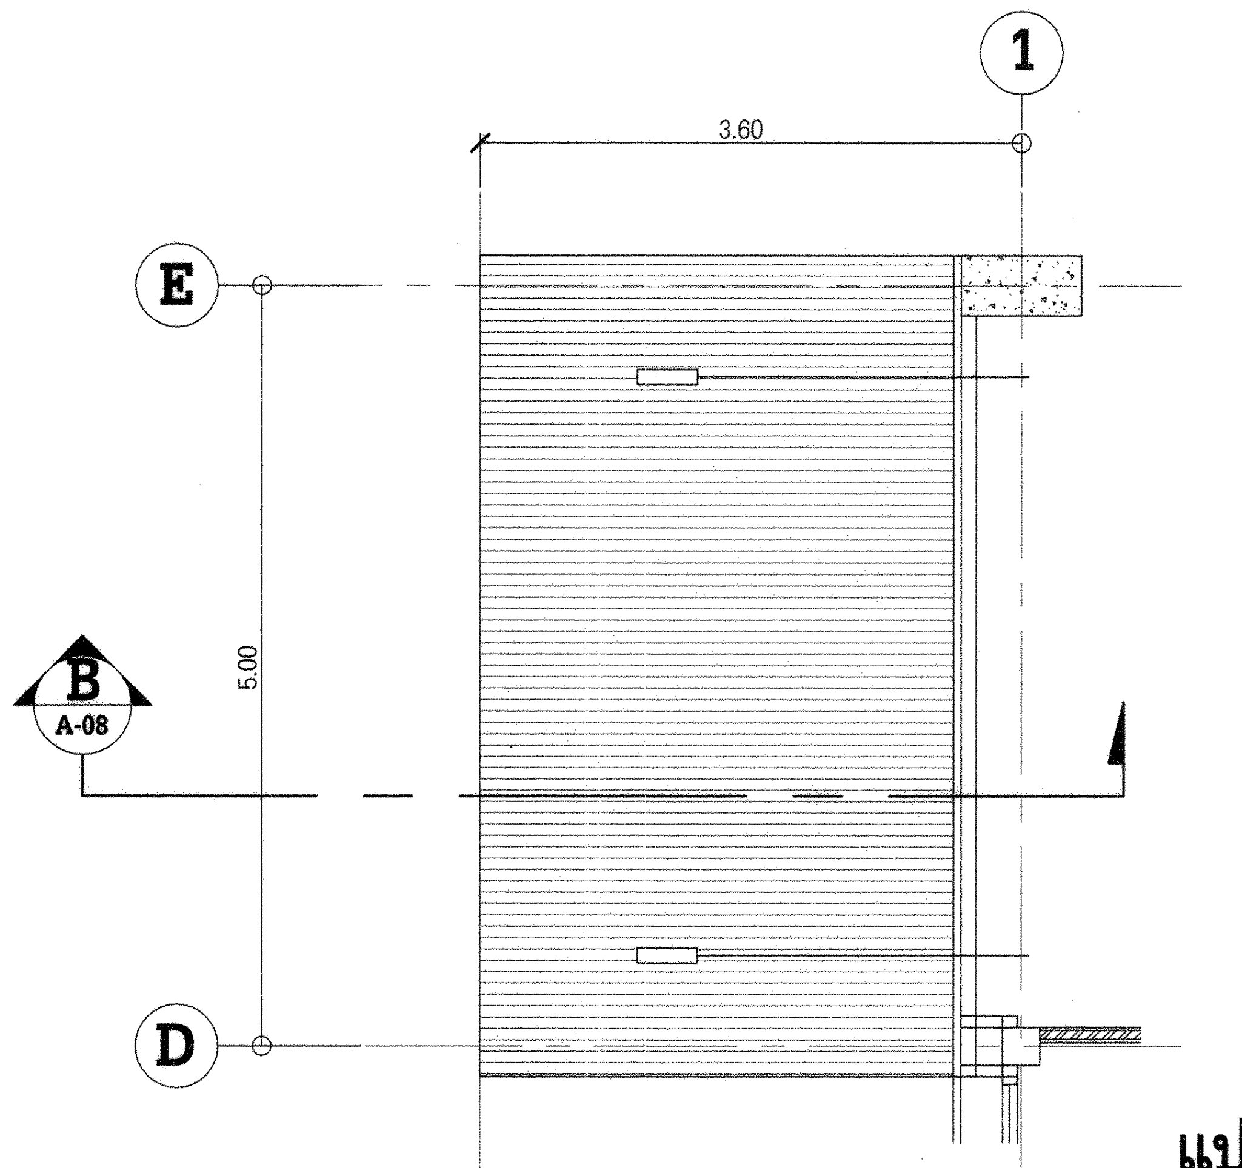

แปลนหลังคา
มาตราส่วน 1 : 50

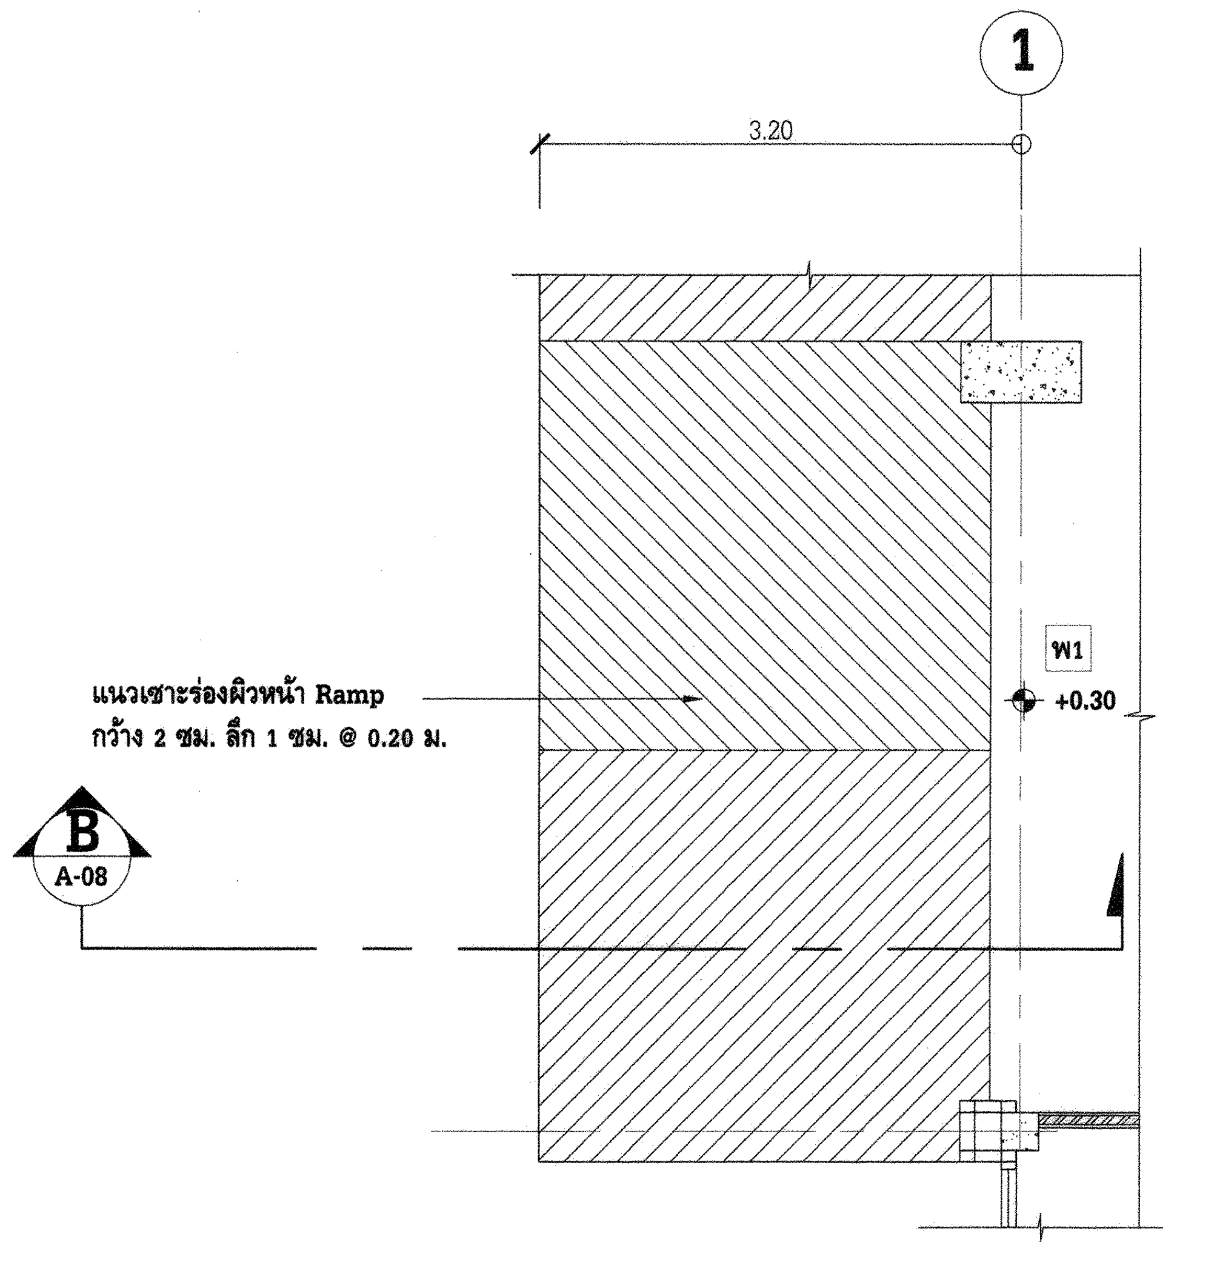

แปลนพื้นชั้นล่าง
มาตราส่วน 1 : 50

การไฟฟ้าฝ่ายผลิตแห่งประเทศไทย
ฝ่ายออกแบบและบริหารงานก่อสร้าง
ได้รับการรับรอง ISO 9001:2008

53 หมู่ 2 ถนนจรัญสนิทวงศ์ บางกรวย นนทบุรี 11130 โทร436-1910-3

งานออกแบบ และ เอกสารประกอบแบบถือเป็นสมบัติของ ฝ่ายออกแบบและบริหารงานก่อสร้าง การไฟฟ้าฝ่ายผลิตแห่งประเทศไทย ห้ามผู้ใดนำไปใช้งาน ทำซ้ำ หรือ ดัดแปลง โดยไม่ได้รับอนุญาตเป็นลายลักษณ์อักษร จาก การไฟฟ้าฝ่ายผลิตแห่งประเทศไทย

ออกแบบ

สถาปนิก	(นาย อดิศร ศรีสุพรรณ)
สถาปนิกภายใน	(นางสาวศานติวร เอื้อประเสริฐ)
	(นาย อภิสิทธิ์ ณัฐวรวโรตม์)
วิศวกรโครงสร้าง	(นาย กฤษดา เลิศเพ็ญเมธา)
วิศวกรสุขาภิบาล	(นางสาว ปรางค์ทิพย์ ชัยเวส)
วิศวกรไฟฟ้า	(นาย สุรเชษฐ์ ณ เชียงใหม่)
วิศวกรเครื่องกล	(นาย เผด็จ โพธิ์แก้ว)

ตรวจสอบ

ผู้ควบคุมงาน กฟผ.
บุญชัย ผดุงสมบัติถาวร
(นาย บุญชัย ผดุงสมบัติถาวร)
(นาย ดนุพงษ์ สรรพอุดม)
(นาย อภิศักดิ์ รำพึงกิจ)
(นาย นนทชัย สกุลรัศมีไพศาล)
หัวหน้าแผนกบริหารสัญญาก่อสร้างอาคาร
(นาย ศรชัย อภิบาลพลธรรม)

เห็นชอบ

(นาย สาโรจน์ จีนโก๊ว)
หัวหน้ากองบริหารงานก่อสร้าง

ผู้รับจ้าง

CAN DO CONSTRUCTION CO.,LTD
222 ถนนเทศบาลรังรักษ์เหนือ แขวงลาดยาว
เขตจตุจักร กรุงเทพมหานคร 10900
TEL. 591-3972 , 591-4906 FAX. 954-3759

เขียนแบบ
(นางสาว กัญญาพัชร แก้วทับทิม)

ตรวจสอบ
(นาย สำราญ เจริญวงศ์)

รับรอง
(นาย สำราญ เจริญวงศ์)
วิศวกรโครงการ

AS-BUILT DRAWING

งานโรงจอดยานพาหนะ (อขน.)

แบบแสดง
แบบขยายบันได , แบบขยายหลังคาคลุมทางเข้า

อ้างอิงแบบ กฟผ. เลขที่	แบบเลขที่
SNO-MS12-5-A-08/10	SNO-MS12-5-A-08/10
เลขที่งาน	**จำนวนแผ่น**
257112-5	10