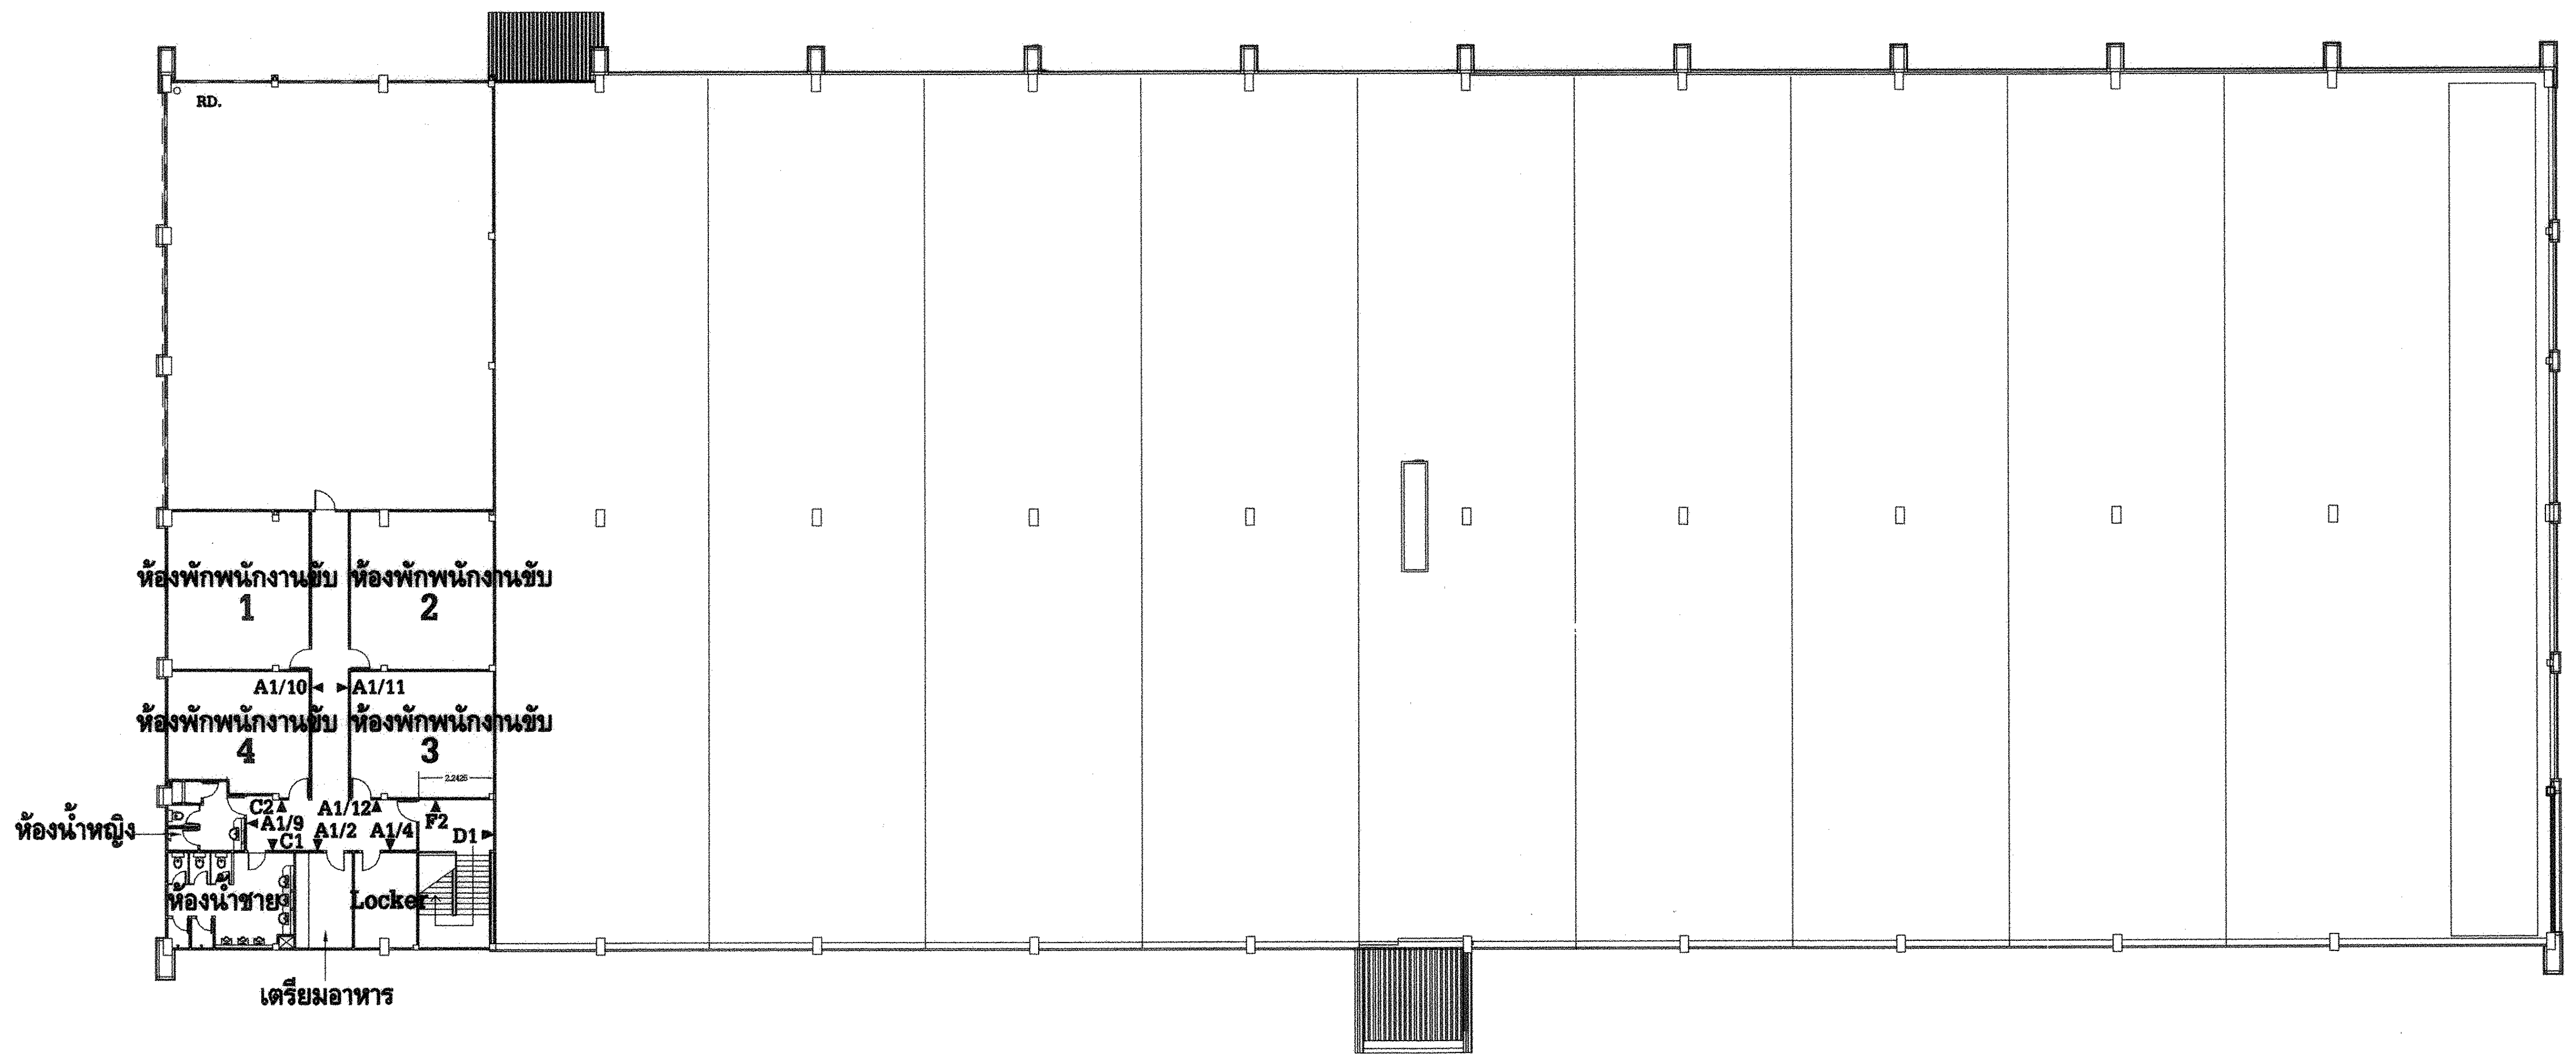

## แปลนแสดงตำแหน่งติดตั้งป้ายชั้นบน

มาตราส่วน NOT TO SCALE

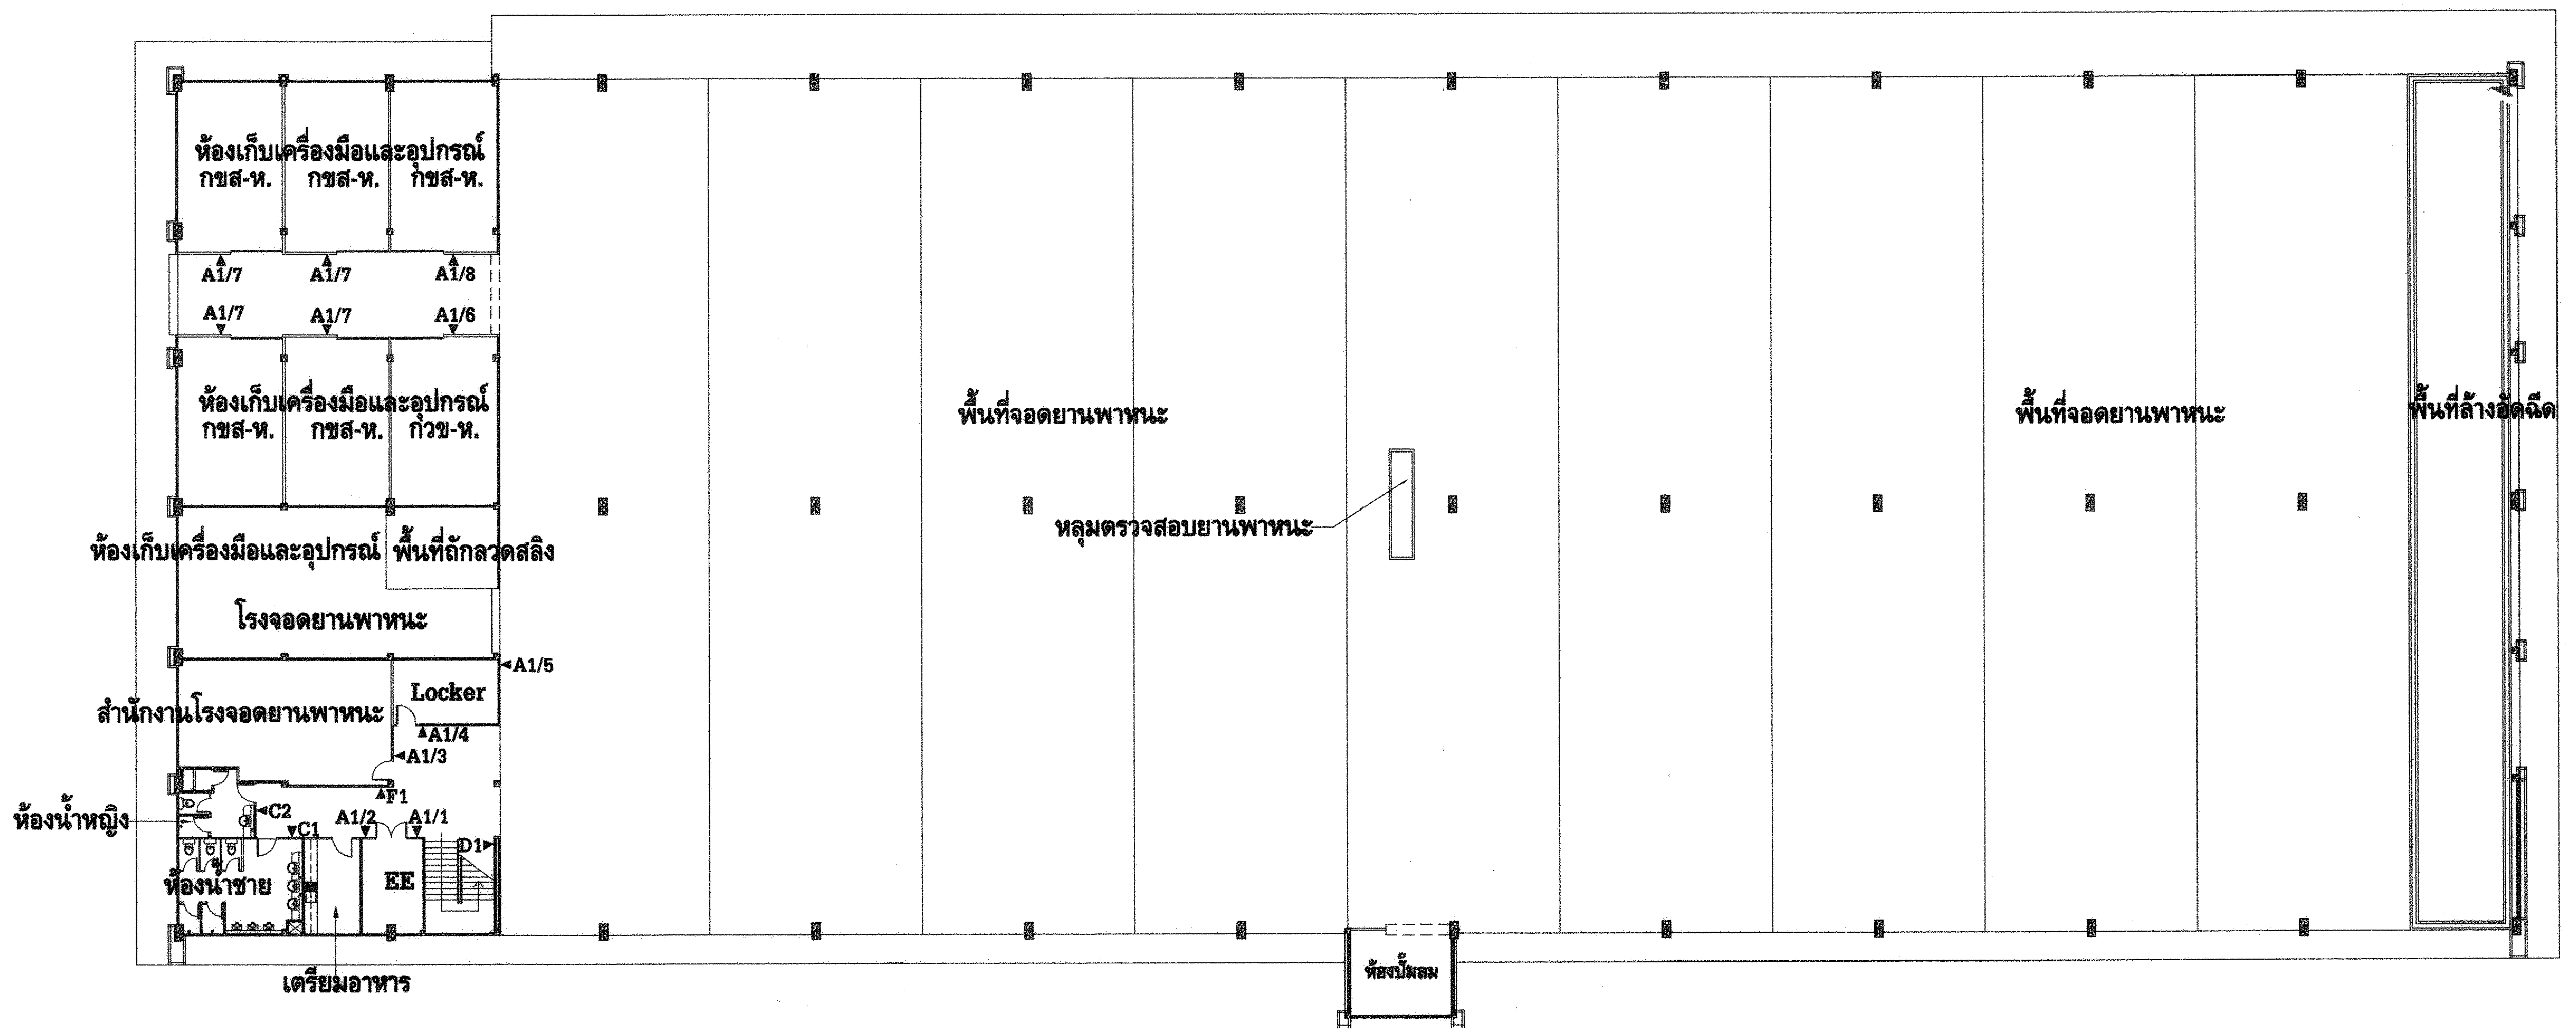

## แปลนแสดงตำแหน่งติดตั้งป้ายชั้นล่าง

มาตราส่วน NOT TO SCALE

# รายการป้าย

| รูปแบบป้าย | รหัส | ชื่อห้องตามแปลน | ข้อความ/สัญลักษณ์ในป้าย | | | จำนวน | ตำแหน่งติดตั้งป้าย |
|---|---|---|---|---|---|---|---|
| | | | ข้อความภาษาไทย | ข้อความภาษาอังกฤษ | สัญลักษณ์ | | |
| A | A1/1 | EE | ห้องไฟฟ้า | Electrical Room | - | 1 | ติดตั้งจากพื้นถึงขอบบนป้าย 150 ซม. ห่างจากขอบผนัง/ประตูถึงขอบข้างป้าย 5 ซม. |
| | A1/2 | เตรียมอาหาร | ห้องเตรียมอาหาร | Pantry | - | 2 | |
| | A1/3 | สำนักงานโรงจอดยานพาหนะ | สำนักงานโรงจอดยานพาหนะ | Foreman Office | - | 1 | |
| | A1/4 | Locker | ห้องล็อคเกอร์ | Locker Room | - | 2 | |
| | A1/5 | ห้องเก็บเครื่องมือ และอุปกรณ์ โรงจอดยานพาหนะ | ห้องเก็บเครื่องมือ และอุปกรณ์ | Tool & Equipment room | - | 1 | |
| | A1/6 | ห้องเก็บเครื่องมือ และอุปกรณ์ กวข-ห. | ห้องเก็บเครื่องมือ และอุปกรณ์ กวข-ห. | Tool & Equipment room | - | 1 | |
| | A1/7 | ห้องเก็บเครื่องมือ และอุปกรณ์ กชส-ห. | ห้องเก็บเครื่องมือ และอุปกรณ์ กชส-ห. | Tool & Equipment room | - | 4 | |
| | A1/8 | ห้องเก็บเครื่องมือ และอุปกรณ์ กชส-ห. | ห้องเก็บเครื่องมือ และอุปกรณ์ กชส-ห. | Tool & Equipment room | - | 1 | |
| | A1/9 | ห้องพนักงานขับ 4 | ห้องพักพนักงาน 4 | Staff Room 4 | - | 1 | |
| | A1/10 | ห้องพนักงานขับ 1 | ห้องพักพนักงาน 1 | Staff Room 1 | - | 1 | |
| | A1/11 | ห้องพนักงานขับ 2 | ห้องพักพนักงาน 2 | Staff Room 2 | - | 1 | |
| | A1/12 | ห้องพนักงานขับ 3 | ห้องพักพนักงาน 3 | Staff Room 3 | - | 1 | |
| B | B1 | (ไม่มีใช้ในงานนี้) | - | - | - | - | - |
| C | C1 | WC ชาย | - | MAN | - | 2 | ติดตั้งจากพื้นถึงขอบล่างป้าย 150 ซม. ห่างจากขอบผนัง/ประตูถึงขอบข้างป้าย 5 ซม. |
| | C2 | WC หญิง | - | WOMAN | - | 2 | |
| D | D1 | - | - | Floor X ( X=หมายเลขชั้น ) | - | 2 | ติดตั้งจากพื้นถึงขอบล่างป้าย 175 ซม. ห่างจากขอบผนัง/ประตูถึงขอบข้างป้าย 45 ซม. |
| E | E1 | (ไม่มีใช้ในงานนี้) | - | - | - | - | - |
| F | F1 | - | - | - | - | 1 | ติดตั้งตามแบบ |
| | F2 | - | - | - | - | 1 | |

A ป้ายห้อง
  A1 ป้ายห้องติดผนัง
B ป้ายชื่อ/ตำแหน่งบุคคล
  B1 แผนก, ระดับ10, กอง, ระดับ11
  B2 ช.ฝ่าย, ฝ่าย และช.ผวก.
C ป้ายห้องน้ำ
  C1 ป้ายห้องน้ำชาย
  C2 ป้ายห้องน้ำหญิง
  C3 ป้ายห้องน้ำคนพิการ
  C4 ป้ายห้องน้ำรวม/อื่นๆ
D ป้ายบอกชั้น
  D1 ป้ายบอกชั้นติดผนัง
  D2 ป้ายบอกระหว่าง2ชั้น
  D3 ป้ายบอกชั้นที่ลิฟท์
E ป้ายบอกทาง
  E1 ป้าย Directory
  E2 ป้ายบอกทางแขวนห้อยฝ้า
  E3 ป้ายบอกทางติดผนัง
  E4 ป้ายบอกทางติดผนังแบบชุด
F ป้ายแบบพิเศษ
G ป้ายภายนอกอาคาร
H ป้ายอาคารจอดรถ
  H1 ป้ายบอกตำแหน่งเสา
  H2 ป้ายบอกชั้นอาคารจอดรถ
  H3 ป้ายบอกทางอาคารจอดรถ
I บอร์ดประชาสัมพันธ์
J เฟอร์นิเจอร์, อื่นๆ

## ข้อกำหนด

1. ตำแหน่งติดตั้งที่ระบุอาจมีการเปลี่ยนแปลงได้ตามความเหมาะสม ทั้งนี้ให้ปรึกษา กฟผ.
2. ในกรณีที่ ข้อความ ขนาด ตัวอักษร ที่ระบุในป้ายขัดแย้งกับแบบตกแต่งภายในหรือการใช้งาน ผู้รับจ้างต้องสอบถาม กฟผ. หากมีความผิดพลาดเกิดขึ้น ผู้รับจ้างจะต้องรับผิดชอบโดยสิ้นเชิง
3. ในการติดตั้งป้าย หากก่อให้เกิดความเสียหายกับสิ่งปลูกสร้างต่างๆ ที่ต่อเนื่อง ผู้รับจ้างต้องซ่อมและ/หรือเปลี่ยนให้อยู่ในสภาพดีใช้งานได้ดังเดิม
4. หากมีส่วนใดหรือข้อความใดในป้ายที่ต้องจัดทำรายละเอียดเพิ่มเติม เพื่อใช้ในการดำเนินงานจัดทำจริง นอกเหนือจากแบบตัวอย่างเท่าจริงที่ระบุในแบบ ผู้รับจ้างจะต้องจัดทำแบบ SHOP DRAWING ให้ กฟผ. พิจารณาอนุมัติก่อนดำเนินการจัดทำชิ้นงานจริง
5. วัสดุที่ใช้ติดตั้ง กำหนดให้เป็นชนิดโฟม ซิลิโคนใส และสกรูยึด แล้วแต่รูปแบบการติดตั้ง และพื้นผิวบริเวณที่ติดตั้งป้าย
6. หากป้ายติดตั้งบนกระจกใส ให้ติดสติ๊กเกอร์ 3M No.3225-55 ที่ด้านหลังกระจกใส
7. วัสดุสแตนเลสใช้สแตนเลส 304 ผิวและความหนาตามแบบ
8. วัสดุอะคริลิก สี ความหนาตามแบบ มาตรฐานเทียบเท่า Moden Glas
9. ให้ผู้รับจ้างส่งตัวอย่างสีและวัสดุให้ กฟผ. พิจารณาก่อน

**รูปแบบ Font : RSU**

ก ข ฃ ค ฅ ฆ ง จ ฉ ช ซ ฌ ญ ฎ ฏ ฐ ฑ
ฒ ณ ด ต ถ ท ธ น บ ป ผ ฝ พ ฟ ภ ม
ย ร ล ว ศ ษ ส ห ฬ อ ฮ

A B C D E F G H I J K L M N O P Q
R S T W X Y Z

a b c d e f g h i j k l m n o p q r s
t u v w x y z

1 2 3 4 5 6 7 8 9 0

**รูปแบบ Font : ThaiSans Neue**

ก ข ฃ ค ฅ ฆ ง จ ฉ ช ซ ฌ ญ ฎ ฏ
ฐ ฑ ฒ ณ ด ต ถ ท ธ น บ ป ผ ฝ พ ฟ
ภ ม ย ร ล ว ศ ษ ส ห ฬ อ ฮ

A B C D E F G H I J K L M N O P
Q R S T U V W X Y Z

a b c d e f g h i j k l m n o p q
r s t u v w x y z

1 2 3 4 5 6 7 8 9 0

หมายเหตุ ข้อความภาษาไทย และภาษาอังกฤษ อาจมีการเปลี่ยนแปลงภายหลัง

กฟผ

**การไฟฟ้าฝ่ายผลิตแห่งประเทศไทย**
**ฝ่ายออกแบบและบริหารงานก่อสร้าง**
**ได้รับการรับรอง ISO 9001:2008**
53 หมู่ 2 ถนนจรัญสนิทวงศ์ บางกรวย นนทบุรี 11130 โทร436-1910-3

งานออกแบบ และ เอกสารประกอบแบบถือเป็นสมบัติของ ฝ่ายออกแบบและบริหารงานก่อสร้าง การไฟฟ้าฝ่ายผลิตแห่งประเทศไทย ห้ามผู้ใดนำไปใช้งาน ทำซ้ำ หรือ ดัดแปลง โดยไม่ได้รับอนุญาตเป็นลายลักษณ์อักษร จาก การไฟฟ้าฝ่ายผลิตแห่งประเทศไทย

**ออกแบบ**

สถาปนิก ( นาย อดิศร ศรีสุพรรณ )
สถาปนิกภายใน ( นางสาวศานติวร เอื้อประเสริฐ )
( นาย อภิสิทธิ์ ณัฐวราโรตม์ )
วิศวกรโครงสร้าง ( นาย กฤษดา เลิศเพ็ญเมธา )
วิศวกรสุขาภิบาล ( นางสาว ปรางค์ทิพย์ ชัยเวส )
วิศวกรไฟฟ้า ( นาย สุรเชษฐ์ ณ เชียงใหม่ )
วิศวกรเครื่องกล ( นาย เผด็จ โพธิ์แก้ว )

**ตรวจสอบ**

ผู้ควบคุมงาน กฟผ. บุญชัย ผดุงสมบัติถาวร
( นาย บุญชัย ผดุงสมบัติถาวร )
( นาย ดนุพงษ์ สรรพอุดม )
( นาย อภิศักดิ์ รำพึงจิจ )
( นาย นนทชัย สกุลรัศมีไพศาล )
หัวหน้าแผนกบริหารสัญญาก่อสร้างอาคาร ( นาย ศรชัย อภิบาลพลธรรม )

**เห็นชอบ**

( นาย สาโรจน์ จีนโก๊ว )
หัวหน้ากองบริหารงานก่อสร้าง

**ผู้รับจ้าง**

CAN DO CONSTRUCTION CO.,LTD
222 ถนนเทศบาลรังรักษ์เหนือ แขวงลาดยาว
เขตจตุจักร กรุงเทพมหานคร 10900
TEL. 591-3972 , 591-4906 FAX. 954-3759

**เขียนแบบ**
( นางสาว กัญญาพัชร แก้วทับทิม )

**ตรวจสอบ**
( นาย สำราญ เจริญวงศ์ )

**รับรอง**
( นาย สำราญ เจริญวงศ์ )
วิศวกรโครงการ

# AS-BUILT DRAWING

## งานโรงจอดยานพาหนะ (อขน.)

**แบบแสดง**
แปลนแสดงตำแหน่งติดตั้งป้าย , รายการป้าย , ข้อกำหนด , รูปแบบตัวอักษร

| อ้างอิงแบบ กฟผ. เลขที่ | แบบเลขที่ |
|---|---|
| SNO-MS12-09-I-10/12 | AB-SNO-MS12-09-I-10/12 |
| **เลขที่งาน** | **จำนวนแผ่น** |
| 257112-09 | 12 |