แบบป้ายชนิด F

ป้ายชนิดพิเศษ
แบบป้ายชนิด F1 , F2

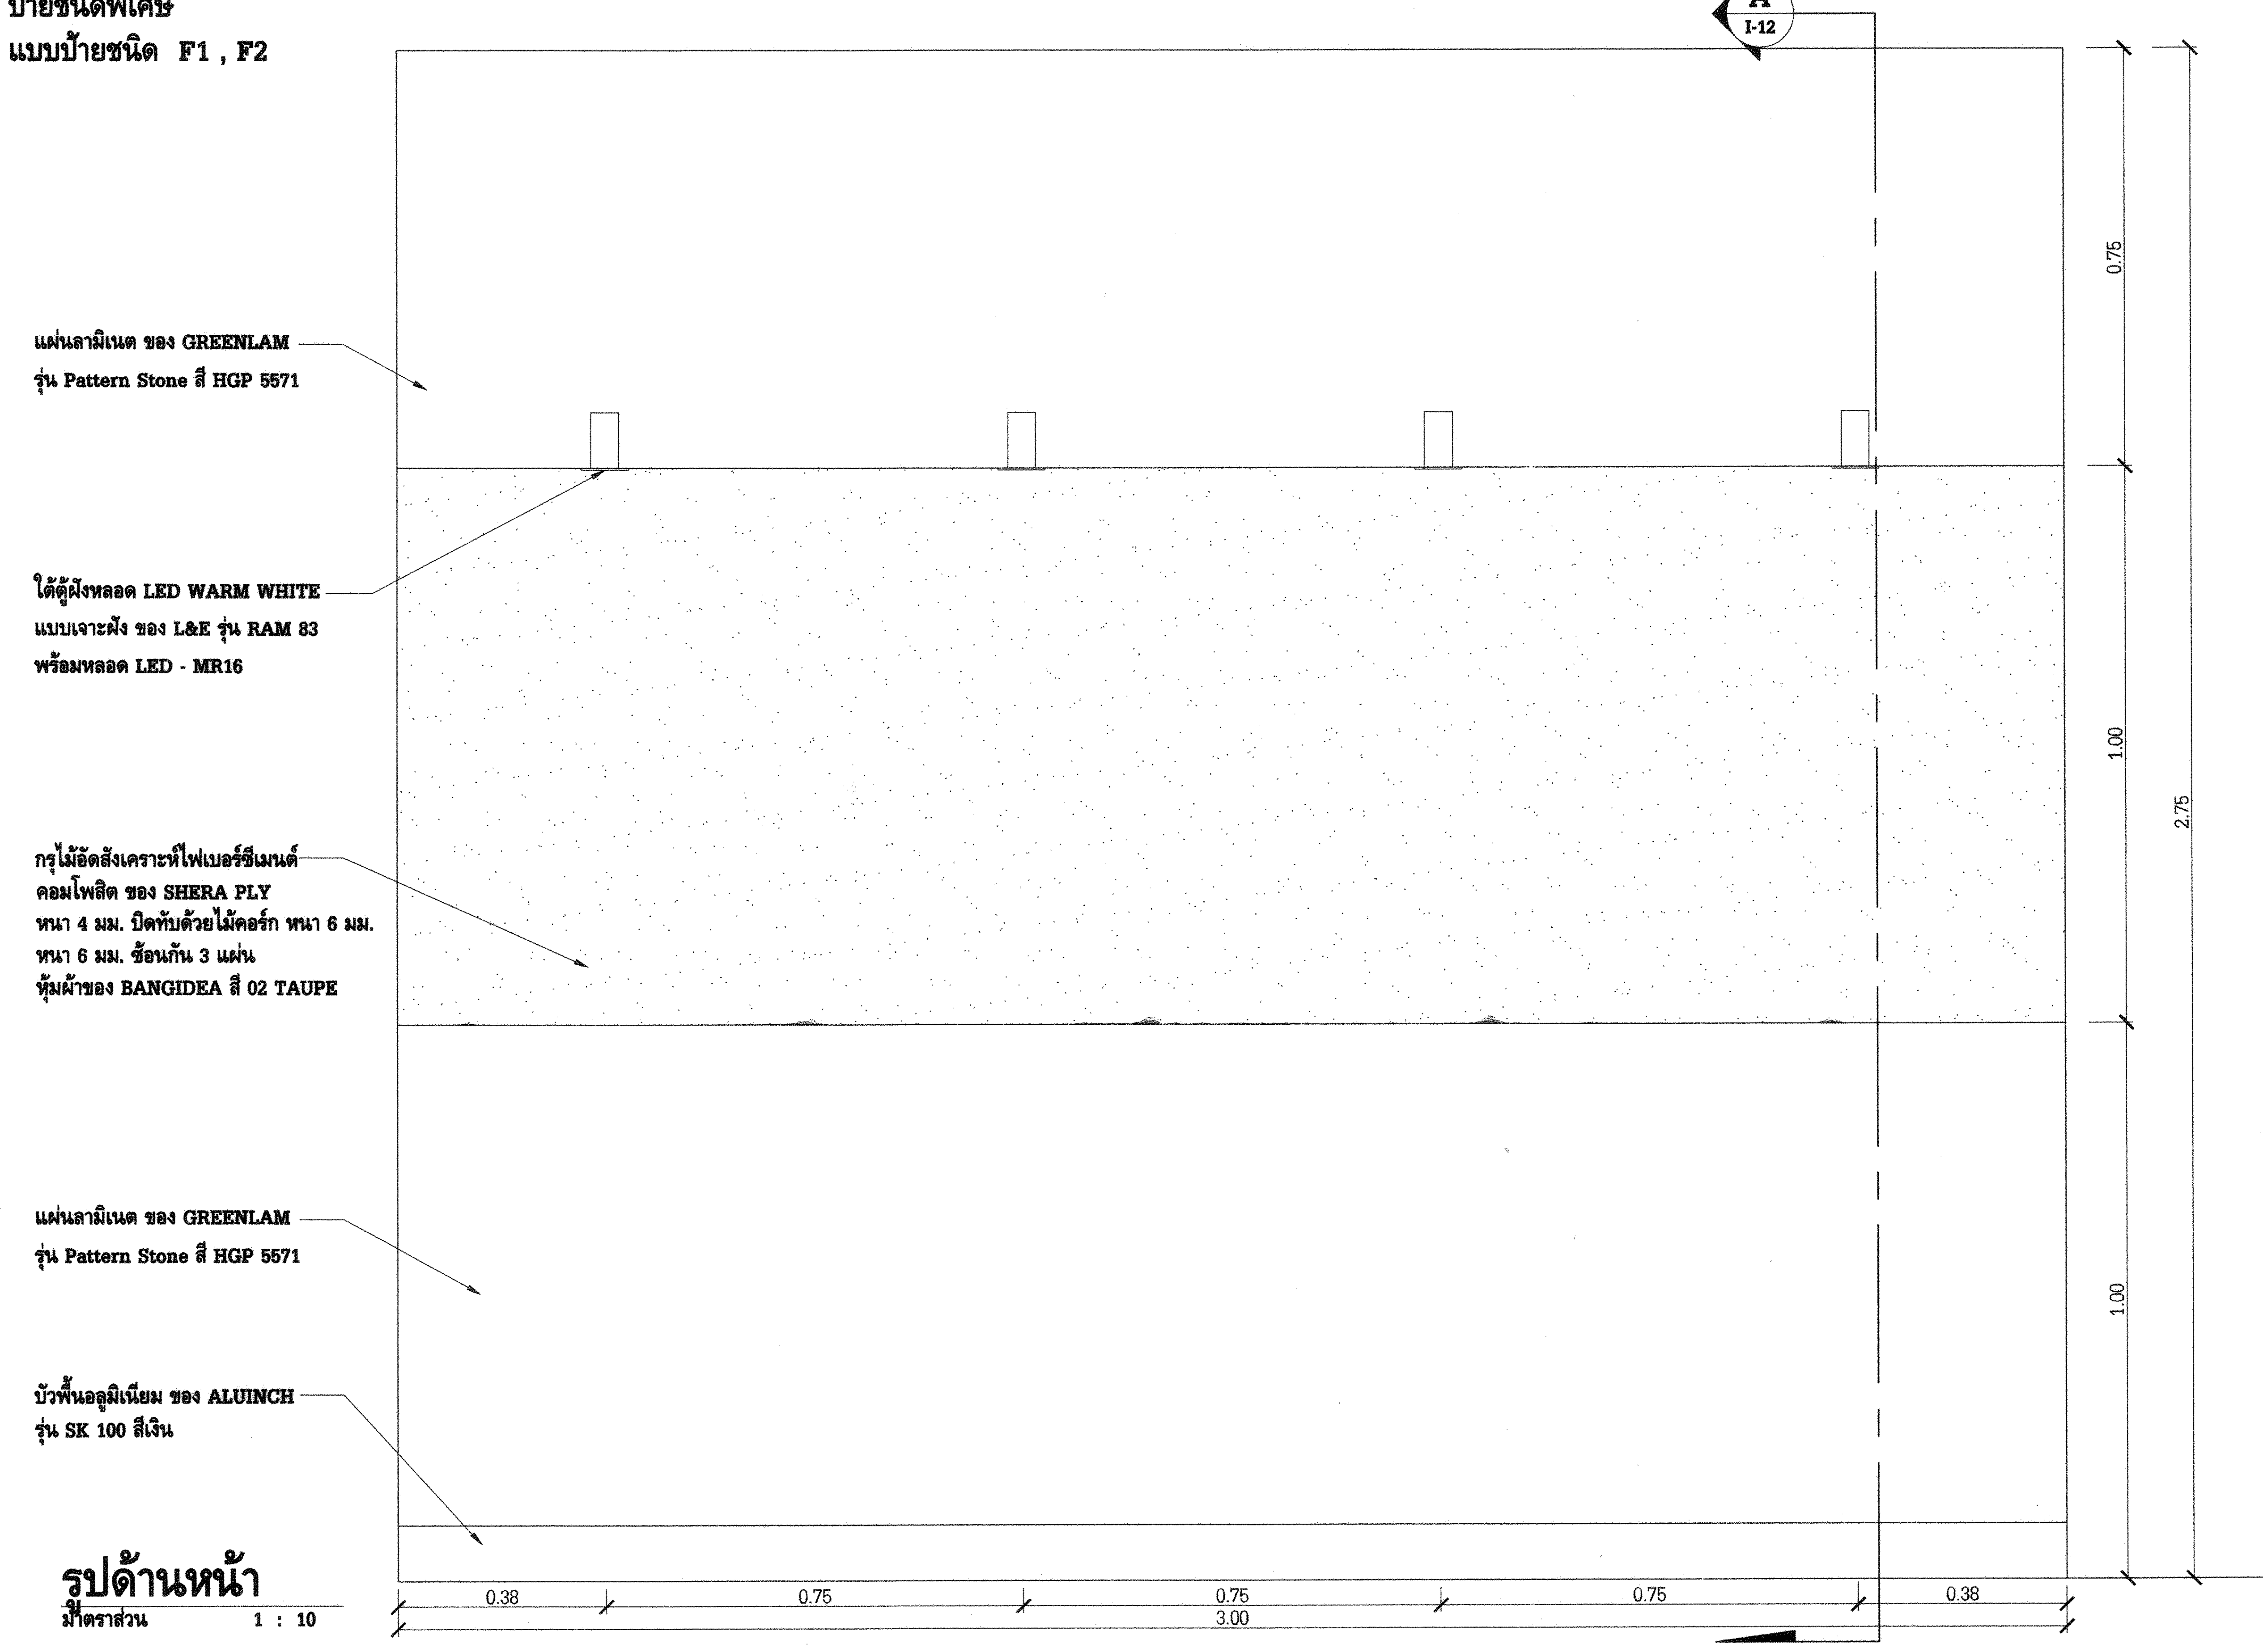
A
I-12
แผ่นลามิเนต ของ GREENLAM
รุ่น Pattern Stone สี HGP 5571
ใต้ตู้ฝังหลอด LED WARM WHITE
แบบเจาะฝัง ของ L&E รุ่น RAM 83
พร้อมหลอด LED - MR16
กรุไม้อัดสังเคราะห์ไฟเบอร์ซีเมนต์
คอมโพสิต ของ SHERA PLY
หนา 4 มม. ปิดทับด้วยไม้คอร์ก หนา 6 มม.
หนา 6 มม. ซ้อนกัน 3 แผ่น
หุ้มผ้าของ BANGIDEA สี 02 TAUPE
แผ่นลามิเนต ของ GREENLAM
รุ่น Pattern Stone สี HGP 5571
บัวพื้นอลูมิเนียม ของ ALUINCH
รุ่น SK 100 สีเงิน
0.75
1.00
1.00
2.75
0.38
0.75
0.75
0.75
0.38
3.00

รูปด้านหน้า
มาตราส่วน 1 : 10

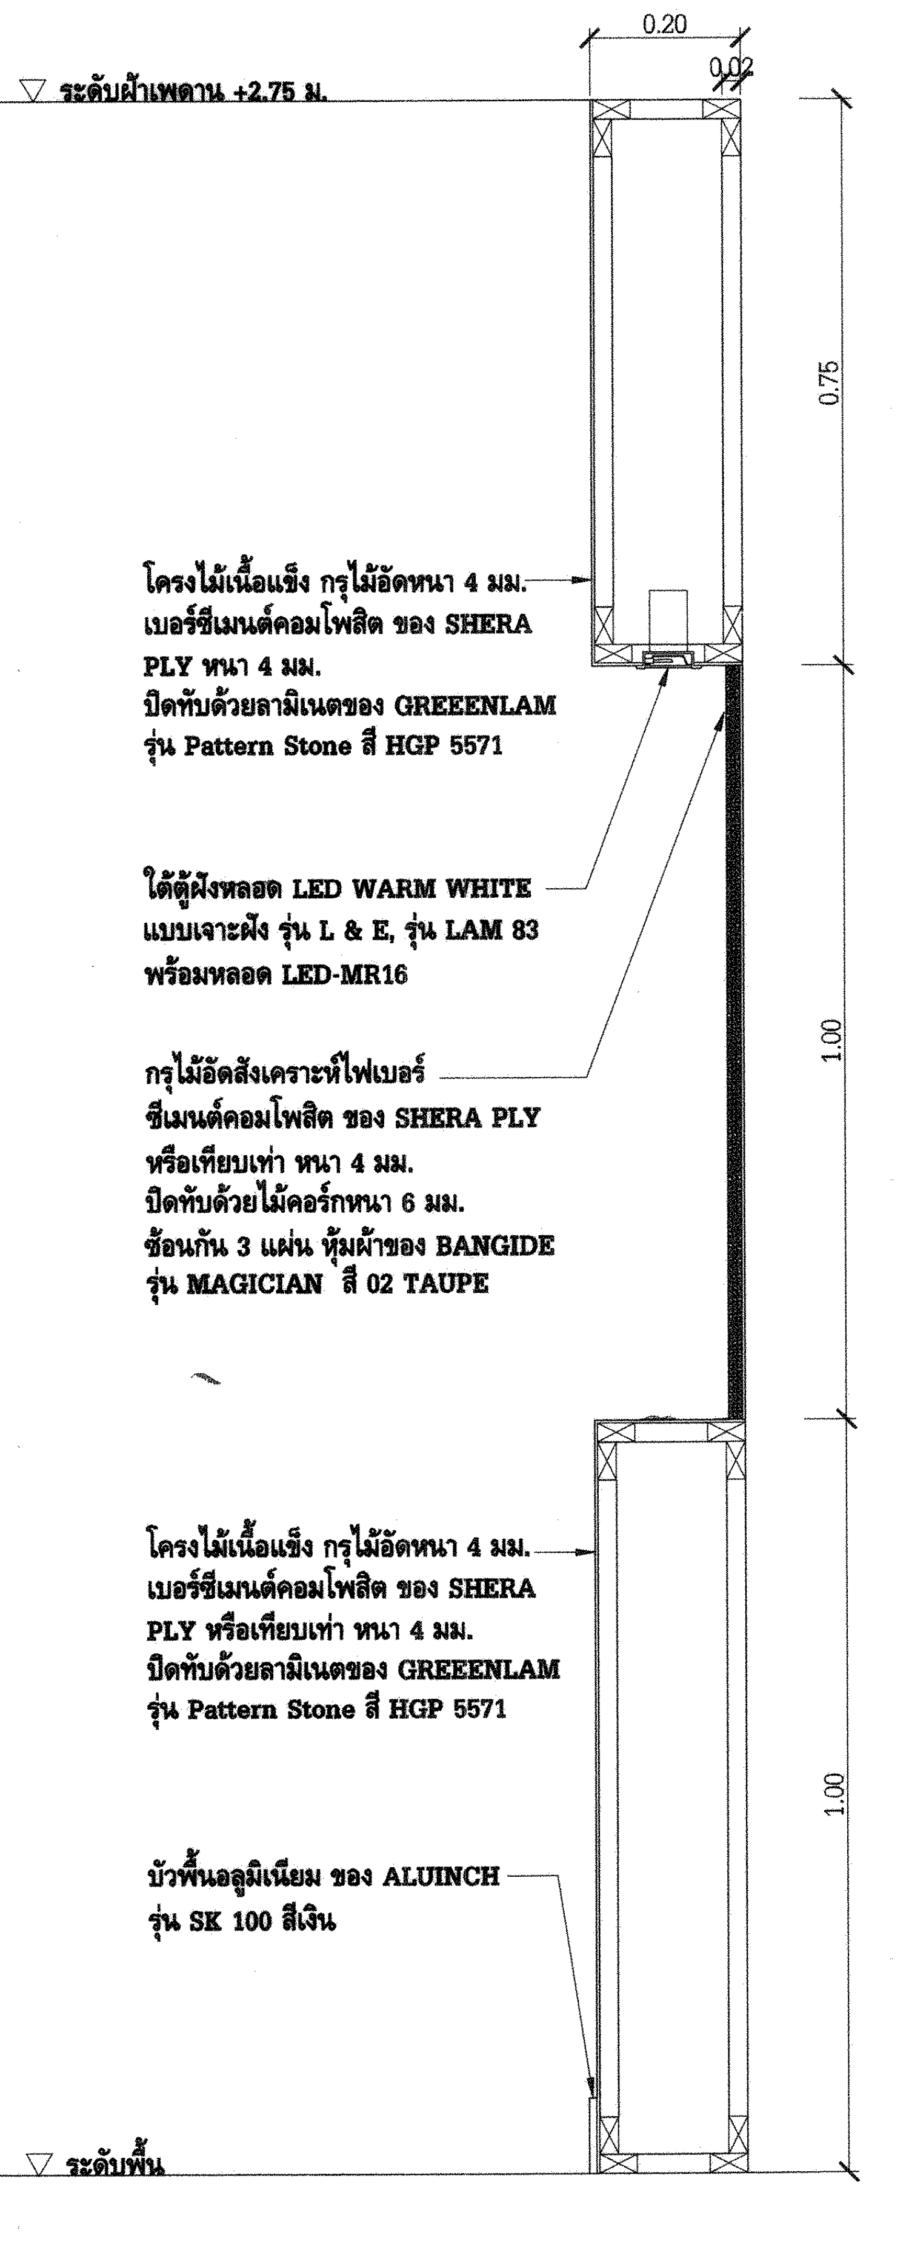
0.20
0.02
▽ ระดับฝ้าเพดาน +2.75 ม.
โครงไม้เนื้อแข็ง กรุไม้อัดหนา 4 มม.
เบอร์ซีเมนต์คอมโพสิต ของ SHERA
PLY หนา 4 มม.
ปิดทับด้วยลามิเนตของ GREEENLAM
รุ่น Pattern Stone สี HGP 5571
ใต้ตู้ฝังหลอด LED WARM WHITE
แบบเจาะฝัง รุ่น L & E, รุ่น LAM 83
พร้อมหลอด LED-MR16
กรุไม้อัดสังเคราะห์ไฟเบอร์
ซีเมนต์คอมโพสิต ของ SHERA PLY
หรือเทียบเท่า หนา 4 มม.
ปิดทับด้วยไม้คอร์กหนา 6 มม.
ซ้อนกัน 3 แผ่น หุ้มผ้าของ BANGIDE
รุ่น MAGICIAN สี 02 TAUPE
โครงไม้เนื้อแข็ง กรุไม้อัดหนา 4 มม.
เบอร์ซีเมนต์คอมโพสิต ของ SHERA
PLY หรือเทียบเท่า หนา 4 มม.
ปิดทับด้วยลามิเนตของ GREEENLAM
รุ่น Pattern Stone สี HGP 5571
บัวพื้นอลูมิเนียม ของ ALUINCH
รุ่น SK 100 สีเงิน
▽ ระดับพื้น
0.75
1.00
1.00

รูปตัด A I-12
มาตราส่วน 1 : 10

ภาพแสดงตำแหน่งติดตั้งป้าย

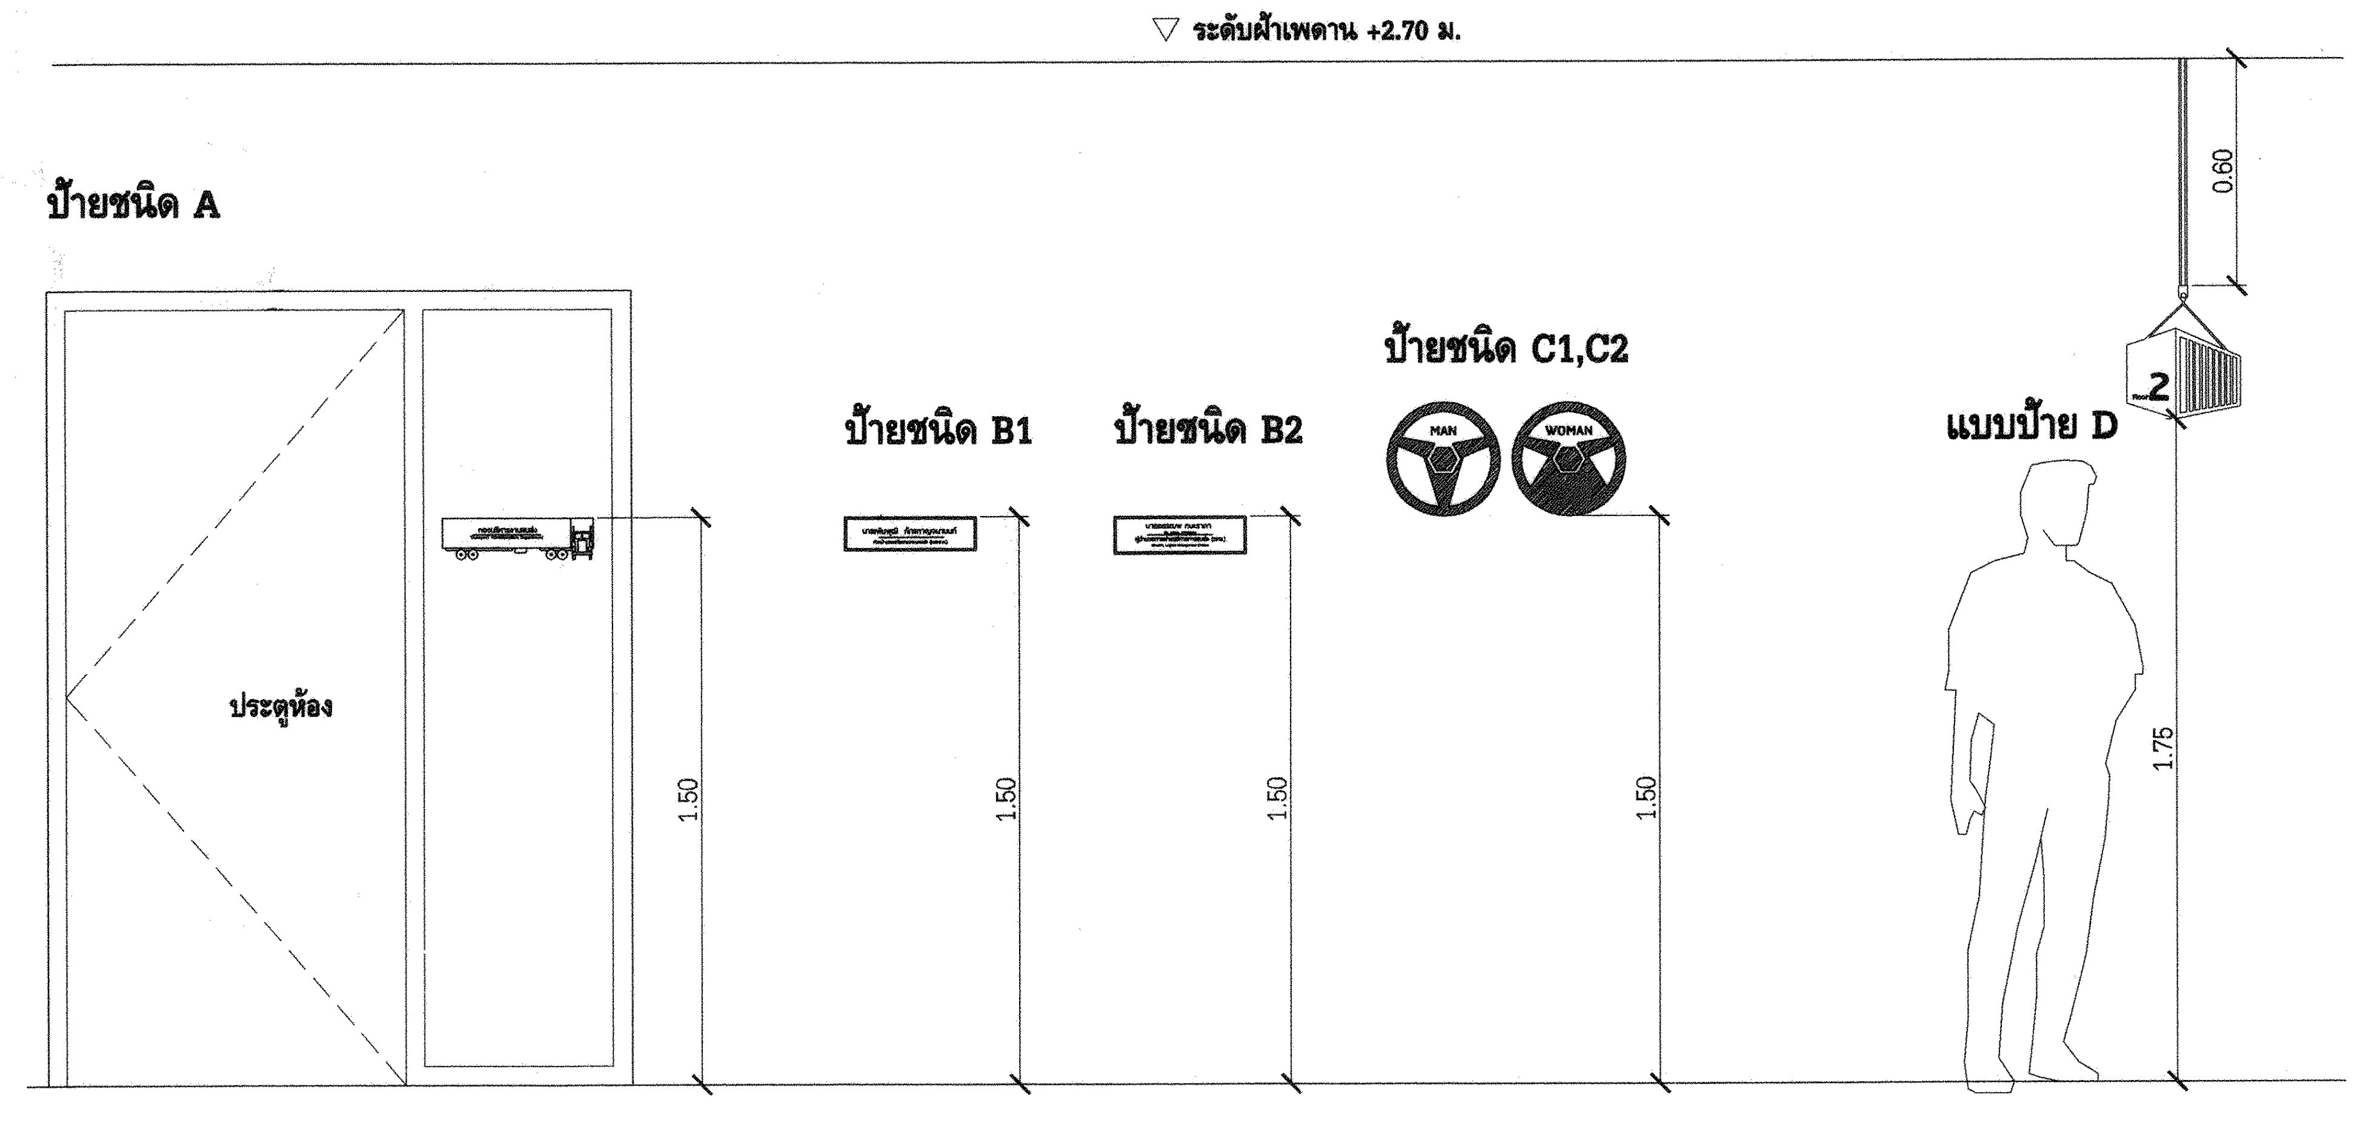

รูปด้านหน้า
มาตราส่วน 1 : 20

การไฟฟ้าฝ่ายผลิตแห่งประเทศไทย
ฝ่ายออกแบบและบริหารงานก่อสร้าง
ได้รับการรับรอง ISO 9001:2008
53 หมู่ 2 ถนนจรัญสนิทวงศ์ บางกรวย นนทบุรี 11130 โทร436-1910-3

งานออกแบบ และ เอกสารประกอบแบบถือเป็นสมบัติของ ฝ่ายออกแบบและบริหารงานก่อสร้าง การไฟฟ้าฝ่ายผลิตแห่งประเทศไทย ห้ามผู้ใดนำไปใช้งาน ทำซ้ำ หรือ ดัดแปลง โดยไม่ได้รับอนุญาตเป็นลายลักษณ์อักษร จาก การไฟฟ้าฝ่ายผลิตแห่งประเทศไทย

ออกแบบ

สถาปนิก (นาย อดิศร ศรีสุพรรณ)
สถาปนิกภายใน (นางสาวศานติวร เอื้อประเสริฐ)
(นาย อภิสิทธิ์ ณัฐวรวโรตม์)
วิศวกรโครงสร้าง (นาย กฤษดา เลิศเพ็ญเมธา)
วิศวกรสุขาภิบาล (นางสาว ปรางค์ทิพย์ ชัยเวส)
วิศวกรไฟฟ้า (นาย สุรเชษฐ์ ณ เชียงใหม่)
วิศวกรเครื่องกล (นาย เผด็จ โพธิ์แก้ว)

ตรวจสอบ

ผู้ควบคุมงาน กฟผ. บุญชัย ผดุงสมบัติถาวร
(นาย บุญชัย ผดุงสมบัติถาวร)
(นาย ดนุพงษ์ สรรพอุดม)
(นาย อภิศักดิ์ รำพึงกิจ)
(นาย นนทชัย สกุลรัศมีไพศาล)
หัวหน้าแผนกบริหารสัญญาก่อสร้างอาคาร
(นาย ศรชัย อภิบาลพลธรรม)

เห็นชอบ

(นาย สาโรจน์ จีนโก๊ว)
หัวหน้ากองบริหารงานก่อสร้าง

ผู้รับจ้าง

CAN DO CONSTRUCTION CO.,LTD
222 ถนนเทศบาลรังรักษ์เหนือ แขวงลาดยาว
เขตจตุจักร กรุงเทพมหานคร 10900
TEL. 591-3972 , 591-4906 FAX. 954-3759

เขียนแบบ
(นางสาว กัญญาพัชร แก้วทับทิม)

ตรวจสอบ
(นาย สำราญ เจริญวงศ์)

รับรอง
(นาย สำราญ เจริญวงศ์)
วิศวกรโครงการ

AS-BUILT DRAWING

งานโรงจอดยานพาหนะ (อขน.)

แบบแสดง
แบบป้ายชนิด Ⓕ , ภาพแสดงตำแหน่งติดตั้งป้าย

อ้างอิงแบบ กฟผ. เลขที่	แบบเลขที่
SNO-MS12-09-I-12/12	AB-SNO-MS12-09-I-12/12
เลขที่งาน	**จำนวนแผ่น**
257112-09	12