
แผ่นที่	AB-SNO-MS1209-I-04/12	แผ่นที่ 2

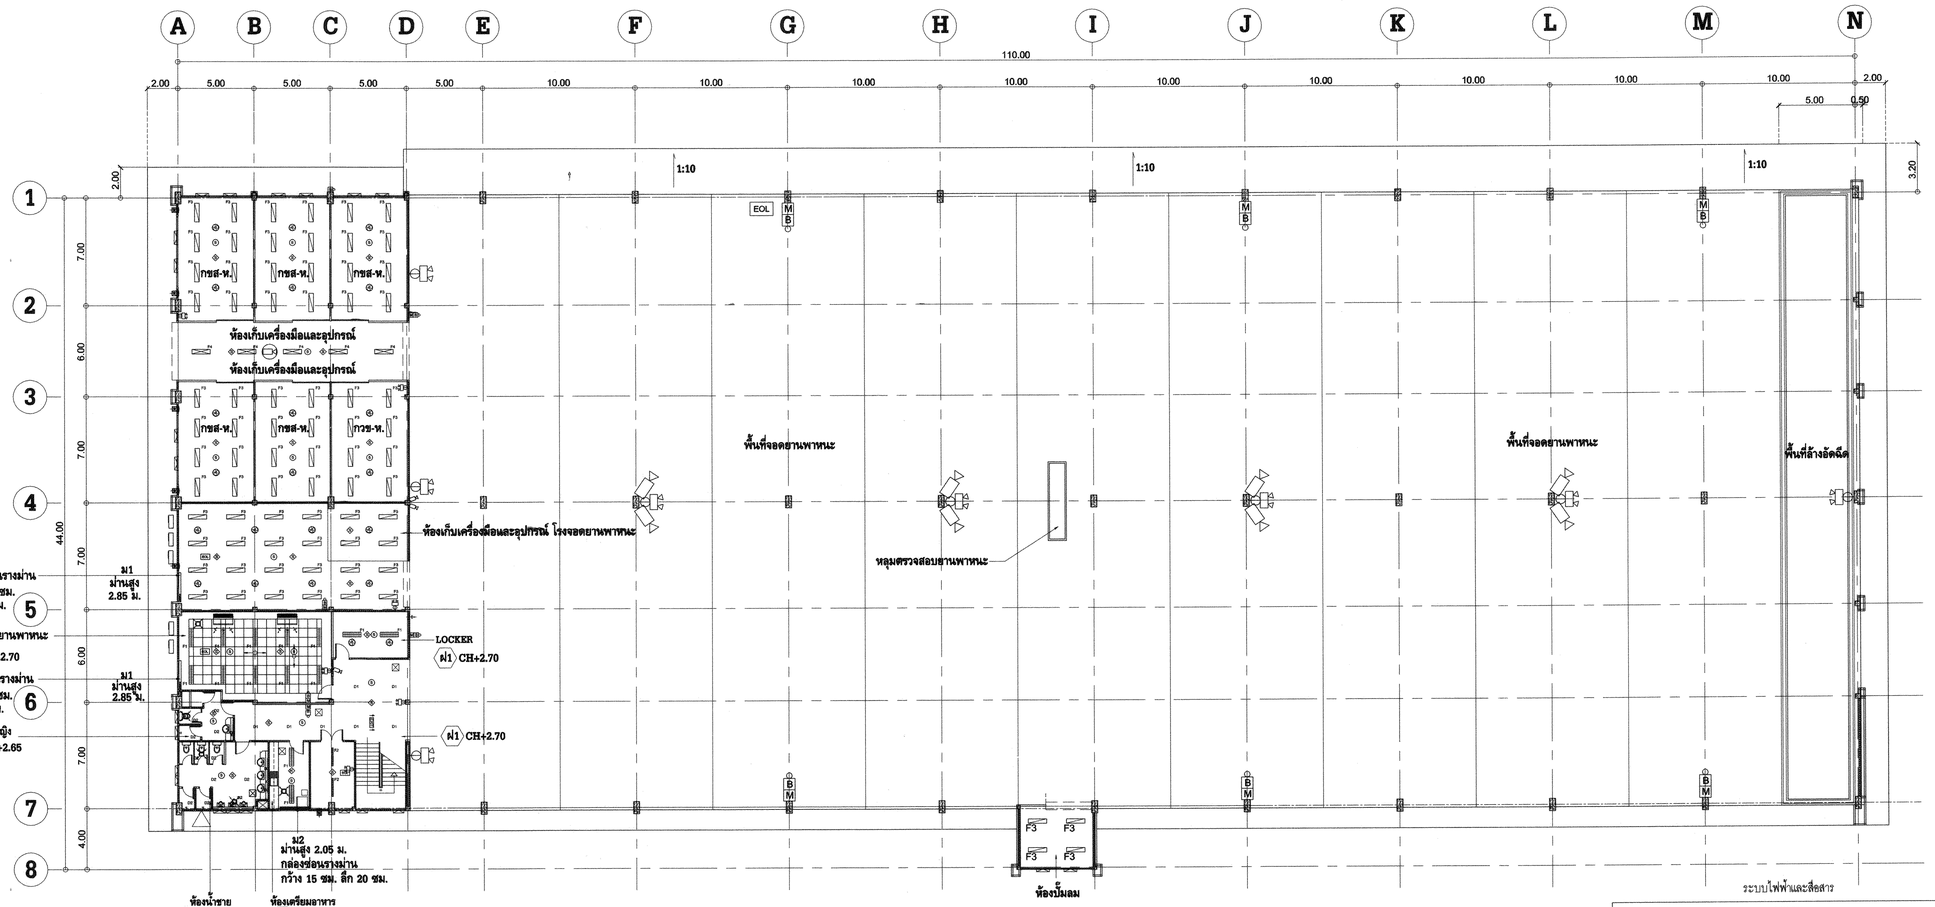


แปลนฝ้าเพดานและม่าน ชั้นล่าง

มาตราส่วน 1 : 200

รายการฝ้าเพดาน	
สัญลักษณ์	รายละเอียด
ฝ1	ฝ้ายิปซั่มบอร์ดแบบมีอลูมิเนียมฟอยล์ ขนาด 1.20 x 2.40 มม. หนา 9 มม. ของ GYPROC
	ฉนวยรอยต่อเรียบทาสี โครงเคร่าเหล็ก ชุบสังกะสี Gyproc Framing ML50A
ฝ2	ฝ้าแผ่นยิปซั่มบอร์ดชนิดทนความชื้น ขนาด 1.20 x 2.40 มม. หนา 9 มม. ของ GYPROC
	ฉนวยรอยต่อเรียบทาสี โครงเคร่าเหล็ก ชุบสังกะสี Gyproc Framing ML50A
ฝ3	แผ่นฝ้าเพดาน โมเดิร์น อะคูสติก ยิปโทน ไทล์ รุ่น แอดทีฟ แอร์ ลายควอดโดร 20 ขอบบังใบ
	ขนาด 595 x 595 มม. หนา 10 มม. ของ Gyproc โครงเคร่า T-BAR Gyporc GRID
	ขอบโดยรอบห้องเป็นฝ้าเพดานฉาบเรียบทาสี
CH	ความสูงจากพื้นถึงฝ้าเพดาน
รายการสีทาฝ้ายิปซั่มฉาบเรียบ ฝ1 ฝ2 ฝ3 TOA เฉด Ceiling white E777	

ม1 ม่านปรับแสงแนวตั้งระบบโซ่ดึง (VERTICLE BLIND)

ม2 ม่านลูกรีปรับแสงแนวนอนระบบแกนปรับมือ (BAMBOO BLIND)

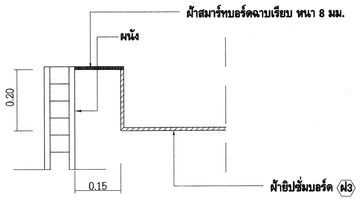

แบบขยายกล่องซ่อนรางม่าน

ระบบไฟฟ้าและสื่อสาร

LIGHTING	
SYMBOL	DESCRIPTION
F1	FLUORESCENT LUMINAIRE RECESS PROFILE MIRROR LOUVER, WITH HIGHT PURITY ALUMINIUM REFLECTOR TO PROVIDE OVERALL REFLECTANCE > 95 %, STEEL SHEET THICKNESS 0.8 mm., LAMP : 2 x 20 W./T5 LED DAY LIGHT
F2	FLUORESCENT LUMINAIRE RECESS PROFILE MIRROR LOUVER, WITH HIGHT PURITY ALUMINIUM REFLECTOR TO PROVIDE OVERALL REFLECTANCE > 95 %, STEEL SHEET THICKNESS 0.8 mm., LAMP : 1 x 20 W./T5 LED DAY LIGHT
F3	FLUORESCENT LUMINAIRE WITH MIRROR LOUVER , LAMP : 1 x 11 W./T5 LED DAY LIGHT,SURFACE MOUNTING.
F4	FLUORESCENT LUMINAIRE, BATTEN LUMINAIRE WITH WIRE GUARD LAMP : 1 x 20 W./T5 LED DAY LIGHT SURFACE MOUNTING.
D1	DOWN LIGHT : LAMP 1 x 14 w./E27 LED. DAY LIGHT
D2	DOWN LIGHT : LAMP 1 x 10 w./E27 LED. DAY LIGHT
D3	DOWN LIGHT : LAMP 2x18 w./E27 LED. DAY LIGHT
W1	WALL SURFACE LIGHT : LED 2 X 1 COB NARROW BEAM 13°
D4	DOWN LIGHT : LAMP LED 8 w. WARM WHITE, DIE-CAST ALUMINIUM HOUSING
L1, L2, L3, L4	ROPELIGHT LED,PCB FLEX CIRCUIT BOARD WITH SILICON TUBE HOUSING, IP65, LAMP: 300 SURFACE MOUNT DEVICE LED per 5 meter (7.2 w./m.), LAMP COLOR 3000 K, BEAM ANGLE 120° L1 : ROPELIGHT LED 5 m., LAMP: 300 LED (SURFACE MOUNT DEVICE) L2 : ROPELIGHT LED 3 m., LAMP: 180 LED (SURFACE MOUNT DEVICE) L3 : ROPELIGHT LED 2 m., LAMP: 120 LED (SURFACE MOUNT DEVICE) L4 : ROPELIGHT LED 1 m., LAMP: 60 LED (SURFACE MOUNT DEVICE)
	FIRE ALARM , EXIT SIGN AND EMERGENCY LIGHT
	SMOKE DETECTOR
	HEAT DETECTOR
M	MANAUL PULL STATION, SURFACE MOUNTED AT + 1.30 M.AFF.
B	VIBRATION ALARM BELL, SURFACE MOUNTED AT 0.30 M. UNDER CEILING
EXIT	SINGLE SIDE EXIT SIGN, LED 1x10W. BOTTOM OF PANEL AT +2.7 M.AFF.
EXIT	DOUBLE SIDE EXIT SIGN, LED 1x10W. BOTTOM OF PANEL AT +2.7 M.AFF.
E	EMERGENCY LIGHT UNIT, 2x9 W. LED, SEALED LEAD ACID BATTERY, 12 V.
	SOUND PUBLIC ADDRESS
S	CEILING LOUND SPEAKER RATED POWER 6 WATTS SELECT TAPED 3 W. WITH COVER
S**	CEILING LOUND SPEAKER RATED POWER 6 WATTS SELECT TAPED 6 W. WITH COVER
	CCTV. SYSTEM
C1	COLOUR IP. CCTV. FIX TYPE CAMERA AND HOUSING
C2	COLOUR IP. CCTV. PAN/TILT/ZOOM AND HOUSING

ระบบปรับอากาศและระบายอากาศ

SYMBOL	DESCRIPTION
FCU	FAN COIL UNIT
FCU	FAN COIL UNIT (FCU), CEILING MOUNTED FOR SPLIT TYPE SYSTEM
EF	EXHAUST FAN CEILING MOUNTED
EA	EXHAUST AIR GRILL
FA	FRESH AIR GRILL
EA / FA	EXHAUST / FRESH AIR GRILL WITH INSECT-SCREEN & RAIN HOOD

การไฟฟ้าฝ่ายผลิตแห่งประเทศไทย
ฝ่ายออกแบบและบริหารงานก่อสร้าง
ได้รับการรับรอง ISO 9001:2008
53 หมู่ 2 ถนนรัชดาภิเษก บางกรวย นนทบุรี 11130 โทร436-1910-3

งานออกแบบ และ เอกสารประกอบแบบนี้ถือเป็นสมบัติของ ฝ่ายออกแบบและบริหารงานก่อสร้าง การไฟฟ้าฝ่ายผลิตแห่งประเทศไทย ห้ามผู้ใดนำไปใช้งาน ทำซ้ำ หรือ ดัดแปลง โดยไม่ได้รับอนุญาตเป็นลายลักษณ์อักษร จาก การไฟฟ้าฝ่ายผลิตแห่งประเทศไทย

ออกแบบ

สถาปนิก (นาย อดิศร ศรีสุพรรณ)
สถาปนิกภายใน (นางสาวศานติวร เอื้อประเสริฐ)
(นาย อภิสิทธิ์ ณัฐวรวโรหน์)
วิศวกรโครงสร้าง (นาย กฤษดา เลิศพิญูเมธา)
วิศวกรสุขาภิบาล (นางสาว ปรางค์ทิพย์ ชัยเวส)
วิศวกรไฟฟ้า (นาย สุรชชฐ์ ณ เชียงใหม่)
วิศวกรเครื่องกล (นาย เผด็จ โพธิ์แก้ว)

ตรวจสอบ

ผู้ควบคุมงาน กฟผ. (นาย บุญชัย ผดุงสมบัติถาวร)
(นาย ดนุพงษ์ สรรพอุดม)
(นาย อภิชิตต์ รำพึงใจ)
(นาย นนท์ชัย สกุลรัศมีโพศาล)
หัวหน้าแผนกบริหารสัญญาก่อสร้างอาคาร (นาย ศรชัย อภิบาลพลธรรม)

เห็นชอบ

(นาย สาโรจน์ จีนโว้ง)
หัวหน้ากองบริหารงานก่อสร้าง

ผู้รับจ้าง

CAN DO CONSTRUCTION CO.,LTD
222 ถนนแจ้งวัฒนะ(บางเขน) แขวงอนุสาวรีย์
เขตหลักสี่ กรุงเทพมหานคร 10900
TEL. 591-3972 , 591-4906 FAX. 954-3759

เรียนแบบ

(นางสาว กัญญาพัชร แก้วทับทิม)

ตรวจสอบ

(นาย สำราญ เจริญวงศ์)

รับรอง

(นาย สำราญ เจริญวงศ์)
วิศวกรโครงการ

AS-BUILT DRAWING

งานโรงจอดยานพาหนะ (อขน.)

แบบแสดง

แปลนฟอร์นิเจอร์และผนังตกแต่งชั้นล่าง

อ้างอิงแบบ กฟผ. เลขที่	แบบเลขที่
SNO-MS1209-I-04/12	AB-SNO-MS1209-I-04/12
เลขที่งาน	**จำนวนแผ่น**
257112-09	12