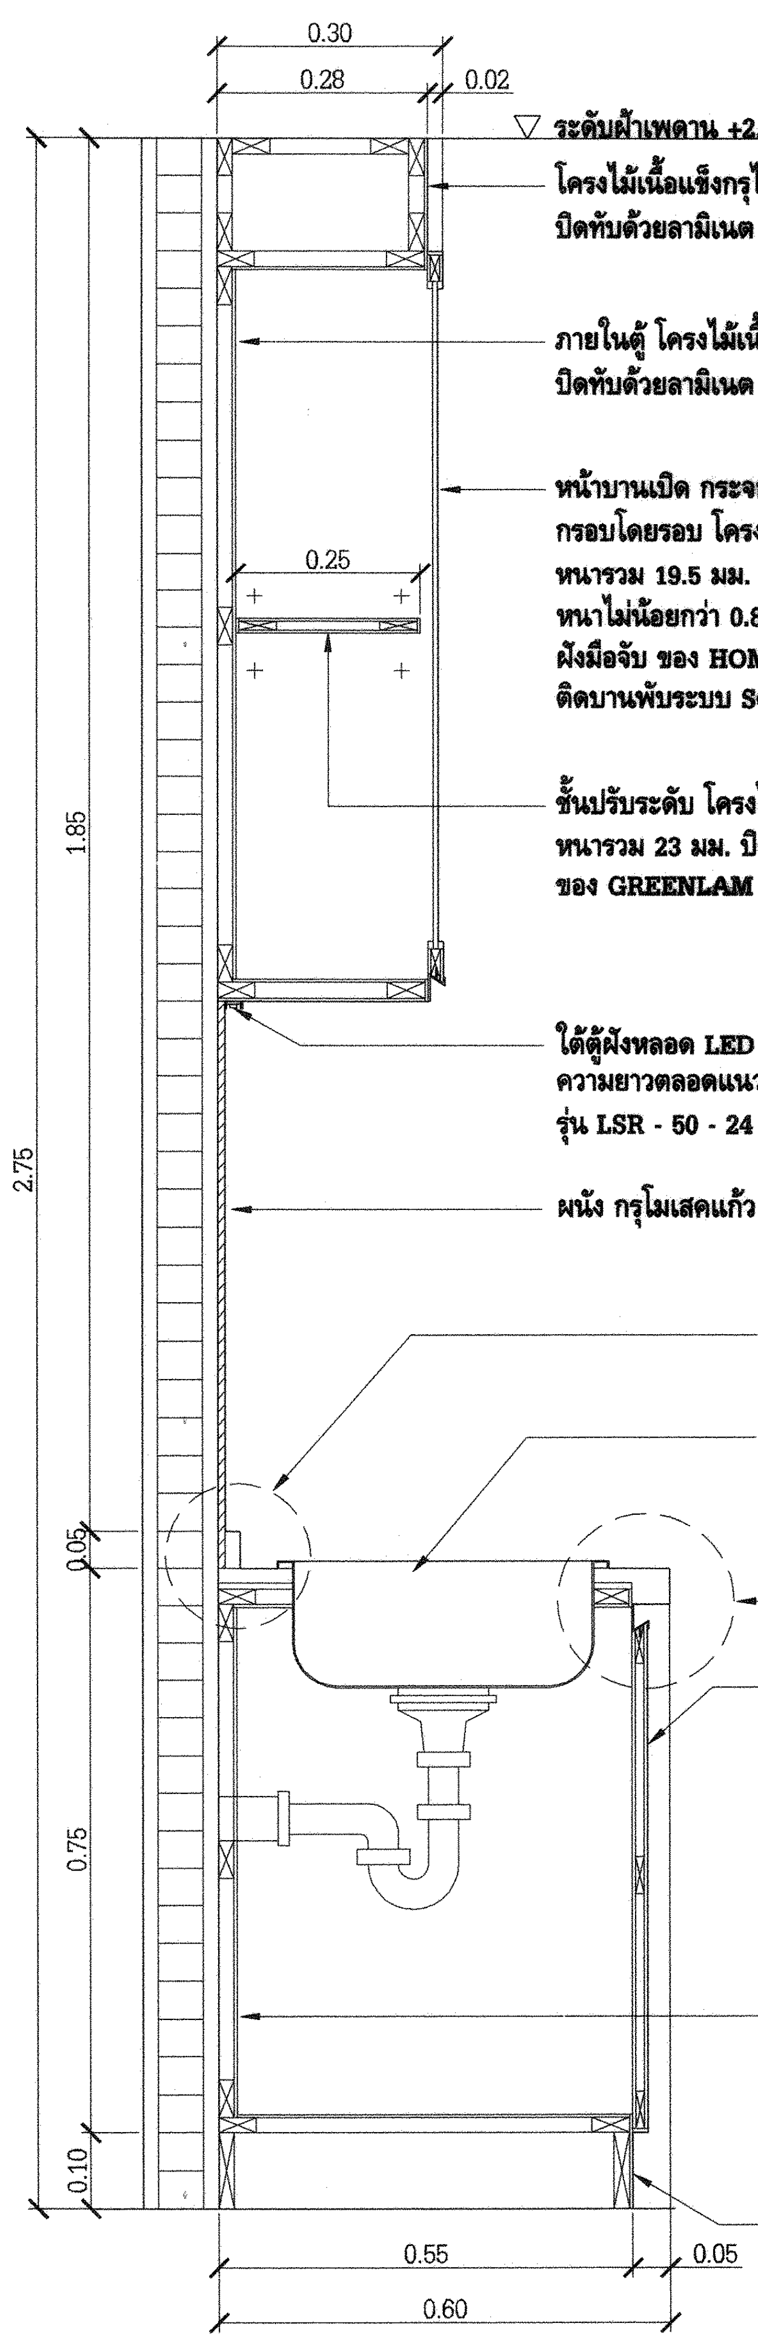

▽ ระดับฝ้าเพดาน +2.75

โครงไม้เนื้อแข็งกรุไม้อัดสังเคราะห์ไฟเบอร์ซีเมนต์คอมโพสิต หนา 4 มม. ของ SHERA PLY
ปิดทับด้วยลามิเนต GREENLAM รุ่น WOODGRAIN สี WP3238 VOD

ภายในตู้ โครงไม้เนื้อแข็งกรุไม้อัดสังเคราะห์ไฟเบอร์ซีเมนต์คอมโพสิต หนา 4 มม. ของ SHERA PLY
ปิดทับด้วยลามิเนต GREENLAM รุ่น WOODGRAIN สี WP3238 VOD

หน้าบานเปิด กระจกฝ้าหนา 6 มม. ลายฝ้าอยู่ด้านหลังบานเปิด
กรอบโดยรอบ โครงไม้เนื้อแข็งกรุไม้อัดสังเคราะห์ไฟเบอร์ซีเมนต์คอมโพสิต หนา 4 มม. ของ SHERA PLY
หนารวม 19.5 มม. (เท่ากับความกว้างของมือจับ) ปิดทับด้วยลามิเนต ปิดขอบด้วย ABS
หนาไม่น้อยกว่า 0.8 มม. ของ GREENLAM รุ่น WOODGRAIN สี WP3238 VOD
ฝังมือจับ ของ HOME รุ่น CC - H2813/3
ติดบานพับระบบ SOFT CLOSE ของ HOME รุ่น DR - IN - 51

ชั้นปรับระดับ โครงไม้เนื้อแข็งกรุไม้อัดสังเคราะห์ไฟเบอร์ซีเมนต์คอมโพสิต หนา 4 มม. ของ SHERA PLY
หนารวม 23 มม. ปิดทับด้วยลามิเนต ปิดขอบด้วย ABS หนาไม่น้อยกว่า 0.8 มม.
ของ GREENLAM รุ่น WOODGRAIN สี WP3238 VOD

ใต้ตู้ฝังหลอด LED STRIP สี WARM WHITE ของ L&E รุ่น SLX6120 ขนาด 12 W/M
ความยาวตลอดแนวรูปด้าน ติดตั้งในรางอลูมิเนียม รุ่น U - CHANNEL พร้อมหม้อแปลง
รุ่น LSR - 50 - 24

ผนัง กรุโมเสคแก้ว ขนาด 12x12 นิ้ว ของ IMEX รุ่น IN BLACK RED TG-59IN

บัวกันเปื้อน ดูแบบขยาย ข I-09

อ่างล้างจานสเตนเลสชนิด 1 หลุม 1 ที่พักจานพร้อมชุดสะดือ ลูกยาง
และดึงล็อค ของ HOME รุ่น AC Aegean 1/1 ก๊อกน้ำซิงค์ COTTO
รุ่น CT1117A(HM)

ขอบบัวเบิ้ล ดูแบบขยาย ก I-09

หน้าบานตู้ โครงไม้เนื้อแข็งกรุไม้อัดสังเคราะห์ไฟเบอร์ซีเมนต์คอมโพสิต หนา 4 มม.
ของ SHERA PLY หนารวม 19.5 มม.(เท่ากับความกว้างของมือจับ)
ปิดทับด้วยลามิเนต ปิดขอบด้วย ABS หนาไม่น้อยกว่า 0.8 มม. ของ GREENLAM
รุ่น WOODGRAIN สี 3238 VOD
ฝังมือจับ ของ HOME รุ่น CGH2813/3
ติดบานพับระบบ SOFT CLOSE ของ HOME รุ่น DR - IN - 51

ภายในตู้ โครงไม้เนื้อแข็งกรุไม้อัดสังเคราะห์ไฟเบอร์ซีเมนต์คอมโพสิต หนา 4 มม.
ของ SHERA PLY หรือเทียบเท่า ปิดทับด้วยลามิเนต Greenlam
รุ่น WOODGRAIN สี WP3238 VOD

โครงไม้เนื้อแข็งกรุไม้อัดสังเคราะห์ไฟเบอร์ซีเมนต์คอมโพสิต หนา 4 มม.
ของ SHERA PLY ปิดทับด้วยลามิเนต Greenlam
รุ่น WOODGRAIN สี WP3238 VOD

รูปตัด A I-09
มาตราส่วน 1 : 10

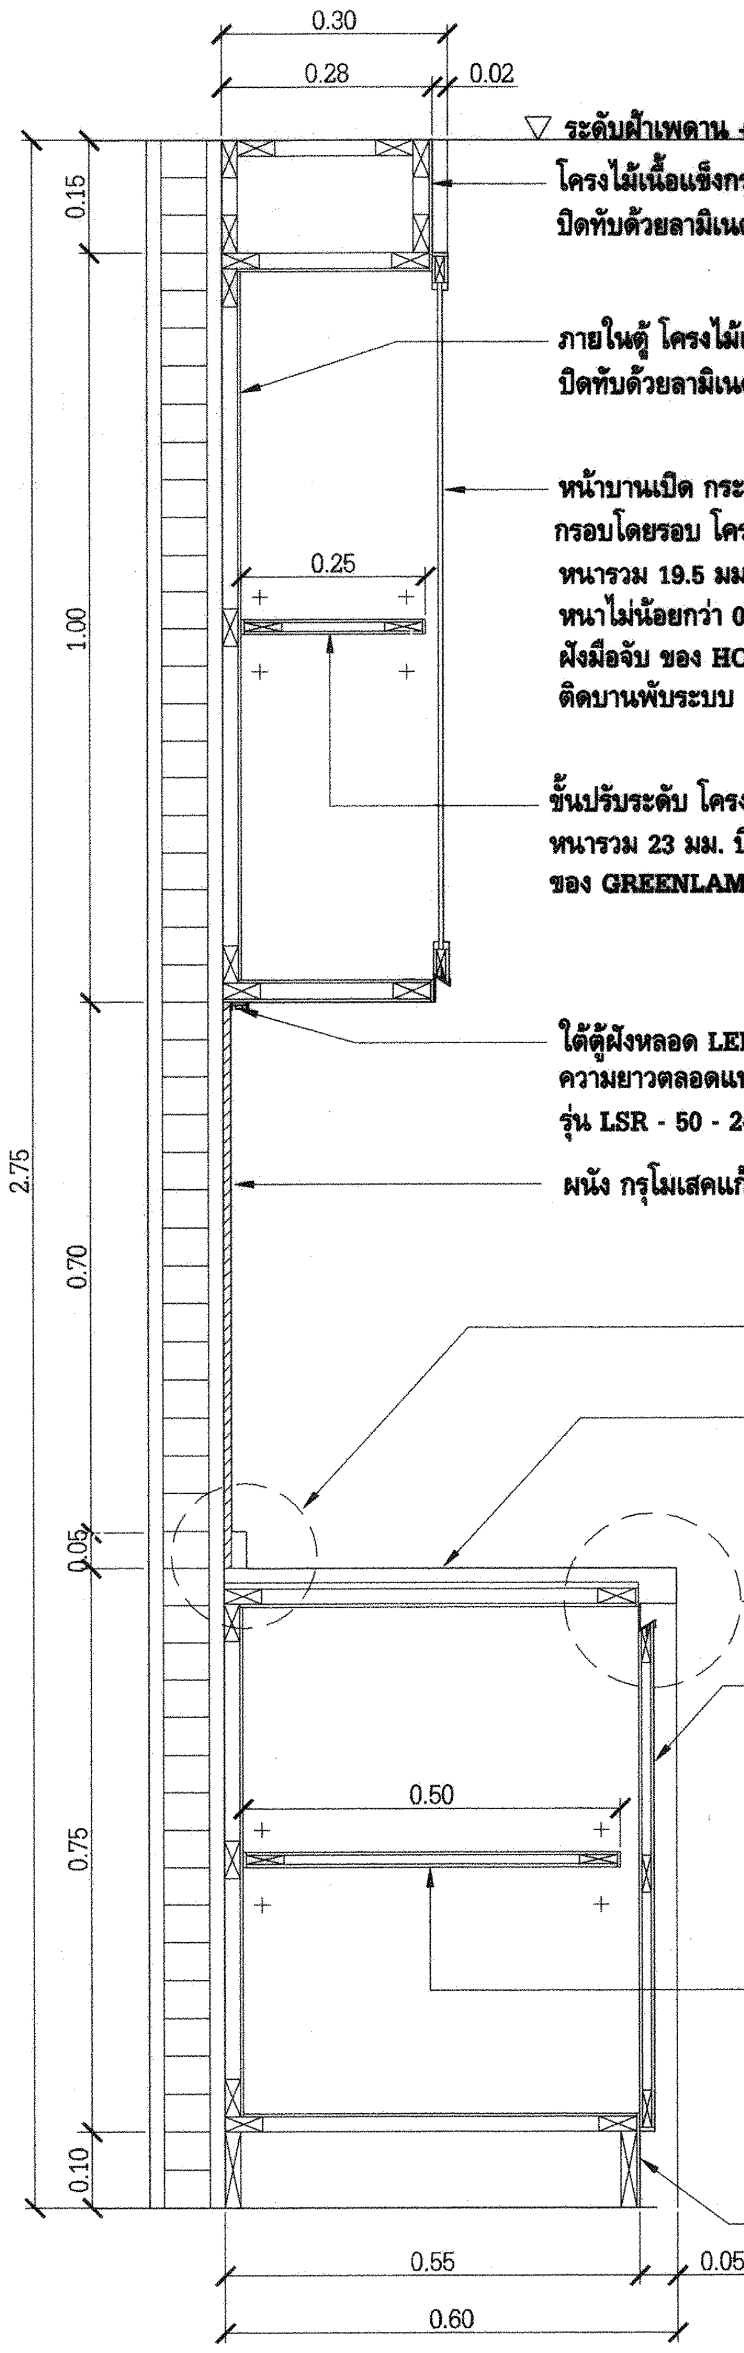

▽ ระดับฝ้าเพดาน +2.75

โครงไม้เนื้อแข็งกรุไม้อัดสังเคราะห์ไฟเบอร์ซีเมนต์คอมโพสิต หนา 4 มม. ของ SHERA PLY
ปิดทับด้วยลามิเนต GREENLAM รุ่น WOODGRAIN สี WP3238 VOD

ภายในตู้ โครงไม้เนื้อแข็งกรุไม้อัดสังเคราะห์ไฟเบอร์ซีเมนต์คอมโพสิต หนา 4 มม. ของ SHERA PLY
ปิดทับด้วยลามิเนต GREENLAM รุ่น WOODGRAIN สี WP3238 VOD

หน้าบานเปิด กระจกฝ้าหนา 6 มม. ลายฝ้าอยู่ด้านหลังบานเปิด
กรอบโดยรอบ โครงไม้เนื้อแข็งกรุไม้อัดสังเคราะห์ไฟเบอร์ซีเมนต์คอมโพสิต หนา 4 มม. ของ SHERA PLY
หนารวม 19.5 มม. (เท่ากับความกว้างของมือจับ) ปิดทับด้วยลามิเนต ปิดขอบด้วย ABS
หนาไม่น้อยกว่า 0.8 มม. ของ Greenlam รุ่น WOODGRAIN สี WP3238 VOD
ฝังมือจับ ของ HOME รุ่น CGH2813/3
ติดบานพับระบบ SOFT CLOSE ของ HOME รุ่น DR - IN - 51

ชั้นปรับระดับ โครงไม้เนื้อแข็งกรุไม้อัดสังเคราะห์ไฟเบอร์ซีเมนต์คอมโพสิต หนา 4 มม. ของ SHERA PLY
หนารวม 23 มม. ปิดทับด้วยลามิเนต ปิดขอบด้วย ABS หนาไม่น้อยกว่า 0.8 มม.
ของ GREENLAM รุ่น WOODGRAIN สี WP3238 VOD ติดปุ่มปรับระดับ

ใต้ตู้ฝังหลอด LED STRIP สี WARM WHITE ของ L&E รุ่น SLX6120 ขนาด 12 W/M
ความยาวตลอดแนวรูปด้าน ติดตั้งในรางอลูมิเนียม รุ่น U - CHANNEL พร้อมหม้อแปลง
รุ่น LSR - 50 - 24

ผนัง กรุโมเสคแก้ว ขนาด 12x12 นิ้ว ของ IMEX รุ่น IN BLACK RED TG-59IN

บัวกันเปื้อน ดูแบบขยาย ข I-09

TOP โครงไม้เนื้อแข็งกรุไม้อัดสังเคราะห์ไฟเบอร์ซีเมนต์คอมโพสิต หนา 10 มม.
ของ SHERA PLY กรุทับด้วยหินสังเคราะห์หนา 12 มม.
ของ LG สี P001 PERNA WHITE

ขอบบัวเบิ้ล ดูแบบขยาย ก I-09

หน้าบานตู้ โครงไม้เนื้อแข็งกรุไม้อัดสังเคราะห์ไฟเบอร์ซีเมนต์คอมโพสิต หนา 4 มม.
ของ SHERA PLY หนารวม 19.5 มม.(เท่ากับความกว้างของมือจับ)
ปิดทับด้วยลามิเนต ปิดขอบด้วย ABS หนาไม่น้อยกว่า 0.8 มม. ของ GREENLAM
รุ่น WOODGRAIN สี 3238 VOD
ฝังมือจับ ของ HOME รุ่น CGH2813/3
ติดบานพับระบบ SOFT CLOSE ของ HOME รุ่น DR - IN - 51

ชั้นปรับระดับ โครงไม้เนื้อแข็งกรุไม้อัดสังเคราะห์ไฟเบอร์ซีเมนต์คอมโพสิต หนา 4 มม.
ของ SHERA PLY หนารวม 23 มม. ปิดทับด้วยลามิเนต ปิดขอบด้วย ABS
หนาไม่น้อยกว่า 0.8 มม. ของ GREENLAM รุ่น WOODGRAIN สี WP3238 VOD
ติดปุ่มปรับระดับ

โครงไม้เนื้อแข็งกรุไม้อัดสังเคราะห์ไฟเบอร์ซีเมนต์คอมโพสิต หนา 4 มม.
ของ SHERA PLY ปิดทับด้วยลามิเนต GREENLAM
รุ่น WOODGRAIN สี WP3238 VOD

รูปตัด B I-09
มาตราส่วน 1 : 10

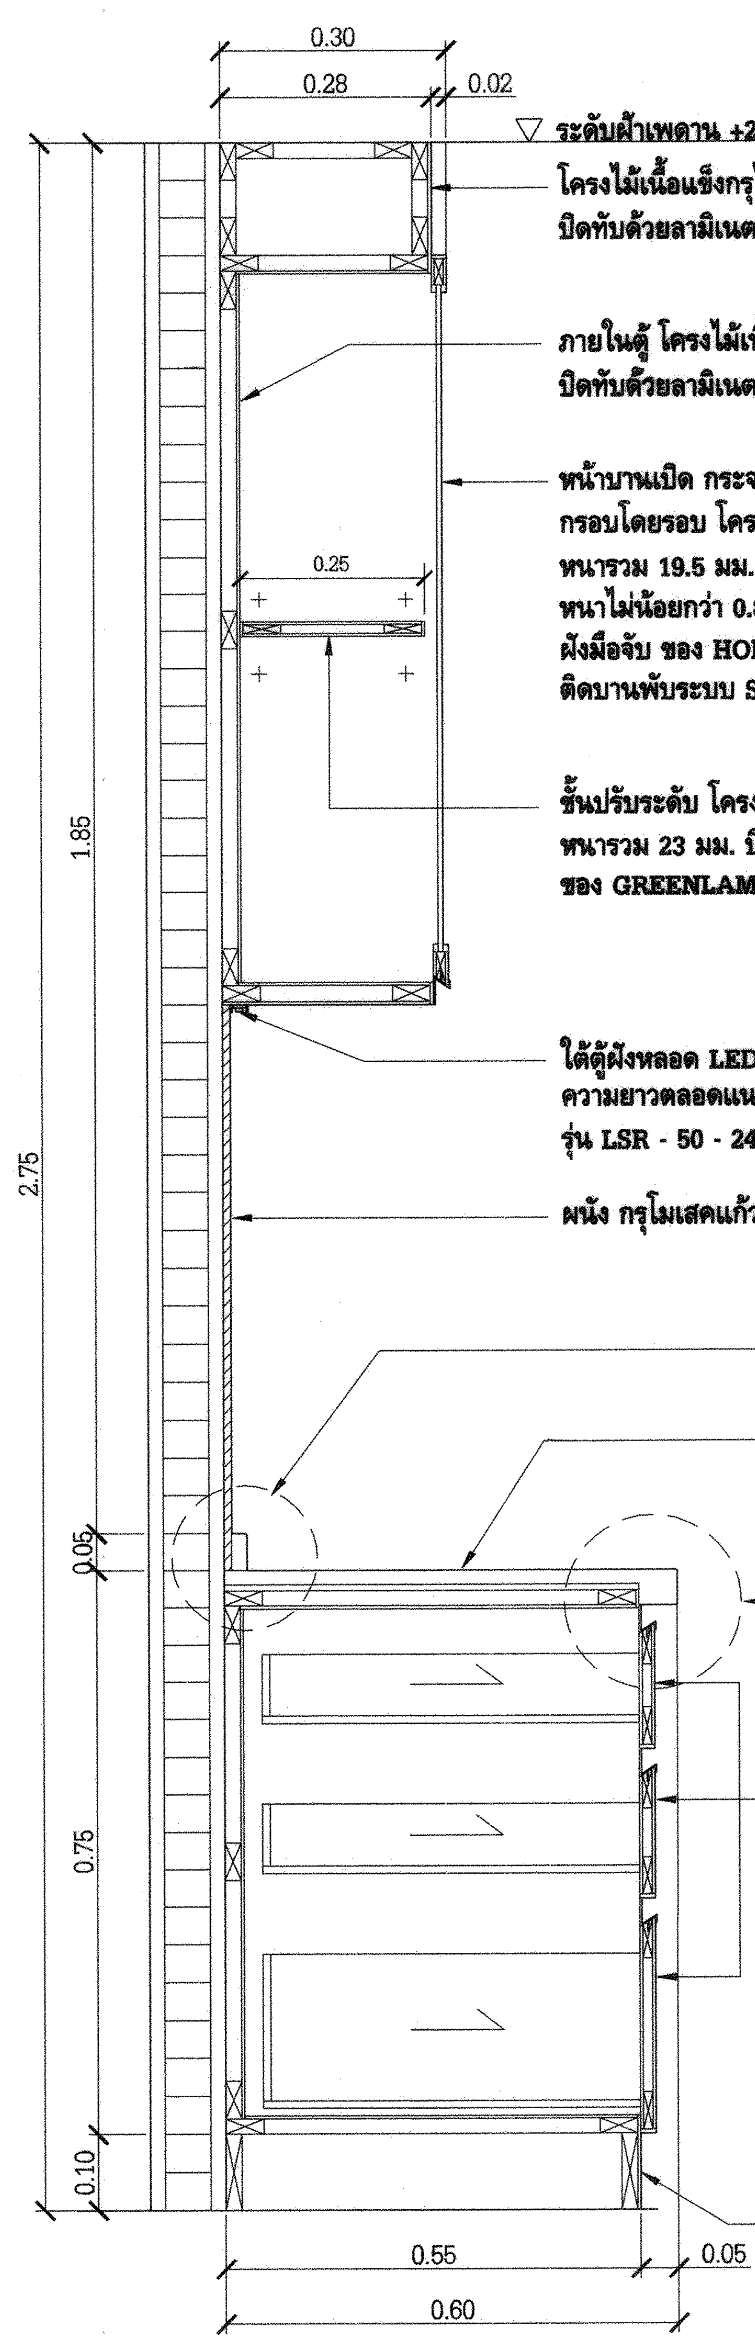

▽ ระดับฝ้าเพดาน +2.75

โครงไม้เนื้อแข็งกรุไม้อัดสังเคราะห์ไฟเบอร์ซีเมนต์คอมโพสิต หนา 4 มม. ของ SHERA PLY
ปิดทับด้วยลามิเนต GREENLAM รุ่น WOODGRAIN สี WP3238 VOD

ภายในตู้ โครงไม้เนื้อแข็งกรุไม้อัดสังเคราะห์ไฟเบอร์ซีเมนต์คอมโพสิต หนา 4 มม. ของ SHERA PLY
ปิดทับด้วยลามิเนต GREENLAM รุ่น WOODGRAIN สี WP3238 VOD

หน้าบานเปิด กระจกฝ้าหนา 6 มม. ลายฝ้าอยู่ด้านหลังบานเปิด
กรอบโดยรอบ โครงไม้เนื้อแข็งกรุไม้อัดสังเคราะห์ไฟเบอร์ซีเมนต์คอมโพสิต หนา 4 มม. ของ SHERA PLY
หนารวม 19.5 มม. (เท่ากับความกว้างของมือจับ) ปิดทับด้วยลามิเนต ปิดขอบด้วย ABS
หนาไม่น้อยกว่า 0.8 มม. ของ Greenlam รุ่น WOODGRAIN สี WP3238 VOD
ฝังมือจับ ของ HOME รุ่น CGH2813/3
ติดบานพับระบบ SOFT CLOSE ของ HOME รุ่น DR - IN - 51

ชั้นปรับระดับ โครงไม้เนื้อแข็งกรุไม้อัดสังเคราะห์ไฟเบอร์ซีเมนต์คอมโพสิต หนา 4 มม. ของ SHERA PLY
หนารวม 23 มม. ปิดทับด้วยลามิเนต ปิดขอบด้วย ABS หนาไม่น้อยกว่า 0.8 มม.
ของ GREENLAM รุ่น WOODGRAIN สี WP3238 VOD ติดปุ่มปรับระดับ

ใต้ตู้ฝังหลอด LED STRIP สี WARM WHITE ของ L&E รุ่น SLX6120 ขนาด 12 W/M
ความยาวตลอดแนวรูปด้าน ติดตั้งในรางอลูมิเนียม รุ่น U - CHANNEL พร้อมหม้อแปลง
รุ่น LSR - 50 - 24 คู่กับรุ่น RS - 25 - 24

ผนัง กรุโมเสคแก้ว ขนาด 12x12 นิ้ว ของ IMEX รุ่น IN BLACK RED TG-59IN

บัวกันเปื้อน ดูแบบขยาย ข I-09

TOP โครงไม้เนื้อแข็งกรุไม้อัดสังเคราะห์ไฟเบอร์ซีเมนต์คอมโพสิต หนา 10 มม.
ของ SHERA PLY กรุทับด้วยหินสังเคราะห์หนา 12 มม.
ของ LG สี P001 PERNA WHITE

ขอบบัวเบิ้ล ดูแบบขยาย ก I-09

หน้าบานลิ้นชัก โครงไม้เนื้อแข็งกรุไม้อัดสังเคราะห์ไฟเบอร์ซีเมนต์คอมโพสิต หนา 4 มม.
ของ SHERA PLY หนารวม 19.5 มม.(เท่ากับความกว้างของมือจับ)
ปิดทับด้วยลามิเนต ปิดขอบด้วย ABS หนาไม่น้อยกว่า 0.8 มม. ของ GREENLAM
รุ่น WOODGRAIN สี 3238 VOD ฝังมือจับของ HOME รุ่น DR - IN - 51
ติดรางเลื่อน 2 ตอน ระบบราวลูกปืนรับใต้ระบบ SOFT CLOSE
ของ HOME รุ่น MP DP ด้านข้างและด้านล่างลิ้นชักไม้อัดหนา 10 มม.
ปิดทับด้วยลามิเนต

โครงไม้เนื้อแข็งกรุไม้อัดสังเคราะห์ไฟเบอร์ซีเมนต์คอมโพสิต หนา 4 มม.
ของ SHERA PLY หรือเทียบเท่า ปิดทับด้วยลามิเนต GREENLAM
รุ่น WOODGRAIN สี WP3238 VOD

รูปตัด C I-09
มาตราส่วน 1 : 10

หน้าบานเปิด กระจกฝ้าหนา 6 มม. ลายฝ้าอยู่ด้านหลังบานเปิด กรอบโดยรอบ
โครงไม้เนื้อแข็งกรุไม้อัดสังเคราะห์ไฟเบอร์ซีเมนต์คอมโพสิต หนา 4 มม. ของ SHERA PLY
ปิดทับด้วยลามิเนต GREENLAM รุ่น WOODGRAIN สี WP3238 VOD

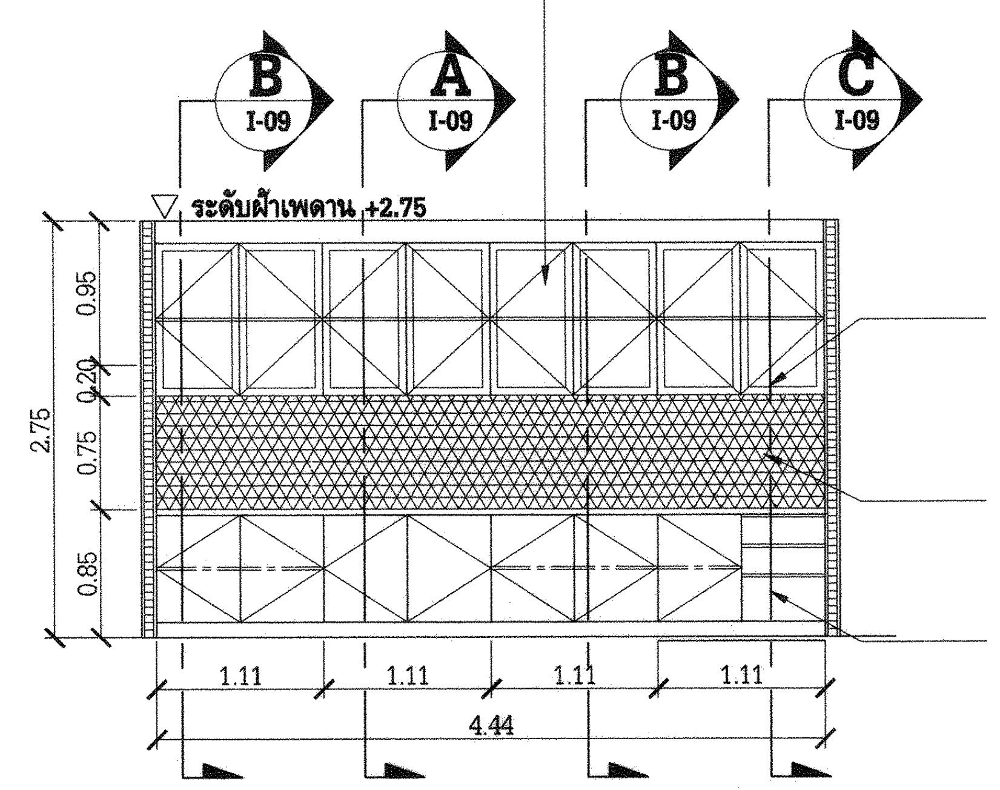

ใต้ตู้ฝังหลอด LED STRIP สี WARM WHITE ของ L&E รุ่น SLX6120
ขนาด 12 W/M ความยาวตลอดแนวรูปด้านติดตั้งในรางอลูมิเนียม
รุ่น U - CHANNEL พร้อมหม้อแปลงรุ่น LRS - 50 - 24 คู่กับรุ่น RS - 25 - 24

ผนัง กรุโมเสคแก้ว ขนาด 12x12 นิ้ว ของ IMEX รุ่น IN BLACK RED TG-59IN

หน้าบานลิ้นชัก โครงไม้เนื้อแข็งกรุไม้อัดสังเคราะห์ไฟเบอร์ซีเมนต์คอมโพสิต
หนา 4 มม. ของ SHERA PLY ปิดทับด้วยลามิเนต ของ GREENLAM
รุ่น WOOD GRAIN สี WP3238 VOD ติดรางเลื่อน 2 ตอน
ระบบรางลูกปืนรับใต้ระบบ SOFT CLOSE ของ HOME รุ่น MP DP

รูปด้าน 5 I-09
มาตราส่วน 1 : 50

ผนัง กรุโมเสคแก้ว ขนาด 12x12 นิ้ว ของ IMEX รุ่น IN BLACK RED TG-59IN

บัวกันเปื้อน หินสังเคราะห์หนา 12 มม ลบมุมโค้ง ของ LG สี P001 PERNA WHITE

TOP โครงไม้เนื้อแข็งกรุไม้อัดสังเคราะห์ไฟเบอร์ซีเมนต์คอมโพสิต หนา 10 มม.
ของ SHERA PLY กรุทับด้วยหินสังเคราะห์หนา 12 มม. LG สี P001 PERNA WHITE

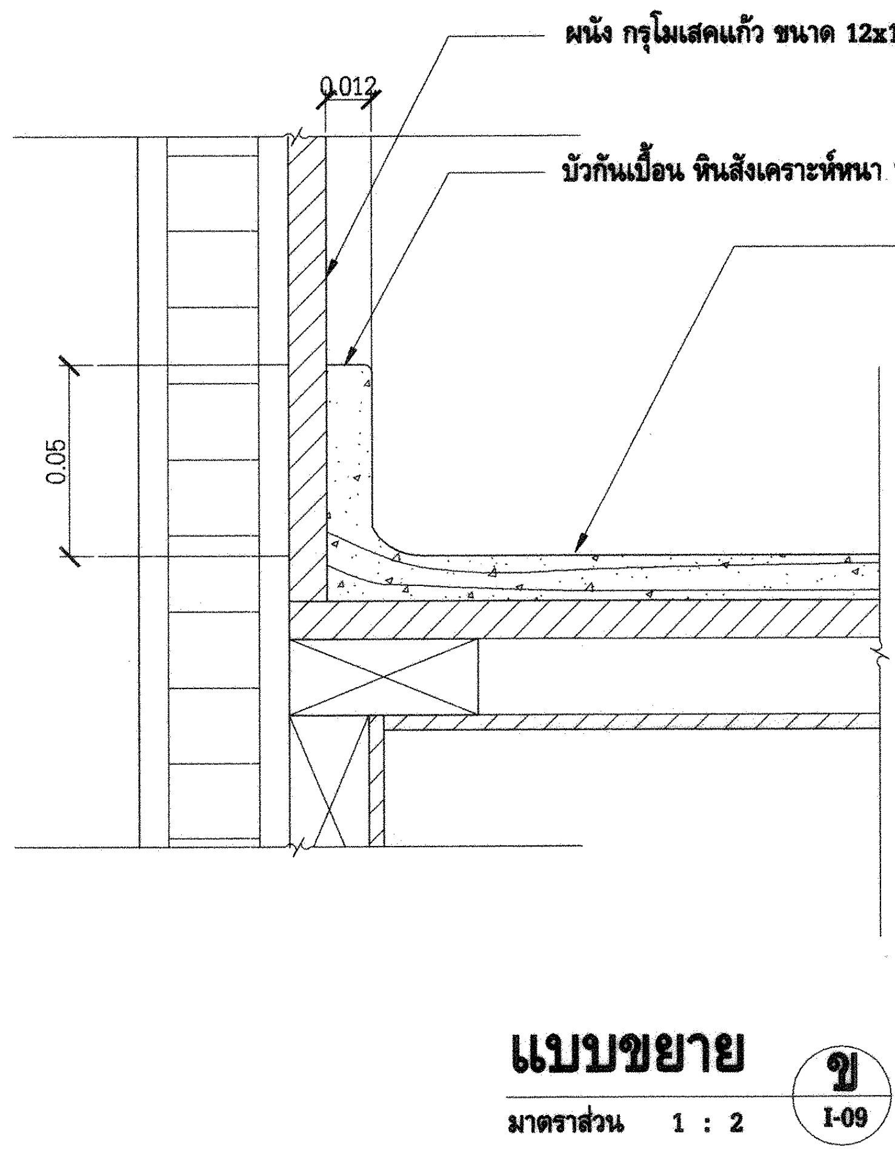

แบบขยาย ข I-09
มาตราส่วน 1 : 2

ขอบหน้า หินสังเคราะห์หนา 12 มม.
ลบมุมโค้ง ของ LG สี P001 PERNA WHITE

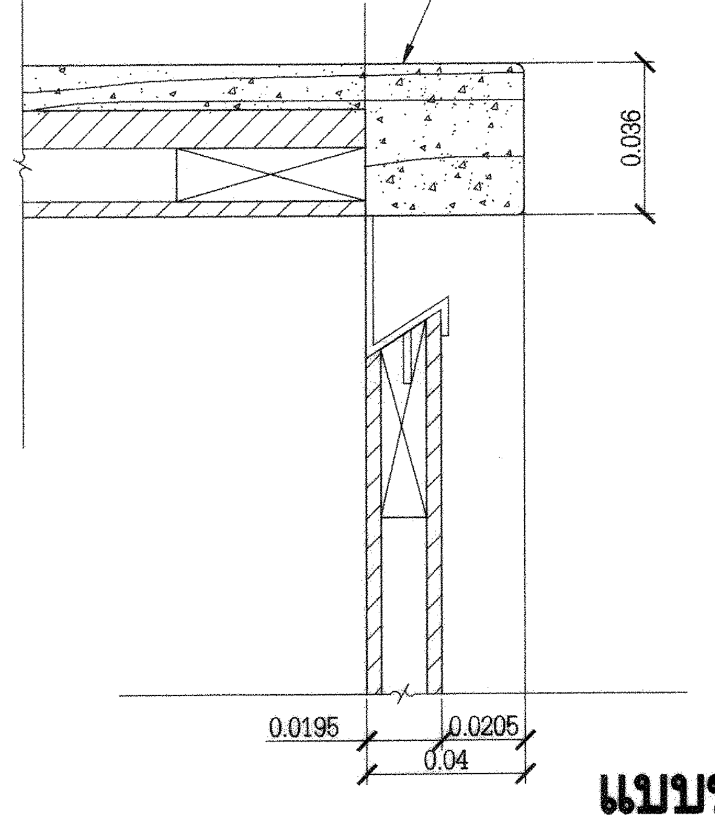

แบบขยาย ก I-09
มาตราส่วน 1 : 2

การไฟฟ้าฝ่ายผลิตแห่งประเทศไทย
ฝ่ายออกแบบและบริหารงานก่อสร้าง
ได้รับการรับรอง ISO 9001:2008

53 หมู่ 2 ถนนจรัญสนิทวงศ์ บางกรวย นนทบุรี 11130 โทร436-1910-3

งานออกแบบ และ เอกสารประกอบแบบถือเป็นสมบัติของ ฝ่ายออกแบบและบริหารงานก่อสร้าง การไฟฟ้าฝ่ายผลิตแห่งประเทศไทย ห้ามผู้ใดนำไปใช้งาน ทำซ้ำ หรือ ดัดแปลง โดยไม่ได้รับอนุญาตเป็นลายลักษณ์อักษร จาก การไฟฟ้าฝ่ายผลิตแห่งประเทศไทย

ออกแบบ

สถาปนิก (นาย อดิศร ศรีสุพรรณ)
สถาปนิกภายใน (นางสาวศานติวร เอื้อประเสริฐ)
(นาย อภิสิทธิ์ ณัฐวรวโรตม์)
วิศวกรโครงสร้าง (นาย กฤษดา เลิศเพ็ญเมธา)
วิศวกรสุขาภิบาล (นางสาว ปรางค์ทิพย์ ชัยเวส)
วิศวกรไฟฟ้า (นาย สุรเชษฐ์ ณ เชียงใหม่)
วิศวกรเครื่องกล (นาย เผด็จ โพธิ์แก้ว)

ตรวจสอบ

ผู้ควบคุมงาน กฟผ. บุญชัย ผดุงสมบัติถาวร
(นาย บุญชัย ผดุงสมบัติถาวร)
(นาย ดนุพงษ์ สรรพอุดม)
(นาย อภิศักดิ์ รำพึงกิจ)
(นาย นพชัย สกุลรัศมีไพศาล)
หัวหน้าแผนกบริหารสัญญาก่อสร้างอาคาร (นาย ศรชัย อภิบาลพลธรรม)

เห็นชอบ

(นาย สาโรจน์ จีนโก๊ว)
หัวหน้ากองบริหารงานก่อสร้าง

ผู้รับจ้าง

CAN DO CONSTRUCTION CO.,LTD
222 ถนนเทศบาลรังรักษ์เหนือ แขวงลาดยาว
เขตจตุจักร กรุงเทพมหานคร 10900
TEL. 591-3972 , 591-4906 FAX. 954-3759

เขียนแบบ

(นางสาว กัญญาพัชร แก้วทับทิม)

ตรวจสอบ

(นาย สำราญ เจริญวงศ์)

รับรอง

(นาย สำราญ เจริญวงศ์)
วิศวกรโครงการ

AS-BUILT DRAWING

งานโรงจอดยานพาหนะ (อขน.)

แบบแสดง
รูปด้าน ①, รูปตัด Ⓐ, Ⓑ, Ⓒ แบบขยาย (ก), (ข)

อ้างอิงแบบ กฟผ. เลขที่	แบบเลขที่
SNO-MS12-09-I-09/12	AB-SNO-MS12-09-I-09/12
เลขที่งาน	**จำนวนแผ่น**
257112-09	12