

แผ่นที่	AB-SNO-MS12-05-09-B-12/22	แผ่นที่

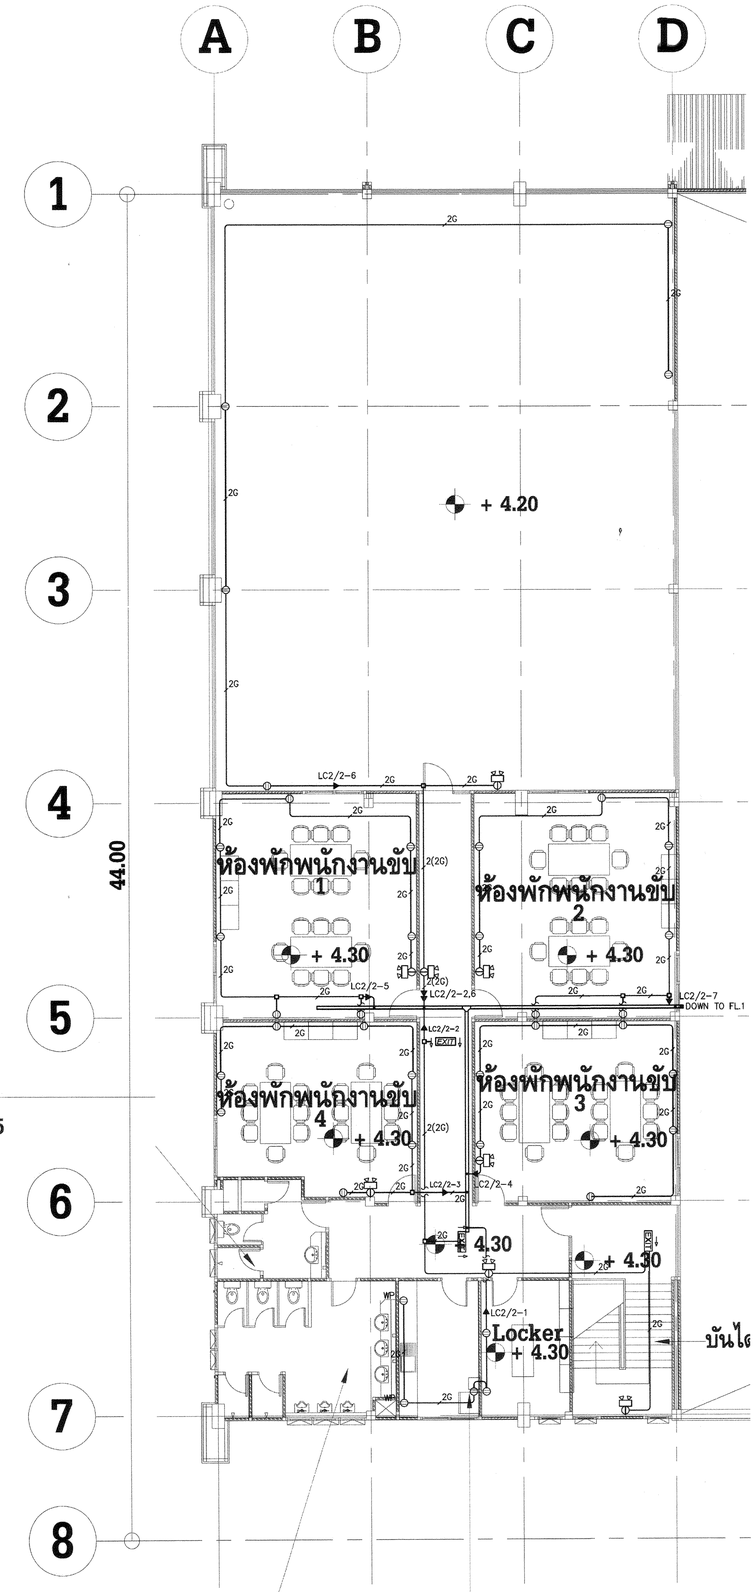


POWER, RECEPTACLE, EMERGENCY LIGHT AND EXIT SIGN SYSTEM PLAN 2nd FLOOR

SCALE 1 : 100

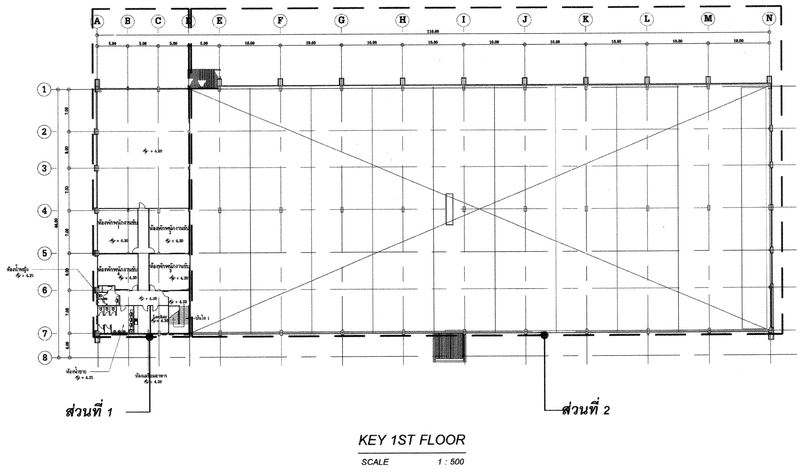

KEY 1ST FLOOR

SCALE 1 : 500

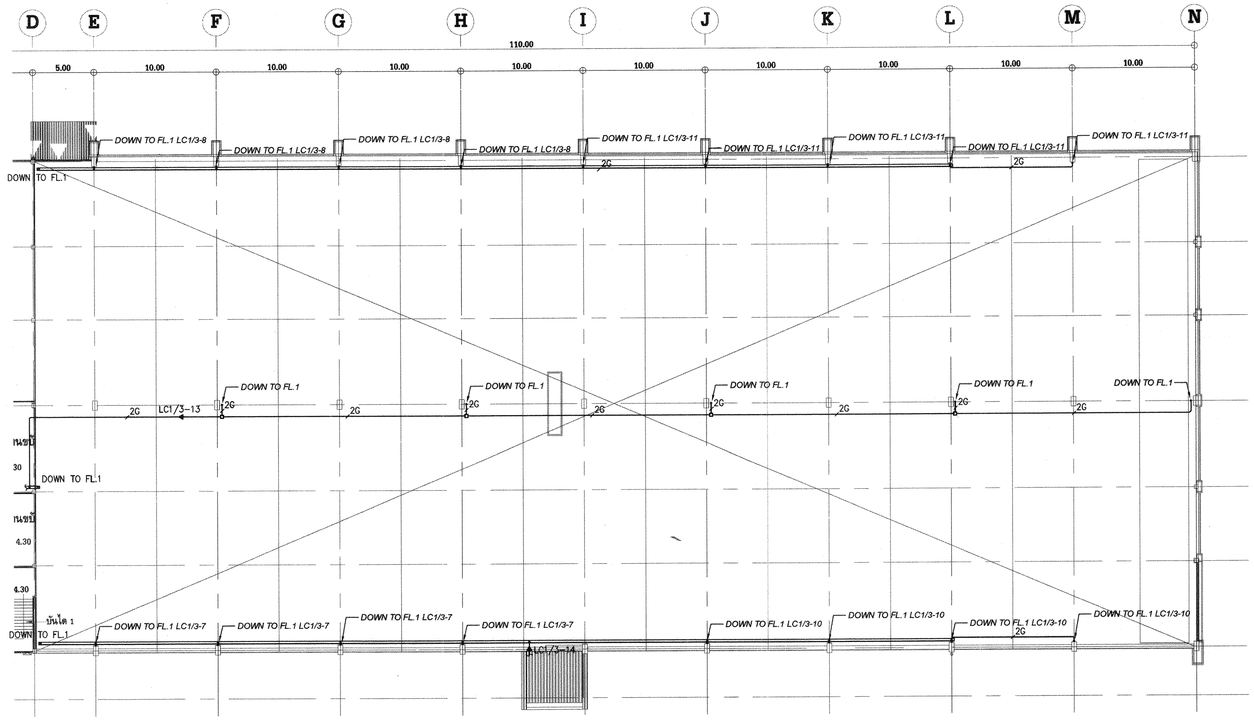

POWER, RECEPTACLE, EMERGENCY LIGHT AND EXIT SIGN SYSTEM PLAN 2nd FLOOR

SCALE 1 : 250

การไฟฟ้าฝ่ายผลิตแห่งประเทศไทย

ฝ่ายออกแบบและบริหารงานก่อสร้าง

ได้รับการรับรอง ISO 9001:2008

53 หมู่ 2 ถนนรัฐพัฒนาวงศ์ บางกรวย นนทบุรี 11130 โทร436-1910-3

งานออกแบบ และ เอกสารประกอบแบบถือเป็นสมบัติของ
ฝ่ายออกแบบและบริหารงานก่อสร้าง การไฟฟ้าฝ่ายผลิตแห่งประเทศไทย
ห้ามผู้ใดนำไปใช้งาน ทำซ้ำ หรือ ดัดแปลง โดยไม่ได้รับอนุญาตเป็น
ลายลักษณ์อักษร จาก การไฟฟ้าฝ่ายผลิตแห่งประเทศไทย

ออกแบบ

สถาปนิก (นาย อดิศร ศรีสุพรรณ)

สถาปนิกภายใน (นางสาวศานติวร เอี่ยประเสริฐ)

(นาย อภิสิทธิ์ ณัฐรวรโรจน์)

วิศวกรโครงสร้าง (นาย ทรงคุณ วินันโรจน์จรัล)

(นาย กานต์เดช ปั้นเจริญ)

วิศวกรสุขาภิบาล (นาย วัชระ สมโรจน์รัตน์)

วิศวกรไฟฟ้า (นาย ประพิทธ์ ชื่นชุมศรี)

วิศวกรเครื่องกล (นาย ลุกฤษฎ์ จำปาชนม์)

ตรวจสอบ

ผู้ควบคุมงาน กฟผ. (นาย บุญชัย ผลุงสมบัติถาวร)

(นาย ดนุพงษ์ สรรพลุดม)

(นาย อภิศักดิ์ ร่าพึงกิจ)

(นาย นนทรัย สกุลรัตน์มีโพศาล)

หัวหน้าแผนกบริหารสัญญาก่อสร้างอาคาร (นาย ศรชัย อภิบาลพลธรรม)

เห็นชอบ

(นาย สาโรจน์ จันโก้ว)

หัวหน้ากองบริหารงานก่อสร้าง

ผู้รับจ้าง

CAN DO CONSTRUCTION CO.,LTD

222 ถนนเทศบาลสังวรักษ์เหนือ แขวงลาดยาว

เขตจตุจักร กรุงเทพมหานคร 10900

TEL. 591-3972 , 591-4906 FAX. 954-3759

เขียนแบบ (นาย สุธีรพันธ์ ภูไหม)

ตรวจสอบ (นาย ทศพร จันทร์สัน)

รับรอง (นาย สำราญ เจริญวงศ์)

วิศวกรโครงการ

AS-BUILT DRAWING

งานอาคารโรงจอดยานพาหนะ (อขน.)

แบบแสดง

POWER, RECEPTACLE, EMERGENCY LIGHT
AND EXIT SIGN SYSTEM PLAN 2nd FLOOR

อ้างอิงแบบ กฟผ. เลขที่	แบบเลขที่
SNO-MS12-05/09-E-11/20	AB-SNO-MS12-05/09-E-12/22
เลขที่งาน 257112-05 257112-09	จำนวนแผ่น 22