แบบเลขที่ AB-SNO-MS12-05/09-E-13/22

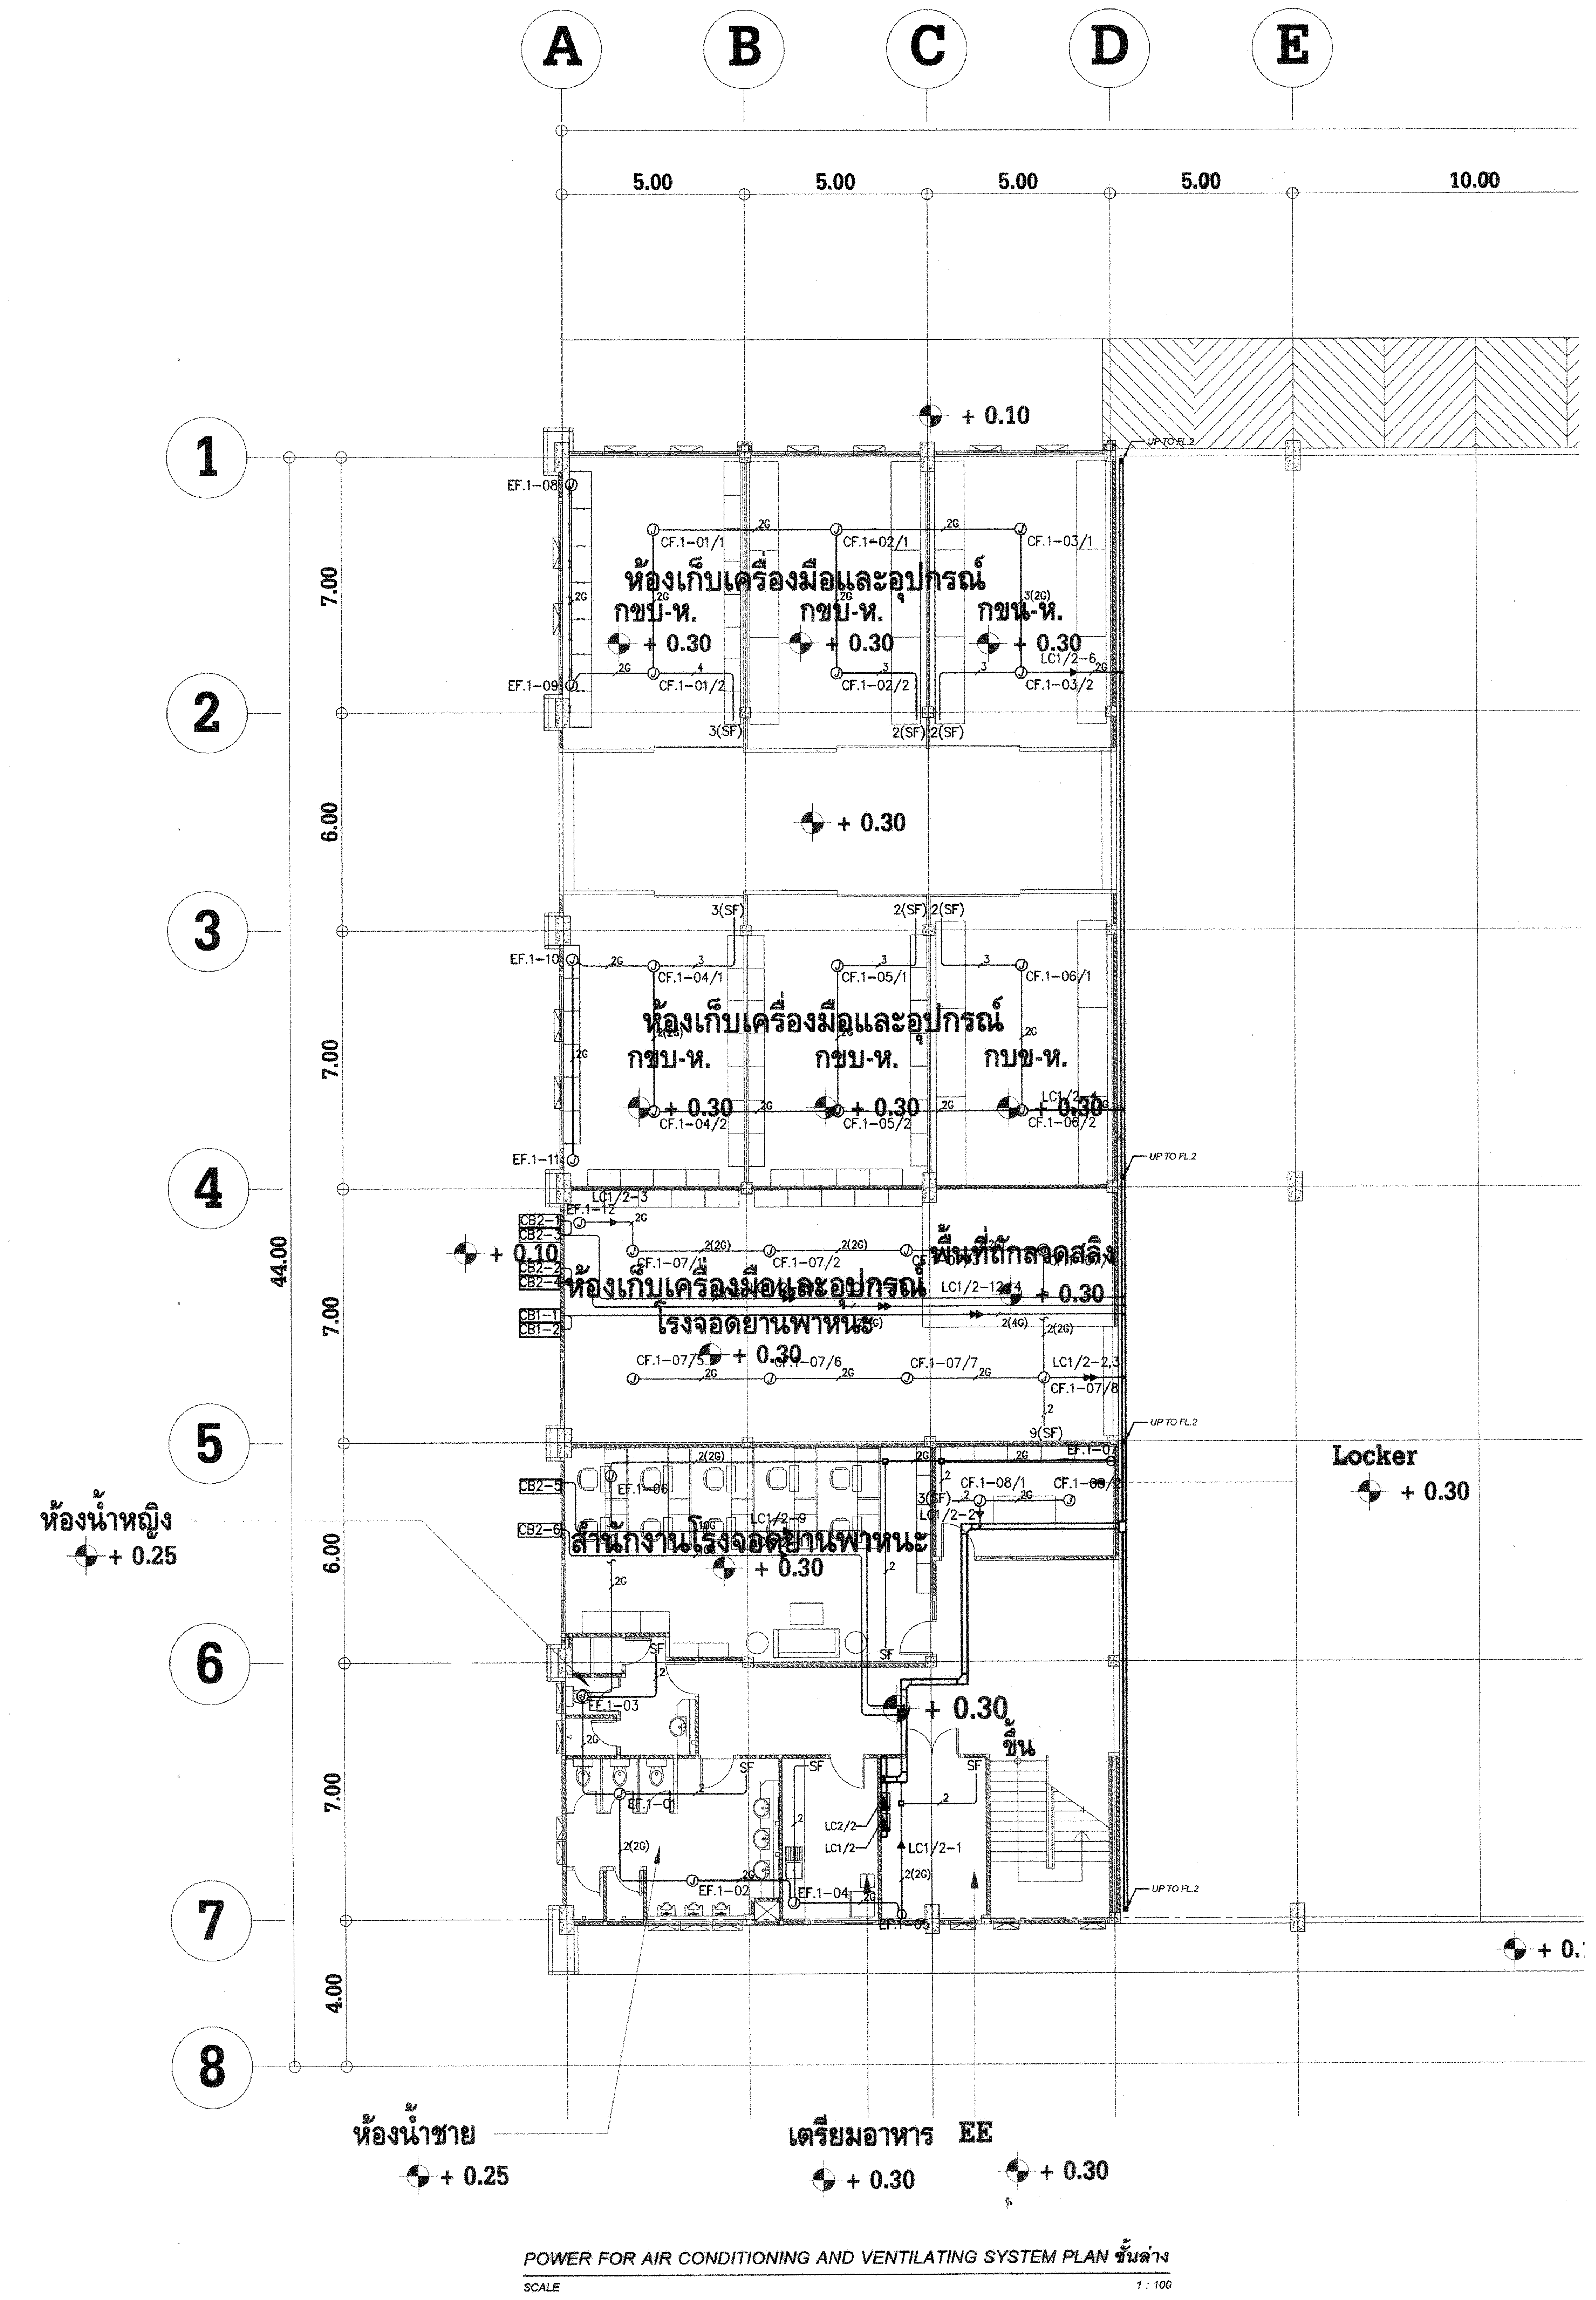

POWER FOR AIR CONDITIONING AND VENTILATING SYSTEM PLAN ชั้นล่าง

SCALE 1 : 100

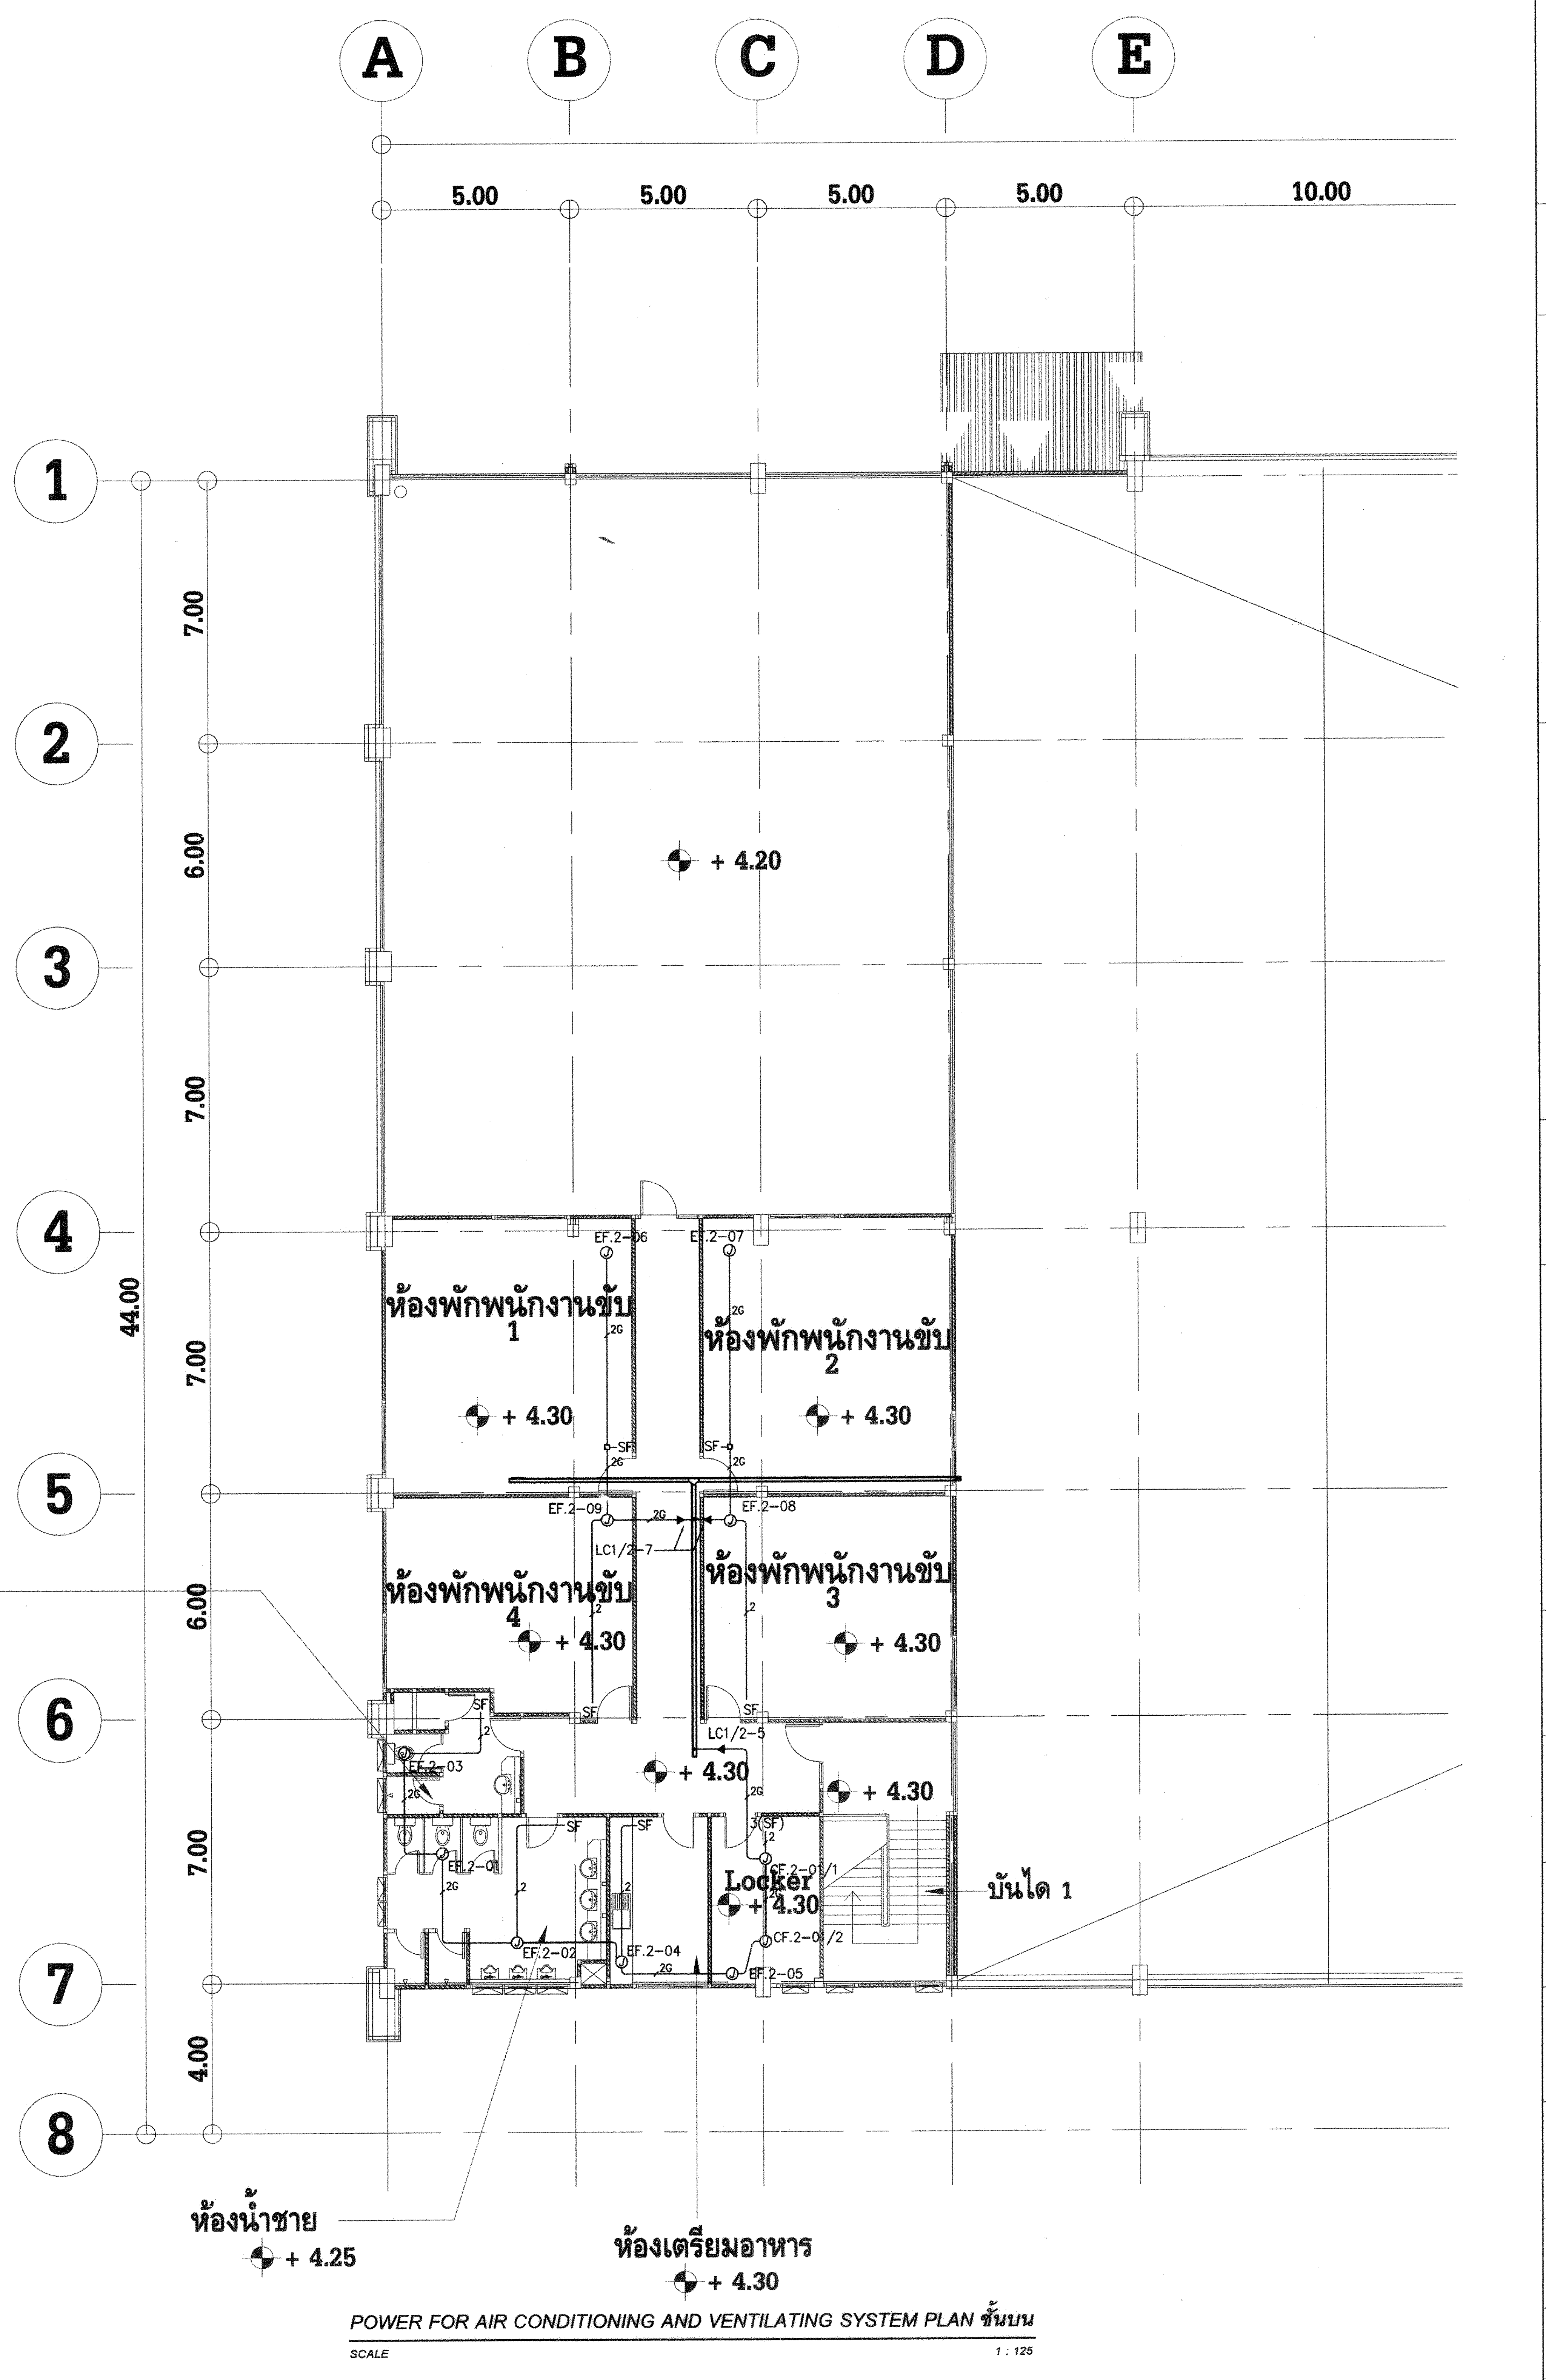

POWER FOR AIR CONDITIONING AND VENTILATING SYSTEM PLAN ชั้นบน

SCALE 1 : 125

## การไฟฟ้าฝ่ายผลิตแห่งประเทศไทย

ฝ่ายออกแบบและบริหารงานก่อสร้าง
ได้รับการรับรอง ISO 9001:2008
53 หมู่ 2 ถนนจรัญสนิทวงศ์ บางกรวย นนทบุรี 11130 โทร436-1910-3

งานออกแบบ และ เอกสารประกอบแบบถือเป็นสมบัติของ ฝ่ายออกแบบและบริหารงานก่อสร้าง การไฟฟ้าฝ่ายผลิตแห่งประเทศไทย ห้ามผู้ใดนำไปใช้งาน ทำซ้ำ หรือ ดัดแปลง โดยไม่ได้รับอนุญาตเป็นลายลักษณ์อักษร จาก การไฟฟ้าฝ่ายผลิตแห่งประเทศไทย

ออกแบบ

สถาปนิก ( นาย อดิศร ศรีสุพรรณ )
สถาปนิกภายใน ( นางสาวศานติวร เอื้อประเสริฐ )
( นาย อภิสิทธิ์ ณัฐวรวโรตม์ )
วิศวกรโครงสร้าง ( นาย ทรงคุณ วิชินโรจน์จรัล )
( นาย กานต์เดช ปั่นเจริญ )
วิศวกรสุขาภิบาล ( นาย วัชระ สมโรจน์รัตน์ )
วิศวกรไฟฟ้า ( นาย ประพัทธ์ ชื่นชุมศรี )
วิศวกรเครื่องกล ( นาย อุกฤษฏ์ จำปาชนม์ )

ตรวจสอบ

ผู้ควบคุมงาน กฟผ. บุญชัย ผดุงสมบัติถาวร
( นาย บุญชัย ผดุงสมบัติถาวร )
( นาย ดนุพงษ์ สรรพอุดม )
( นาย อภิศักดิ์ รำพึงกิจ )
( นาย นนทชัย สกุลรัศมีไพศาล )
หัวหน้าแผนกบริหารสัญญาก่อสร้างอาคาร ( นาย ศรชัย อภิบาลพลธรรม )

เห็นชอบ

( นาย สาโรจน์ จีนโก๊ว )
หัวหน้ากองบริหารงานก่อสร้าง

## ผู้รับจ้าง

CAN DO CONSTRUCTION CO.,LTD
222 ถนนเทศบาลรังรักษ์เหนือ แขวงลาดยาว
เขตจตุจักร กรุงเทพมหานคร 10900
TEL. 591-3972 , 591-4906 FAX. 954-3759

เขียนแบบ

( นาย สุธีรพันธ์ ภู่ไหม )

ตรวจสอบ

( นาย ทศพร [illegible] )

รับรอง

( นาย สำราญ เจริญวงศ์ )
วิศวกรโครงการ

# AS-BUILT DRAWING

## งานอาคารโรงจอดยานพาหนะ (อขน.)

แบบแสดง

POWER FOR AIR CONDITIONING
AND VENTILATING SYSTEM PLAN ชั้นล่าง&ชั้นบน

| อ้างอิงแบบ กฟผ. เลขที่ | แบบเลขที่ |
|---|---|
| SNO-MS12-05/09-E-12/20 | AB-SNO-MS12-05/09-E-13/22 |

| เลขที่งาน | จำนวนแผ่น |
|---|---|
| 257112-05<br>257112-09 | 22 |